


PARKOVIŠTĚ U INTERNY „C,, Neosazuje se kabelová příprava v zemi

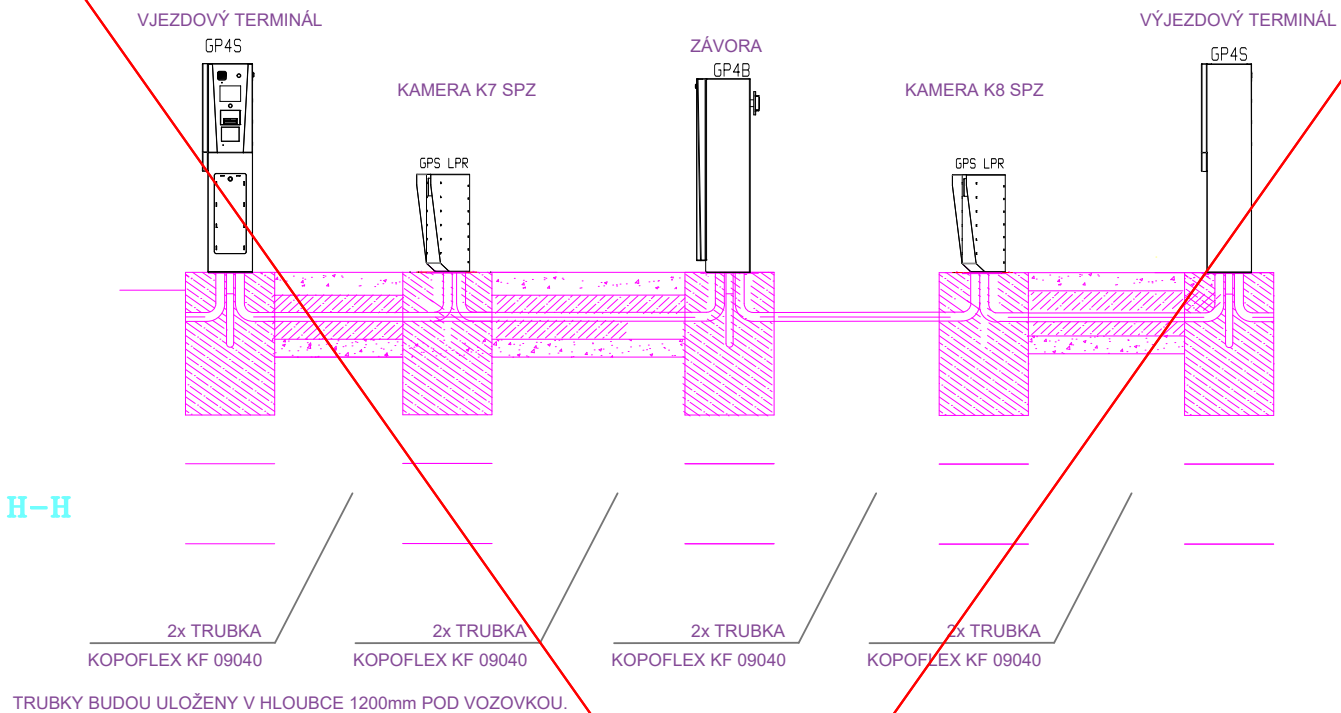

H-H

H-H
Vozovka

