



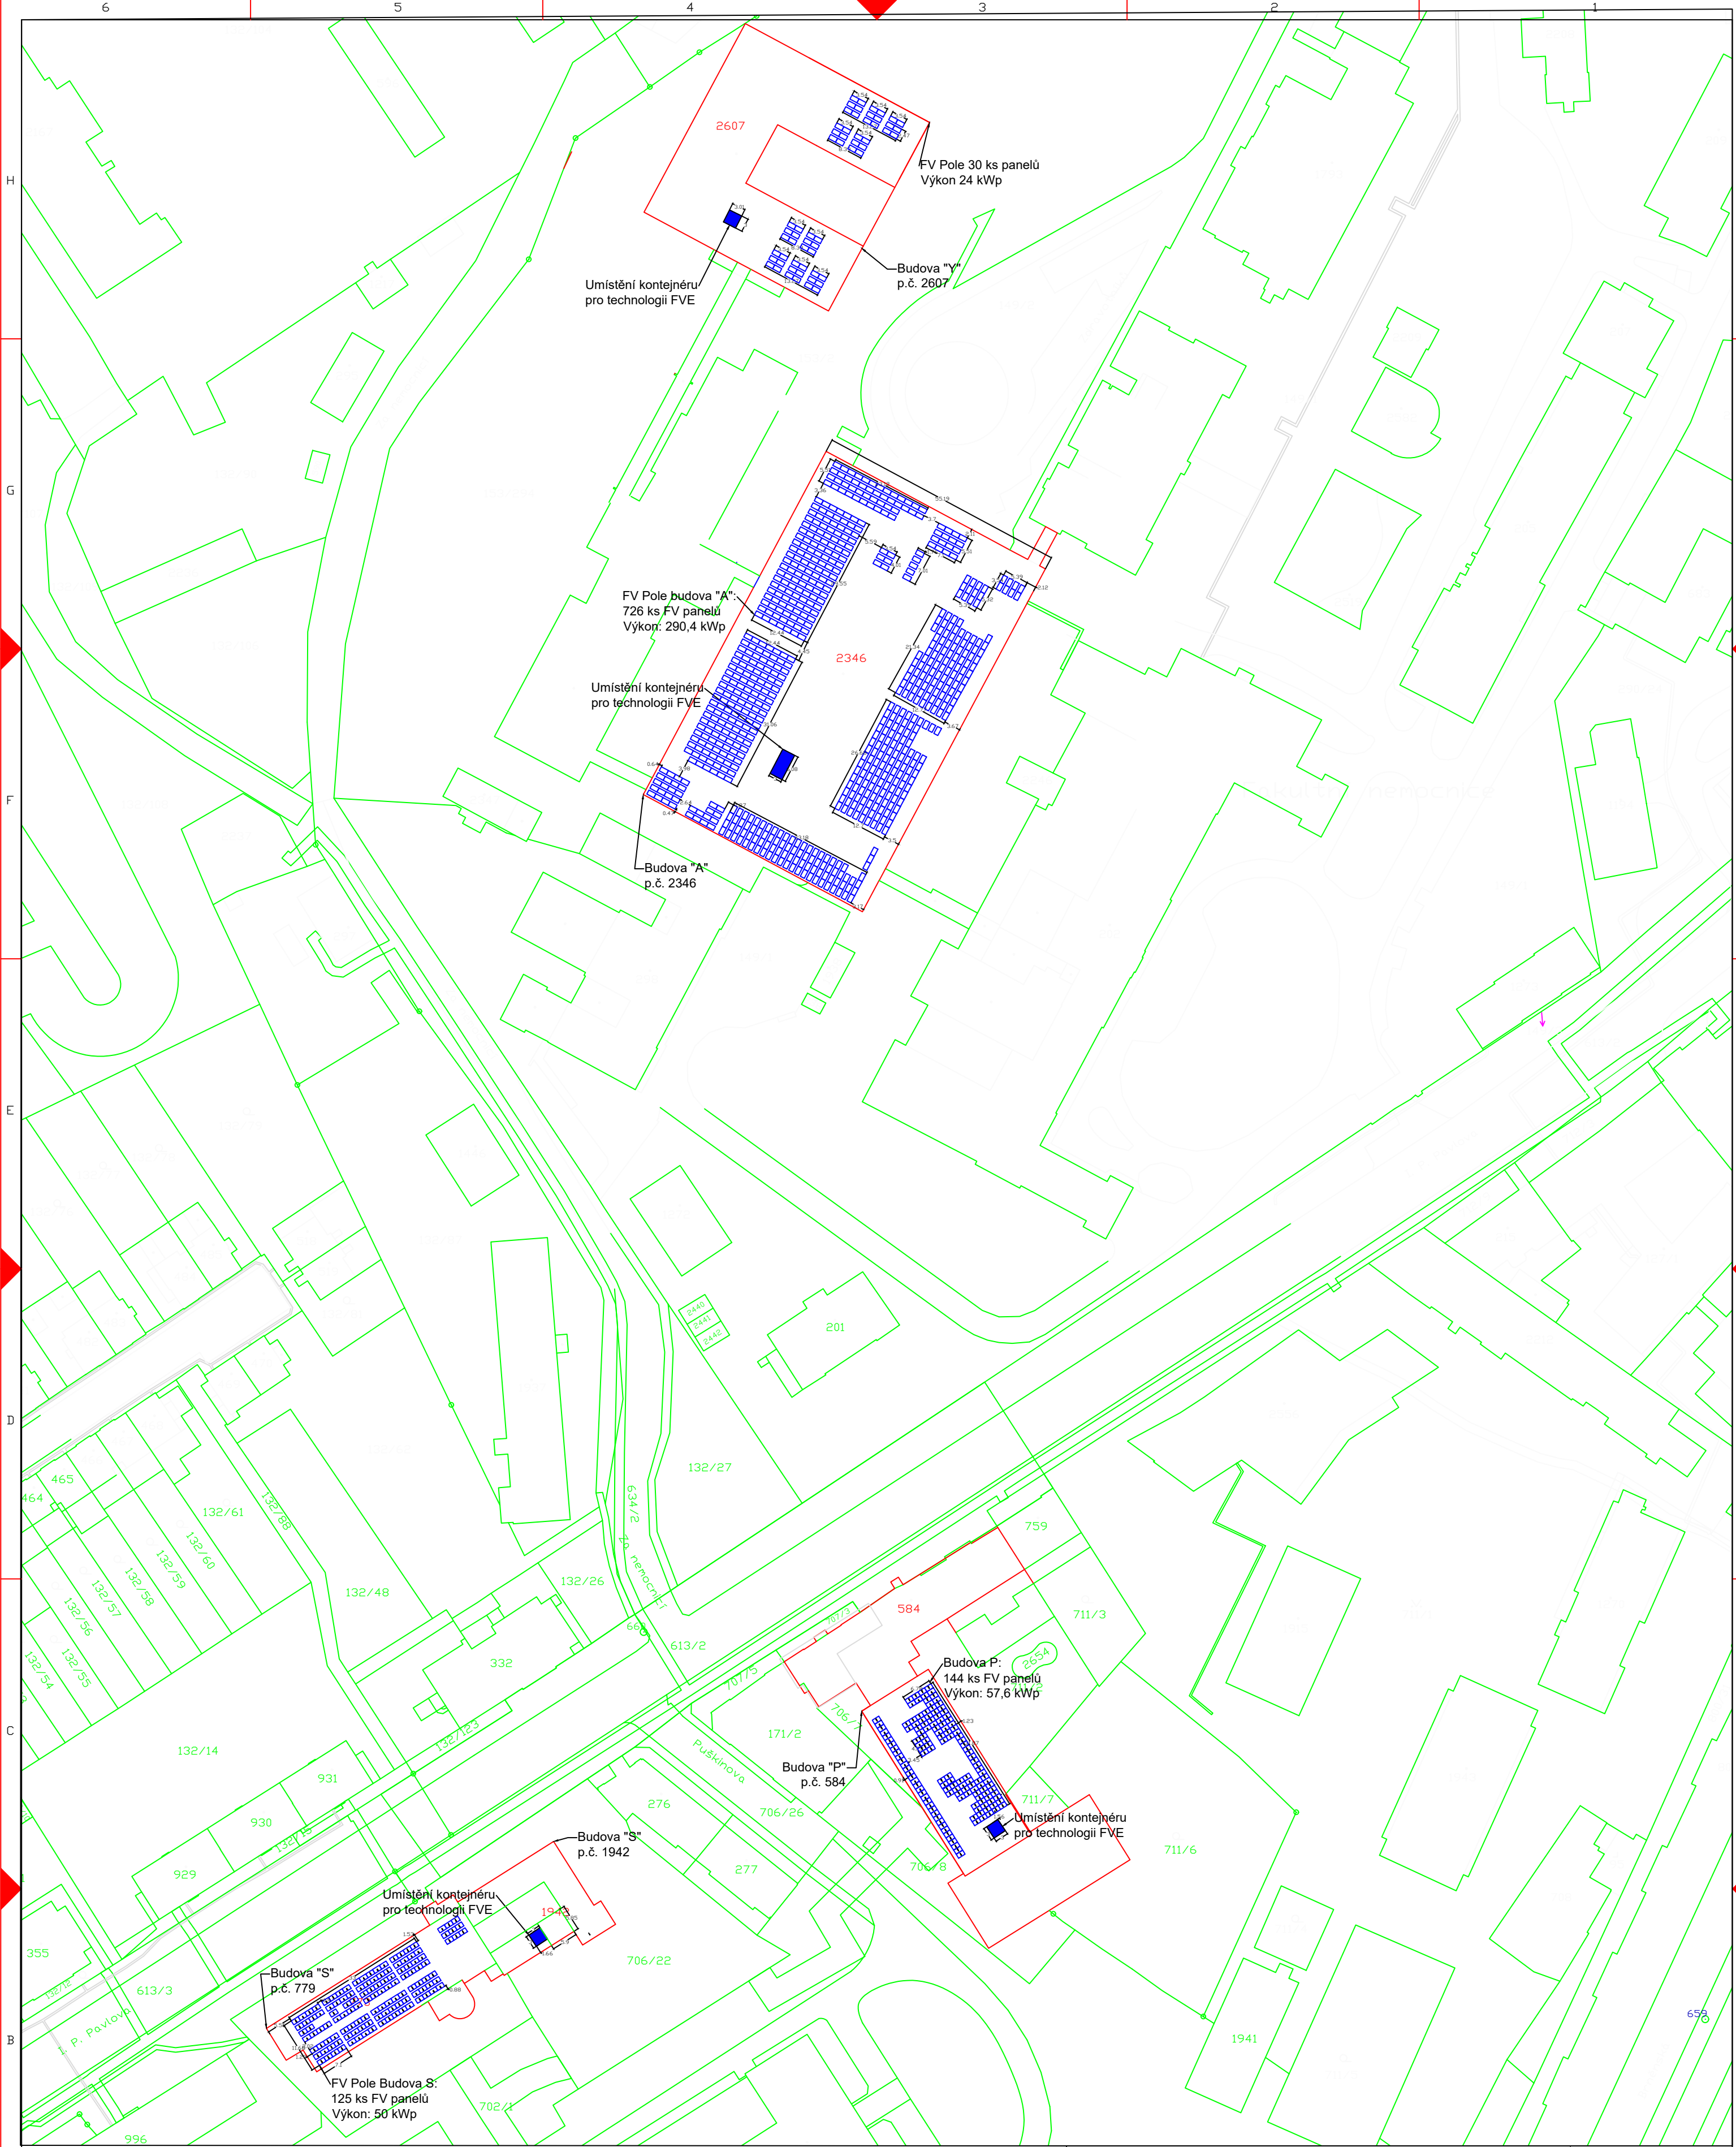

Parcelní číslo: parc. č. st. 2346, 584, 1942, 773, 2607
Obec: Olomouc [500496]
Katastrální území: Nová Ulice [710717]

- Hranice řešeného území
- Hranice okolních parcel

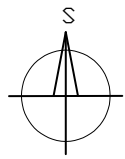

HL. ZHOTOVITEL: LAMA solar LAMA solar technologies s.r.o.		POD. ZHOTOVITEL:		Tato dokumentace je duševním vlastnictvím zhotovitele. Žádná část této dokumentace nesmí být použita nebo reprodukována bez jeho souhlasu.	
ZMĚNA: d r b a	VÝKONAL: a	UMÍSTĚNÍ: TECH. ČÁST: +SD =FVE	INVESTOR: Fakultní nemocnice Olomouc	SO-PS: SO-PS	STUPĚN PD: DSPS
NÁZEV ZAKÁZKY: FVE FN Olomouc		VYPRACOVAL: Ing. Jan Vilkus	SCHVÁLIL: Ing. Jindřich Stuchlý PhD	ARCHIVNÍ ČÍSLO: 8ELD_22-0877	
NÁZEV VÝKRESU: C.2_&ELD_22-0877_Katastrální situační výkres-Situace objektů		ZODPOVĚDNÝ: Ing. Jan Vilkus		ZMĚNA: Rev.: 1	
LIST: 1		LISTŮ: 5		DEC: &ELD	