


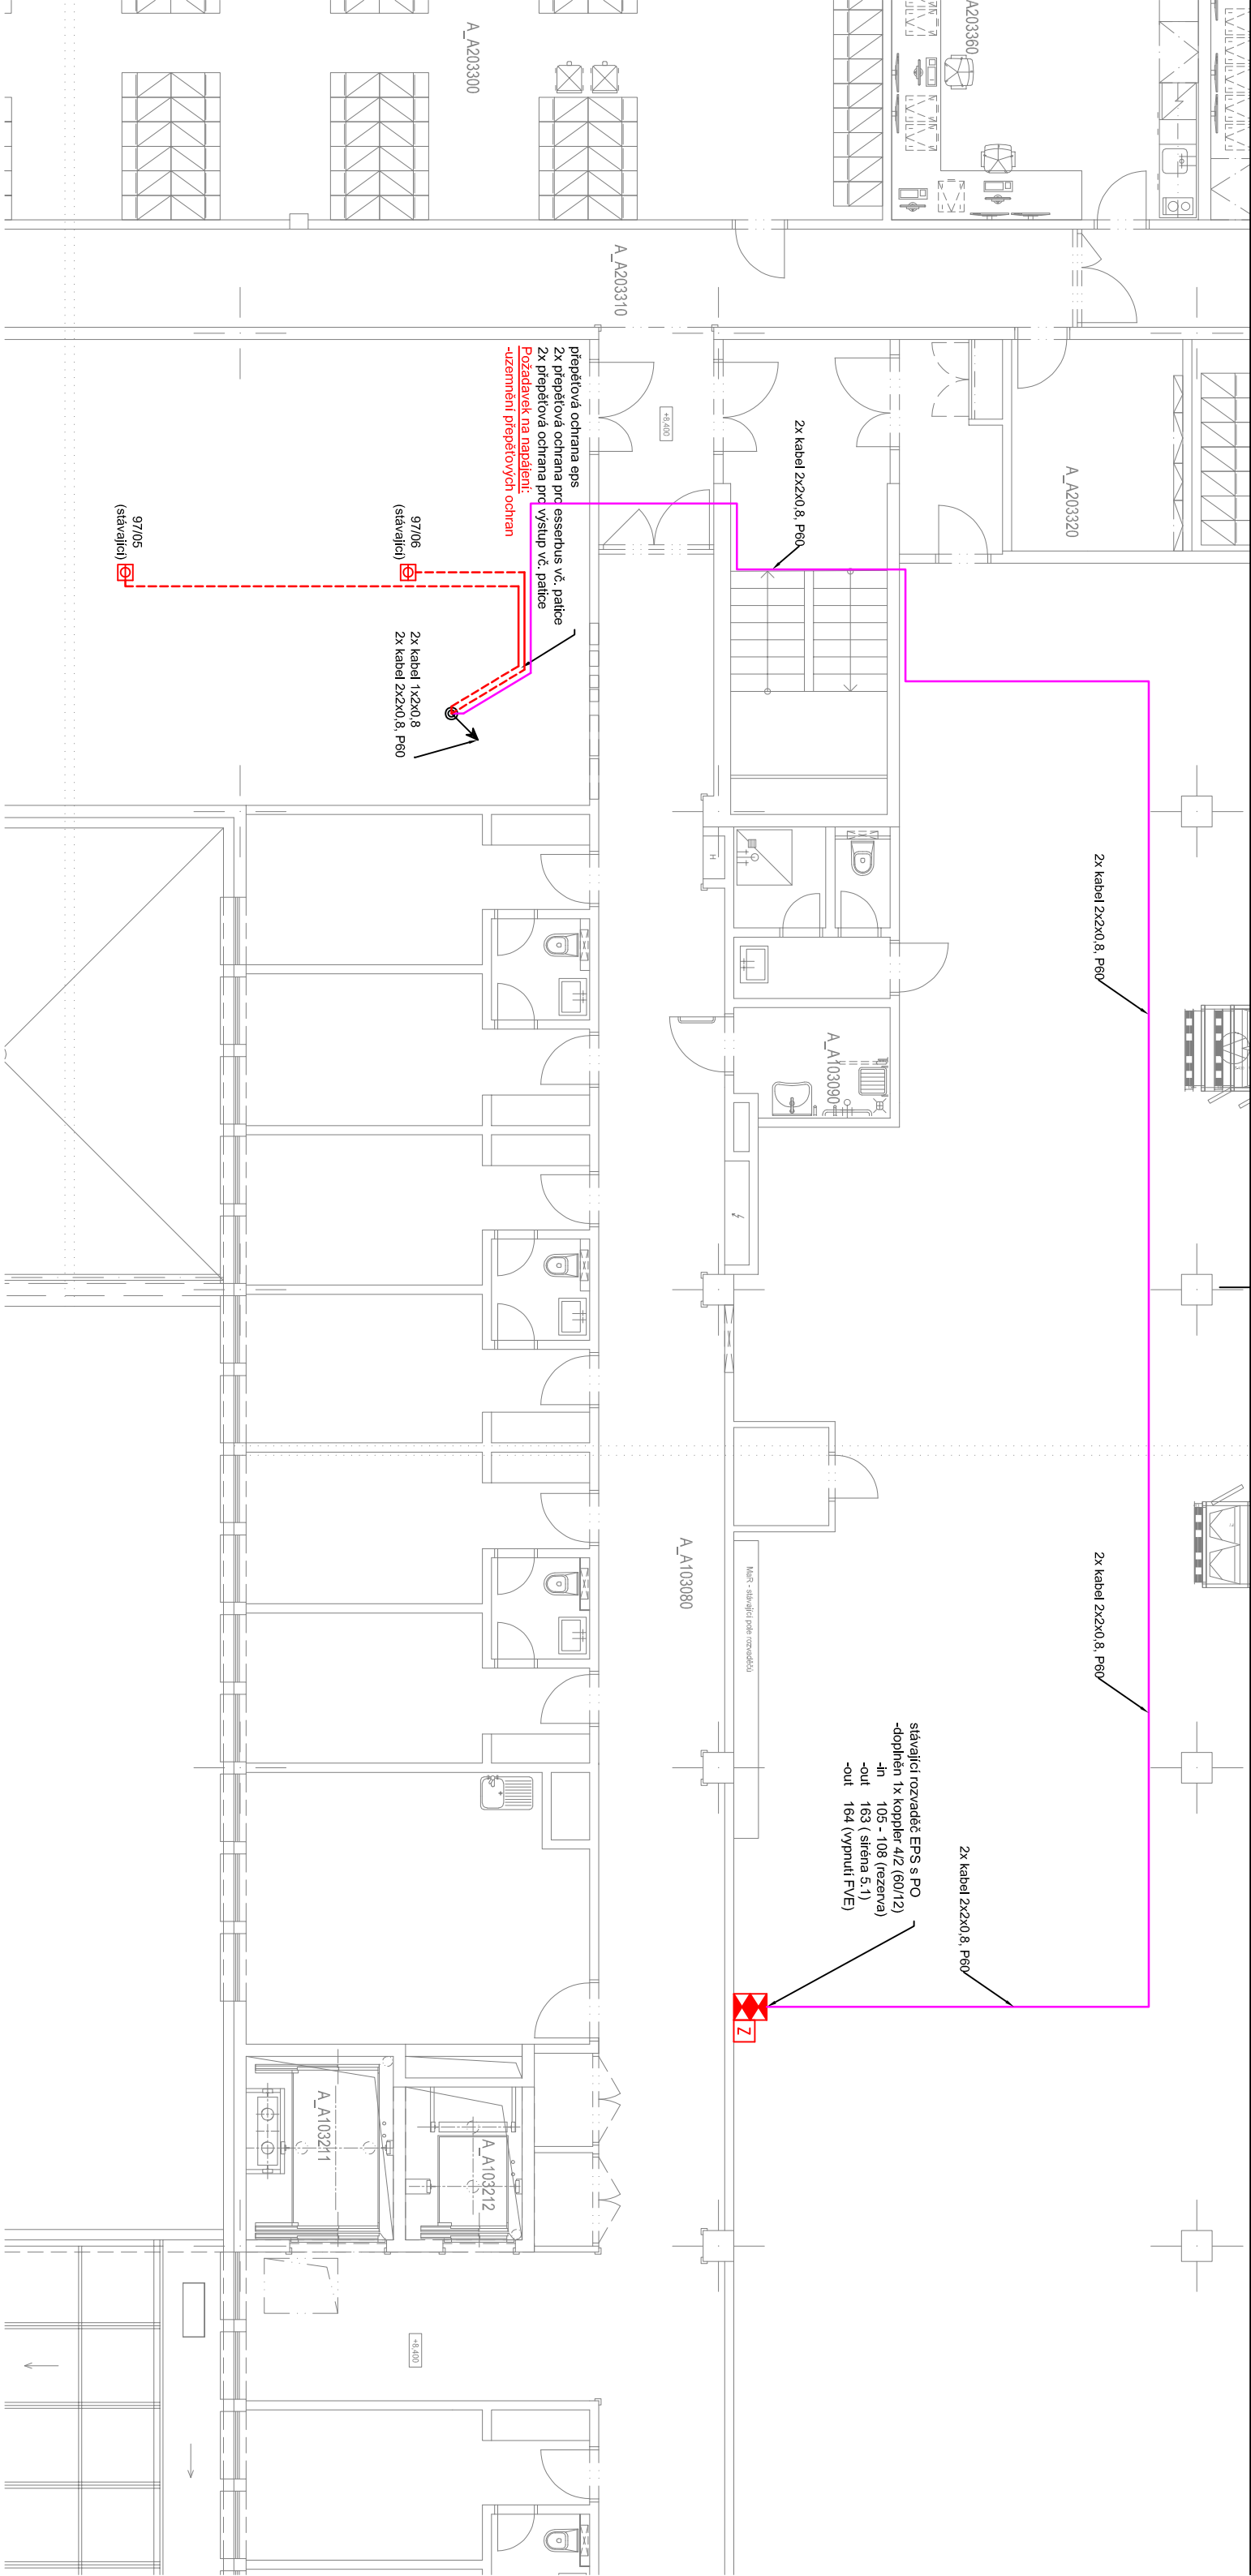

LEGENDA:

ELEKTRICKÁ POŽÁRNÍ SIGNALIZACE

- | | |
|---|--|
|  | Ústředna EPS (ex. tablo) |
|  | Zařízení dálkového přenosu |
|  | Obslužné pole požární ochrany |
|  | Klíčový trezor požární ochrany |
|  | Vstupné / výstupní prekv |
|  | Zálohovaný zdroj |
|  | Automatický hlásič na podhledu |
|  | Automatický hlásič na stropě (nad podhledem) |
|  | Automatický hlásič nad podhledem s par. indikací |
|  | Tlačítkový hlásič |
|  | Sířena |
|  | Maják |
|  | Sířena s majákem |
|  | Kabel 1x2x0,8 |
|  | Kabel 2x2x0,8, P60 |
|  | Detekční kabel |
|  | Kabel opt. 12 vl. SM, P180 |

PROJEKTANT:	Michal Svoboda, Hněvotín 238, 783 47 Hněvotín, tel 739 684 235, michalsvob@seznam.cz	Č. ZAKÁZKY	-
INVESTOR:	FN Olomouc, IČ: 00098892, I.P. Pavlova 6, 779 00 Olomouc	DATUM	05/2023
MÍSTO STAVBY:	FN Olomouc, budova "A"	STUPĚŇ	DSPS
STAVBA:	Instalace FVE pro FN Olomouc D.1.4.H1 budova A, elektronické komunikace	Č. VÝKRESU	
NÁZEV VÝKRESU :	půdorys 3.np - eps, m 1:100		