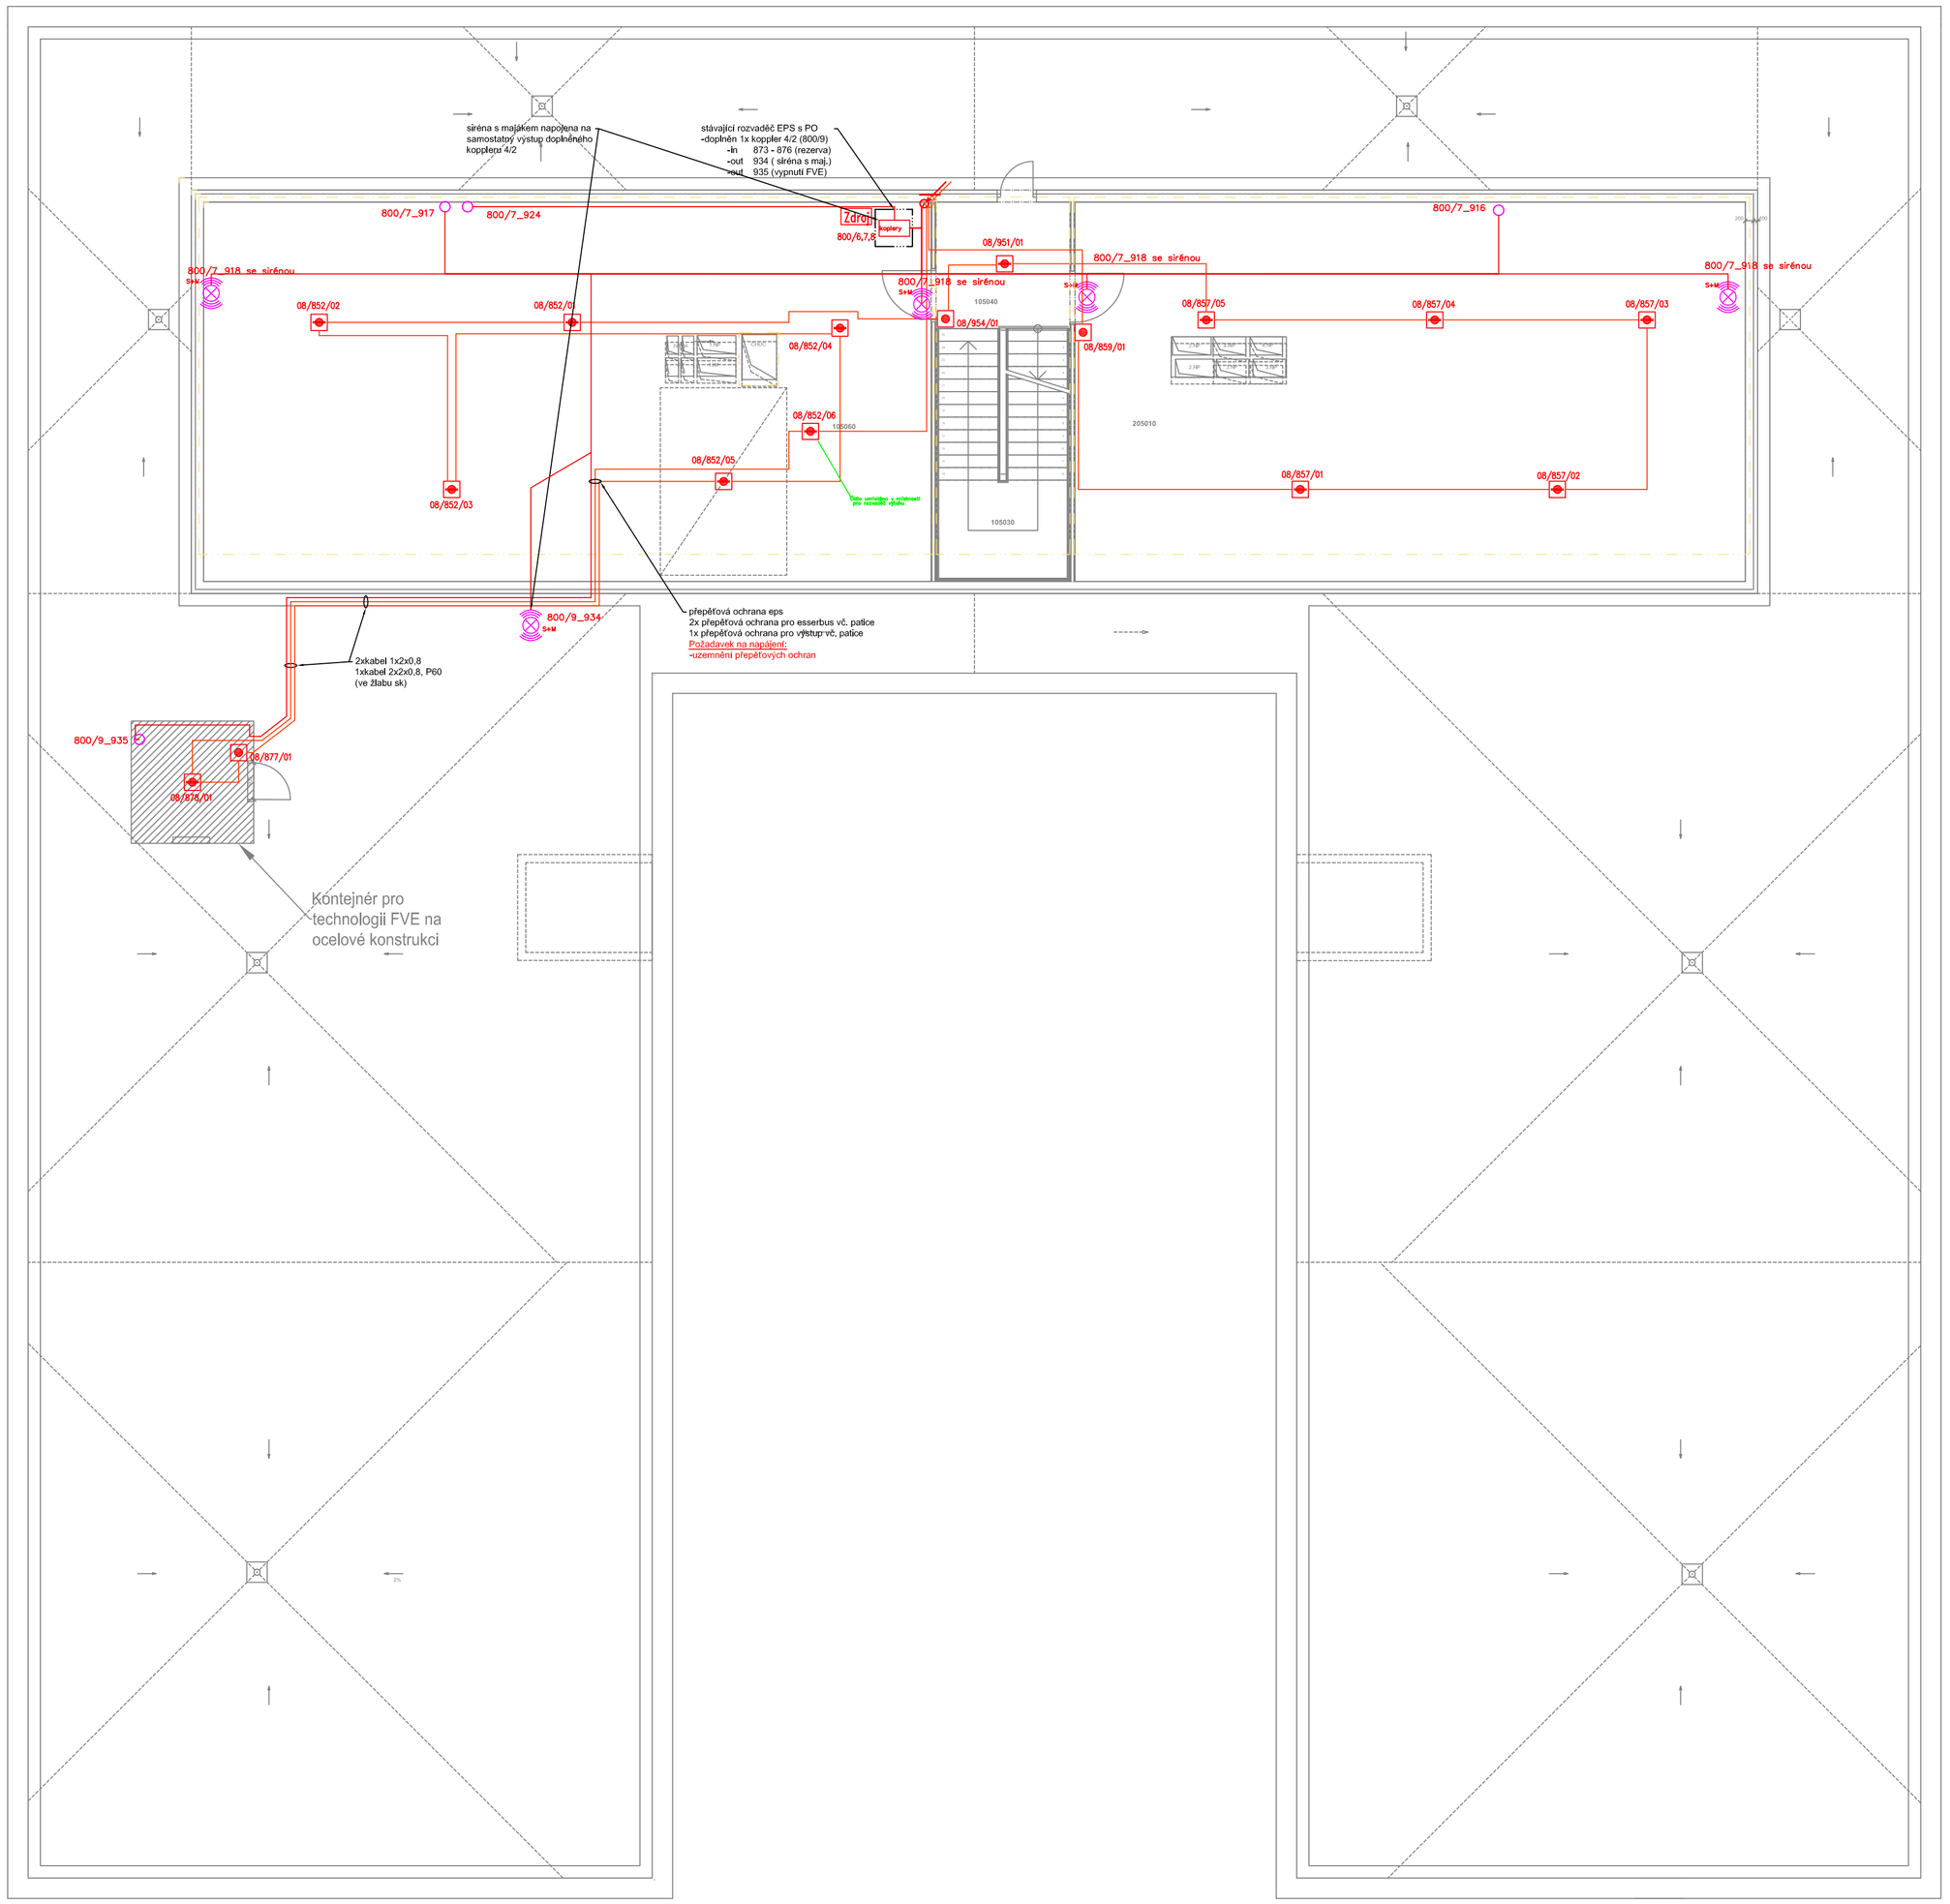

Legenda EPS	
	Ústředna EPS–na kruhu essernet _ číslo v kruhu 8
	koppler_vstupně výstupní modul
	Obslužné ovládací tablo
	Hlásič požáru–optickokouřový
	Hlásič požáru–optickokouřový nad podhledem (vždy připojit paralelní signalizaci, tu umístit na viditelné místo pod podhled
Pozn.:	K hlásičům v šachtách připojit paralelní signalizaci – umístit na viditelné místo
	Hlásič požáru–termodiferenciální
	Tlačítko– malé provedení s krytem
800/7_924	Výstup ovládaného zařízení EPS (kontakt dle přílohy technické zprávy)
	maják
	siréna s majákem
	Hlásičová linka_1x2x0,8_stíněný kabel s reakcí na oheň B2cas1d0, rozestup příchytek 0,8 m
	Kopleravá linka kabelem SSKFH–V180,P90–R,B2ca,d0,s1_1x2x0,8 dle ČSN 730848,rozestup příchytek 0,3 m
	Výstupy z kopplerů kabelem P60–R,d0,s1–2x1,5 dle ČSN 730848, rozestup skupinových držáků 0,5 m a příchytek 0,3 m
	Optický propoj z ústředny č. 8 do budovy A2, m.č. A401290, s min. funkční odolností při požáru 60 min, 9 vl., SM
	Stoupající, klesající vedení
	Počet kabelů v trase
	Poznámka: nutno dodržet rozestup SLB kabelože od NN dle ČSN

HW adresy linek EPS	
821	Essernetová linka
822	Kopplerová linka
823	Hlásičová linka 1PP
824	Hlásičová linka 1NP
831	Hlásičová linka 2NP
832	Hlásičová linka 3NP
833	Hlásičová linka 4NP a 5 NP

Adresa hlásičů EPS

08 / 800 / 01

adresa ústředny — hlásičová skupina — pořadí ve skupině

PROJEKTANT:	Michal Svoboda, Hněvotín 238, 783 47 Hněvotín, tel 739 684 235, michalsvob@seznam.cz	Č. ZAKÁZKY	-
INVESTOR:	FN Olomouc, IČ: 00098892, I.P. Pavlova 6, 779 00 Olomouc	DATUM	05/2023
MÍSTO STAVBY:	FN Olomouc, budova "Y"	STUPEŇ	DSPS
STAVBA:	**Instalace FVE pro FN Olomouc**	Č. VÝKRESU	
	D.1.4.H4 budova Y, elektronické komunikace		
NÁZEV VÝKRESU :	**půdorys 5.np - eps, m 1:100**		02