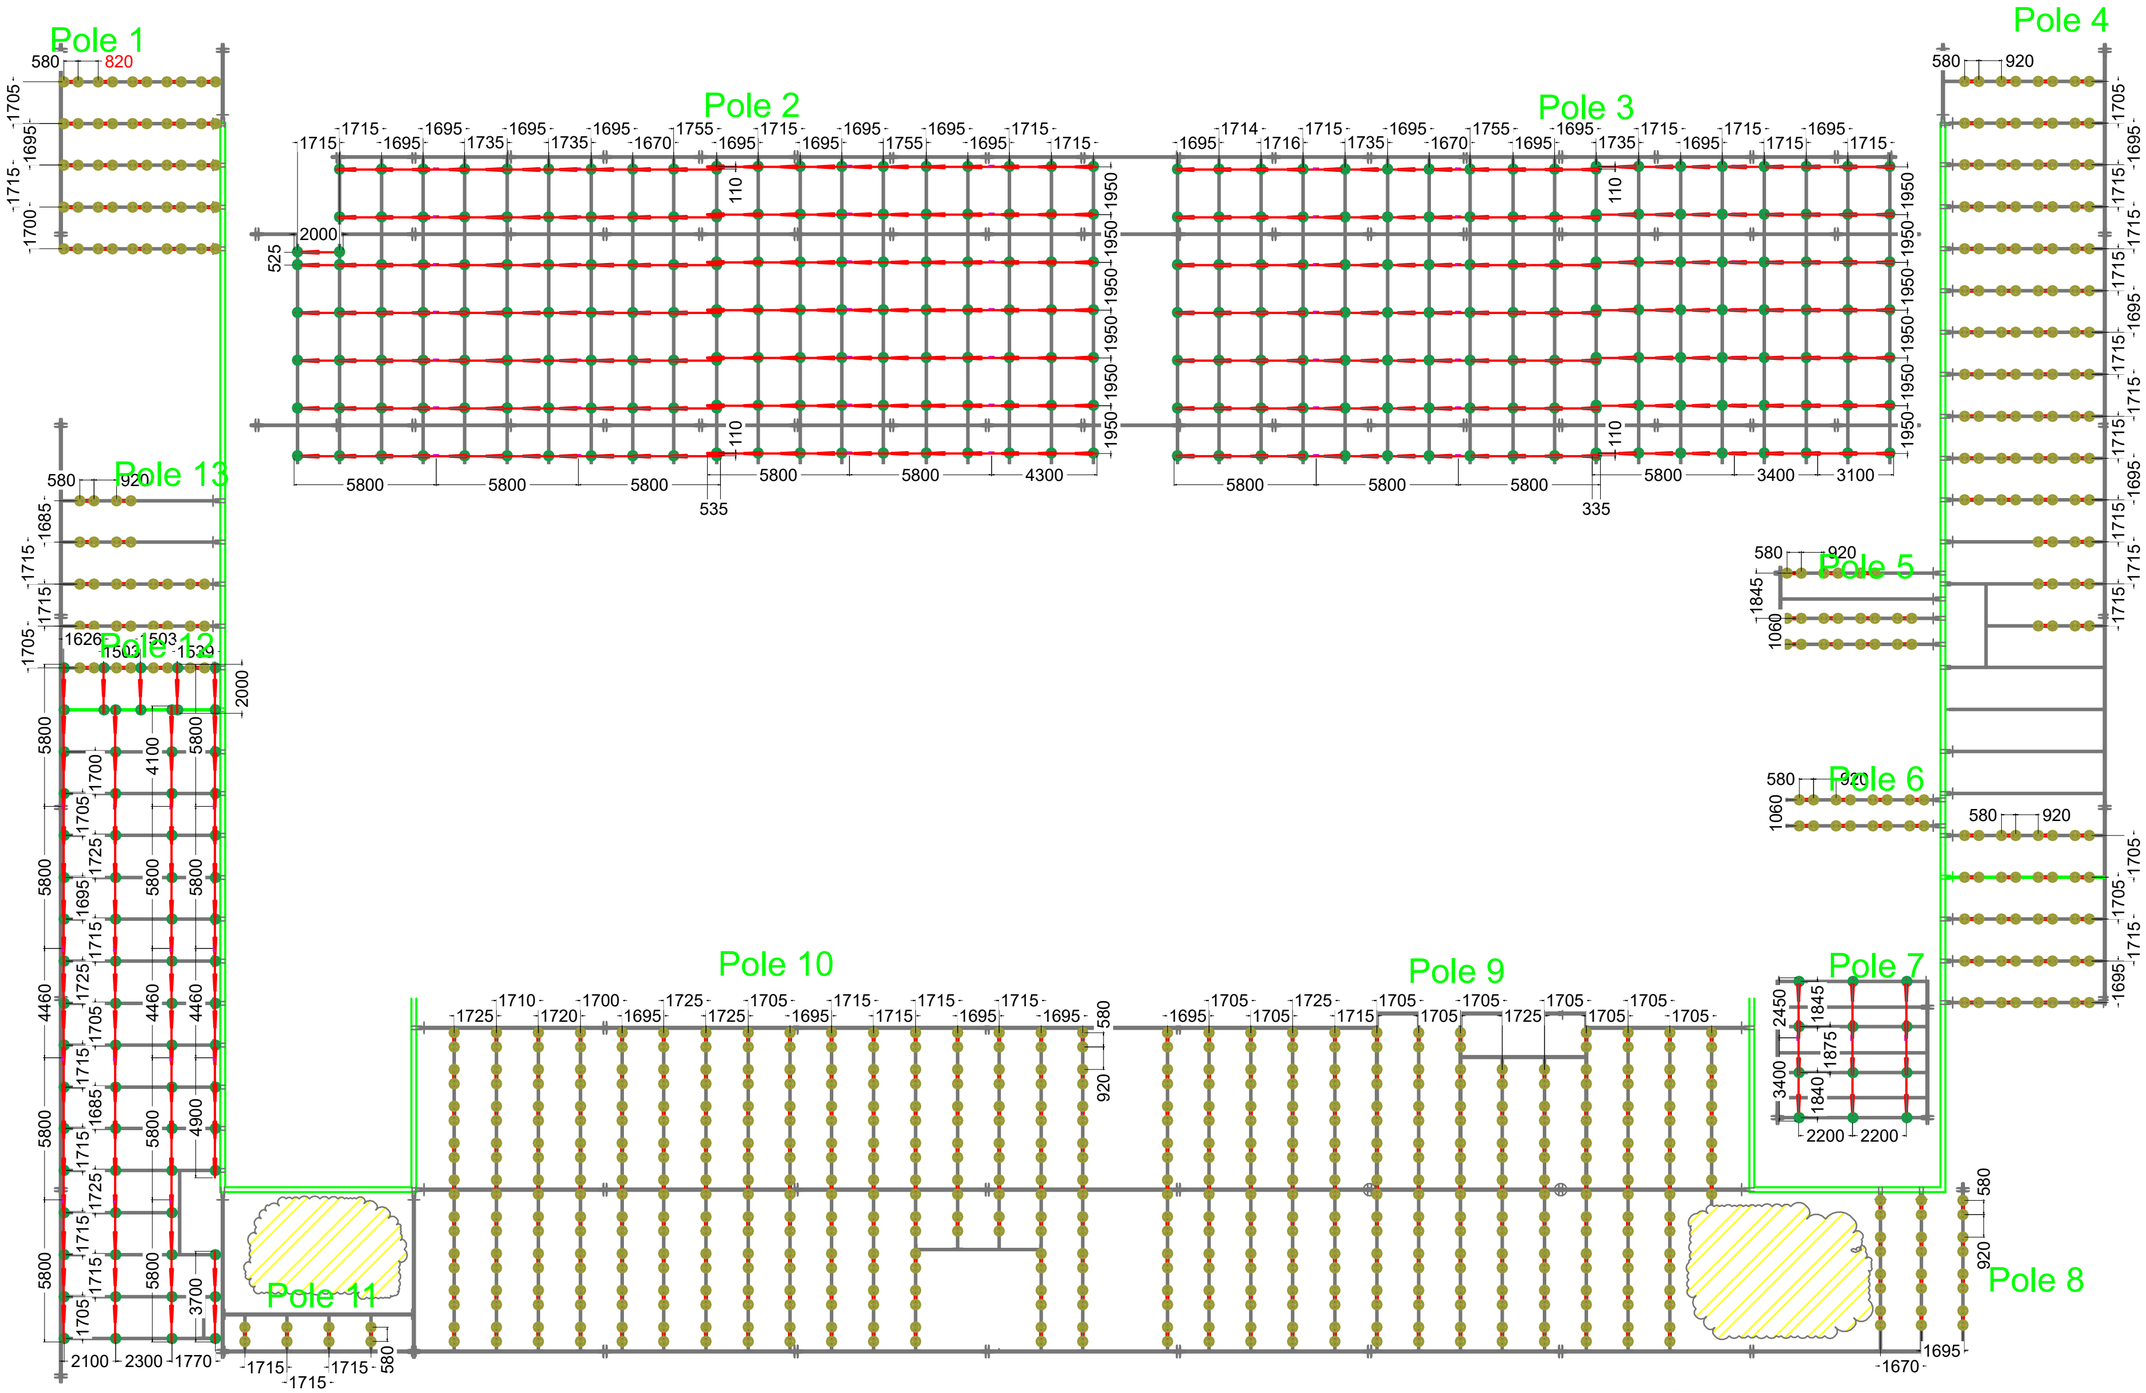

HL. ZHOTOVITEL:

LAMA solar

LAMA solar technologies s.r.o.

POD. ZHOTOVITEL:

Tato dokumentace je duševním vlastnictvím zhotovitele

Žádná část této dokumentace nesmí být použita nebo reprodukována bez jeho souhlasu.

ZMĚNA:		VYKONAL:	DATUM:	VÝTISK:
d				
c				
b				
a				

NÁZEV ZAKÁZKY: FVE FN Olomouc	HIP: UMÍSTĚNÍ: +SO_A; TECH. ČÁST: =FVE	DATUM: 04/2023
	VYPRACOVAL: Ing. Jan Vilkus	MĚŘÍTKO: 1:250
	ZODPOVĚDNÝ: Ing. Jan Vilkus	
INVESTOR: Fakultní nemocnice Olomouc	SCHVÁLIL: Ing. Jindřich Stuchlý PhD	Formát: A2
SO–PS: SO-PS; STUPEŇ PD: DSPS	ARCHIVNÍ ČÍSLO: &ETB_022-0877	ZMĚNA: Rev.:
NÁZEV VÝKRESU: D1.1_Konstrukce pod FVE - Budova A - 290,4 kWp	LIST: 1; LISTŮ: 1; DCC: &ETB	