


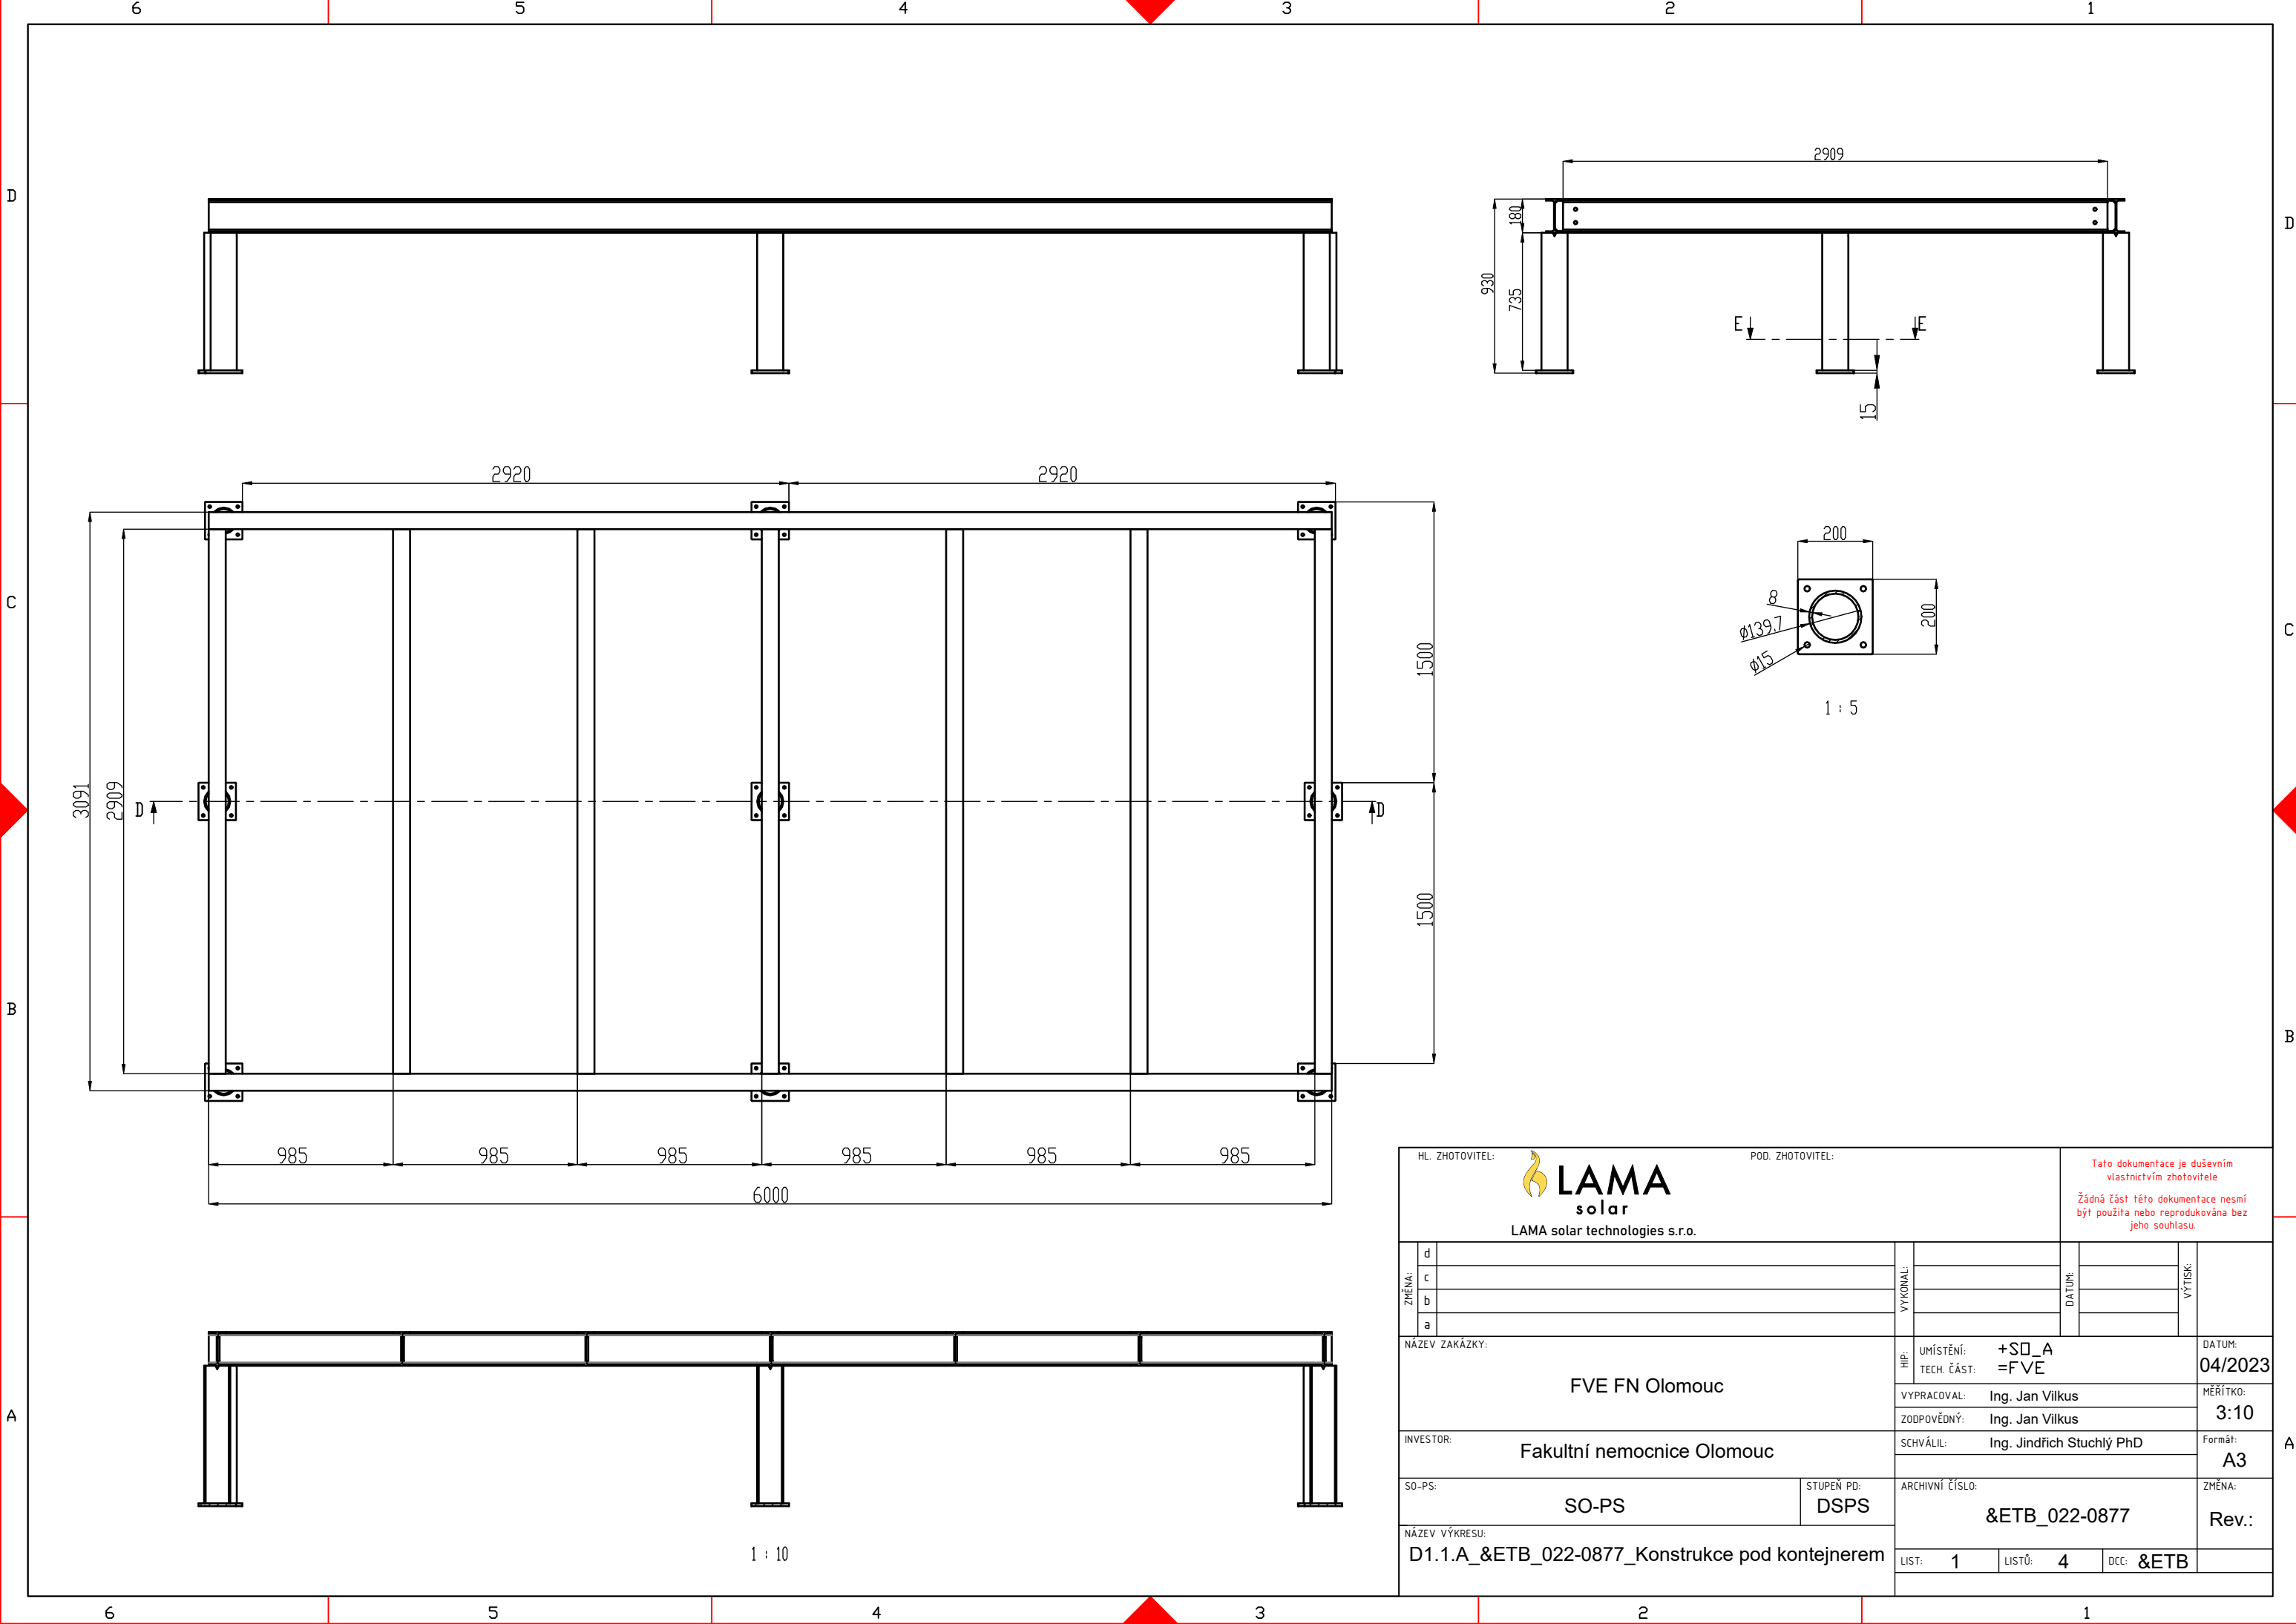

HL. ZHOTOVITEL:  LAMA solar LAMA solar technologies s.r.o.				POD. ZHOTOVITEL:				Tato dokumentace je duševním vlastnictvím zhotovitele Žádná část této dokumentace nesmí být použita nebo reprodukována bez jeho souhlasu.			
ZMĚNA:	d			VYKONAL:			DATUM:		VÝTISK:		
	c										
	b										
	a										
NÁZEV ZAKÁZKY:				HJP:				DATUM:			
FVE FN Olomouc				UMÍSTĚNÍ: +SO_A				04/2023			
				TECH. ČÁST: =FVE							
				VYPRACOVAL: Ing. Jan Vílkus				MĚŘÍTKO:			
ZODPOVĚDNÝ: Ing. Jan Vílkus				3:10							
INVESTOR:				SCHVÁLIL: Ing. Jindřich Stuchlý PhD				Formát:			
Fakultní nemocnice Olomouc								A3			
SO-PS:			STUPEŇ PD:	ARCHIVNÍ ČÍSLO:				ZMĚNA:			
SO-PS			DSPS	&ETB_022-0877				Rev.:			
NÁZEV VÝKRESU:											
D1.1.A_&ETB_022-0877_Konstrukce pod kontejnerem				LIST: 1		LISTŮ: 4		DCC: &ETB			