


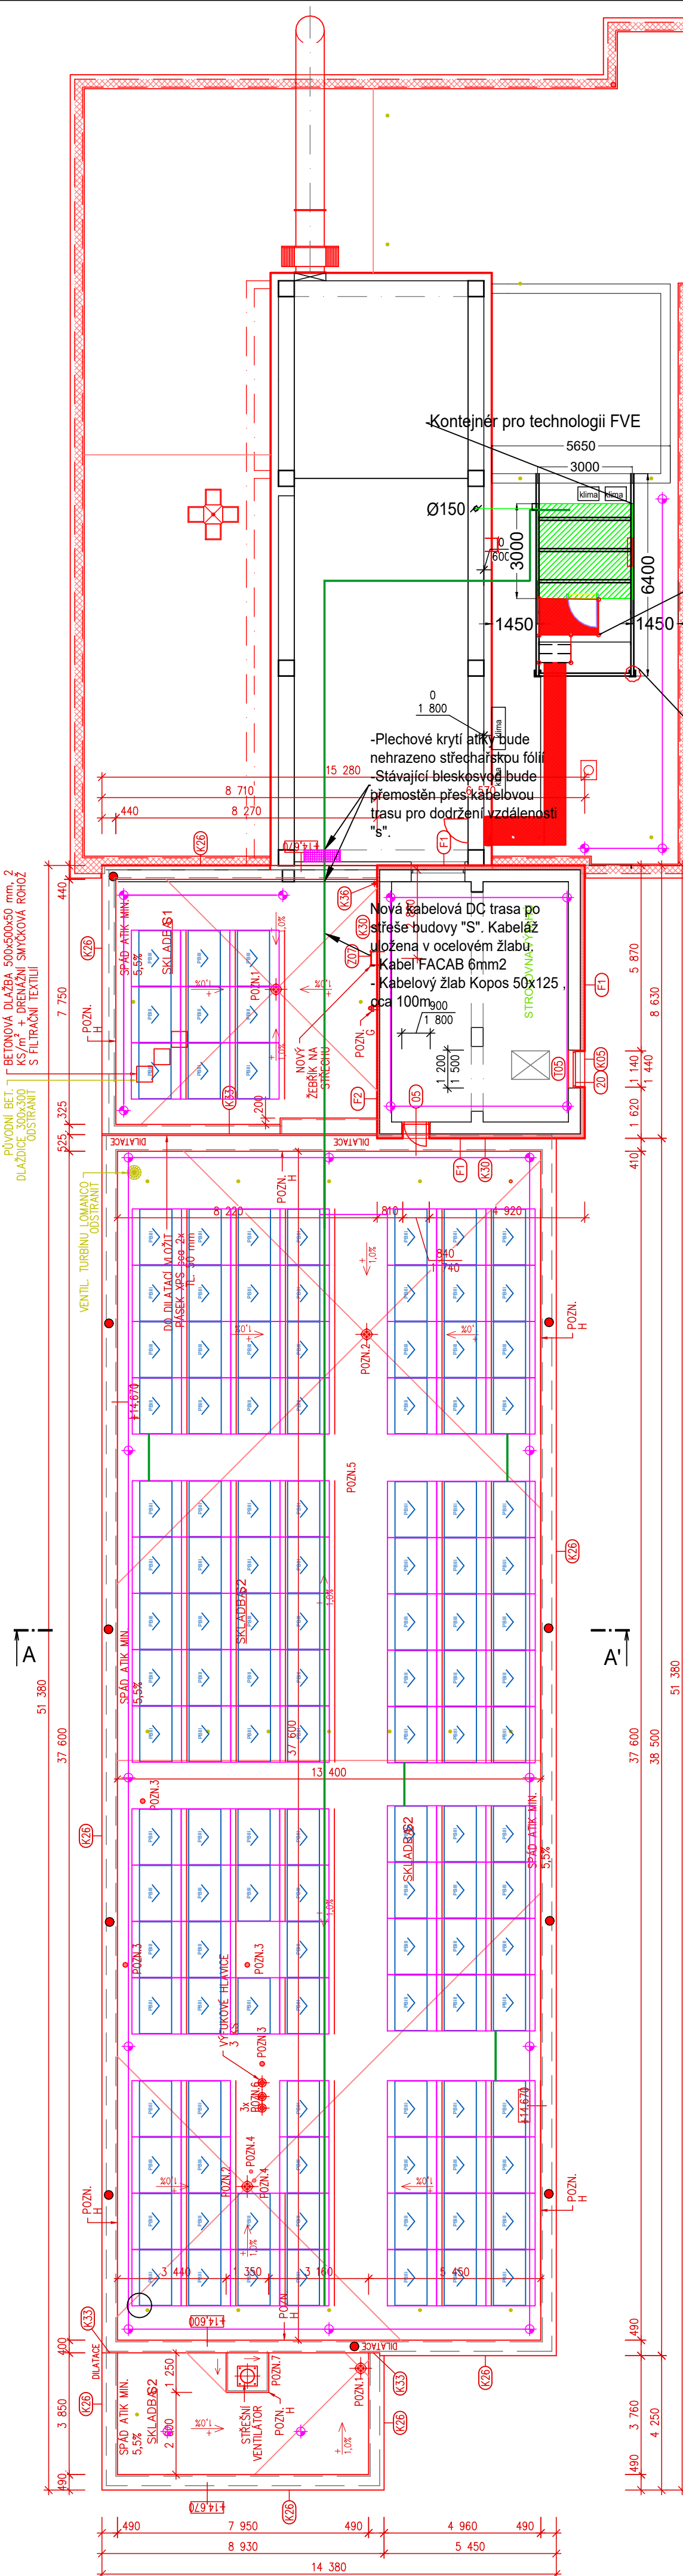

Nové parametry projektu:
FVE 3 - S
125 ks
50 kWp

Na střeše budovy Y - osazení 125 ks fotovoltaických panelů Huasun HS-B120 DSN400-B o jmenovitém výkonu 400 Wp, zapojených do technologického domku s kompletním příslušenstvím FVE. Fotovoltaické panely budou přichyceny na hliníkové konstrukci, která zajistí sklon 10°. Hliníková konstrukce bude na střeše stabilizována balastními dlaždicemi. Žádné zařízení nebude umístěno na střeše nádstavby strojovny výtahu.

Legenda:

- FV panely - FVE - 125 ks, 50 kWp, (d=1755mm x š=1030mm x h=30mm)
- Nová pozice kontejneru pro technologii FVE (d=6000mm š=3000mm v=2800mm), umístění na roznášecí konstrukci pro vytvoření samostatného požárního úseku.
- Obvodové zdivo
- Jímací tyč
- Střešní vpust'
- PERMANENTNÍ NEREZOVÉ LANO TL. 6 mm - LANO ZÁCHYTNÉHO SYSTÉMU
- KOTVÍCÍ BOD ZÁCHYTNÉHO SYSTÉMU
- DC kabelové vedení

HL. ZHOTOVITEL:

LAMA

solar

LAMA solar technologies s.r.o.

POD. ZHOTOVITEL:

Tato dokumentace je duševním vlastnictvím zhotovitele

Žádná část této dokumentace nesmí být použita nebo reprodukována bez jeho souhlasu.

ZMĚNA:	d		VYKONAL:		DATUM:		VÝTISK:
	c						
	b						
	a						
NÁZEV ZAKÁZKY:			HPP: UMÍSTĚNÍ: +SO S TECH. ČÁST: =FVE		DATUM: 04/2023		
FVE FN Olomouc			VYPRACOVAL: Ing. Jan Vilkus		MĚŘÍTKO: 1:250		
ZODPOVĚDNÝ: Ing. Jan Vilkus			SCHVÁLIL: Ing. Jindřich Stuchlý PhD		Formát: A2		
INVESTOR: Fakultní Nemocnice Olomouc			ARCHIVNÍ ČÍSLO: &ELD_22-0877		ZMĚNA: Rev.:		
SO-PS: SO-PS			STUPEŇ PD: DSPS		LIST: 3		
NÁZEV VÝKRESU: D1.1.C_&ELD_022-0877_Púdorys - Budova S			LISTO: 4		DCC: &ELD		