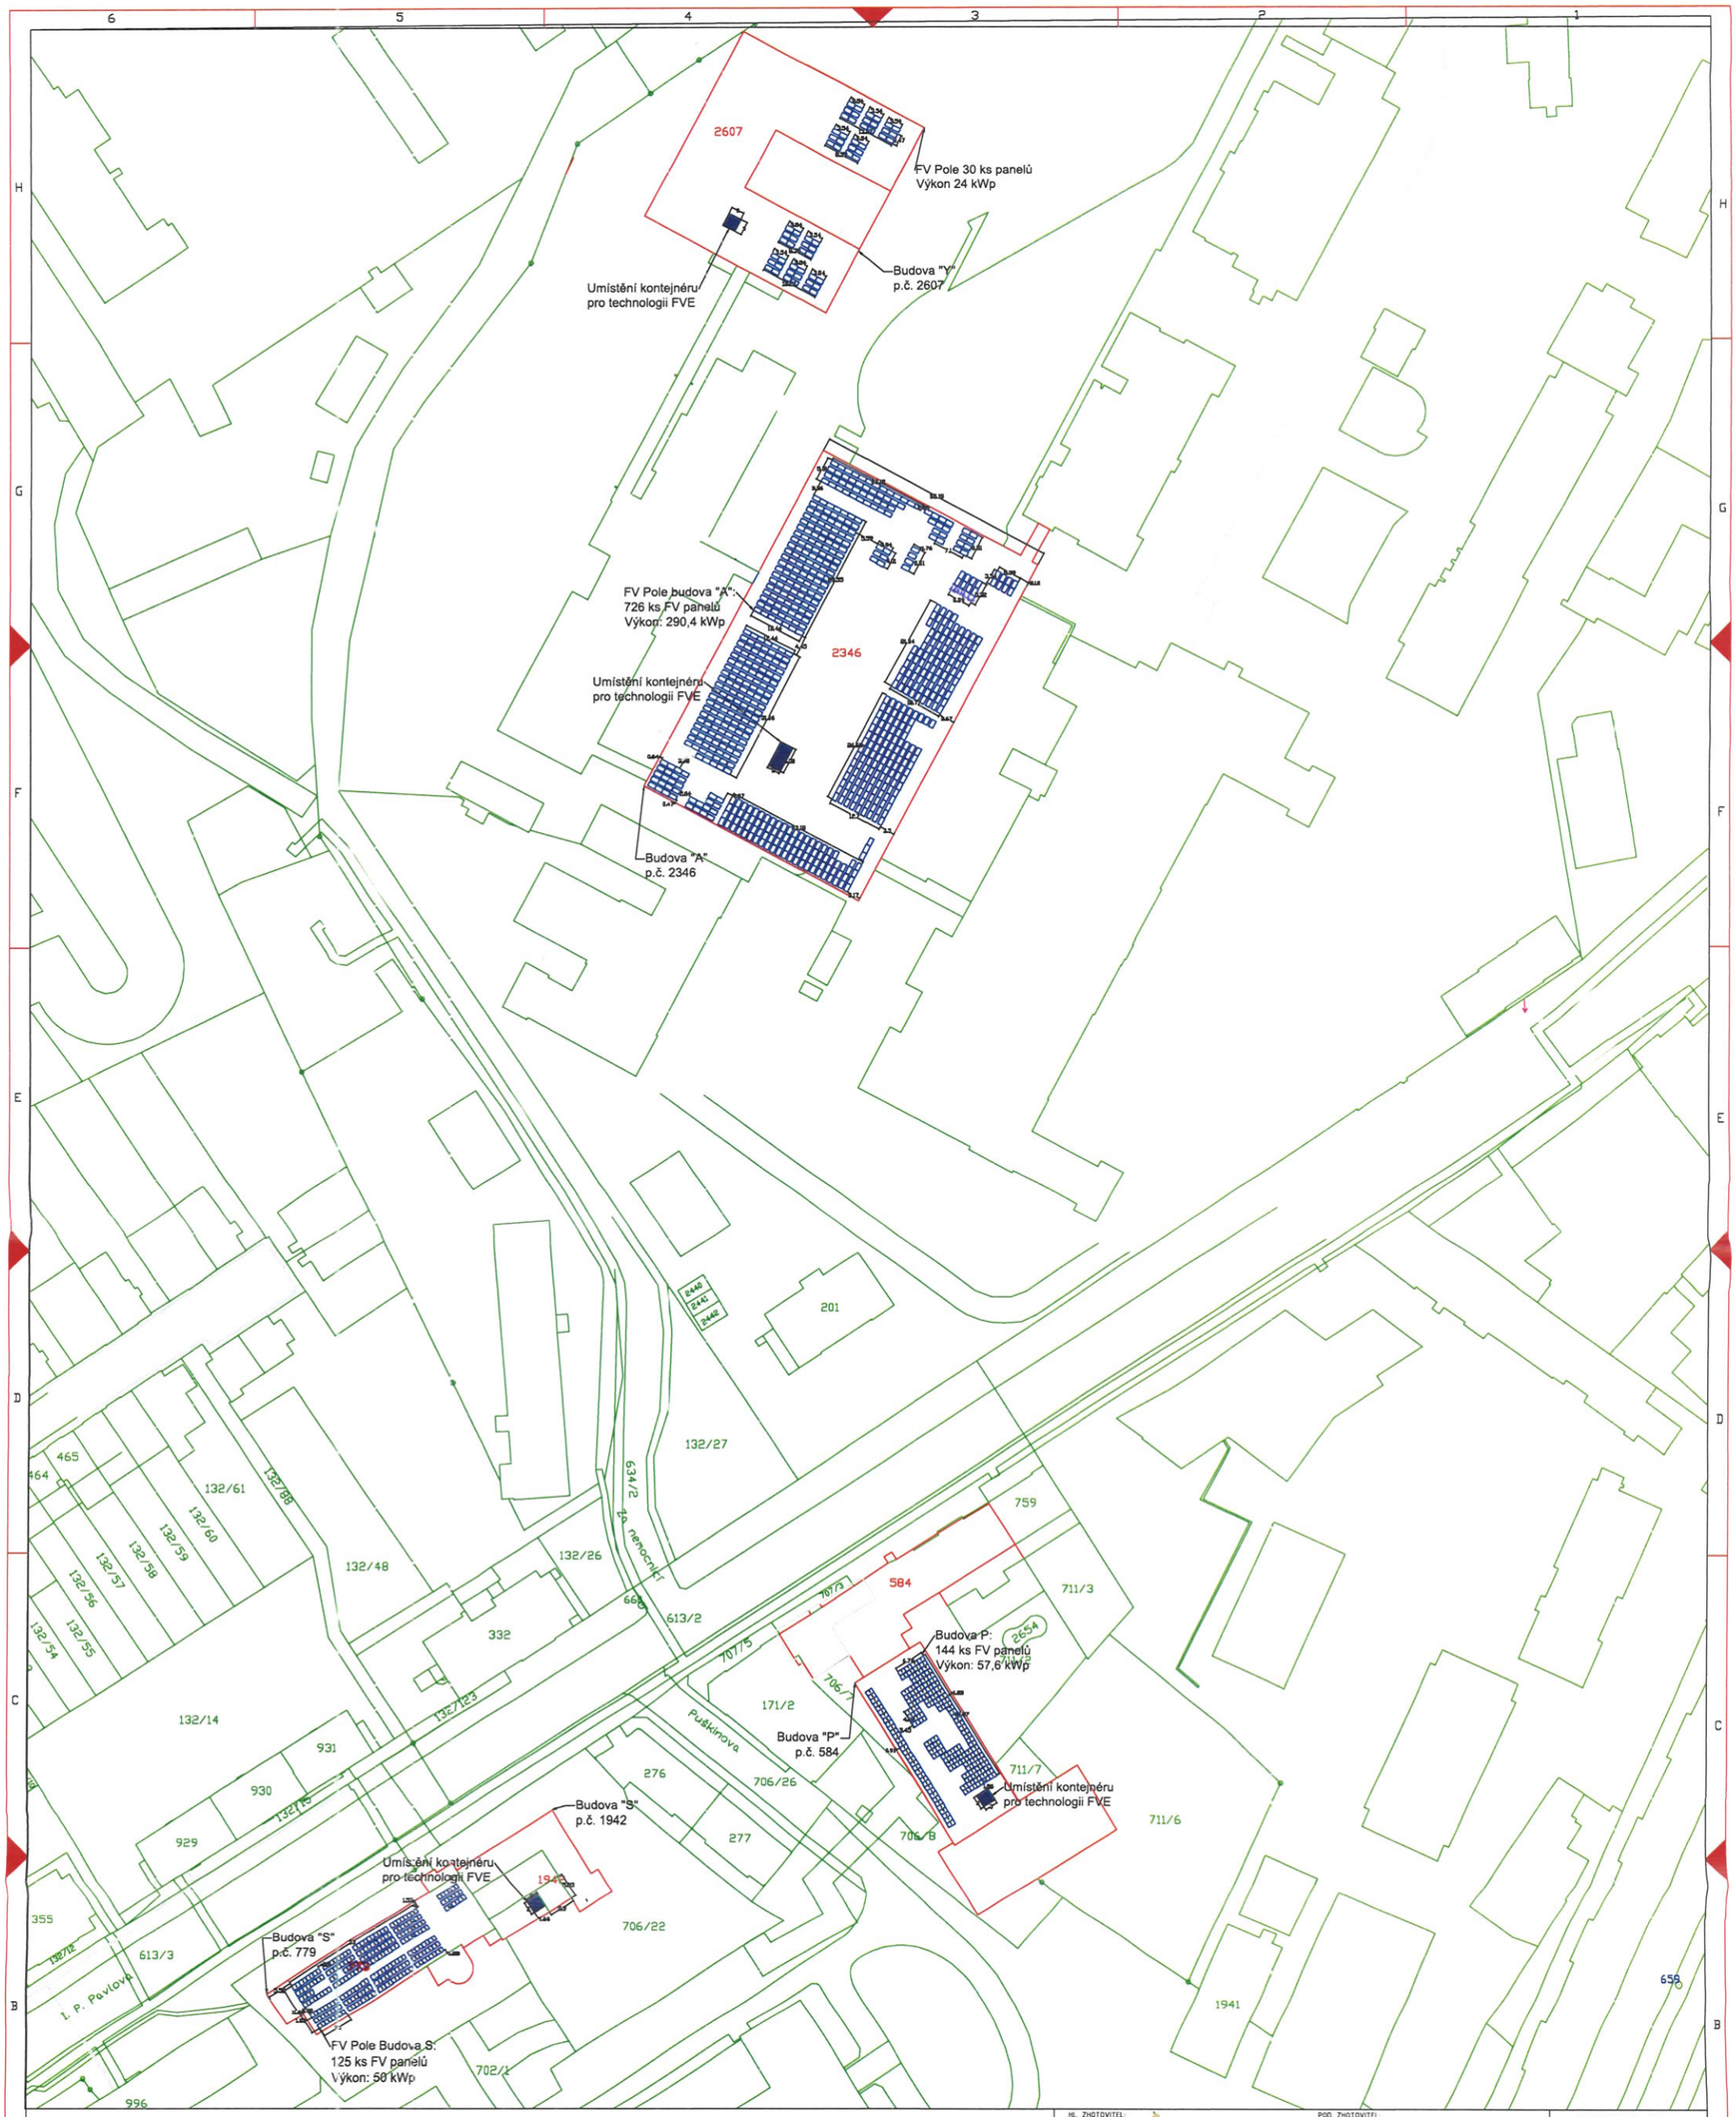

Parcelní číslo: parc. č. st. 2346, 584, 1942, 773, 2607
Obec: Olomouc [500496]
Katastrální území Nová Ulice [710717]

Hranice řešeného území

Hranice okolních parcel

S

LAMA solar technologies

LAMA solar technologies s.r.o.
Objízdná 1777
765 02 Otrokovice
Korespondenční adresa:
Cs armády 1884/1a
748 01 Hlučín
IČ: 08443069
DIČ: CZ08443069
www.lamasolar.cz

HL. ZHOTOVITEL: LAMA solar
LAMA solar technologies s.r.o.
POD. ZHOTOVITEL:

Tato dokumentace je duševním vlastnictvím zhotovitele
Žádná část této dokumentace nesmí být použita nebo reprodukována bez jeho souhlasu.

ZMĚNA	VYKONAL	DATUM	VÝTISK
d			
c			
b			
a			

NÁZEV ZAKÁZKY: FVE FN Olomouc

HP: UMÍSTĚNÍ: +SO; TECH. ČÁST: =FVE

DATUM: 04/2023

VYPRACOVAL: Ing. Jan Vilkus

ZODPOVĚDNÝ: Ing. Jan Vilkus

MĚŘÍTKO: 1:250

INVESTOR: Fakultní nemocnice Olomouc

SCHVÁLIL: Ing. Jindřich Stuchlý PhD

Formát: A3

SO-PS: SO-PS

STUPEŇ PD: DSPS

ARCHIVNÍ ČÍSLO: &ELD_22-0877

ZMĚNA: Rev.:

NÁZEV VÝKRESU: C.2_&ELD_22-0877_Katastrální situační výkres-Situace objektů

LIST: 1 LISTŮ: 5 DCC: &ELD