


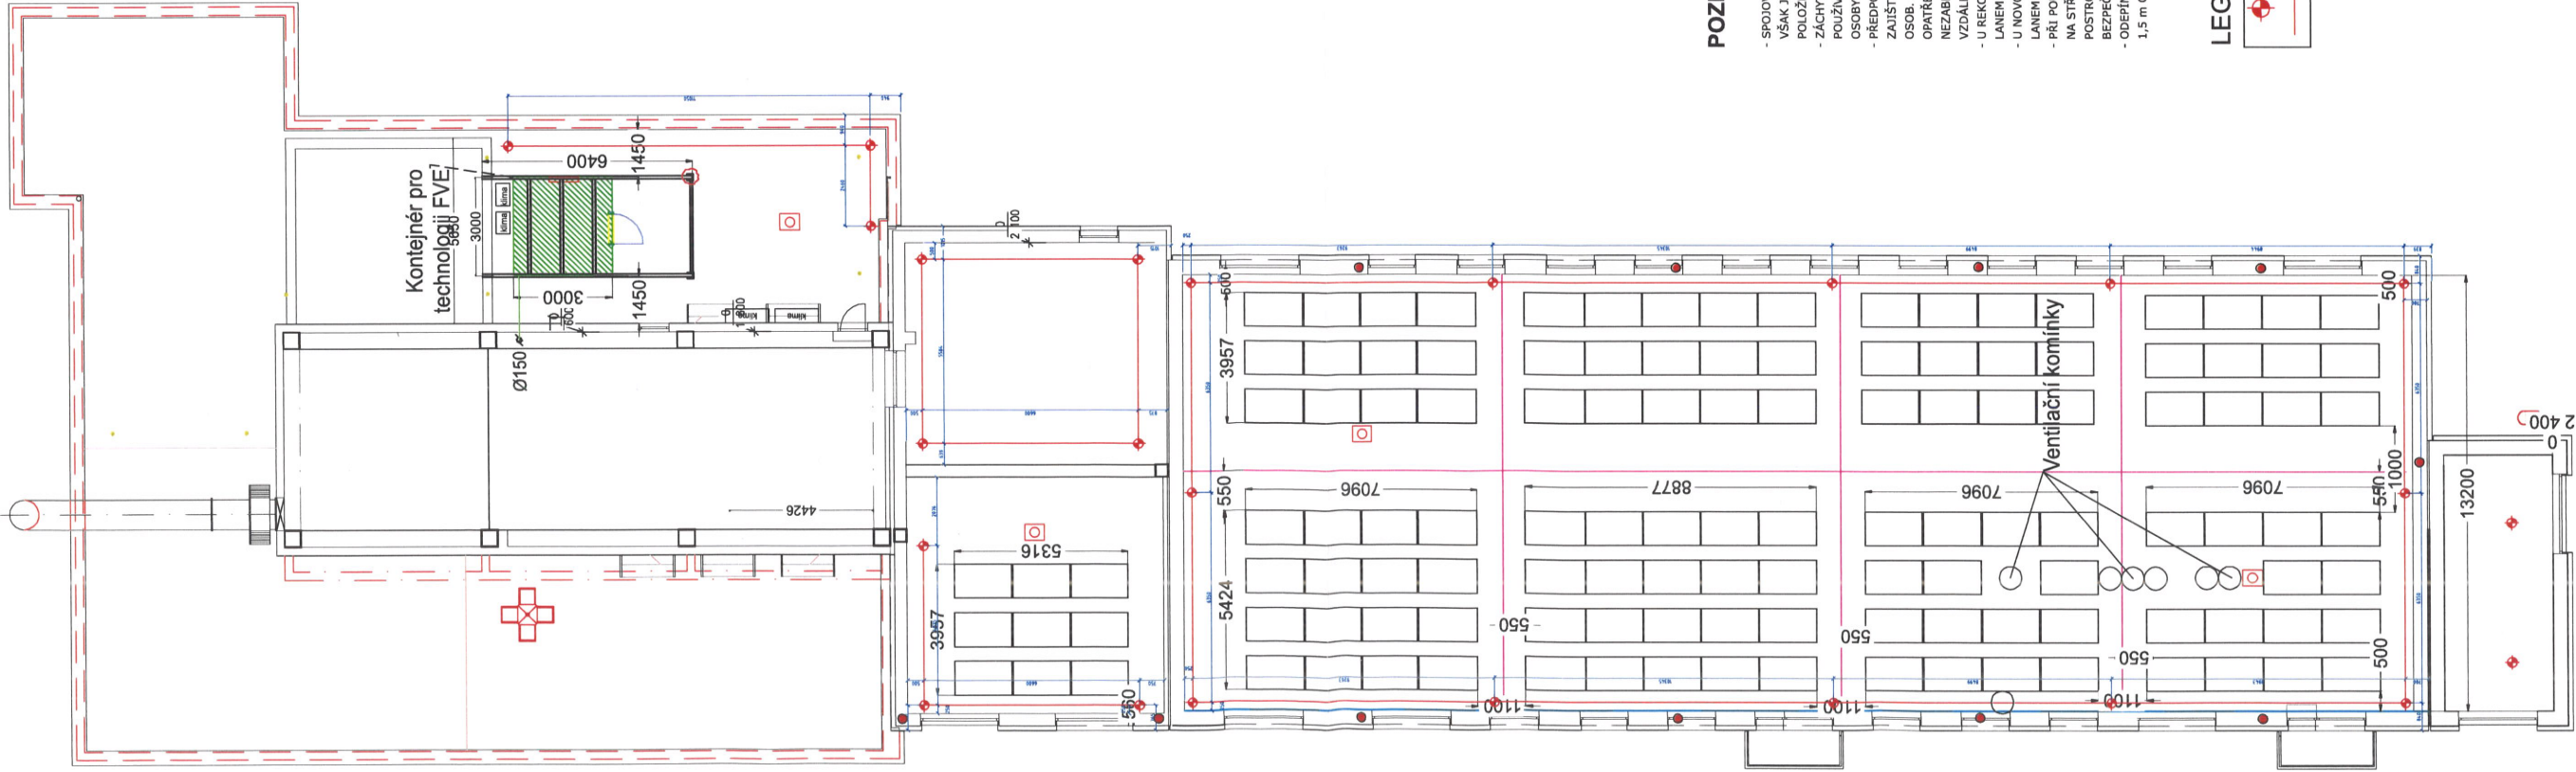

POZNÁMKY:

- SPOJOVACÍ PROSTŘEDEK MUSÍ BÝT VŽDY ZKRÁCEN NA CO NEKURATŠÍ MOŽNOST DĚLKOU SOUČASNĚ VŠAK JEHO DĚLKA NIKDY NESMÍ UMOŽNIT VOLNÝ PÁD DELŠÍ NEŽ 1,5 m NEBO NÁRAZ NA NÍŽE POLOŽENOU PŘEKÁŽKU.
- ZÁCHYTNÝ SYSTÉM JE MOŽNÉ POPRVÉ POUŽÍT AŽ PO ÚSPĚŠNÉM PROVEDENÍ REVIZE SYSTÉMU A POUŽÍVAT JEJ SMÍ (A TUDÍŽ I VSTUPOVAT DO NEBEZPEČNÉHO OKRAJE) POUZE NÁLEŽITĚ POUČENÉ OSOBY S VHDNÝM VYBAVENÍM.
- PŘEDPOKLÁDÁ SE, ŽE VÝLEZY NA STŘECHU POMOCÍ PEVNÝCH PROVODNÝCH ŽEBŘÍKŮ JSOU ZAJIŠTĚNY DLE ČSN 74 3282 OCHRANNÝM ZÁBRADLÍM NEBO JINÝM ZPŮSOBEK, KTERÝ ZAMEZÍ PÁDU OSOB. HRANA VYSTUPNÍ ÚROVNĚ ŽEBŘÍKU A PŘÍSTUPOVÁ PLOŠINA MUSÍ BÝT PO OBOU STRANÁCH OPATŘENY OCHRANNÝM ZÁBRADLÍM PRODLOUŽENÝM DO VZDÁLENOSTI 1500 mm OD NEZABEZPEČENÉ HRANY DO PLOCHY STŘECHY, NEBO PODEL PÁDOVÉ HRANY TAK, ABY DO VZDÁLENOSTI 1500 mm OD PEVNÉHO ŽEBŘÍKU BYLA VYLouČENA MOŽNOST PÁDU.
- U REKONSTRUOVANÝCH OBJEKTŮ JE NUTNÉ KOVOVÉ PRVKY SYSTÉMU S PERMANENTNÍM LANEM PROPojIT SE STÁVAJÍCÍ HROMOSVODNOU SOUSTAVOU DLE ČSN 34 1390.
- U NOVOSTAVBY JE NUTNÉ KOVOVÉ PRVKY SYSTÉMU S PERMANENTNÍM NEREZOVÝM LANEM PROPojIT S HROMOSVODNOU SOUSTAVOU DLE ČSN EN 62 305.
- PŘI POUŽITÍ VÝLEZU SE OSOBA ZAJISTÍ NA NEBLÍŽŠÍ SLouPEK ZE ZAJIŠTĚNÉHO ŽEBŘÍKU, VSTOUPÍ NA STŘECHU, VYSTOUPÍ Z NEBEZPEČNÉHO PROSTORU A POTÉ SE ODEPNE ZE ZÁCHYTNÉHO LANU U POSTROJE (PROJOVACÍ PROSTŘEDEK ZŮSTÁVA NA PRVNÍM SLouPKU, SKOBA PRO PŘUPNUTÍ V BEZPEČNÉM PROSTORU).
- ODEPÍNAT SE ZE ZÁCHYTNÉHO SYSTÉMU JE MOŽNÉ POUZE MIMO NEBEZPEČNÝ PROSTOR, COŽ JE 1,5 m OD HRANY VOLNÉHO PÁDU HLUŠÍŠHO NEŽ 1,5 m.

LEGENDA ZNAČENÍ:

	KOTEVNÍ PRVEK SYSTÉMU ROOFIX	24 ks
	NEREZOVÉ LANO	155 bm

LAMA solar technologies s.r.o.
Obilná 1777
765 02 Chrokovice
Korespondenční adresa:
Česká armáda, 884/13
746 01 Hlučín
IČ: 08443009
DIČ: CZ08443009
www.lamasolar.cz

Tato dokumentace je základem
pro realizaci fotovoltaické
instalace. Pro její realizaci musí
být posouzena nebo reprezentována bez
přesnosti
ještě jednou

04/2023

04/2023

1:250

A3

Rev.:

