


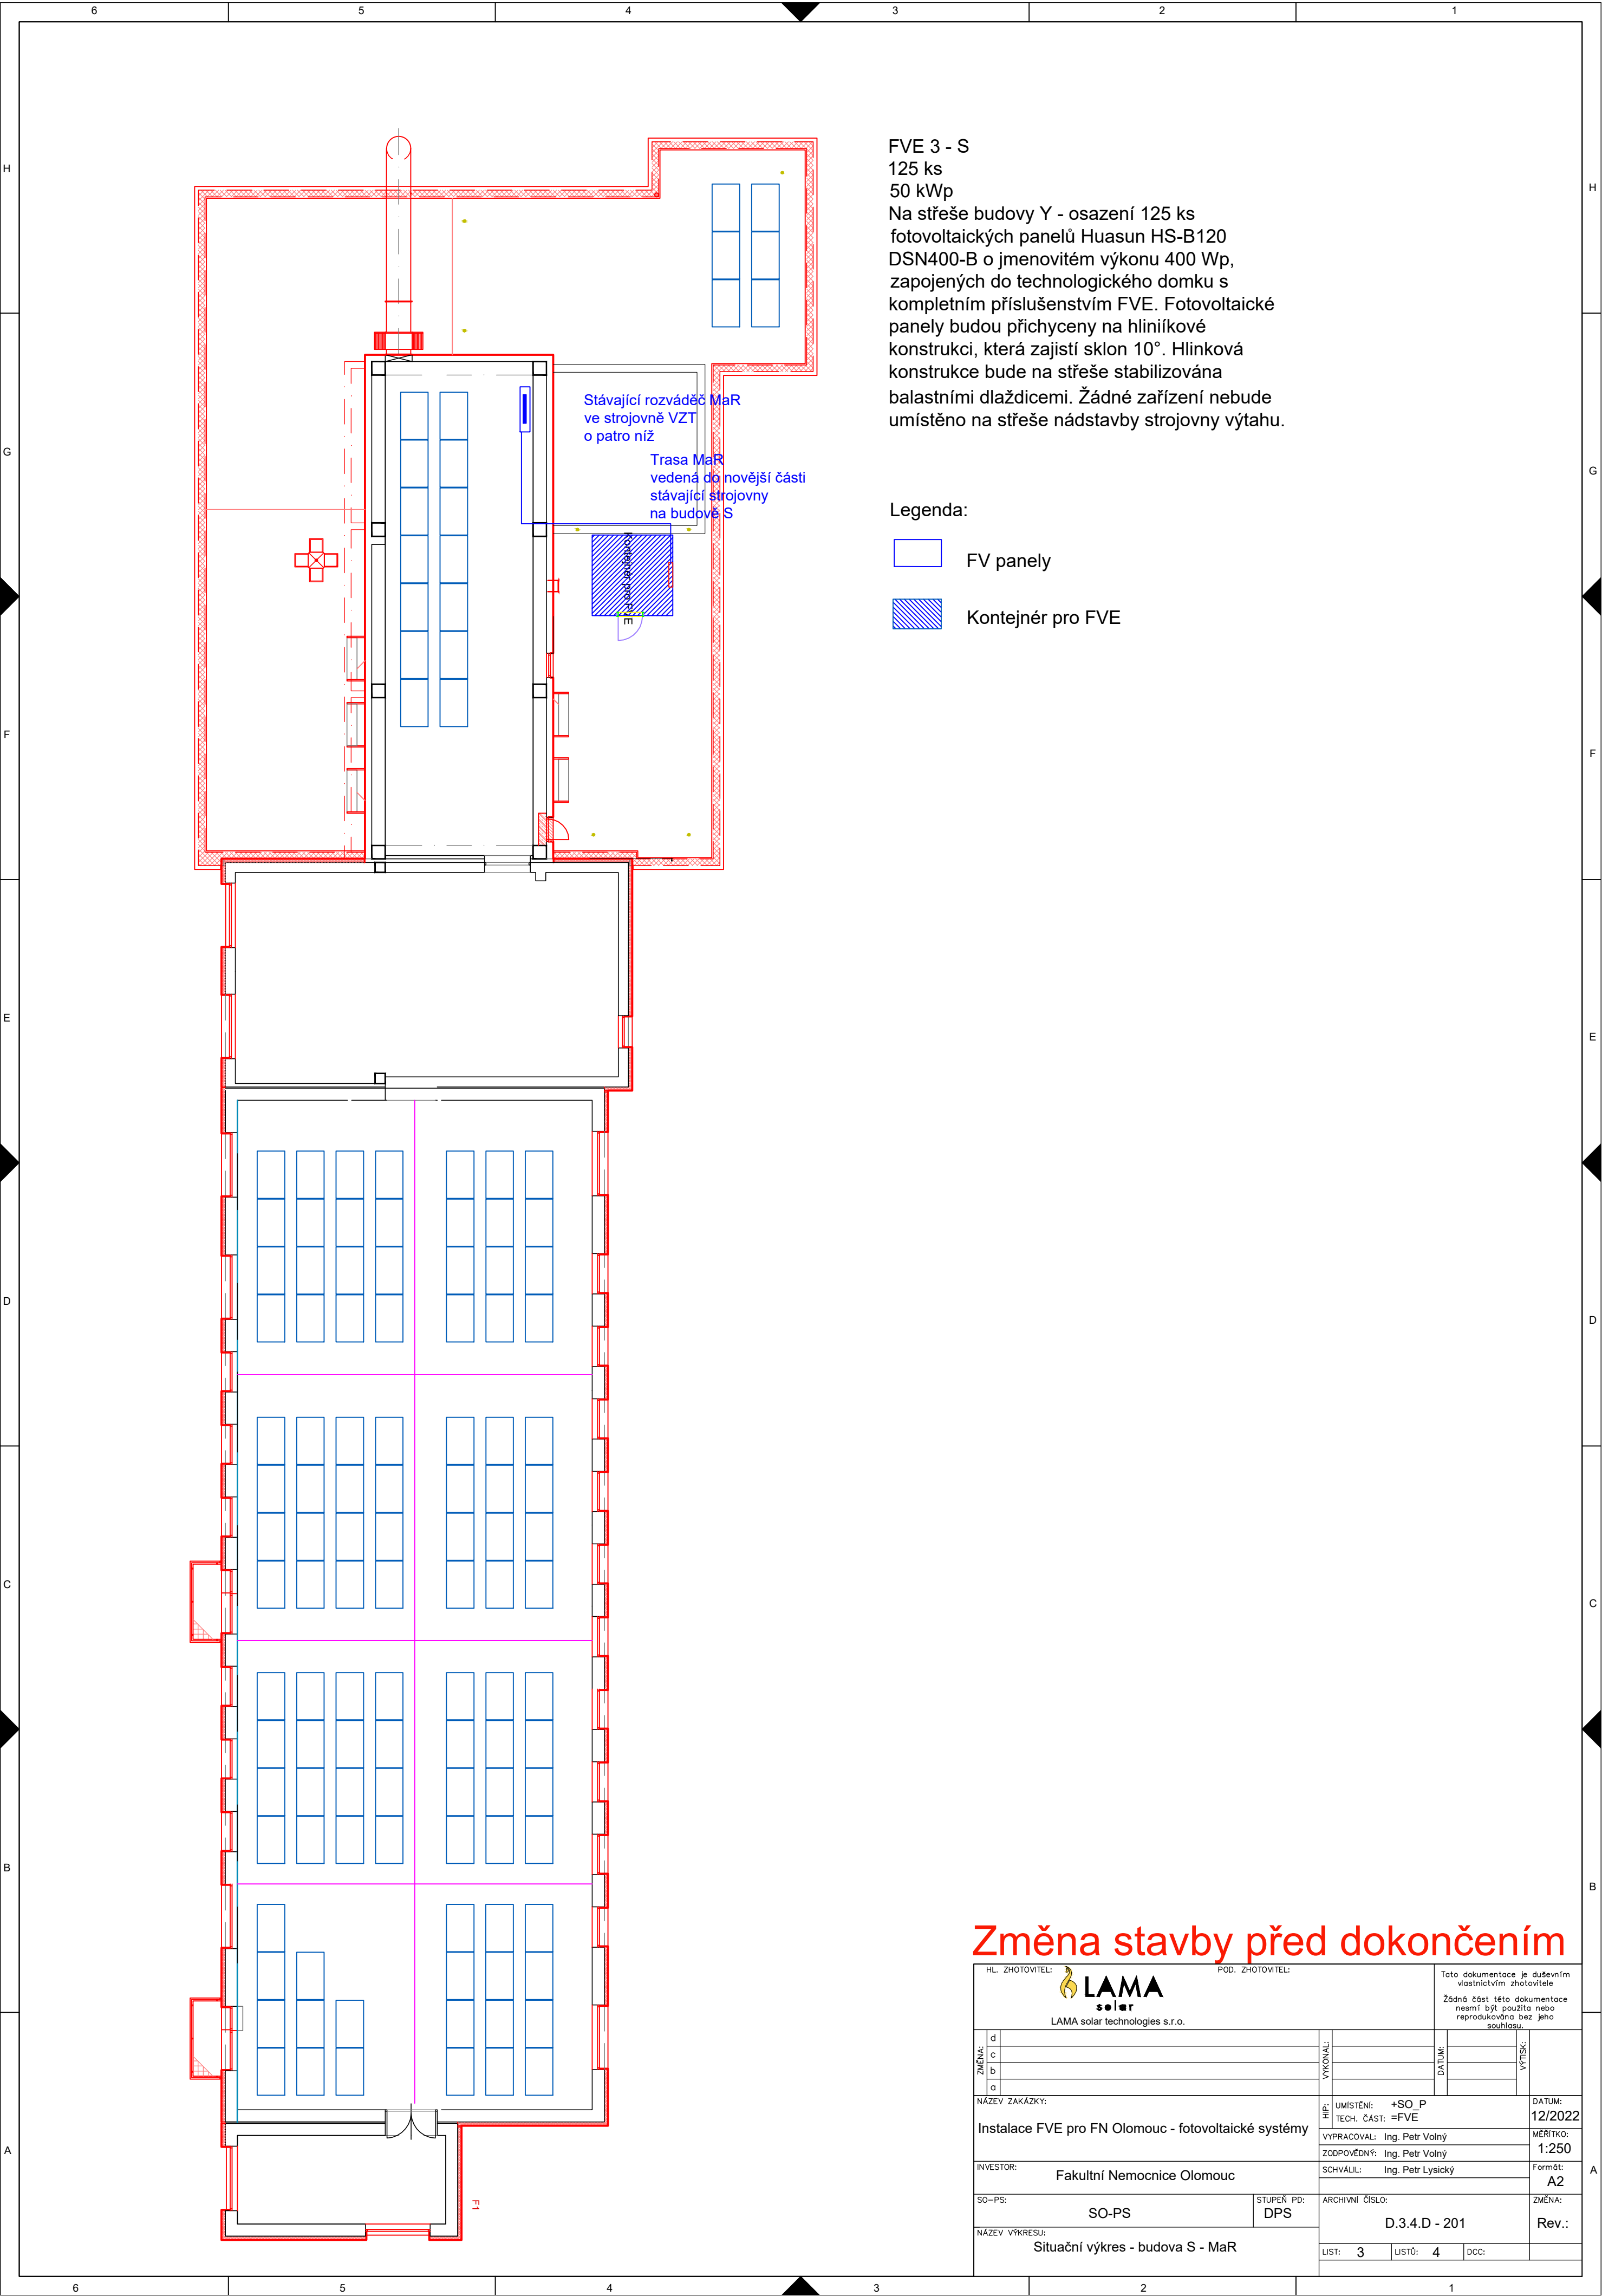

FVE 3 - S
125 ks
50 kWp
Na střeše budovy Y - osazení 125 ks
fotovoltaických panelů Huasun HS-B120
DSN400-B o jmenovitém výkonu 400 Wp,
zapojených do technologického domku s
kompletním příslušenstvím FVE. Fotovoltaické
panely budou přichyceny na hliníkové
konstrukci, která zajistí sklon 10°. Hliníková
konstrukce bude na střeše stabilizována
balastními dlaždicemi. Žádné zařízení nebude
umístěno na střeše nádstavby strojovny výtahu.

- Legenda:
- FV panely
 - Kontejnér pro FVE

Změna stavby před dokončením

HL. ZHOTOVITEL: LAMA solar LAMA solar technologies s.r.o.		POD. ZHOTOVITEL:		Tato dokumentace je duševním vlastnictvím zhotovitele. Žádná část této dokumentace nesmí být použita nebo reprodukována bez jeho souhlasu.	
ZMĚNA: d c b a	VÝKONAL:		DATUM:		VÝTIŠK:
NÁZEV ZAKÁZKY: Instalace FVE pro FN Olomouc - fotovoltaické systémy			HIP: UMÍSTĚNÍ: +SO_P TECH. ČÁST: =FVE		DATUM: 12/2022
INVESTOR: Fakultní Nemocnice Olomouc			VYPRACOVAL: Ing. Petr Volný ZODPOVĚDNÝ: Ing. Petr Volný		MĚŘÍTKO: 1:250
SO-PS: SO-PS			STUPEŇ PD: DPS		Formát: A2
NÁZEV VÝKRESU: Situční výkres - budova S - MaR			ARCHIVNÍ ČÍSLO: D.3.4.D - 201		ZMĚNA: Rev.:
			LIST: 3		LISTŮ: 4
			DCC:		