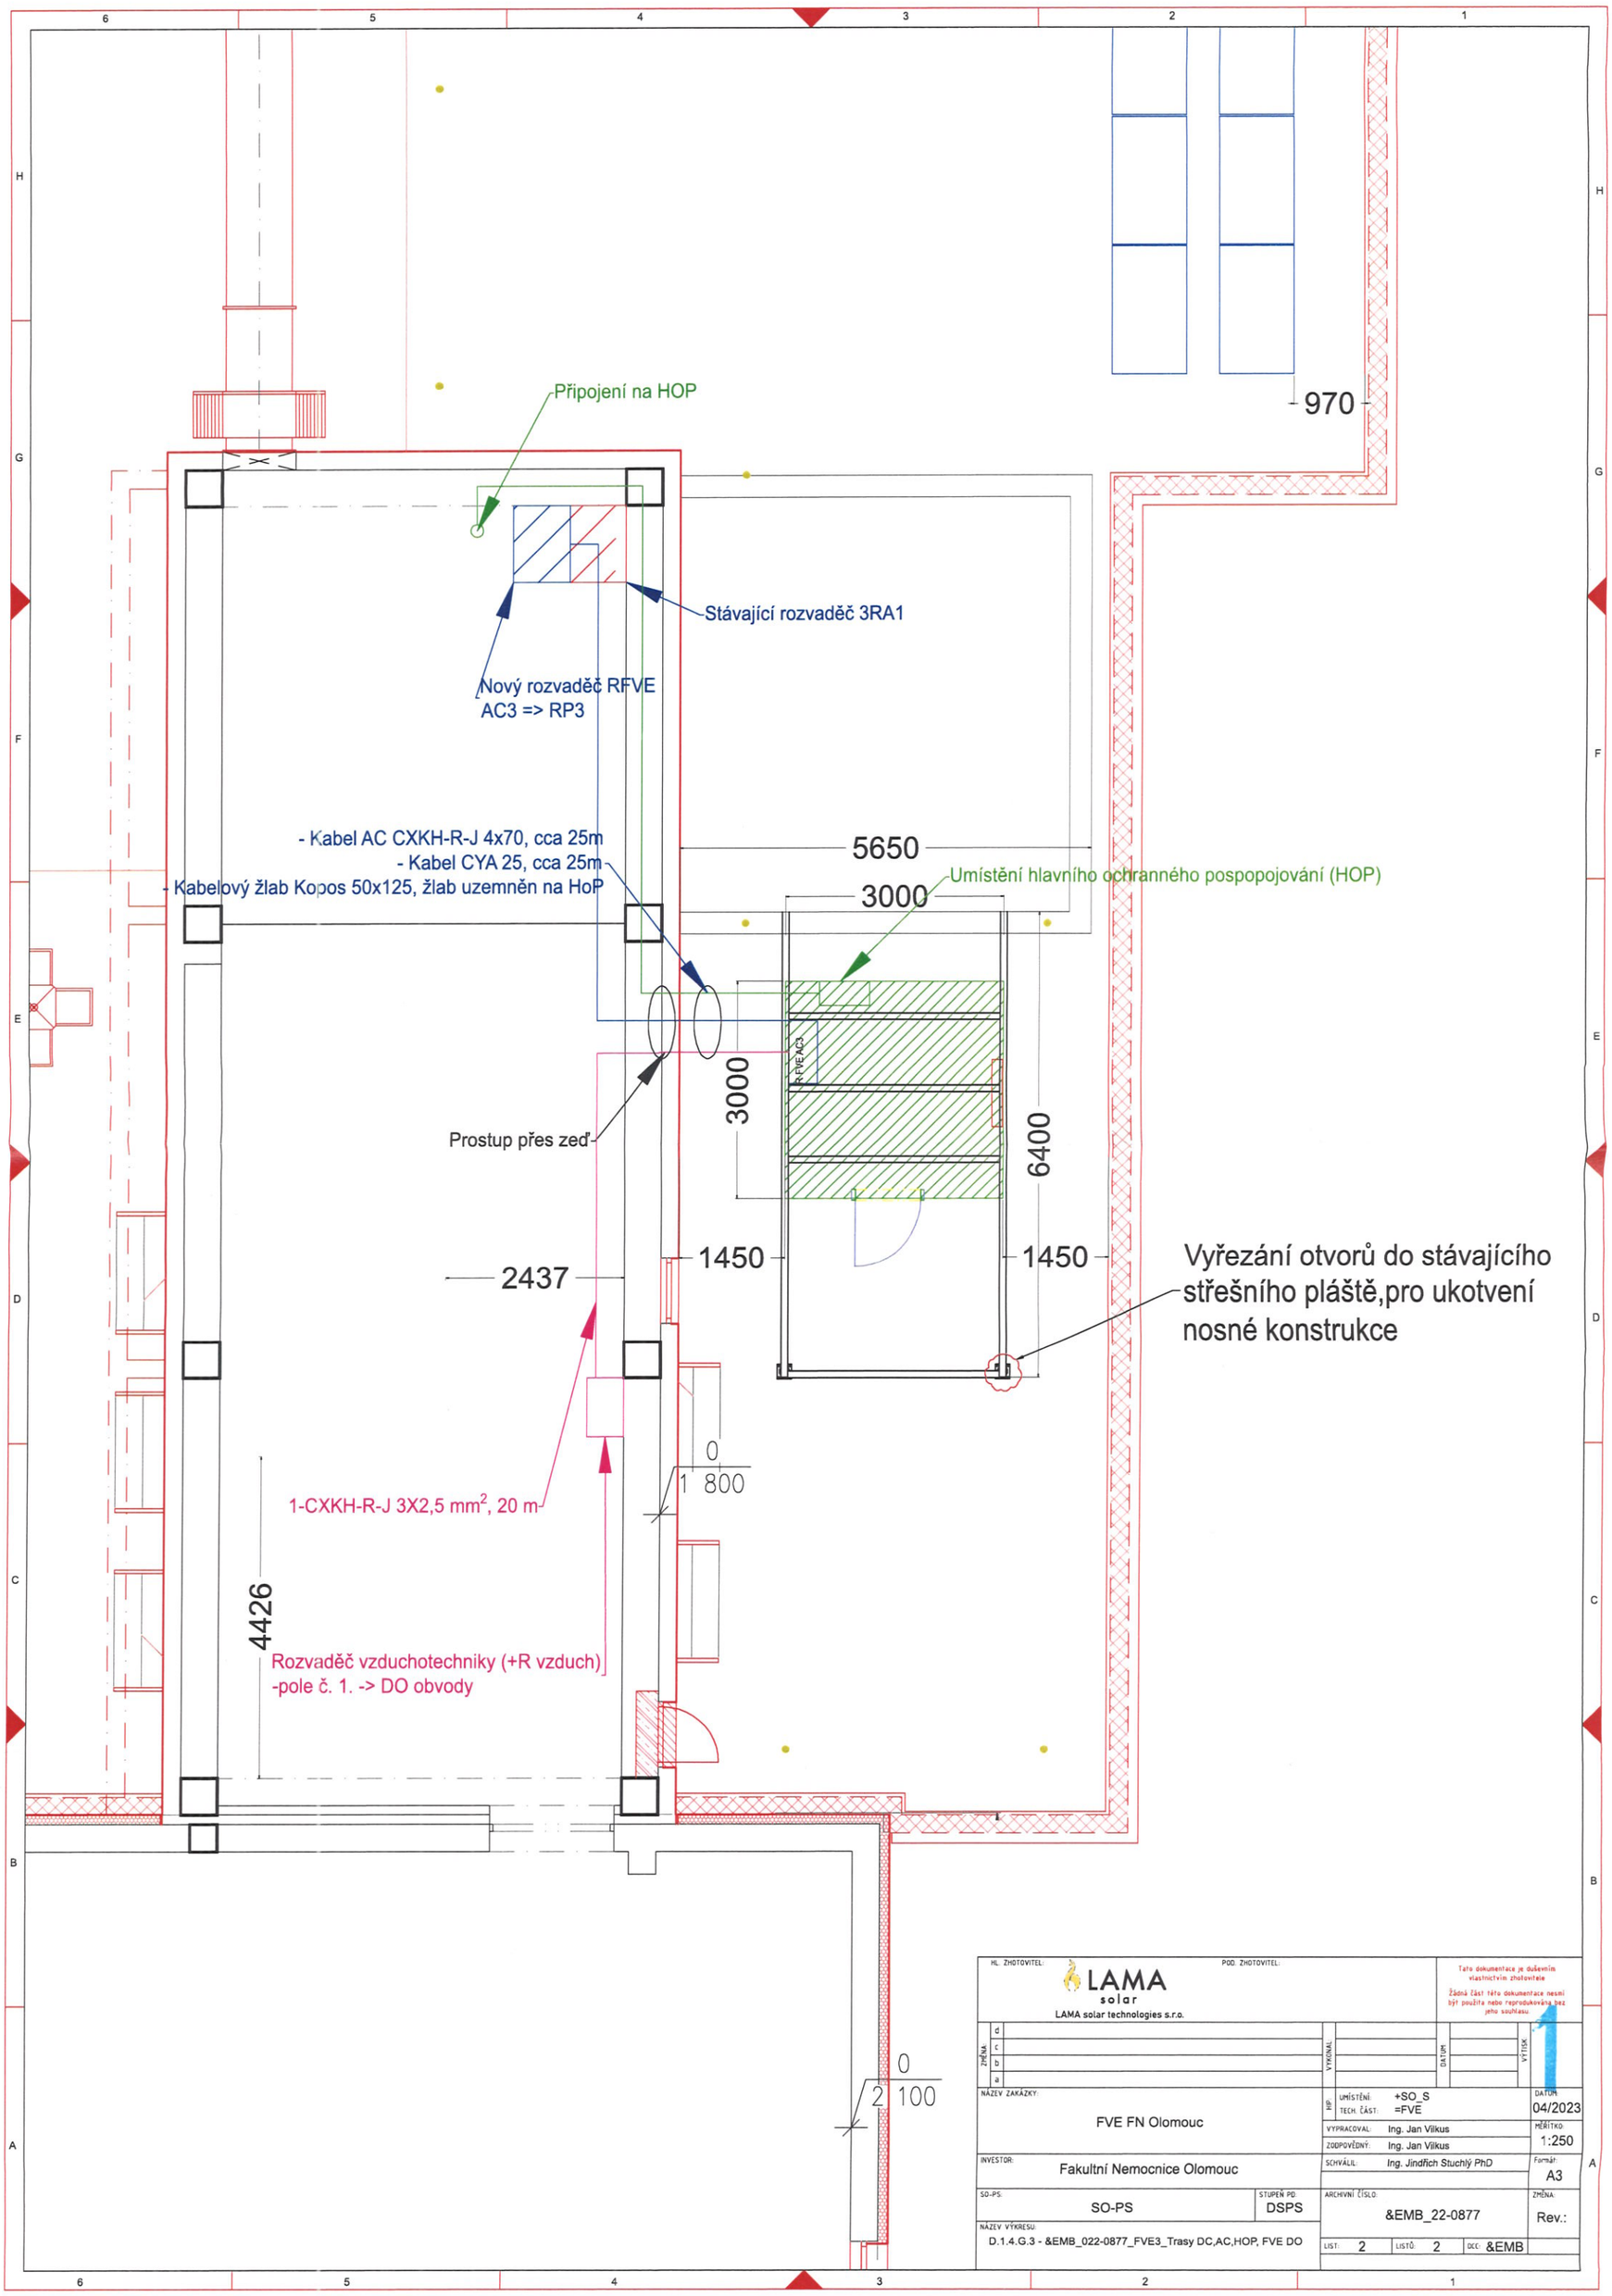

HL. ZHOTOVITEL: LAMA solar — LAMA solar technologies s.r.o.

POD. ZHOTOVITEL:

Tato dokumentace je duševním vlastnictvím zhotovitele. Žádná část této dokumentace nesmí být použita nebo reprodukována bez jeho souhlasu.

ZMĚNA	VYKONAL	DATUM	VÝTISK
d			
c			
b			
a			

NÁZEV ZAKÁZKY: FVE FN Olomouc

HIP — UMÍSTĚNÍ: +SO_S; TECH. ČÁST: =FVE

DATUM: 04/2023

VYPRACOVAL: Ing. Jan Vilkus

ZODPOVĚDNÝ: Ing. Jan Vilkus

MĚŘÍTKO: 1:250

SCHVÁLIL: Ing. Jindřich Stuchlý PhD

Formát: A3

INVESTOR: Fakultní Nemocnice Olomouc

SO-PS: SO-PS

STUPEŇ PD: DSPS

ARCHIVNÍ ČÍSLO: &EMB_22-0877

ZMĚNA: Rev.:

NÁZEV VÝKRESU: D.1.4.G.3 - &EMB_022-0877_FVE3_Trasy DC,AC,HOP, FVE DO

LIST: 2 LISTŮ: 2 DCC: &EMB