


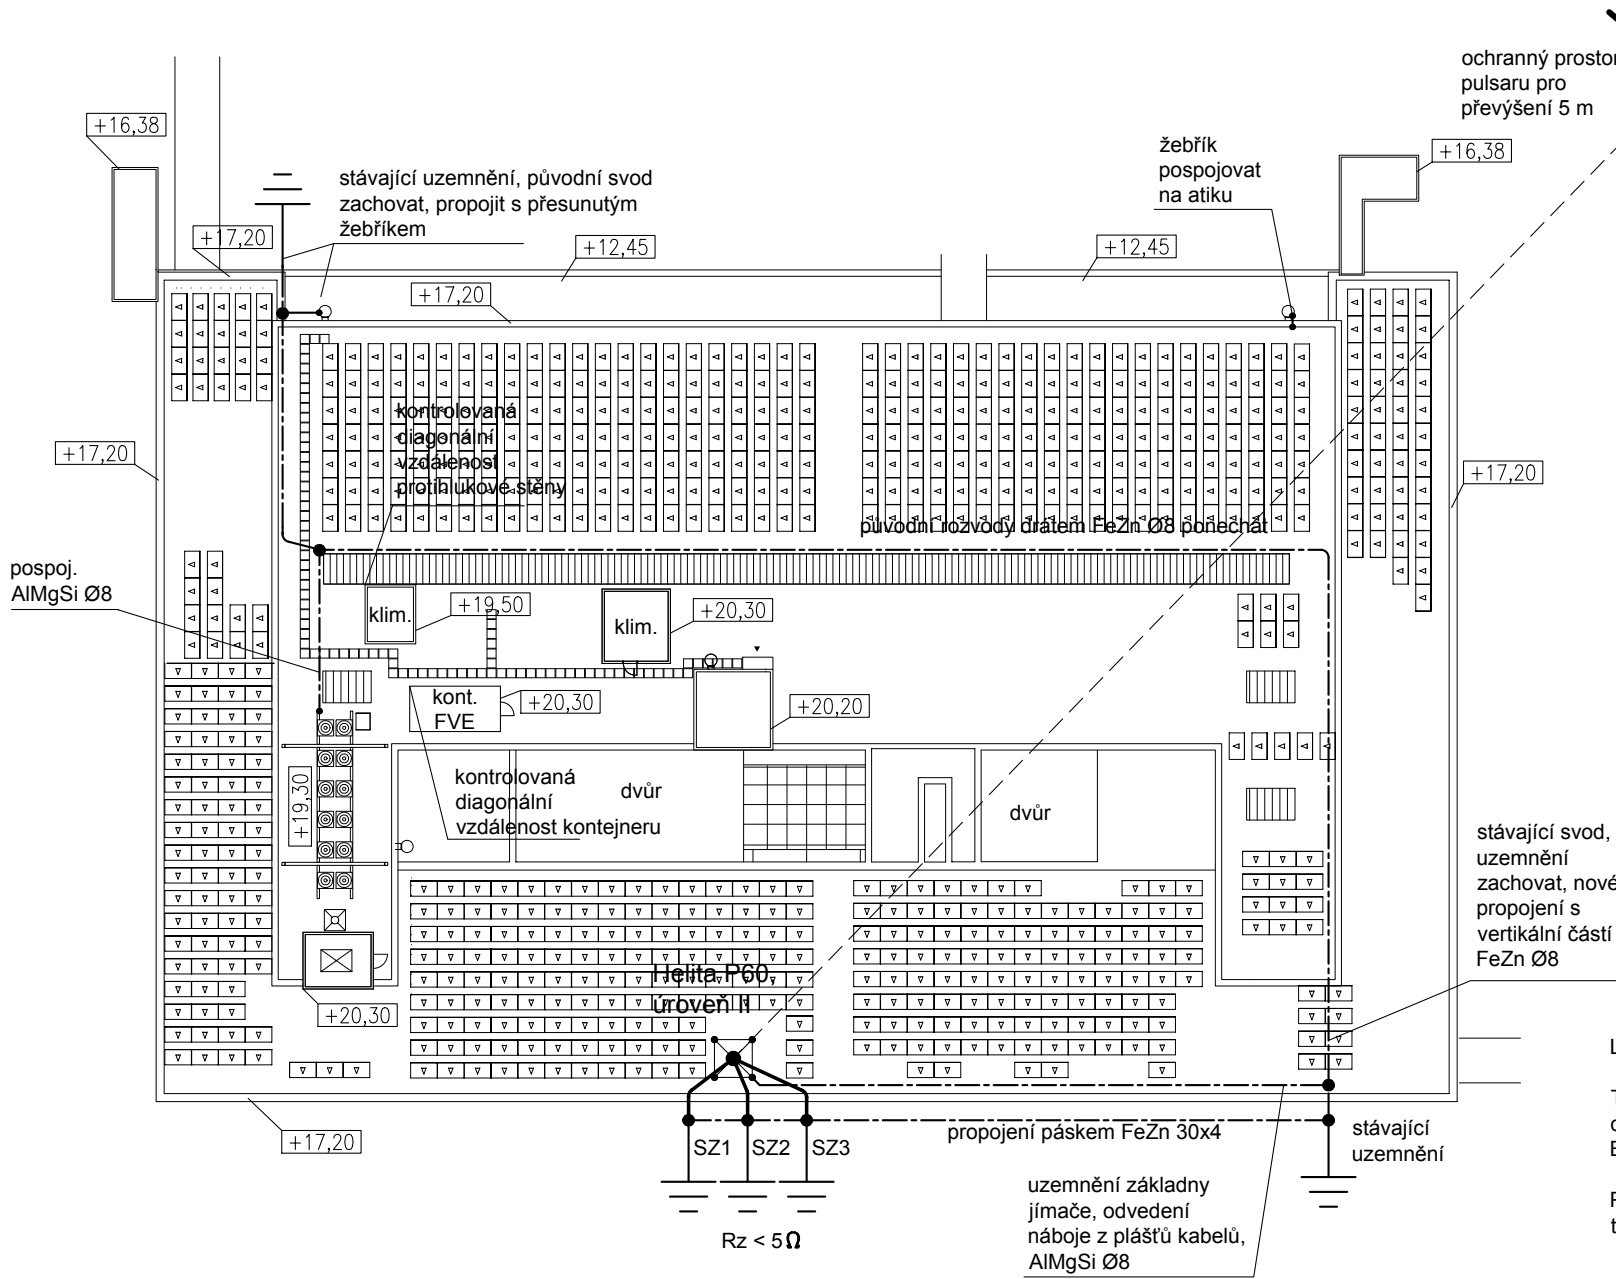

LEGENDA

Tento výkres půdorysu s ochranným prostorem je doplněn o rozmístění panelů a technologického kontejneru FVE. Smyslem doplnění (revize č.1) je posouzení, zda instalovaná FVE je chráněna stávajícím jímacím hromosvodním systémem. Byla překontrolována kritická diagonální místa, která v případě FVE jsou mimo jiné tvořena technologickým kontejnerem FVE.


Pro uzemnění ocelových konstrukcí a prvků FVE bylo možné použít uzemňovací vodiče, přivedené k aktivnímu jímáči a k technologickým (klimatizačním) jednotkám.

Realizační dokumentace z 13.9.2020 (není skutečné provedení hromosvodu) byla doplněna o skutečný stav provedení FVE. Byly překontrolovány ochranné prostory aktivního hromosvodu, zda veškerá instalace FVE na střeše se nachází v jeho ochranném prostoru. Pokud je realizace hromosvodu provedena dle této PD, pak je FVE chráněna proti úderu blesku.

±0,000 = 263,200 m n.m.

Revize	Vypracoval	Popis revize	Datum
1	Ing. Jiří Kozlovský	Umístění panelů FVE a kontejneru	02. 05. 2023

VYPRACOVAL ING. KOZLOVSKÝ		ODP.PROJ.PROFESE ING. KOZLOVSKÝ		KONTROLOVAL ING. KOZLOVSKÝ		ODP.PROJ.STAVBY		ING. JIŘÍ KOZLOVSKÝ ELEKTRO e-mail: kozlovsky.j@iol.cz BRNO, PURKYŇOVA 95a				
KRAJ: OLOMOUCKÝ			OBEC: OLOMOUC			REVIZE:						
INVESTOR: Fakultní nemocnice Olomouc, I. P. Pavlova 185/6, Olomouc									FORMÁT		2 A4	
FAKULTNÍ NEMOCNICE OLOMOUC I.P. PAVLOVA 185/6, OLOMOUC D.2.01.1 – AKTIVNÍ BLESKOSVOD – BUDOVA A									DATUM		13.09.2020	
									STUPEŇ		RDS	
									SPECIALIZACE		ELEKTRO	
									MĚŘITKO		1:500	
									ZAK.ČÍSLO:			
PŮDORYS – POLOMĚR OCHRANY									ARCHIVNÍ ČÍSLO H389/16/20		Č.VÝKRESU H12	
									TENTO DOKUMENT JE DUŠEVNÍM VLASTNICTVÍM AUTORA. MÁ POVAHU DUŠEVNÍHO TAJEMSTVÍ DLE USTANOVENÍ PARAGRAFU 17 OBCHODNÍHO ZÁKONA A NESMÍ BÝT BEZ SOUHLASU AUTORA POUŽIT, KÓPIROVÁN ČI PŘEDÁN TŘETÍ OSOBĚ.			

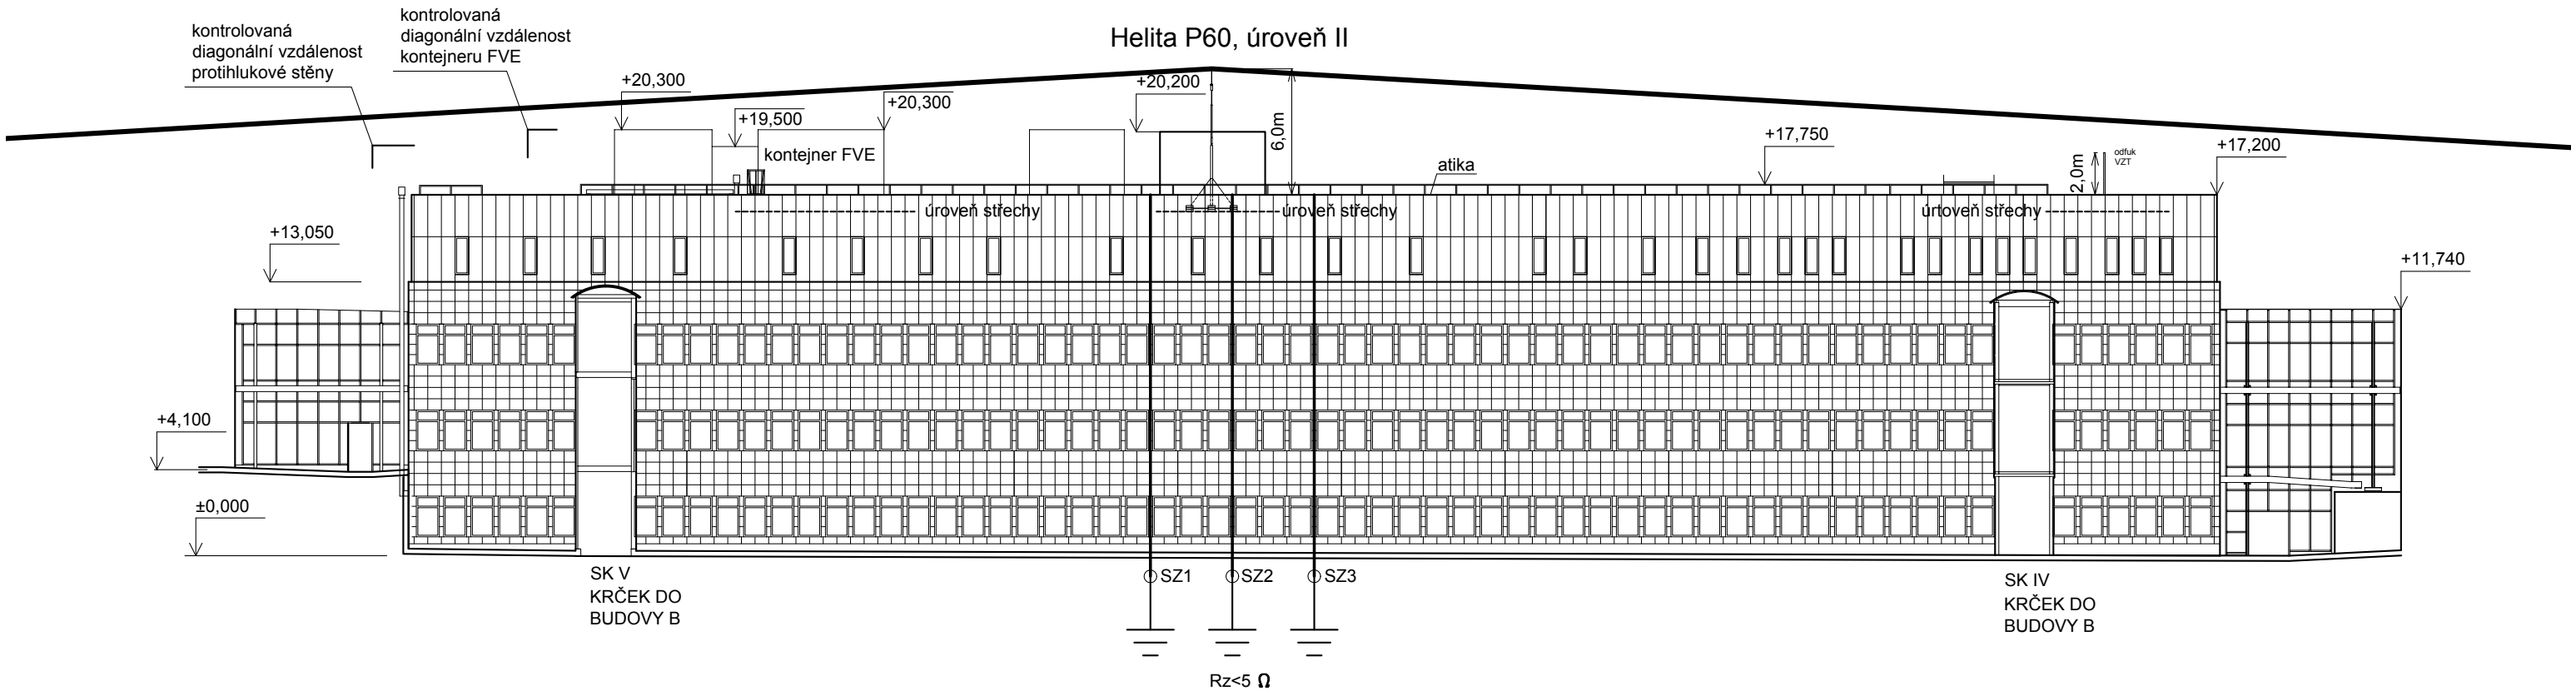

POHLED VÝCHODNÍ

Složený jímač musí mít celkovou výšku minimálně 6 m nad atikou.
Ochranný prostor je vymezen naznačenými křivkami.
Popis konstrukce - viz technická zpráva.

Realizační dokumentace z 13.9.2020 (není skutečné provedení hromosvodu) byla doplněna o skutečný stav provedení FVE.
Byly překontrolovány ochranné prostory aktivního hromosvodu, zda veškerá instalace FVE na střeše se nachází v jeho ochranném prostoru.
Pokud je realizace hromosvodu provedena dle této PD, pak je FVE chráněna proti úderu blesku.

Revize	Vypracoval	Popis revize	Datum
1	Ing. Jiří Kozlovský	Umístění panelů FVE a kontejneru	02. 05. 2023


VYPRACOVAL ING. KOZLOVSKÝ		ODP.PROJ.PROFESE ING. KOZLOVSKÝ		KONTROLOVAL ING. KOZLOVSKÝ		ODP.PROJ.STAVBY		ING. JIŘÍ KOZLOVSKÝ ELEKTRO e-mail: kozlovsky.j@iol.cz BRNO, PURKYŇOVA 95a			
KRAJ: OLOMOUCKÝ			OBEC: OLOMOUC			REVIZE:					
INVESTOR: Fakultní nemocnice Olomouc, I. P. Pavlova 185/6, Olomouc								FORMÁT		2 A4	
FAKULTNÍ NEMOCNICE OLOMOUC I.P. PAVLOVA 185/6, OLOMOUC D.2.01.1 – AKTIVNÍ BLESKOSVOD – BUDOVA A								DATUM		13.09.2020	
								STUPEŇ		RDS	
								SPECIALIZACE		ELEKTRO	
								MĚŘÍTKO		1:500	
								ZAK.ČÍSLO:		16/20	
POHLED – OCHRANNÝ PROSTOR								ARCHIVNÍ ČÍSLO		Č.VÝKRESU	
								H389/16/20		H13	

TENTO DOKUMENT JE DUŠEVNÍM VLASTNICTVÍM AUTORA. MÁ POVAHU DUŠEVNÍHO TAJEMSTVÍ DLE USTANOVENÍ PARAGRAFU 17 OBCHODNÍHO ZÁKONA A NESMÍ BÝT BEZ SOUHLASU AUTORA POUŽIT, KOPÍROVÁN ČI PŘEDÁN TŘETÍ OSOBĚ.