


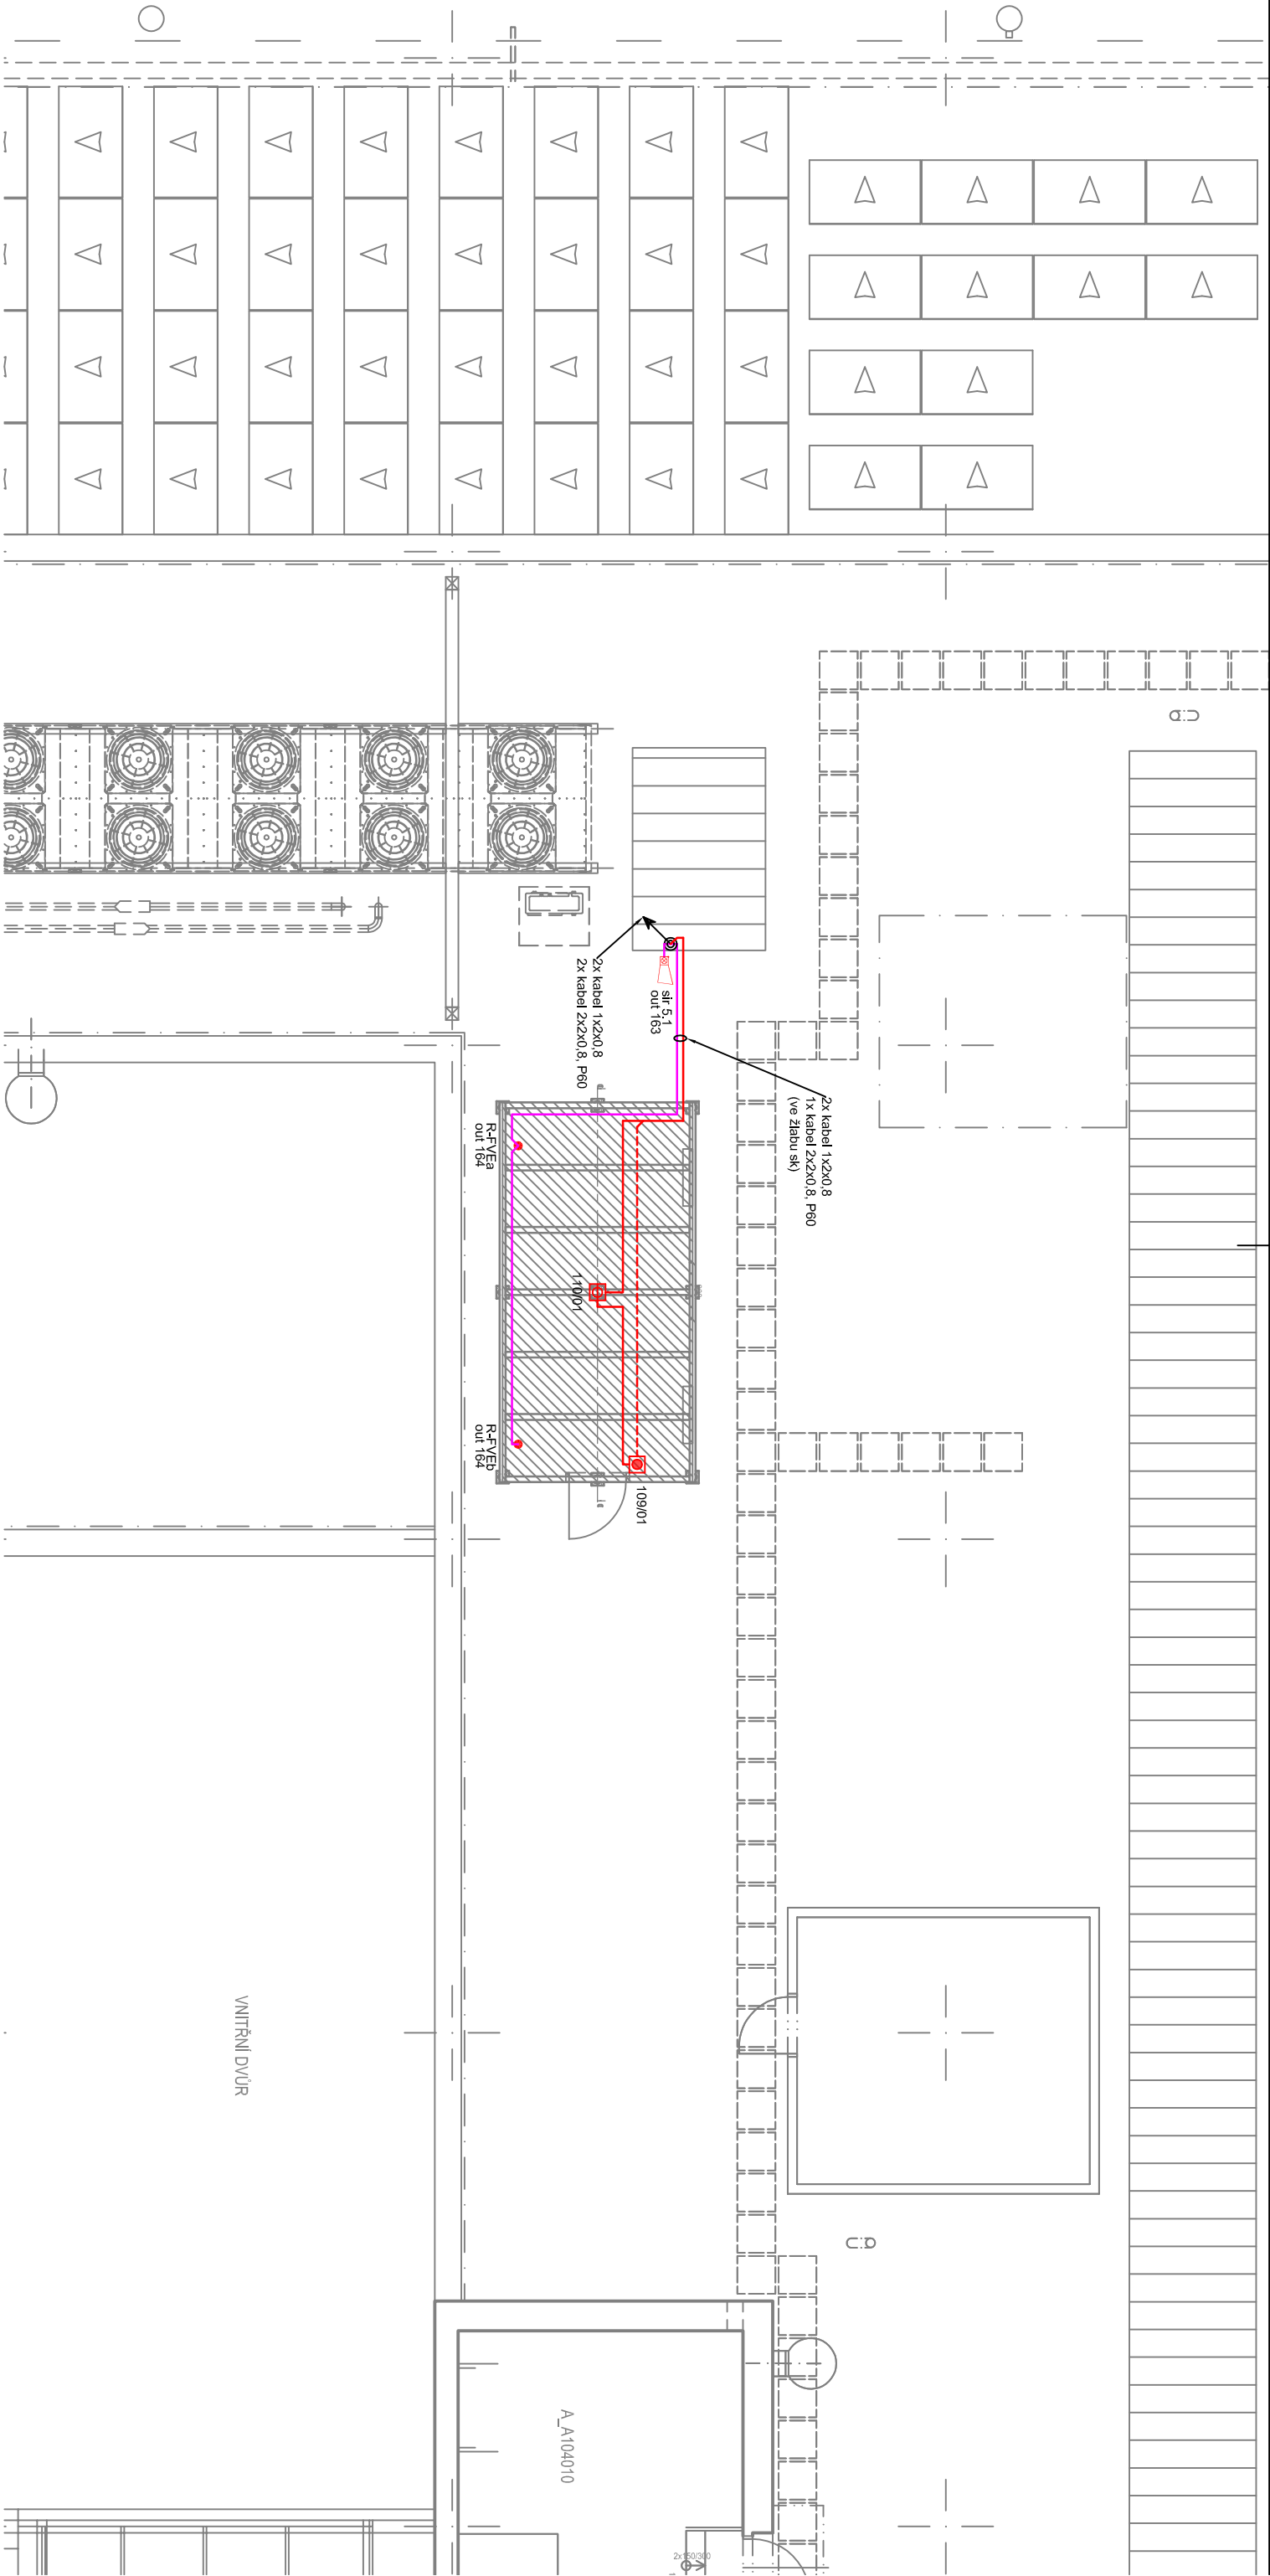

LEGENDA:

ELEKTRICKÁ POŽÁRNÍ SIGNALIZACE

- Ústředna EPS (ex. tablo)
- Zařízení dálkového přenosu
- Obslužné pole požární ochrany
- Klíčový trezor požární ochrany
- Vstupně / výstupní prvky
- Záložovaný zdroj
- Automatický hlásič na podhledu
- Automatický hlásič nad podhledem (nad podhledem)
- Automatický hlásič nad podhledem s par. indikací
- Tlačítkový hlásič
- Sírěna
- Maják
- Sírěna s majákem
- Kabel 1x2x0,8
- Kabel 2x2x0,8, P60
- Detekční kabel
- Kabel opt. 12 vl. SM, P180

PROJEKTANT:	Michal Svoboda, Hněvošín 238, 783 47 Hněvošín, tel 739 684 235, michalsvob@seznam.cz	Č. ZAKÁZKY	-
INVESTOR:	FN Olomouc, IČ: 00098892, I.P. Pavlova 6, 779 00 Olomouc	DATUM	05/2023
MÍSTO STAVBY:	FN Olomouc, budova "A"	STUPEŇ	DSPS
STAVBA:	Instalace FVE pro FN Olomouc		
NAZEV VÝKRESU:	D.1.4.H1 budova A, elektronické komunikace		
	půdorys 4.np - eps, m 1:100		