


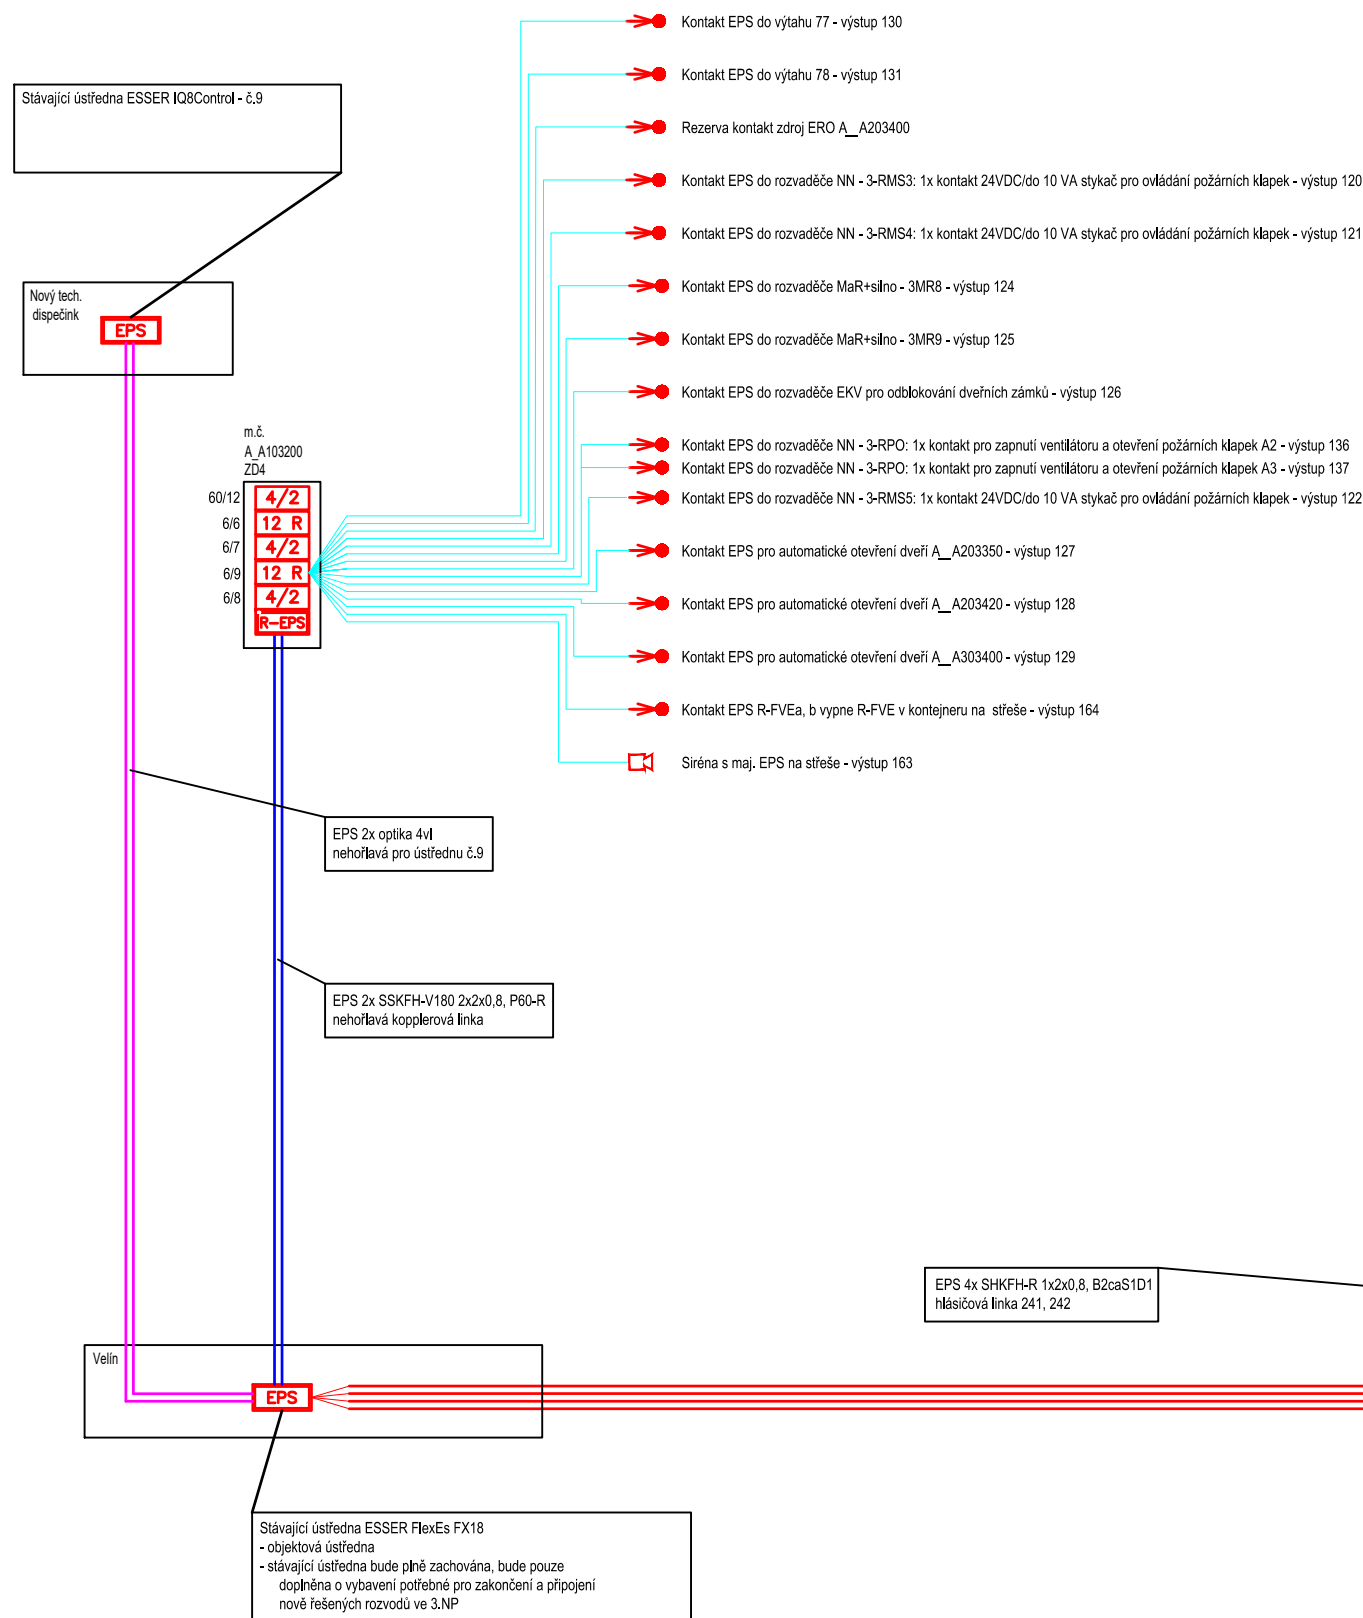

LEGENDA ZNAČEK

- | | |
|--|---|
| EPS | Ústředna systému EPS |
| 4/2 | Vstupně / výstupní modul 4/2 |
| 12 R | Výstupní modul 12 volně programovatelných relé |
| R-EPS | Střídač externího zálohovaného napájecího zdroje 24V/5A |
|  OH | Hlásič požáru opticko-kouřový |
|  OH | Hlásič požáru opticko-kouřový instalovaný nad podhledem |
|  02T | Hlásič požáru multikriteriální (kouř+teplota) |
|  | Hlásič požáru tlačítkový |
|  | Paralelní optická signalizace |
|  | Paralelní optická signalizace pro hlásiče nad podhledem |

PROJEKTANT:	Michal Svoboda, Hněvotín 238, 783 47 Hněvotín, tel 739 684 235, michalsvob@seznam.cz
INVESTOR:	FN Olomouc, IČ: 00098892, I.P. Pavlova 6, 779 00 Olomouc
MÍSTO STAVBY:	FN Olomouc, budova "A"
STAVBA:	Instalace EVE pro FN Olomouc

Č. ZAKÁZKY	-
DATUM	05/2023
STUPEŇ	DSPS
Č. VÝKRESU	

Instalace FVE pro FN Olomouc

D.1.4.H1 budova A, elektronické komunikace

NÁZEV VÝKRESU :

blokové schéma - eps