


LEGENDA:

ELEKTRICKÁ POŽÁRNÍ SIGNALIZACE

- | | |
|--------------------------------------|--|
| Ústředna EPS (tablo) | Opticko-kouřový hlásič na stropě (nad podhledem s par. indikací) |
| Zarízení dálkového přenosu | Opticko-kouřový hlásič na stropě (nad podhledem, bezzářitový) |
| Obslužné pole požární ochrany | Tlačítkový hlásič |
| Klíčový trezor požární ochrany | Sířena |
| Linkový přijímač bezzářitových prvků | Maják |
| Vstupné / výstupní prvek | Sířena s majákem |
| Nasávací jednotka | Kabel 1x2x0,8 |
| Zálohovaný zdroj | Kabel požární odolný (viz popis) |
| Opticko-kouřový hlásič na podhledu | Detekční kabel |

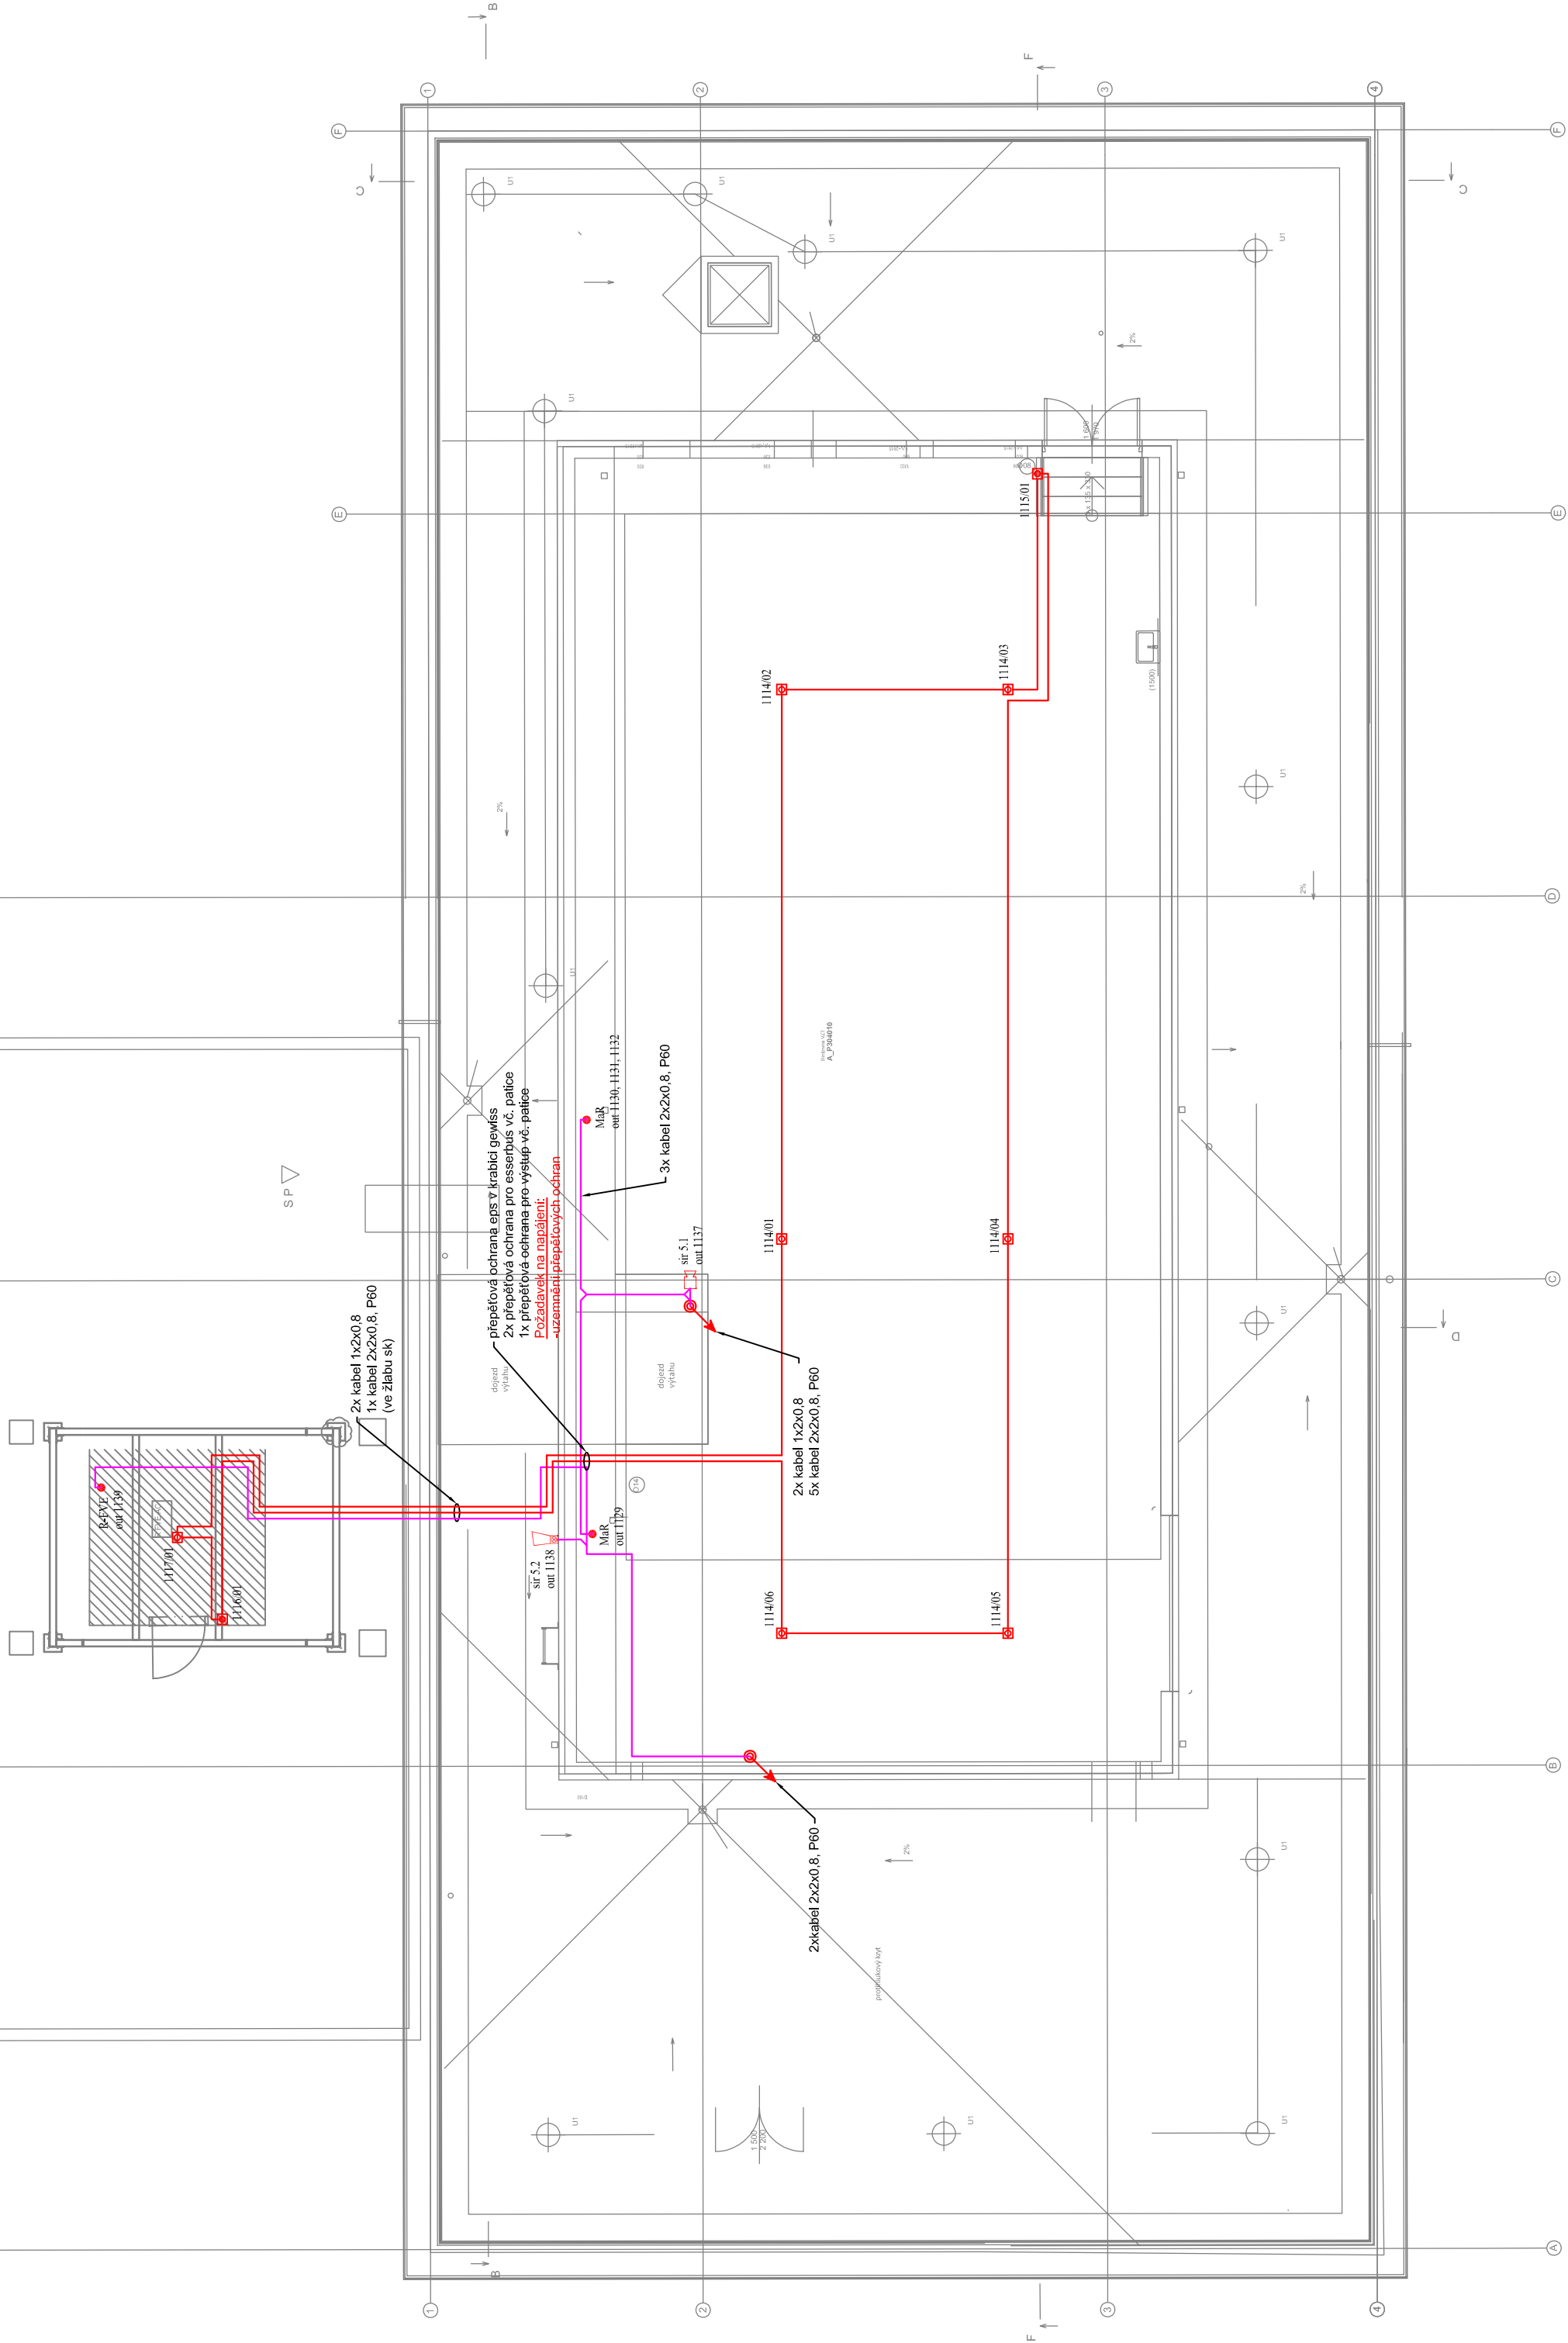

PROJEKTANT:	Michal Svoboda, Hněvotín 238, 783 47 Hněvotín, tel 739 684 235, michalsvob@seznam.cz	Č. ZNAČKY
INVESTOR:	FN Olomouc, IČ: 00098892, I.P. Pavlova 6, 779 00 Olomouc	DATUM
MÍSTO STAVBY:	FN Olomouc, budova "P"	STUPEŇ
STAVBA:	Instalace EVE pro FN Olomouc	Č. VÝKRESU
		05/2023
		DSPS

Instalace FVE pro FN Olomouc

D.1.4.H2 budova P, elektronické komunikace

NÁZEV VÝKRESU :

pudorys 4.np - eps, m 1:100