
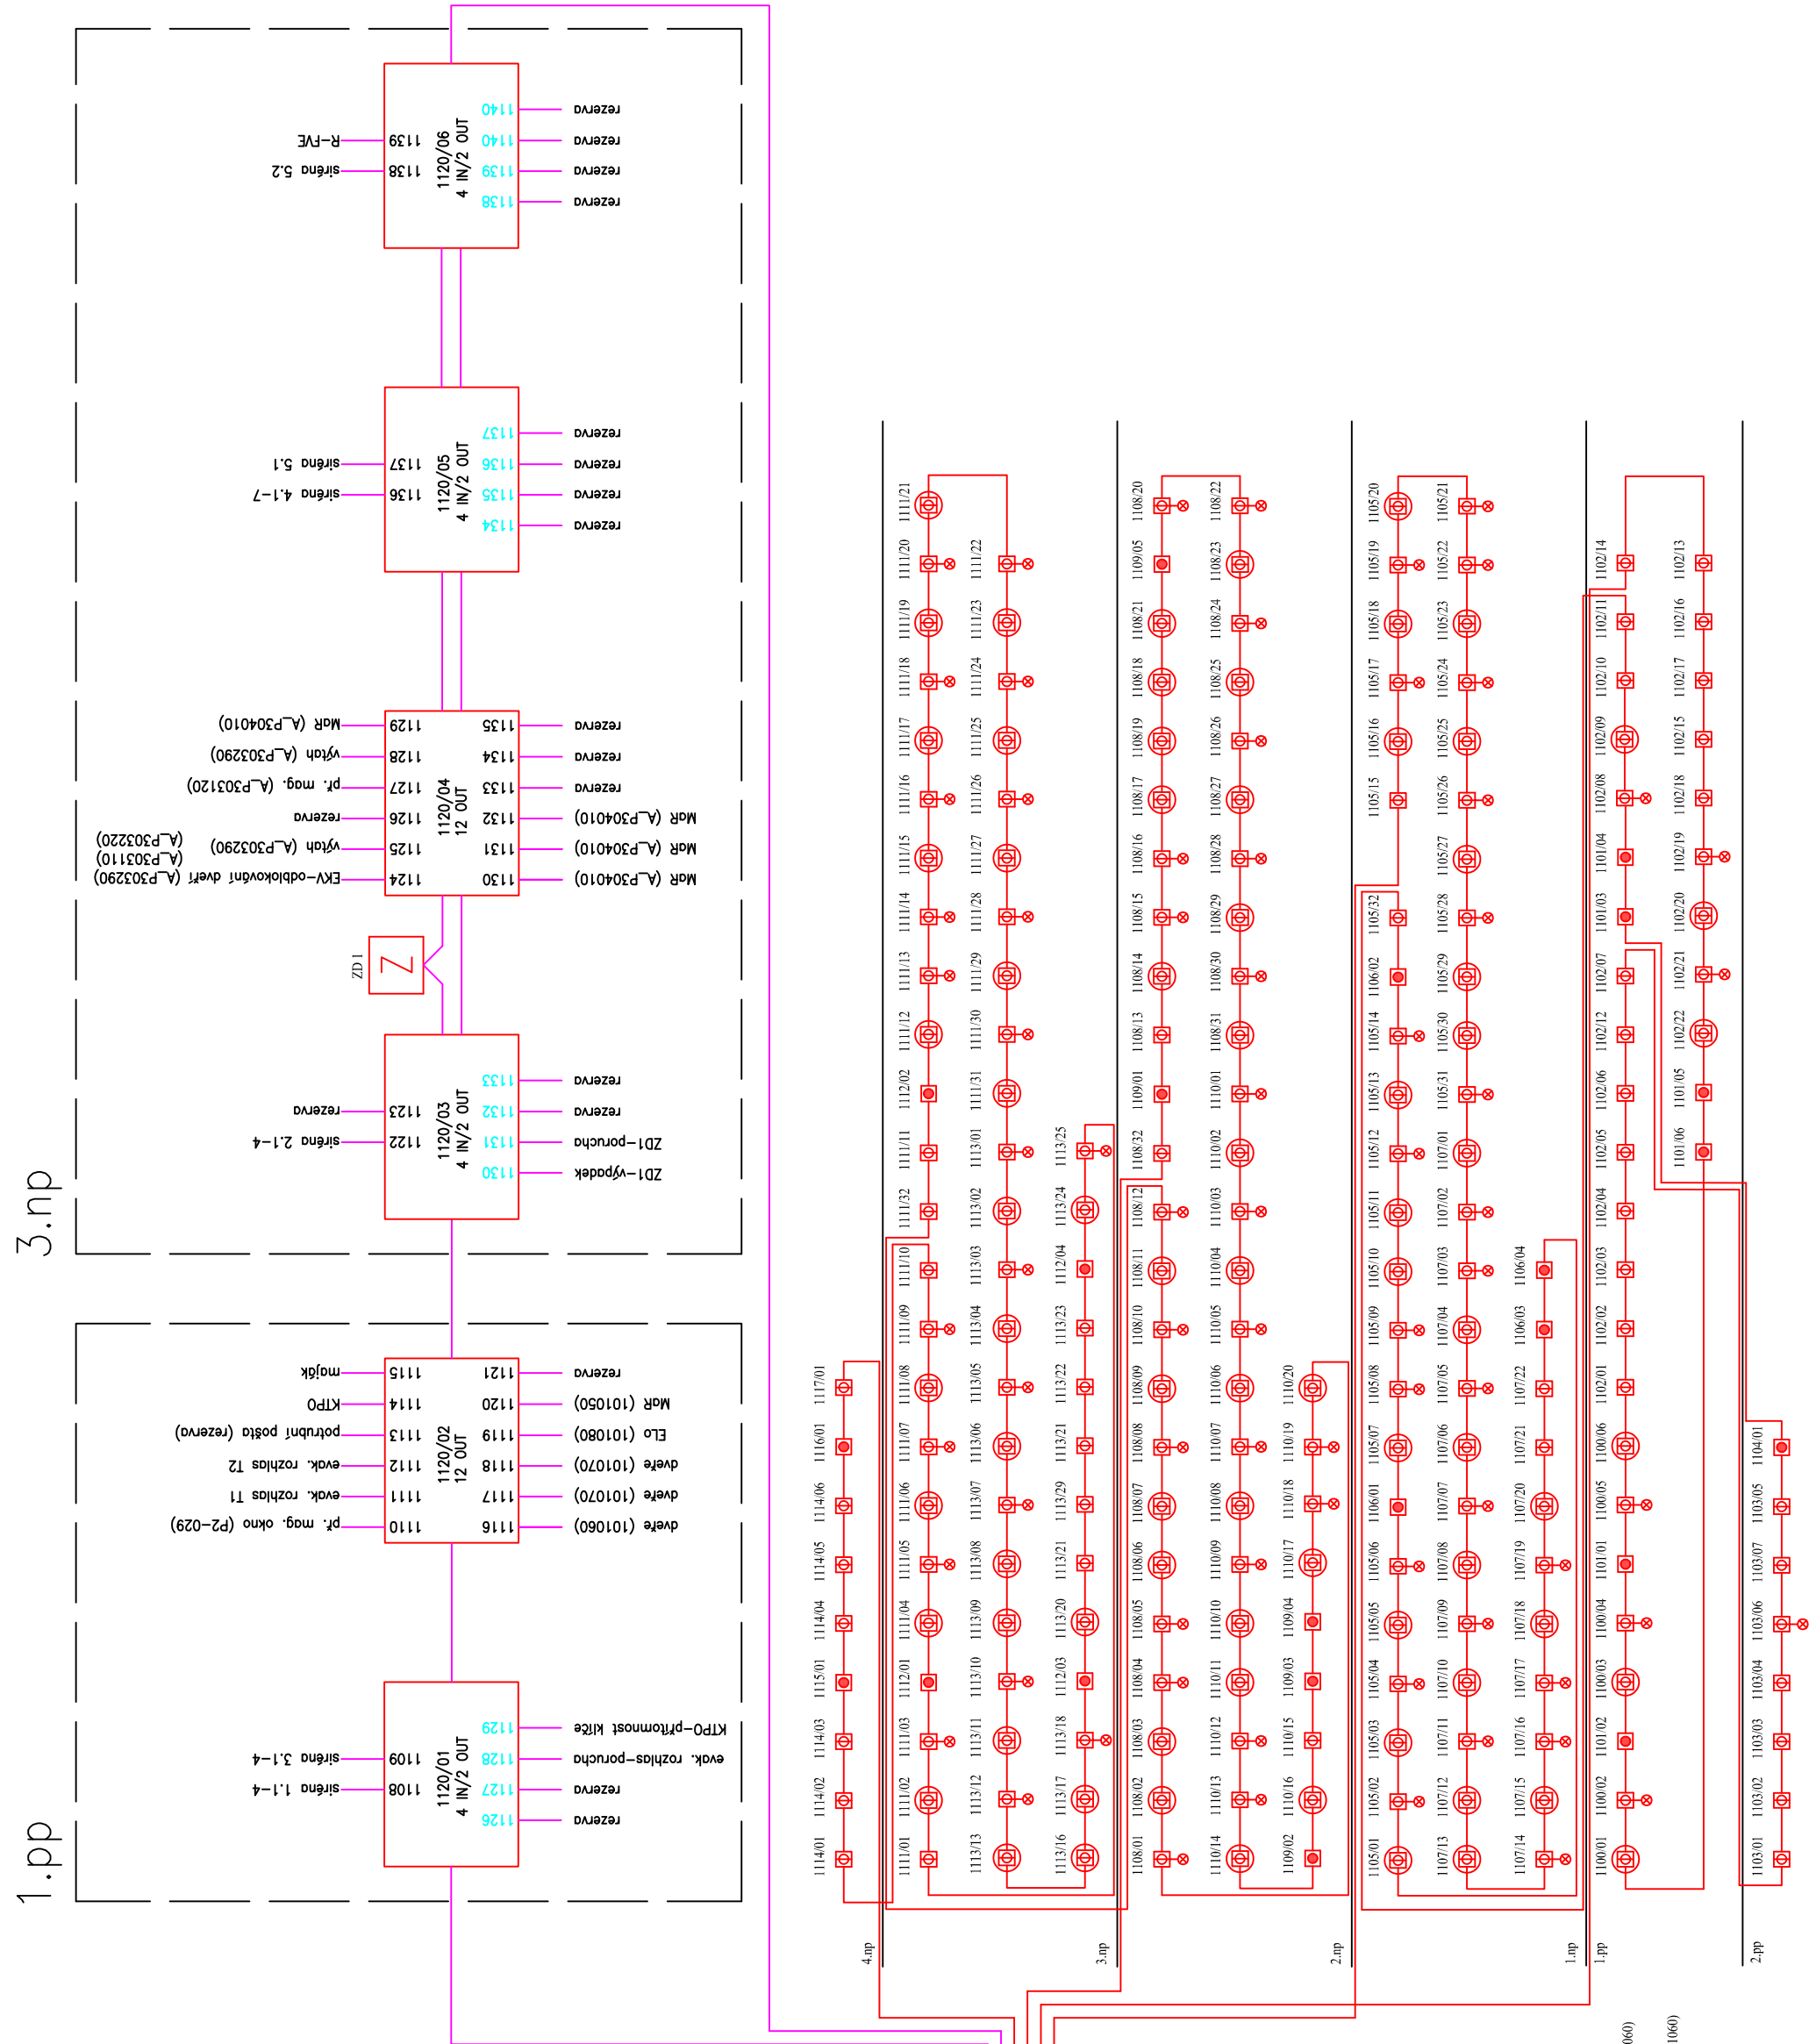


LEGENDA:

ELEKTRICKÁ POŽÁRNÍ SIGNALIZACE

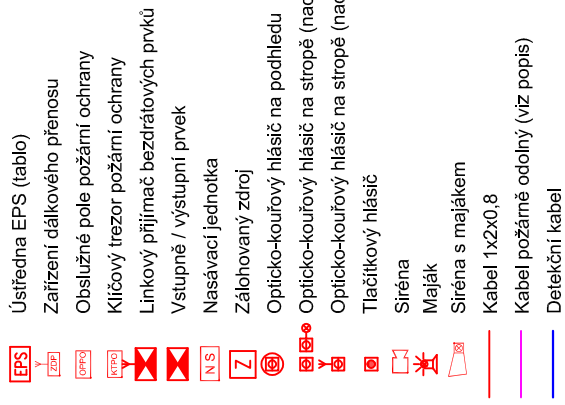

- ústředna č11, zapojeně do stávajícího esernetu a graf.nadstavby C4
- čelní ovládací panel CZ
- 2x deska se 4-mi pozicemi pro MM
- redundantní řídicí modul
- 3x MM esserbus
- 1x MM essernet 500KbD - připojeno pomocí opt. přev. SM

m.č. A_P391080

PROJEKTANT:	Michal Svoboda, Hněvotín 238, 783 47 Hněvotín, tel 739 684 235, mitchalsvob@seznam.cz	Č. ZAKÁZKY
INVESTOR:	FN Olomouc, IČ: 00098892, I.P. Pavlova 6, 779 00 Olomouc	DATUM
MÍSTO STAVBY:	FN Olomouc, budova "P"	05/2023
STAVBA:	Instalace EVE pro FN Olomouc	DSPS
		STUPEŇ
		Č. VYKRESU

Instalace FVE pro FN Olomouc

D.1.4.H2 budova P, elektronické komunikace

NÁZEV VÝKRESU:

blokové schéma - eps