


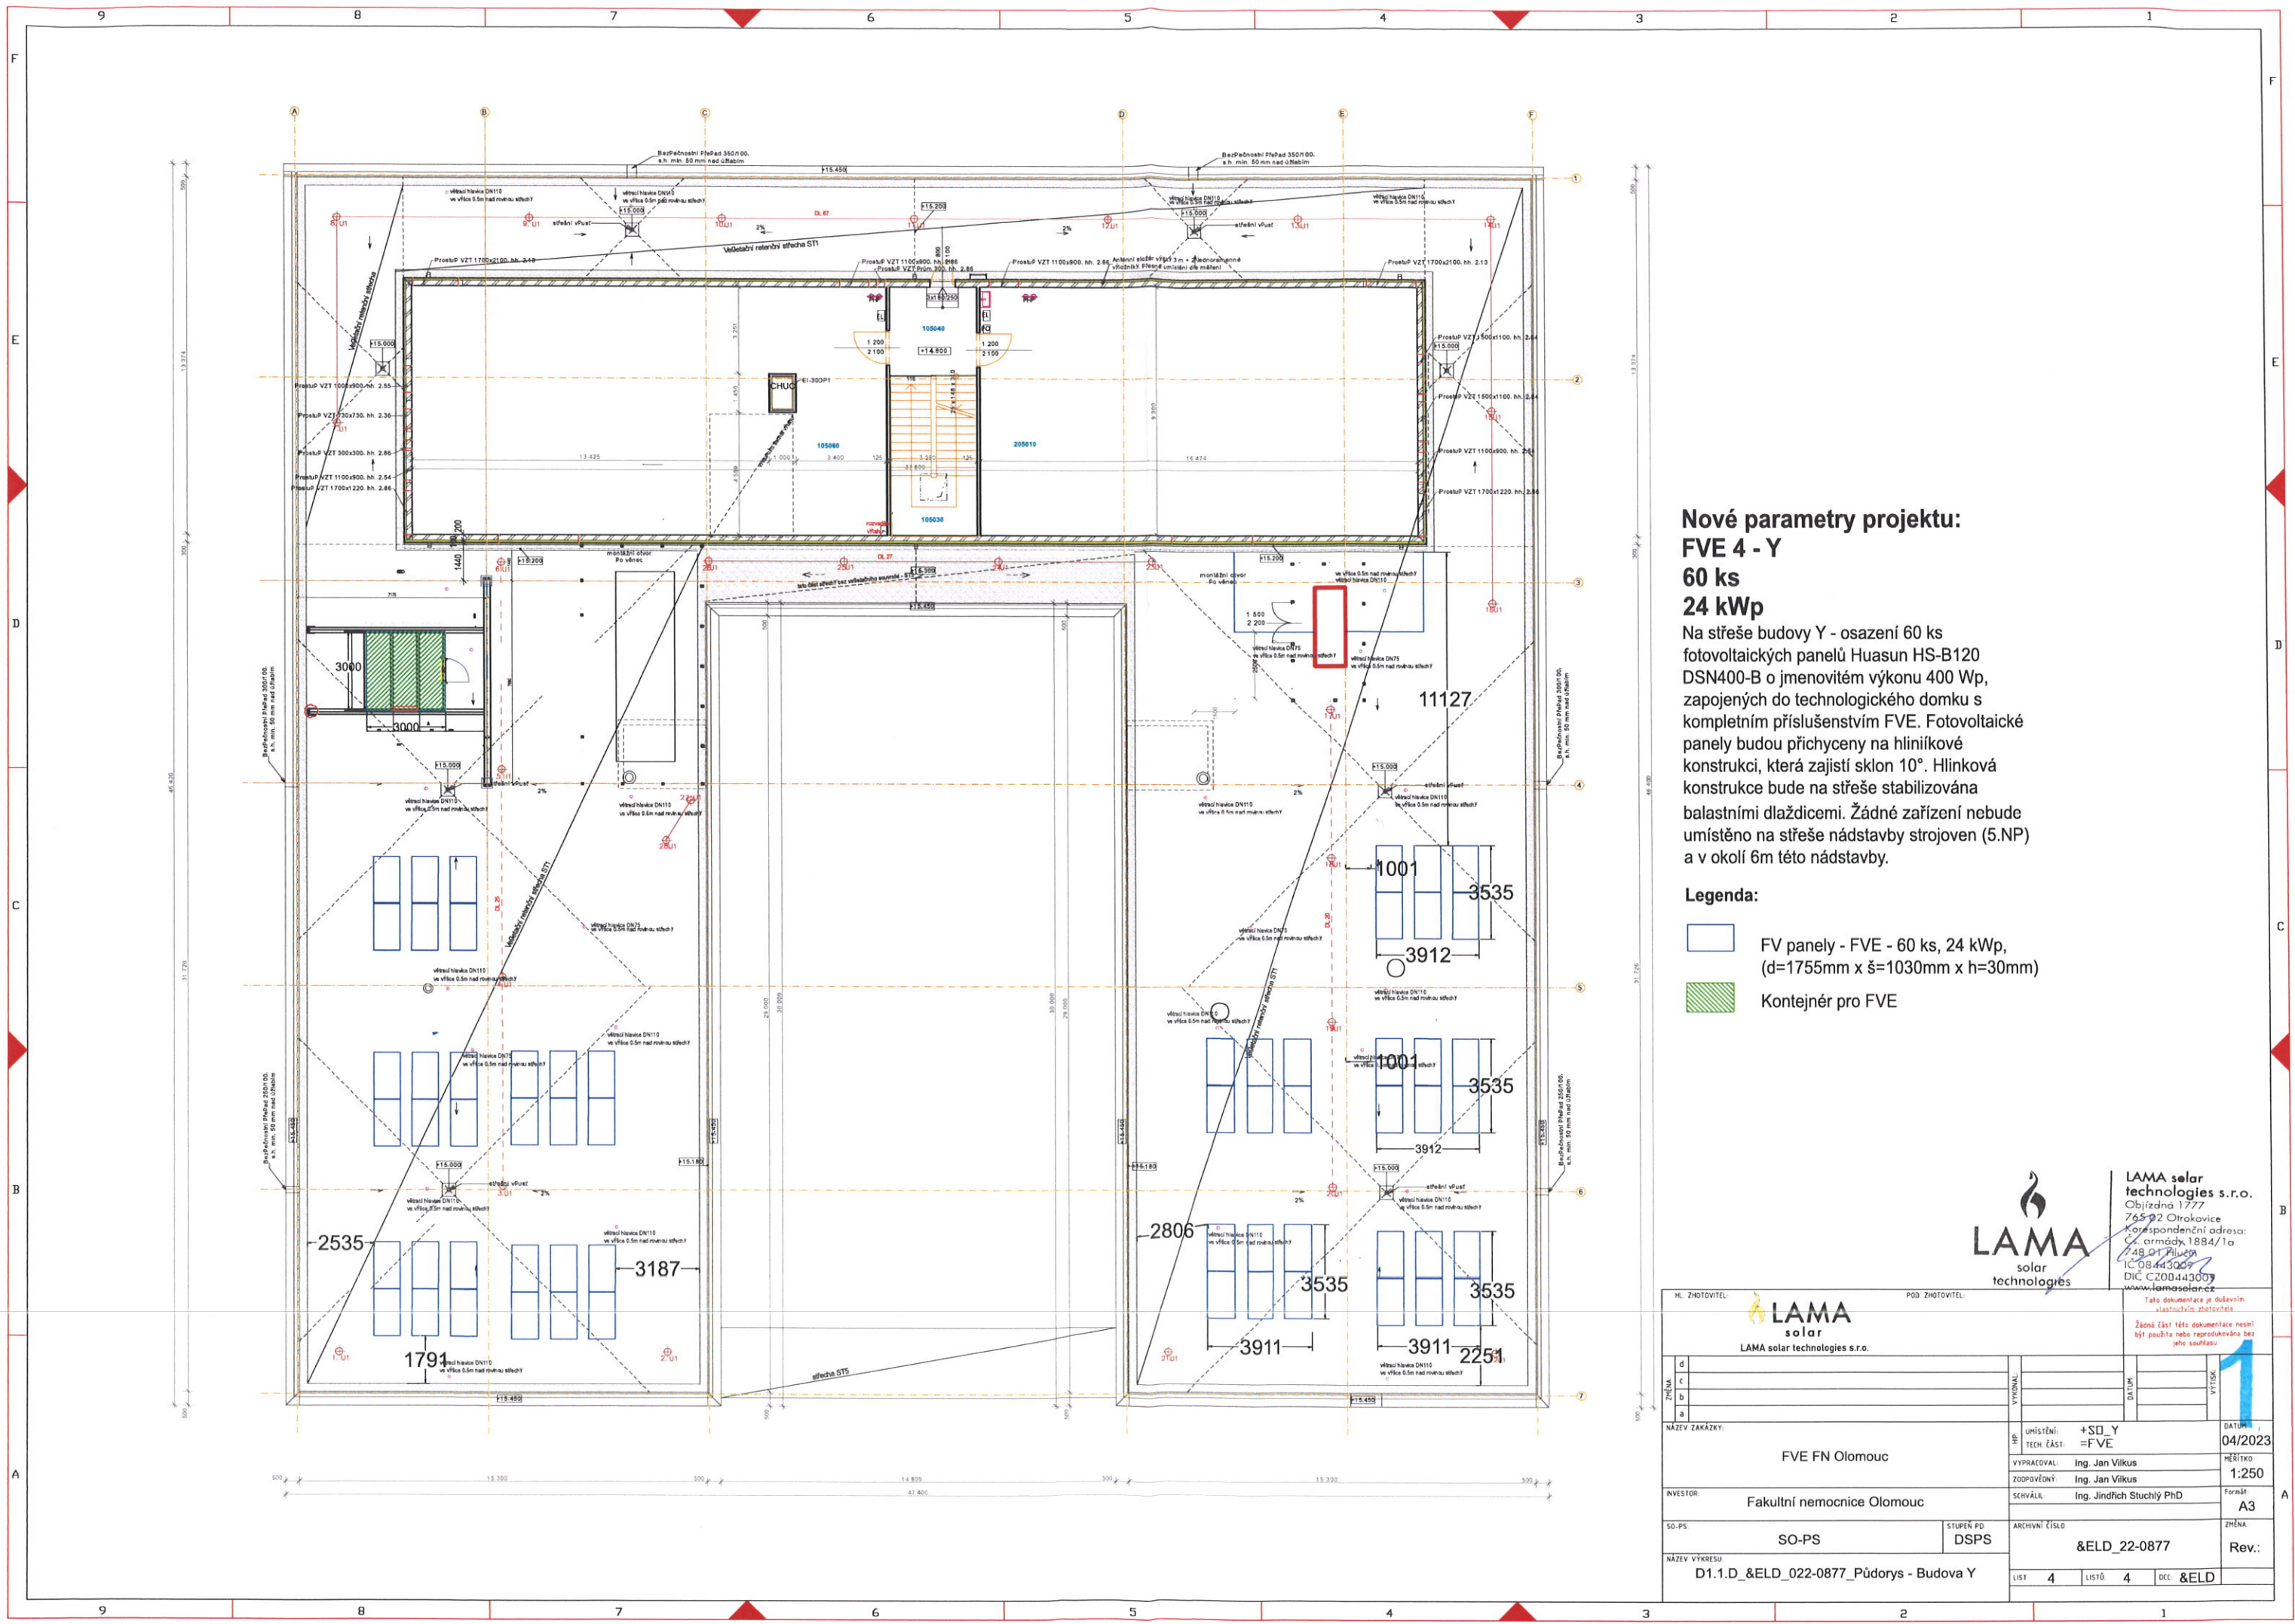

Nové parametry projektu:
FVE 4 - Y
60 ks
24 kWp

Na střeše budovy Y - osazení 60 ks fotovoltaických panelů Huasun HS-B120 DSN400-B o jmenovitém výkonu 400 Wp, zapojených do technologického domku s kompletním příslušenstvím FVE. Fotovoltaické panely budou přichyceny na hliníkové konstrukci, která zajistí sklon 10°. Hliníková konstrukce bude na střeše stabilizována balastními dlaždicemi. Žádné zařízení nebude umístěno na střeše nádstavby strojoven (5.NP) a v okolí 6m této nádstavby.

Legenda:

- FV panely - FVE - 60 ks, 24 kWp, (d=1755mm x š=1030mm x h=30mm)
- Kontejnér pro FVE

LAMA
solar technologies

LAMA solar technologies s.r.o.
Obizdná 1777
Korespondenční adresa:
Čs. armády 1884/1a
IČ: 08443009
DIČ: CZ00443009
www.lamasolar.cz

HE. ZHOTOVITEL: LAMA solar LAMA solar technologies s.r.o.		POD ZHOTOVITEL:	
NÁZEV ZAKÁZKY: FVE FN Olomouc		UMÍSTĚNÍ: +SO_Y TECH. ČÁST: =FVE	
NÁZEV VÝKRESU: D1.1.D_&ELD_022-0877_Púdorys - Budova Y		SCHVÁLIL: Ing. Jindřich Stuchlý PhD	
STUPEŇ PD: DSPS		ARCHIVNÍ ČÍSLO: &ELD_22-0877	
LIST: 4		LISŤO: 4	
DCC: &ELD		Rev.: A3	
DATUM: 04/2023		MĚŘÍTKO: 1:250	
VÝKRES: 1		ZMĚNA: A3	