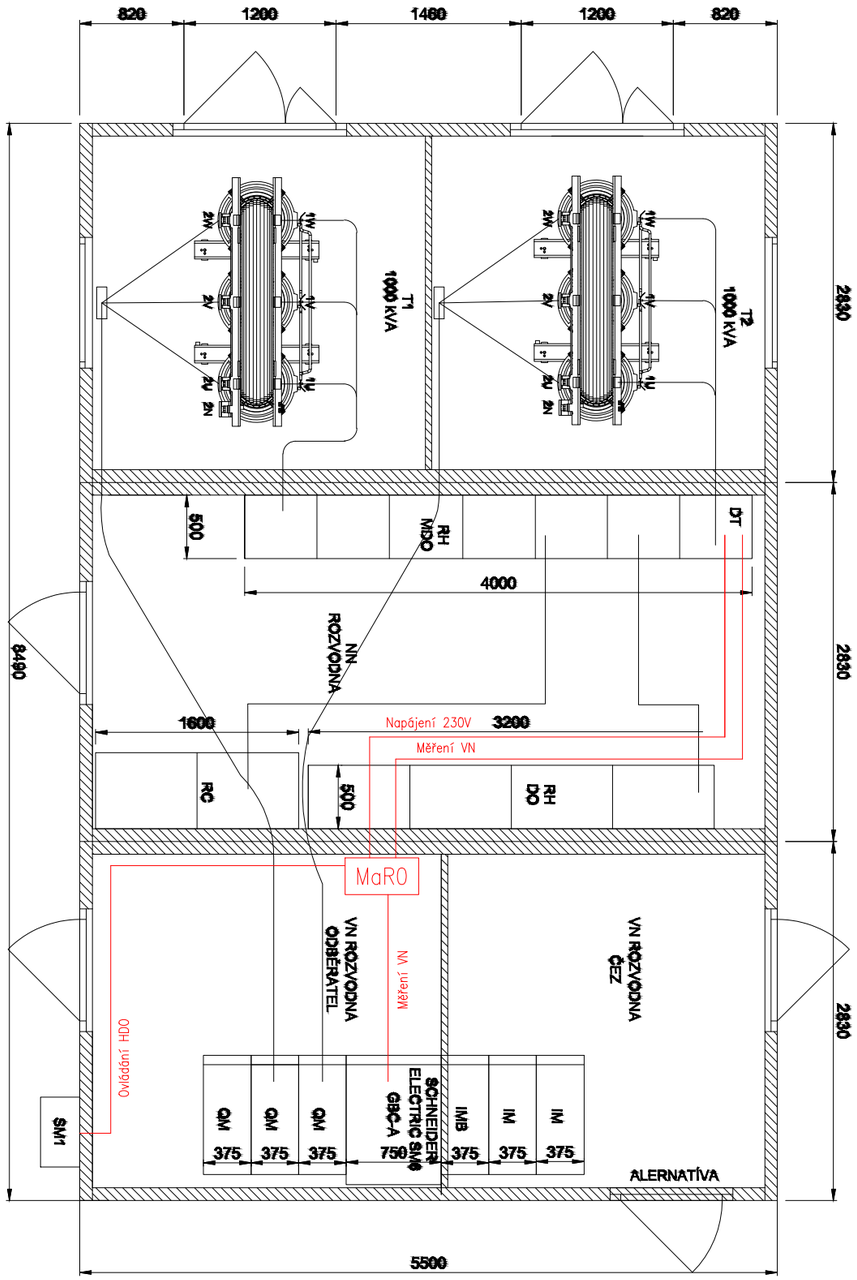

Poznámka:

- napájení rozvaděče MaR0 z RH MDO, jištění B16/1, jistič MAR0, kabel CYKY–J 3x2,5 mm2
- měření VN proudu – zkratovací svorkovnice pro obě jádra umístěny v rozvaděči MaR0, jedno měření do RTU a druhé do stávajícího dispečinku, kabely CYKY–J 5x4 mm2
- měření VN napětí – přivedeno do rozvaděče MaR0 na jistič PTN, jedno měření do RTU a druhé do stávajícího dispečinku, kabely CYKY–J 5x2,5 mm2, signalizace PTN jističe přivedena do RTU
- ovládání HDO přivedeno ze skříně SM1 do rozvaděče MaR0 do RTU, kabel CYKY–J 5x1,5 mm2

MaR0 – rozvaděč měření a regulace – podružný

Investor:	**FN OLOMOUC, I.P. PAVLOVA 6, 775 20**		*Formát:* 1xA3	*Datum:* 12/2022
Stavba:	**FN Olomouc - FVE 422 kWp**			
Část:	Dokumentace pro provedení stavby (DPS)		*Stránka:* 1	*Měřítko:* 1:50
Název výkresu:	Umístění rozvaděče MaR0 v TS03		*Počet stránek:* 1	*Č. zakázky:* x
Funkce:	*Jméno a příjmení:*	*Podpis:*		
Projektoval:			ECM	Mikolajice 17, 747 84 tel: +420 598 598 770 www.ecmsystem.cz
Kreslil:	Ing. Miroslav Košarišťan			
Kreslil:				
Kreslil:				
Kontroloval:	Martin Krupa			