


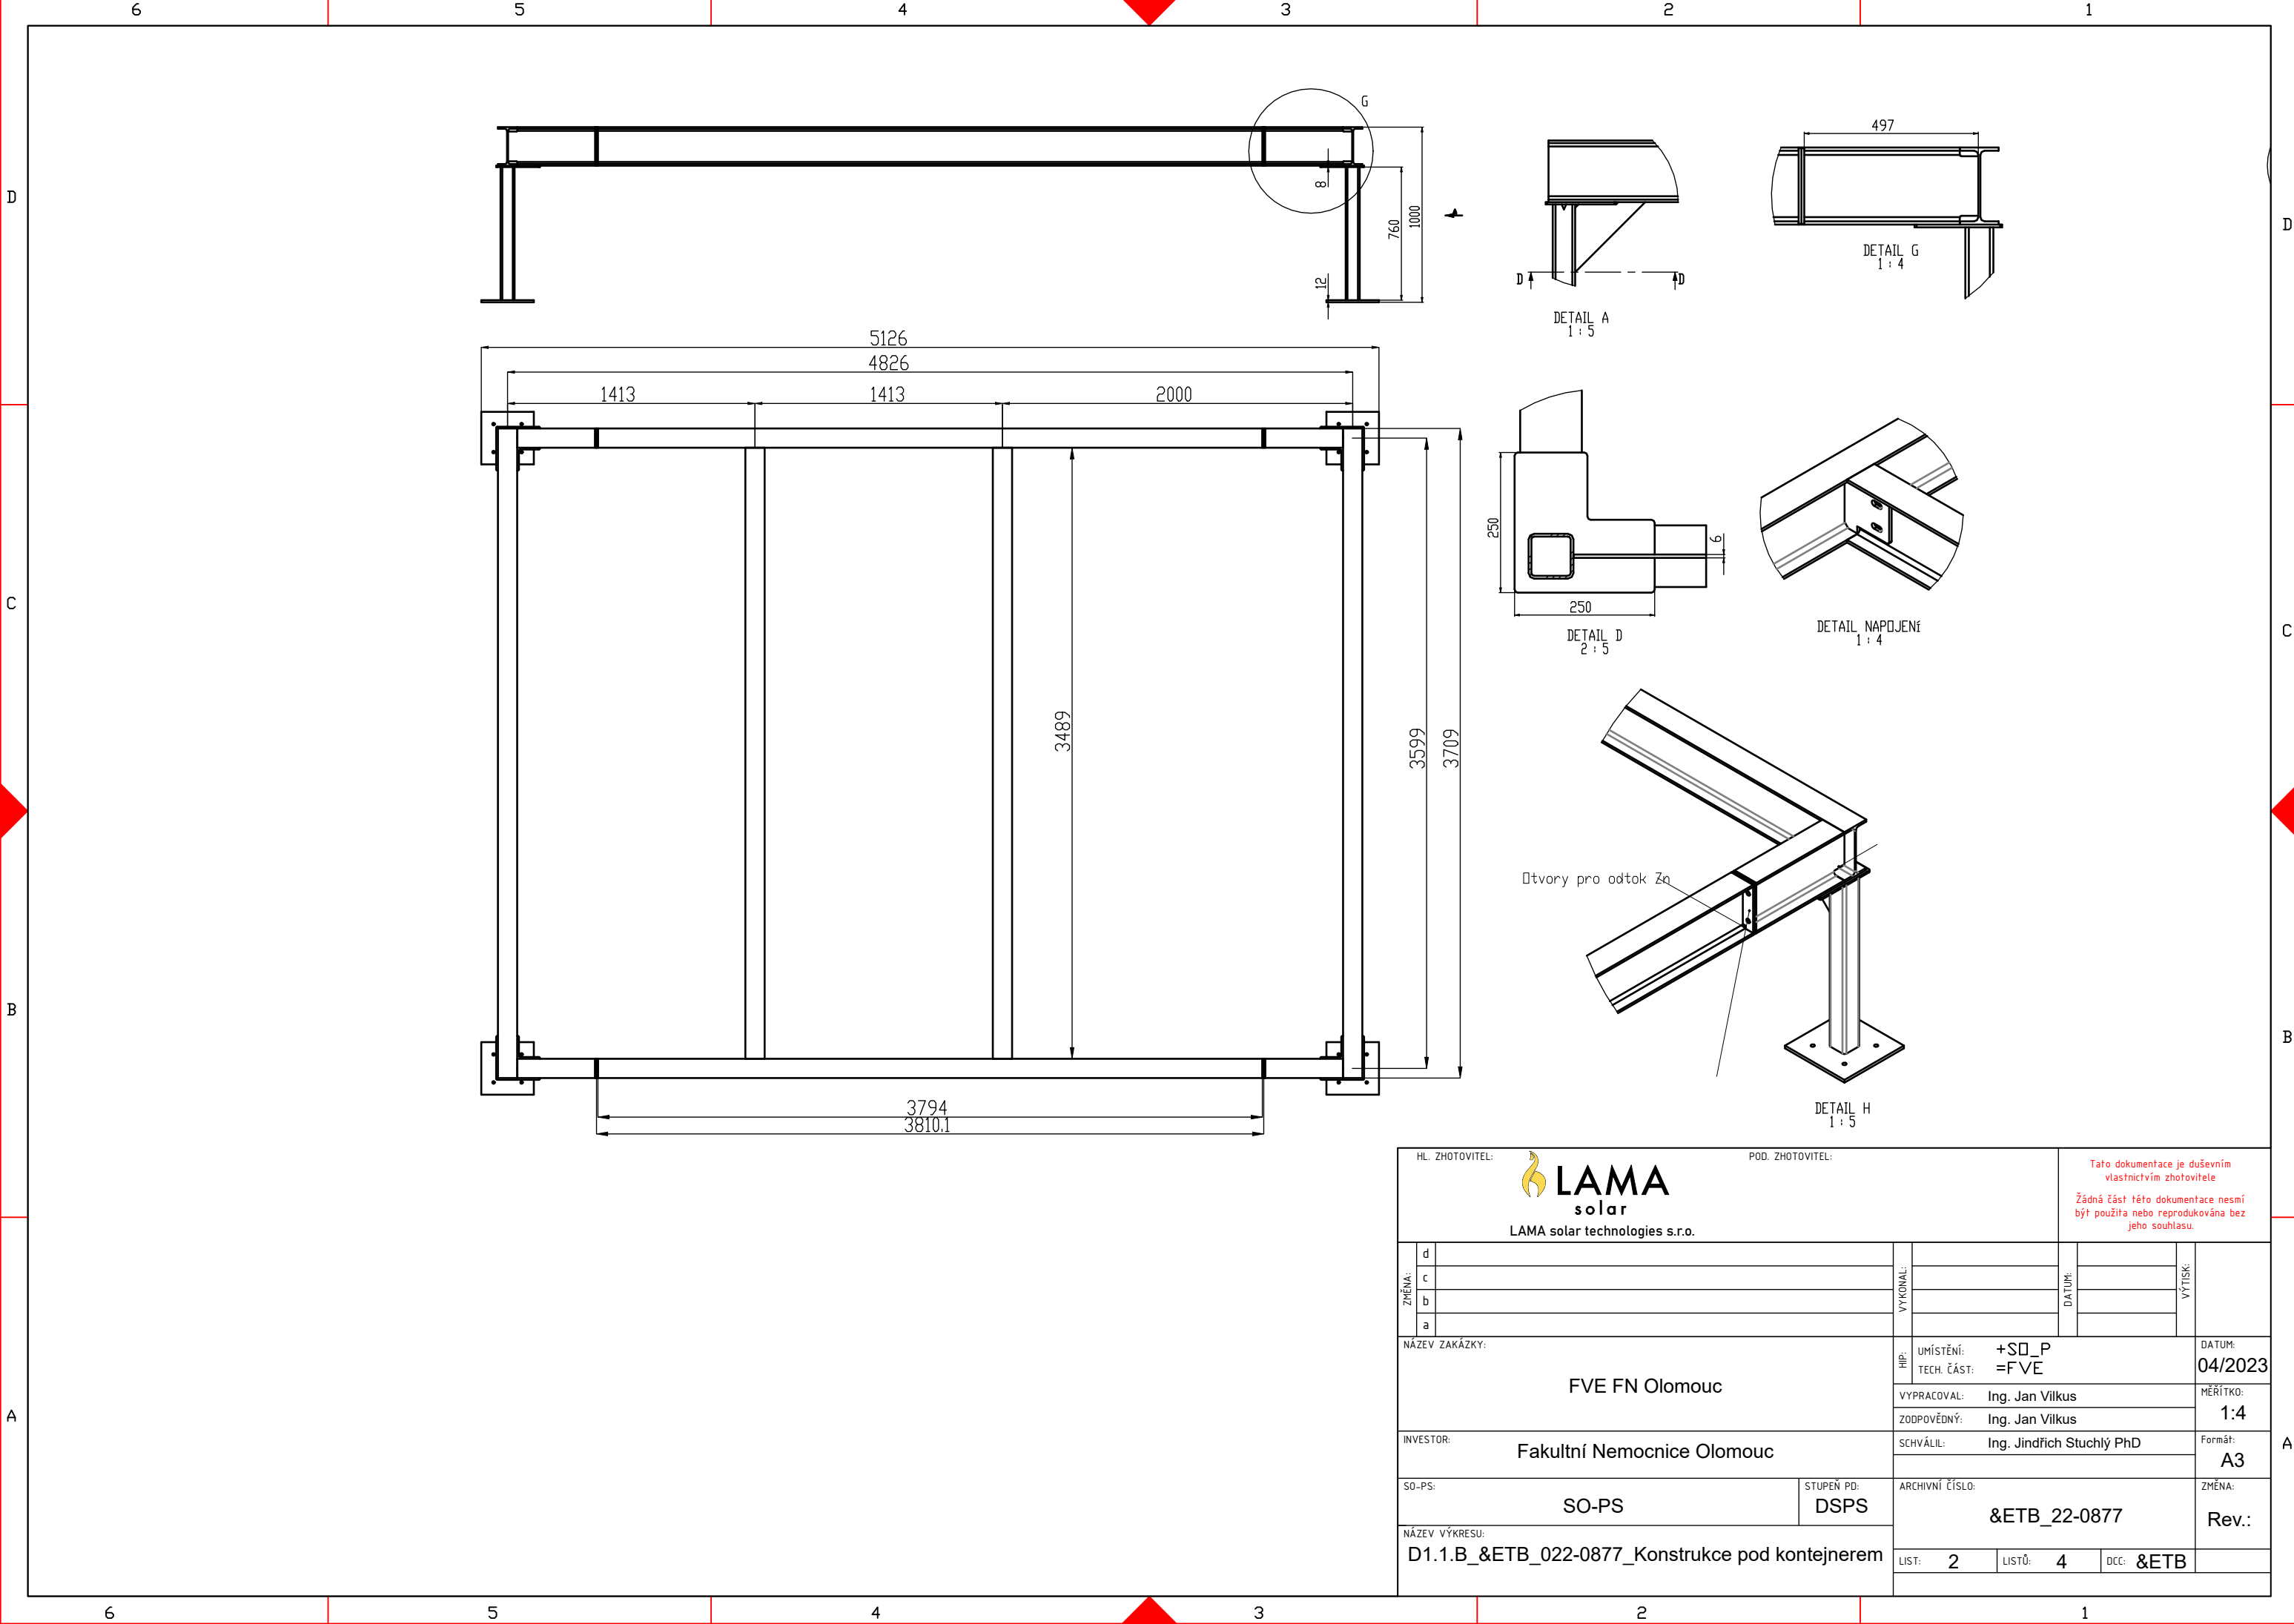

HL. ZHOTOVITEL:  LAMA solar LAMA solar technologies s.r.o.				POD. ZHOTOVITEL:		Tato dokumentace je duševním vlastnictvím zhotovitele Žádná část této dokumentace nesmí být použita nebo reprodukována bez jeho souhlasu.				
ZMĚNA:	d		VYKONAL:		DATUM:		VÝTISK:			
	c									
	b									
	a									
NÁZEV ZAKÁZKY: FVE FN Olomouc				HIP:	UMÍSTĚNÍ: +SO_P TECH. ČÁST: =FVE			DATUM: 04/2023		
INVESTOR: Fakultní Nemocnice Olomouc				VYPRACOVAL: Ing. Jan Vílkus				MĚŘÍTKO: 1:4		
				ZODPOVĚDNÝ: Ing. Jan Vílkus						
SO-PS: SO-PS				SCHVÁLIL: Ing. Jindřich Stuchlý PhD				Formát: A3		
STUPEŇ PD: DSPS			ARCHIVNÍ ČÍSLO: &ETB_22-0877					ZMĚNA: Rev.:		
NÁZEV VÝKRESU: D1.1.B_&ETB_022-0877_Konstrukce pod kontejnerem				LIST:	2	LISTŮ:	4	DCC:	&ETB	