


VÝKRESOVÁ PŘÍLOHA Č.1

- kovové jízdní potrubí NW160
- plastové jízdní potrubí NW160
- protipožární obklad

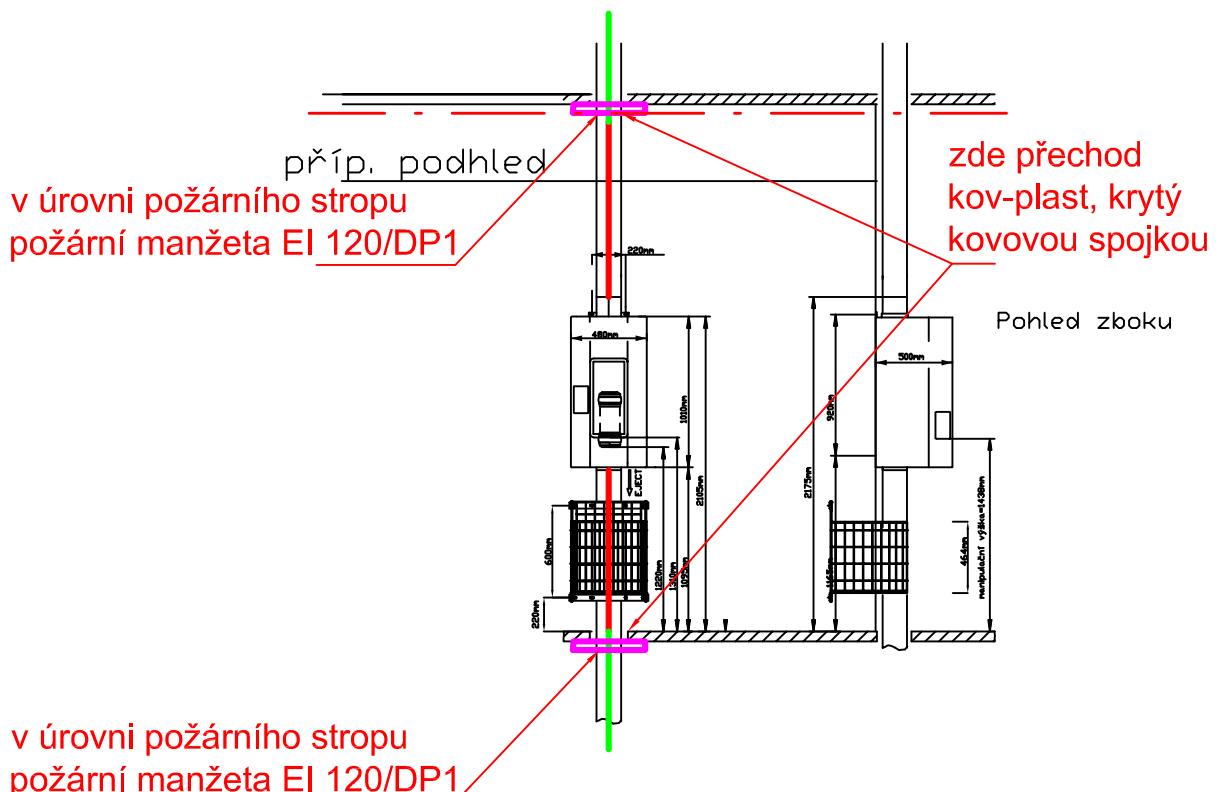

II. varianta trasy

LEGENDA

— - — HRANICE POŽÁRNÍHO ÚSEKU

MÍSTO: OLOMOUC	PROJEKTANT: ING. JAROMÍR DEJL	ING. JAROMÍR DEJL autorizovaný technik pro požární bezpečnost staveb NA TABULOVÉM VRCHU 5, 779 00 OLOMOUC IČ: 66126495
KRAJ: OLOMOICKÝ	STUPEŇ: DSP	
INVESTOR: Fakultní nemocnice Olomouc, P. Pavlova 185/6, 77900 Olomouc - Nová Ulice		
NÁZEV AKCE: Potrubní pošta pro Fakultní nemocnici Olomouc - upřesnění prostupu a ochrany potrubí potrubní pošty	DATUM:	2014-12
OBSAH VÝKRESU: POŽÁRNĚ BEZPEČNOSTNÍ ŘEŠENÍ varianta č.2	FORMÁT:	-
	MĚŘÍTKO:	-
	ČÍSLO ZAKÁZKY:	číslo výkresu: 3377