



PROJEKTOVÁNÍ ZDRAVOTNICKÉ VÝSTAVBY

Hlavní inženýr projektu:
ING. MILAN TOMEK
Vedoucí projektant zakázky:
ING. FILIP SPÁČIL

Investor:



FAKULTNÍ NEMOCNICE
OLOMOUC

Profese:

EL

Zpracovatel dílu:

ING. DANIEL HAJZLER

Tel: +420 776 113 299

E-mail: dhajzler@seznam.cz

Odpovědný projektant:

ING. DANIEL HAJZLER

Vypracoval:

ING. DANIEL HAJZLER

Kontroloval:

ING. DANIEL HAJZLER

Autorizace:

Akce:

**FAKULTNÍ NEMOCNICE OLOMOUC
CENTRÁLA A ROZVODY POTRUBNÍ POŠTY**

Zakázkové číslo:

SPS 51 - 2016

Paré:

Datum:

09 - 2016

Formát:

-

Objekt:

SILNOPROUDÉ ELEKTROINSTALACE

SO 01

Stupeň:

SKUTEČNÉ PROVEDENÍ STAVBY

Obsah:


ROZVÁDĚČ RH


Měřítko:

-


Číslo výkresu:


D1.01.06-5

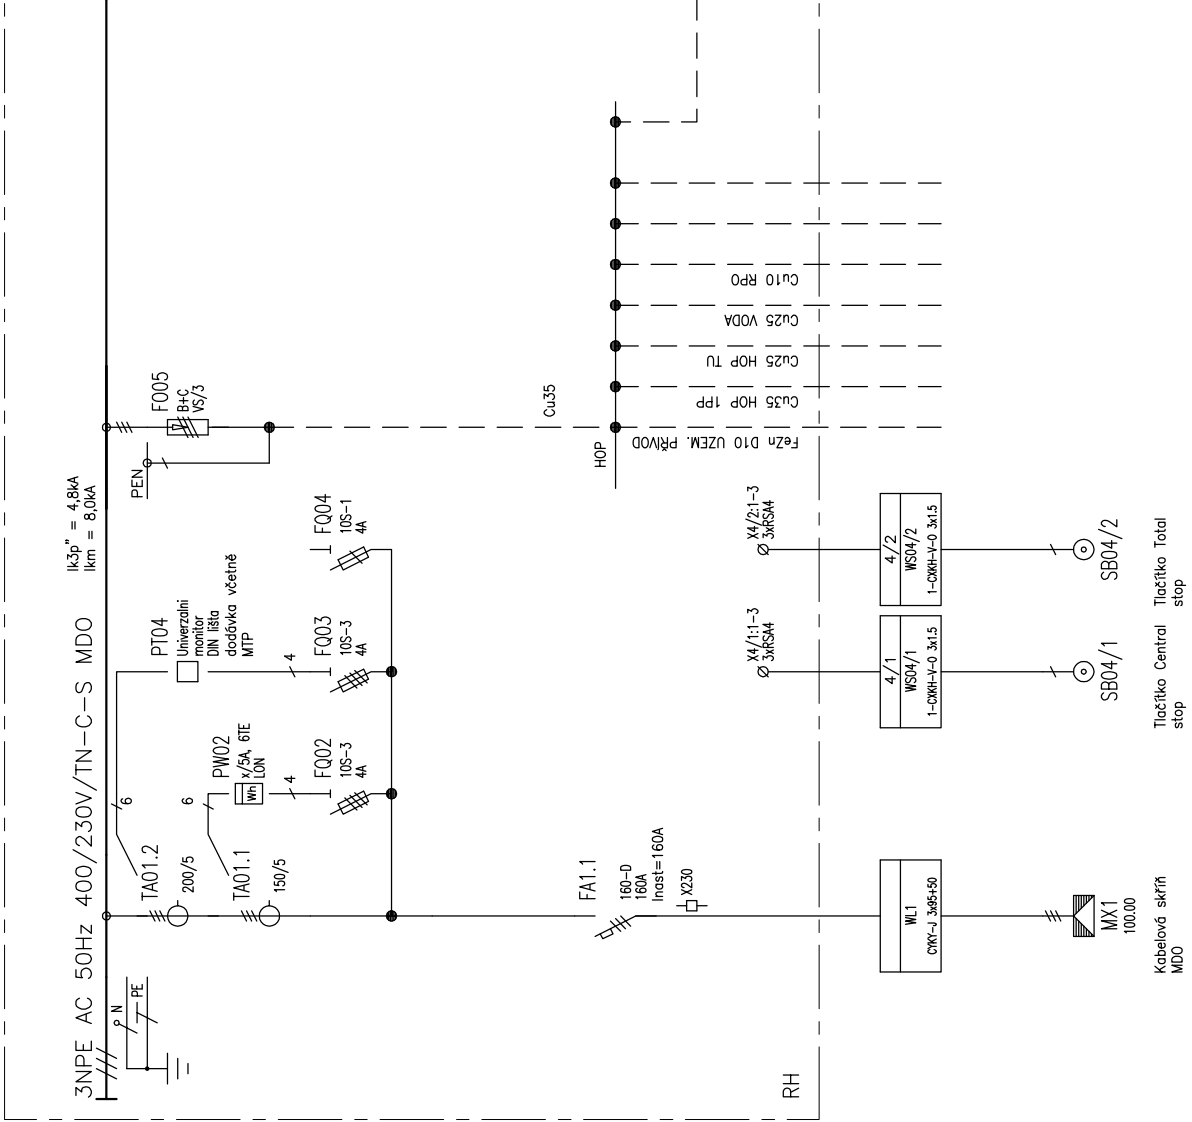


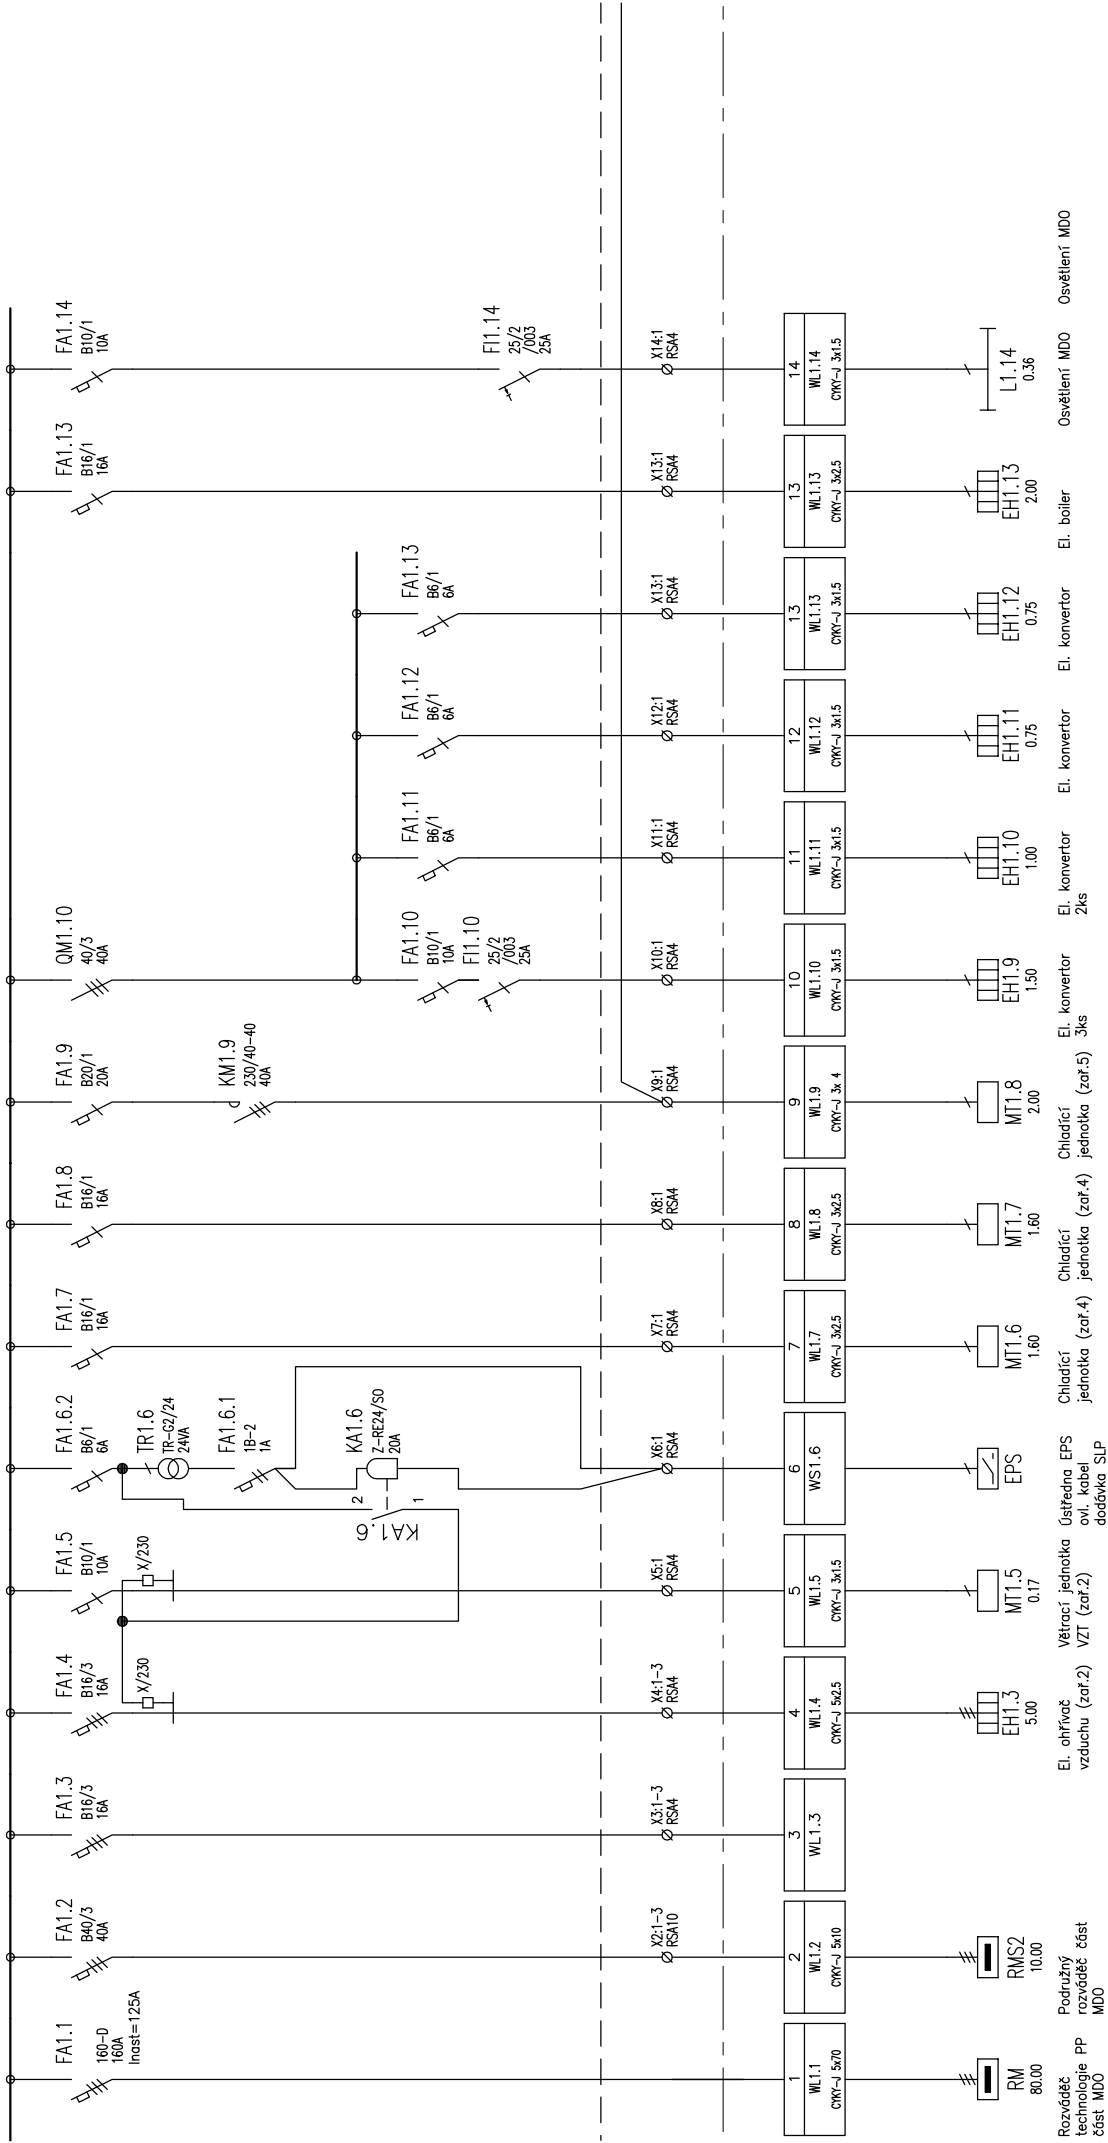

OSADIT TAB "POZOR, NAPAĚENO
Z VO I PŘI VYPNUTĚM HL.
VYPÍNAČI"

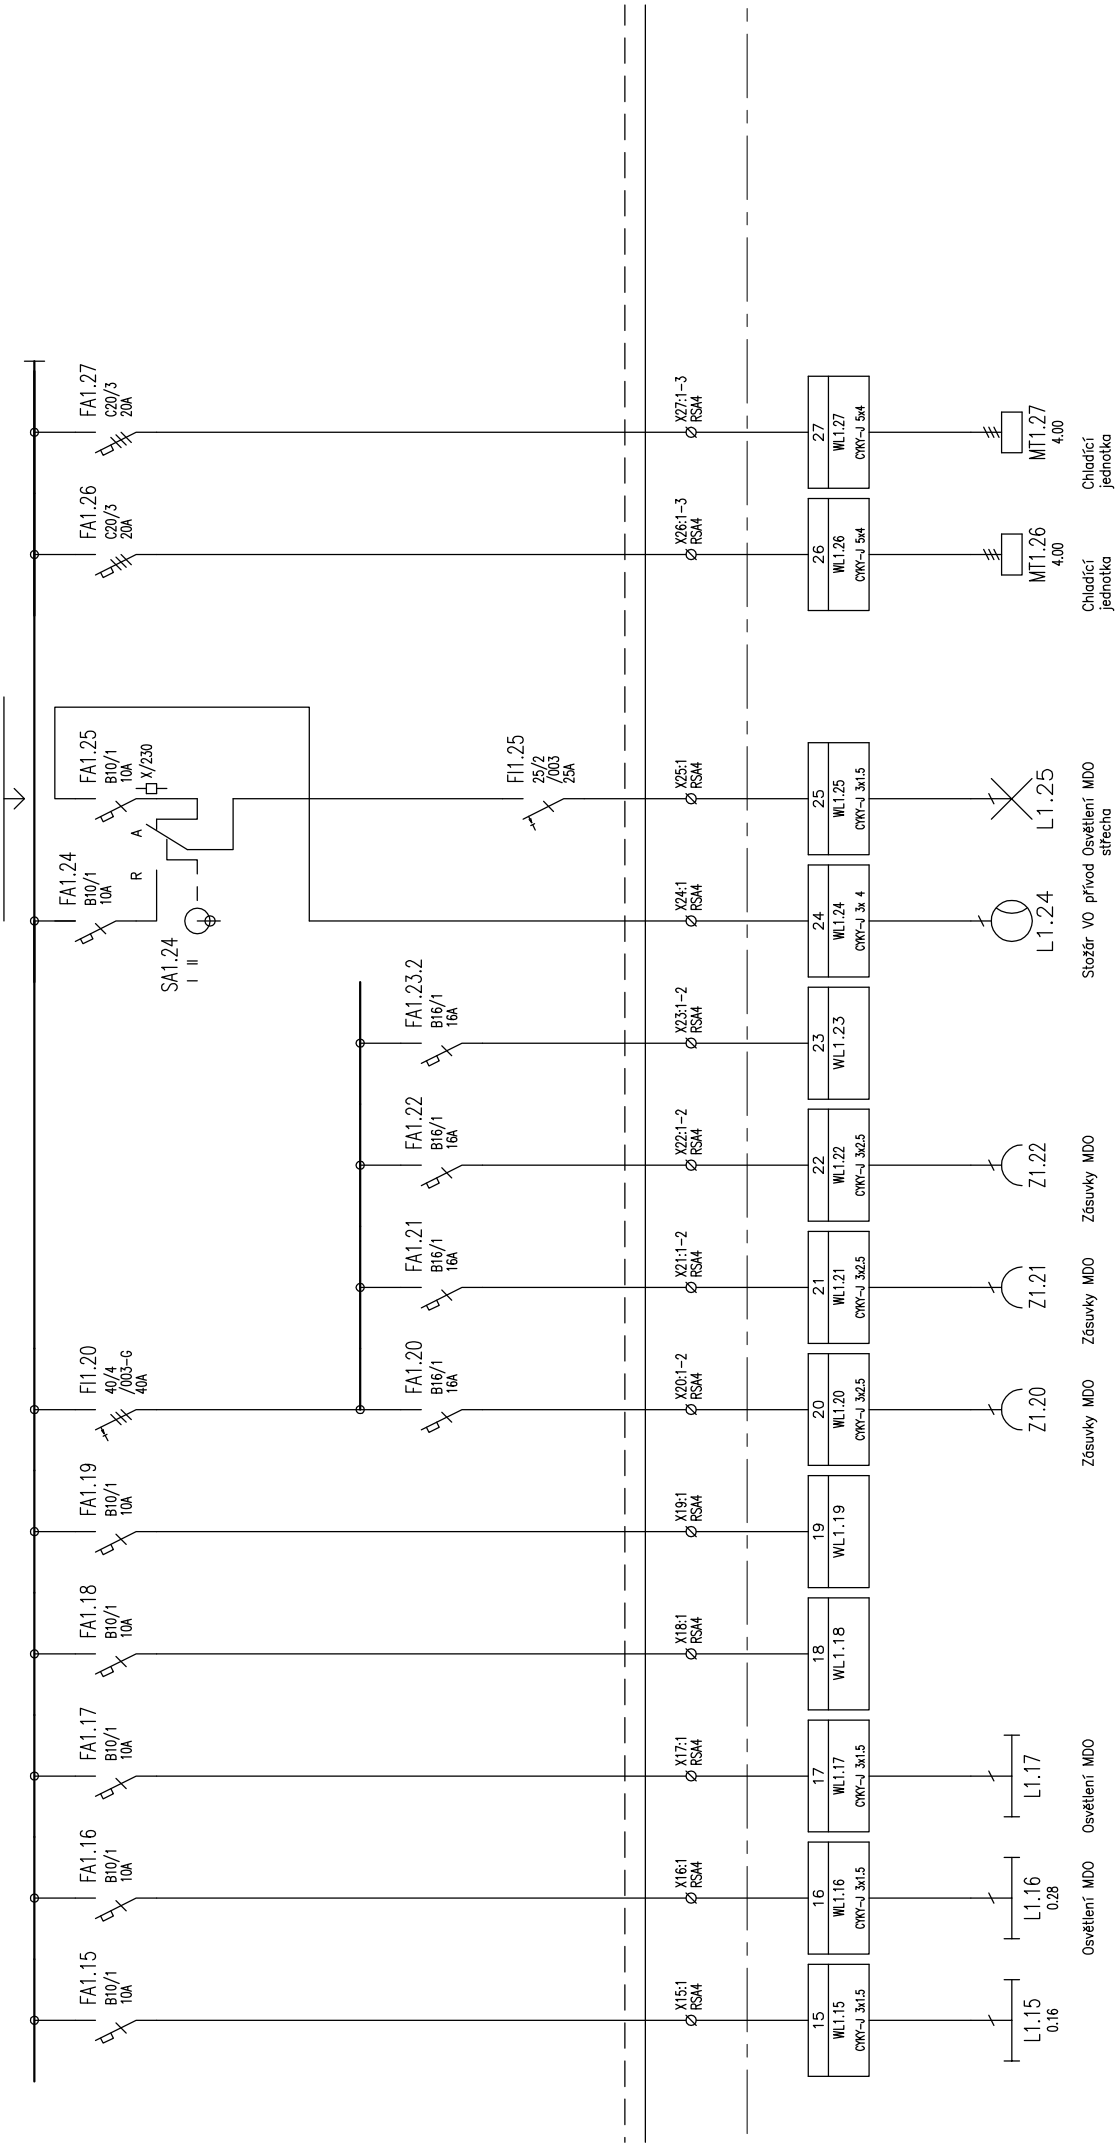

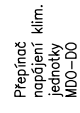

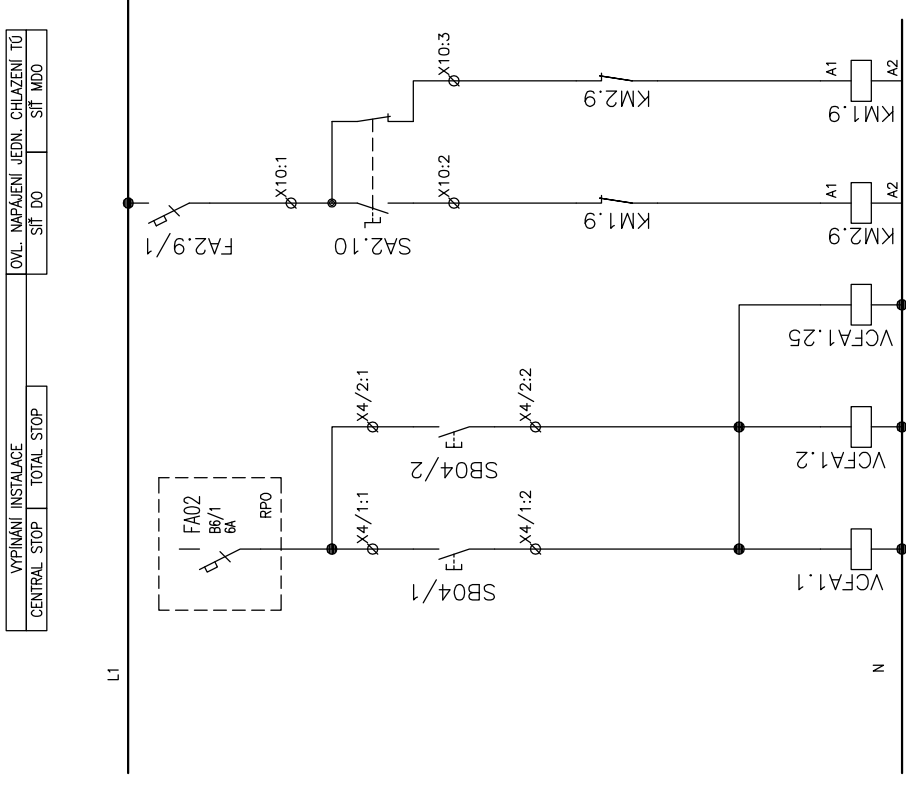

LIST 5