



PROJEKTOVÁNÍ ZDRAVOTNICKÉ VÝSTAVBY

Hlavní inženýr projektu:  
ING. MILAN TOMEK  
Vedoucí projektant zakázky:  
ING. FILIP SPÁČIL

Investor:



FAKULTNÍ NEMOCNICE  
OLOMOUC

Profese:

**EL**

Zpracovatel dílu:

ING. DANIEL HAJZLER

Tel: +420 776 113 299

E-mail: dhajzler@seznam.cz

Odpovědný projektant:

ING. DANIEL HAJZLER

Vypracoval:

ING. DANIEL HAJZLER

Kontroloval:

ING. DANIEL HAJZLER

Autorizace:

Akce:

**FAKULTNÍ NEMOCNICE OLOMOUC  
CENTRÁLA A ROZVODY POTRUBNÍ POŠTY**

Zakázkové číslo:

SPS 51 - 2016

Paré:

Datum:

09 - 2016

Formát:

-

Objekt:

SILNOPROUDÉ ELEKTROINSTALACE

SO 01

Stupeň:

SKUTEČNÉ PROVEDENÍ STAVBY

Obsah:


**ROZVÁDĚČ RPO**

Měřítko:

-

Číslo výkresu:

**D1.01.06-8**

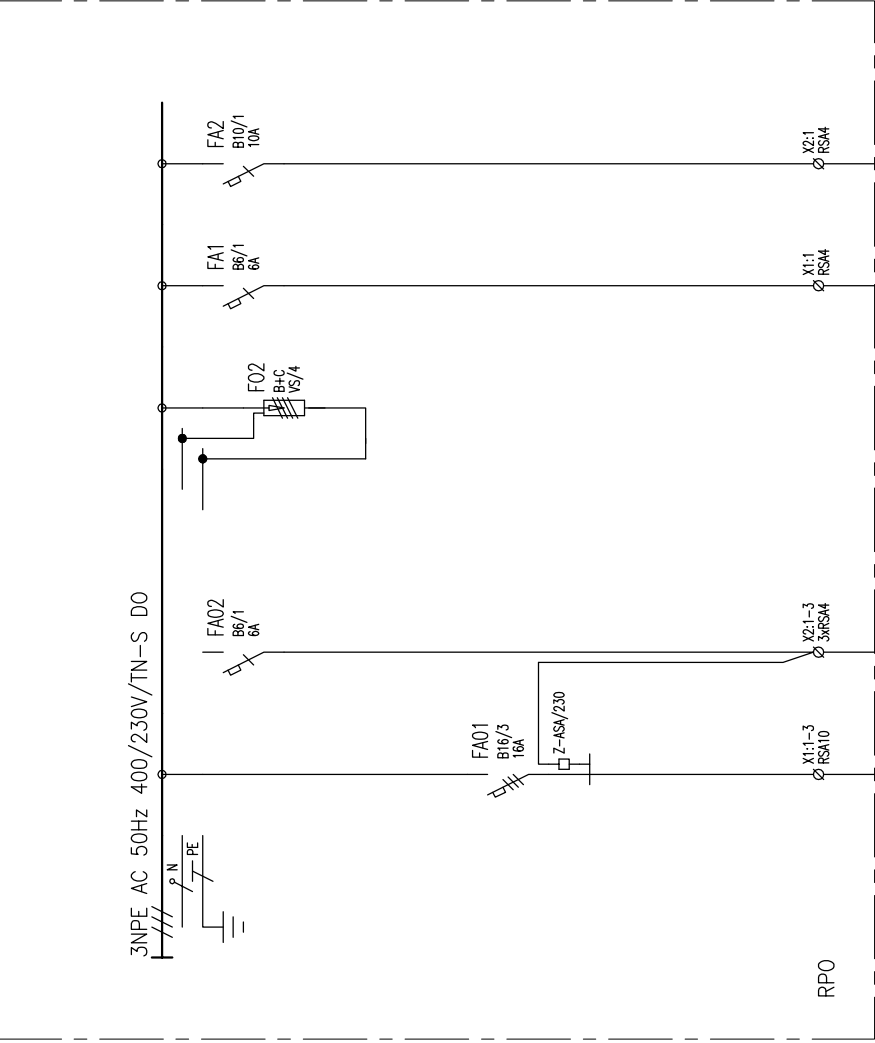

TYP PROVEDENÍ: OCEP ZAPUŠTĚNÝ, POŽ. ODOLNOST EI30/DP1  
KRYTÍ: IP30/20  
ROZMĚRY šxvxh: 370x360x100mm  
DĚLENÍ: –  
NÁTĚR: TYPOVÝ  
OBSLUHA: PRAC. POUČENÝMI  
PRIVOD (Y): SHORA  
VÝVODY: NAHORU

Hasicí zařízení  
Ústředna EPS

Kabelová skříň  
DO  
Tlačítko Total  
stop

SB04/2