
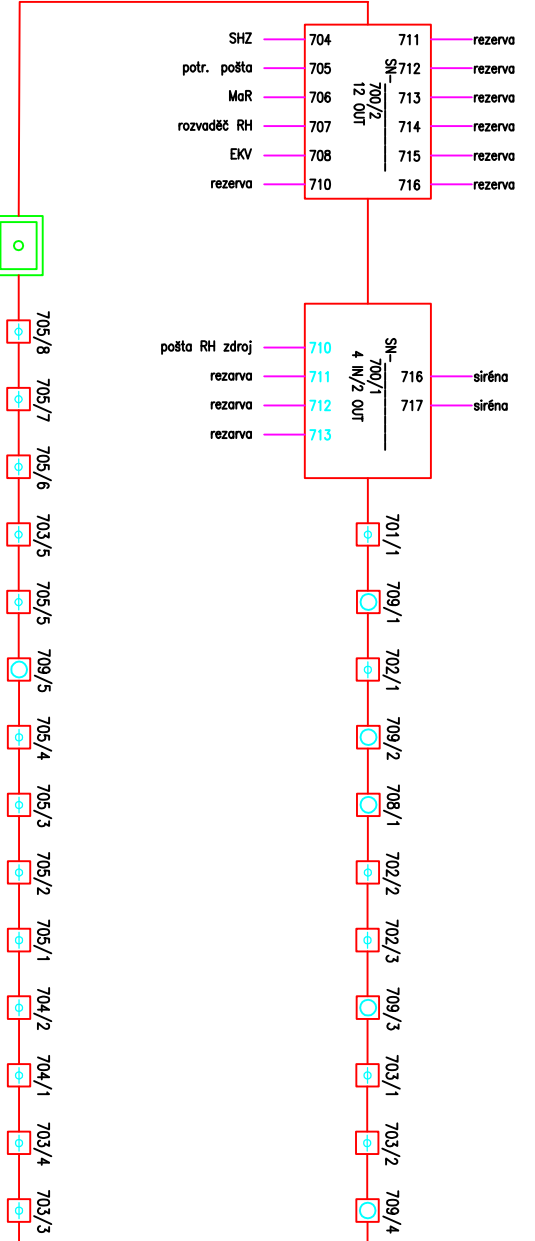


LEGENDA MÍSTNOSTI

Č.M.	NÁZEV MÍSTNOSTI	m ²	POZNÁMKY
01-01	Stojana PP	108,24	
01-02	Místnost technika	11,76	
01-03	Propojovací technický sál 1	8,02	
01-04	Propojovací technický sál 2	11,59	

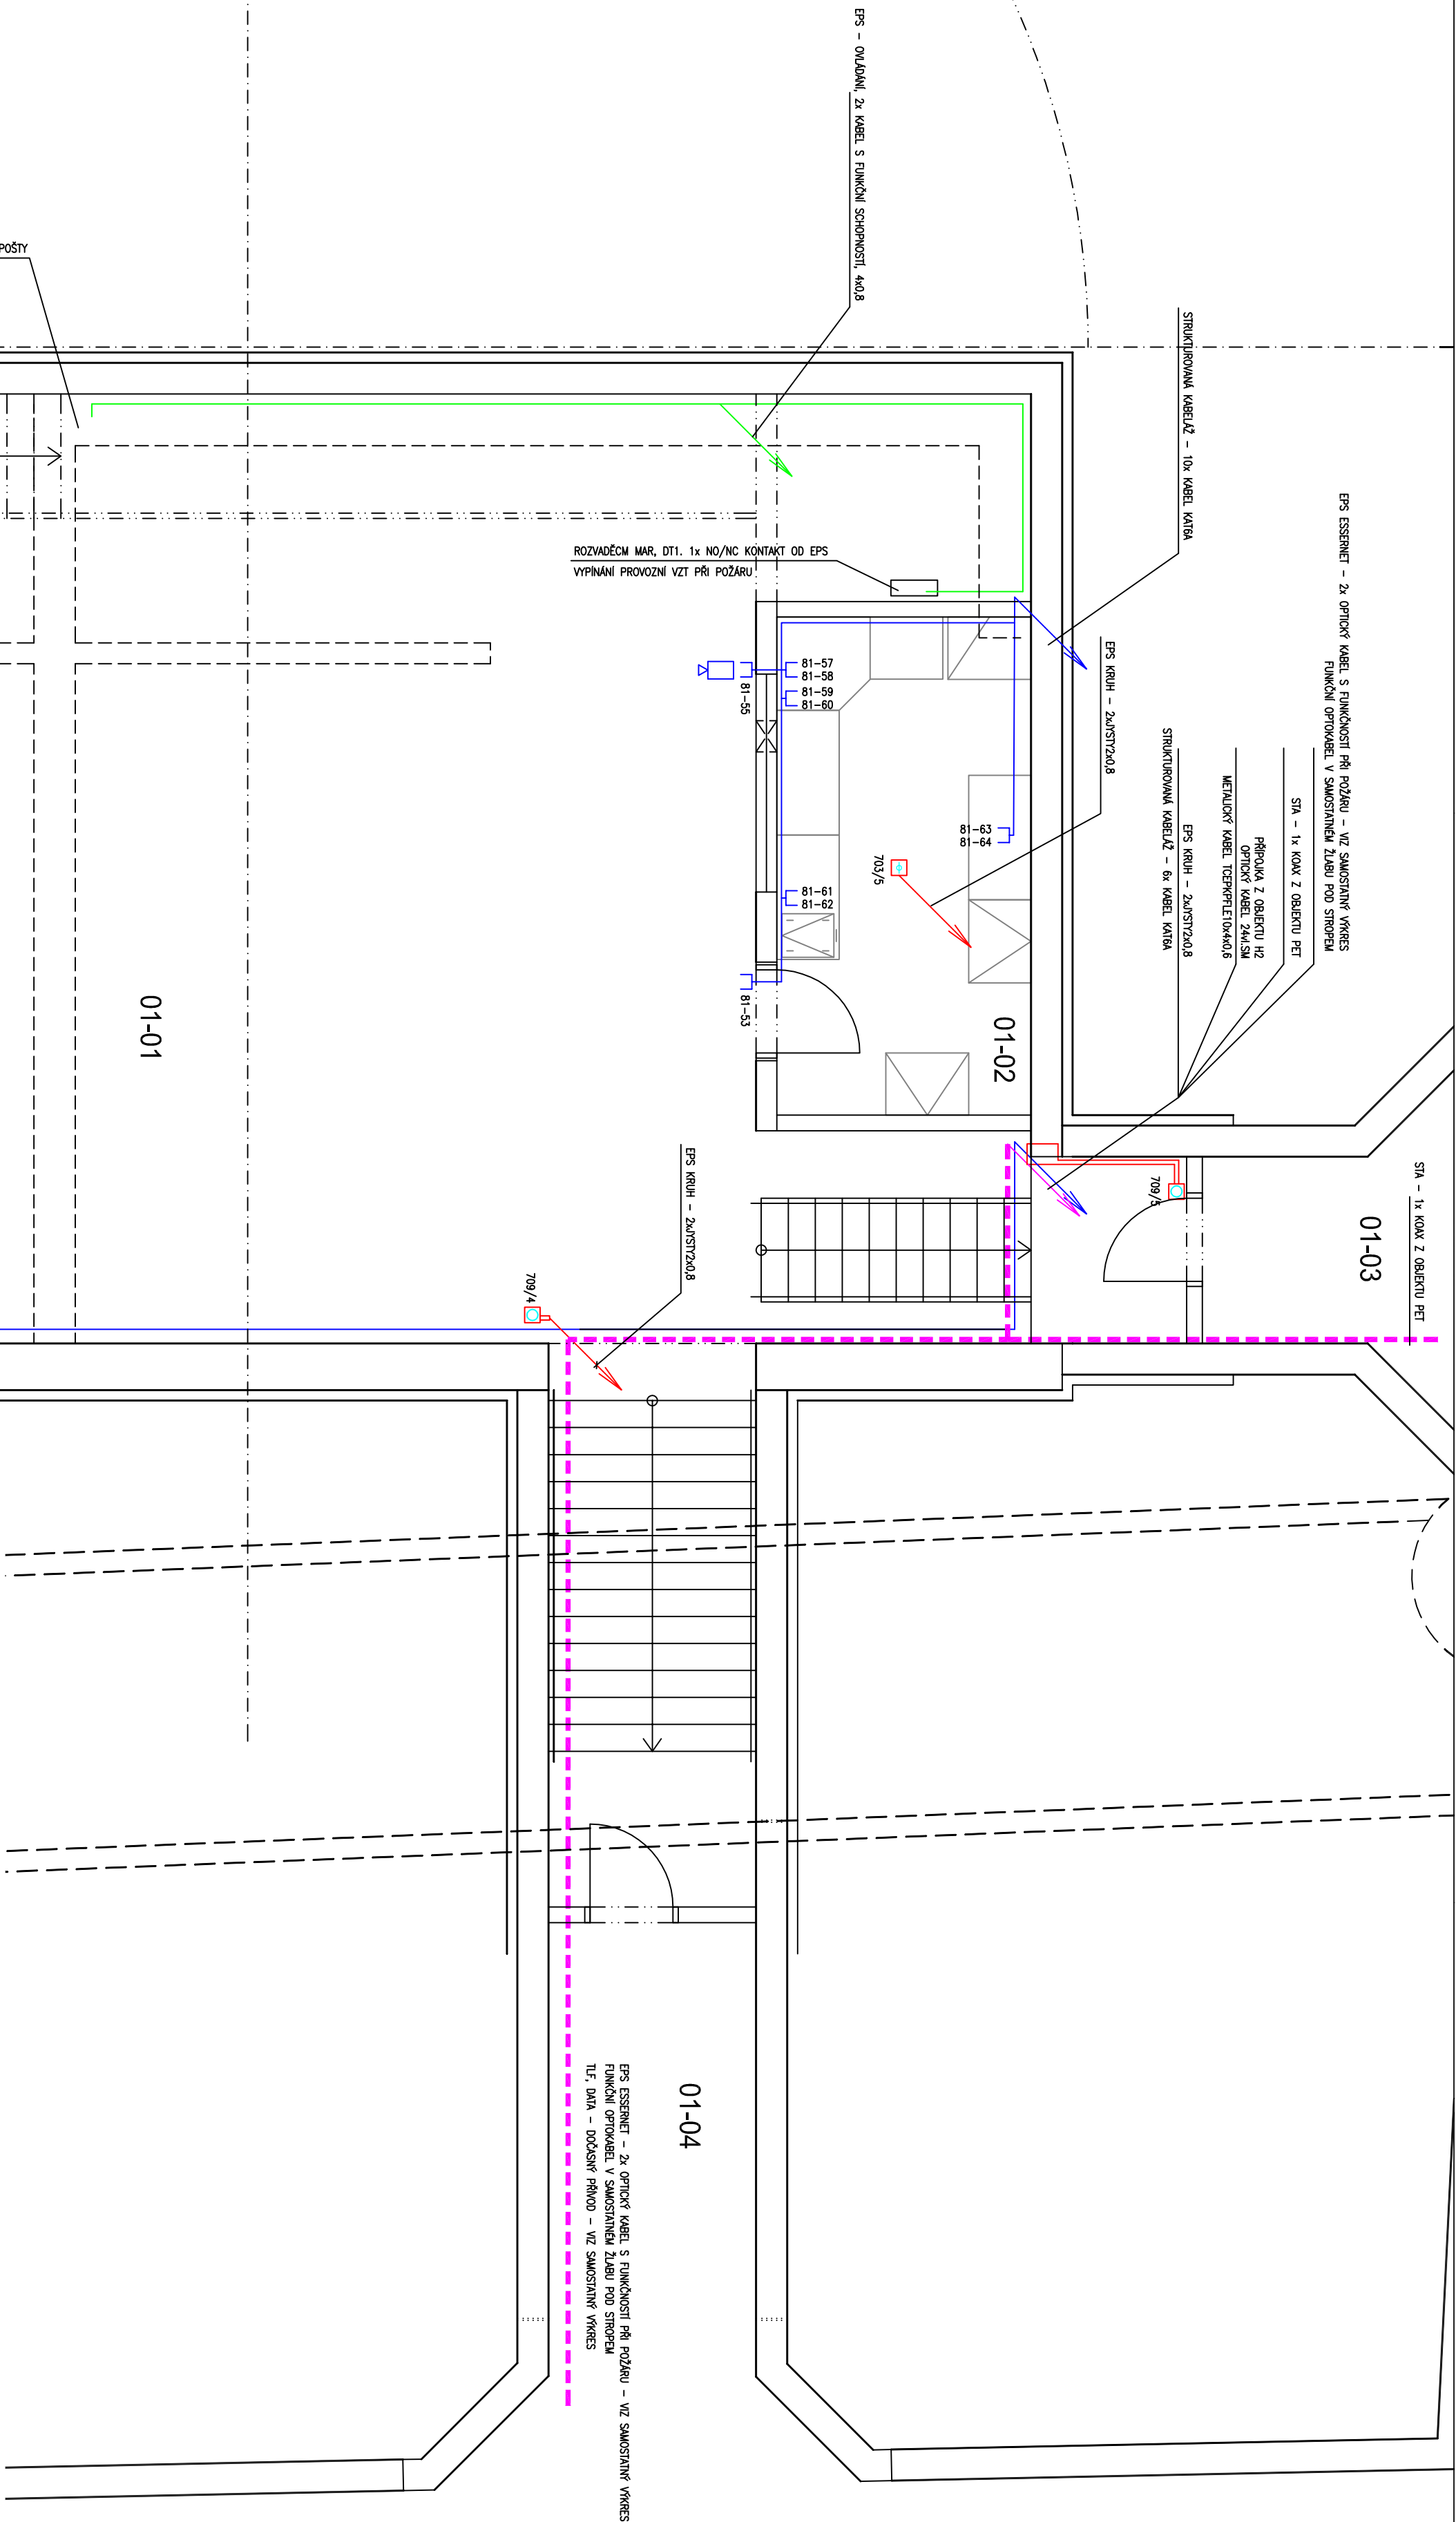

1.	19.2.2016	Doplnění II. EPS 708/1.
INDEX DATUM, JMÉNO, PODPIS, TEXT A POPIS ZMĚNY		
GENERALNÍ PROJEKTANT: -		
VYPRACOVAL	Michal Svoboda	 MERIT GROUP a.s. Břetislava 7 772 00 Olomouc tel: +420 585 220 185 fax: +420 585 220 206 e-mail: merit@merit.cz
KONTROLOVAL	Michal Svoboda	
SCHVÁLIL	Jiří Šedláček	
MÍSTO STAVBY	sestř. Fakultní nemocnice Olomouc	
INVESTOR	Fakultní nemocnice Olomouc	
STAVBA	Fakultní nemocnice Olomouc CENTRÁLA A ROZVODY POTRUBNÍ POŠTY	
OBJEKT - PROVOZNÍ SOUBOR	D.1.1.7 CENTRÁLA POTRUBNÍ POŠTY	
STUPEŇ dokumentace	ARCH. ČÍSLO	Č. VÝKRESU
provedení		d.1.1.7-102
		Č. VÝTISKU