



STAVEBNÍ ÚPRAVA 1
TRASA A

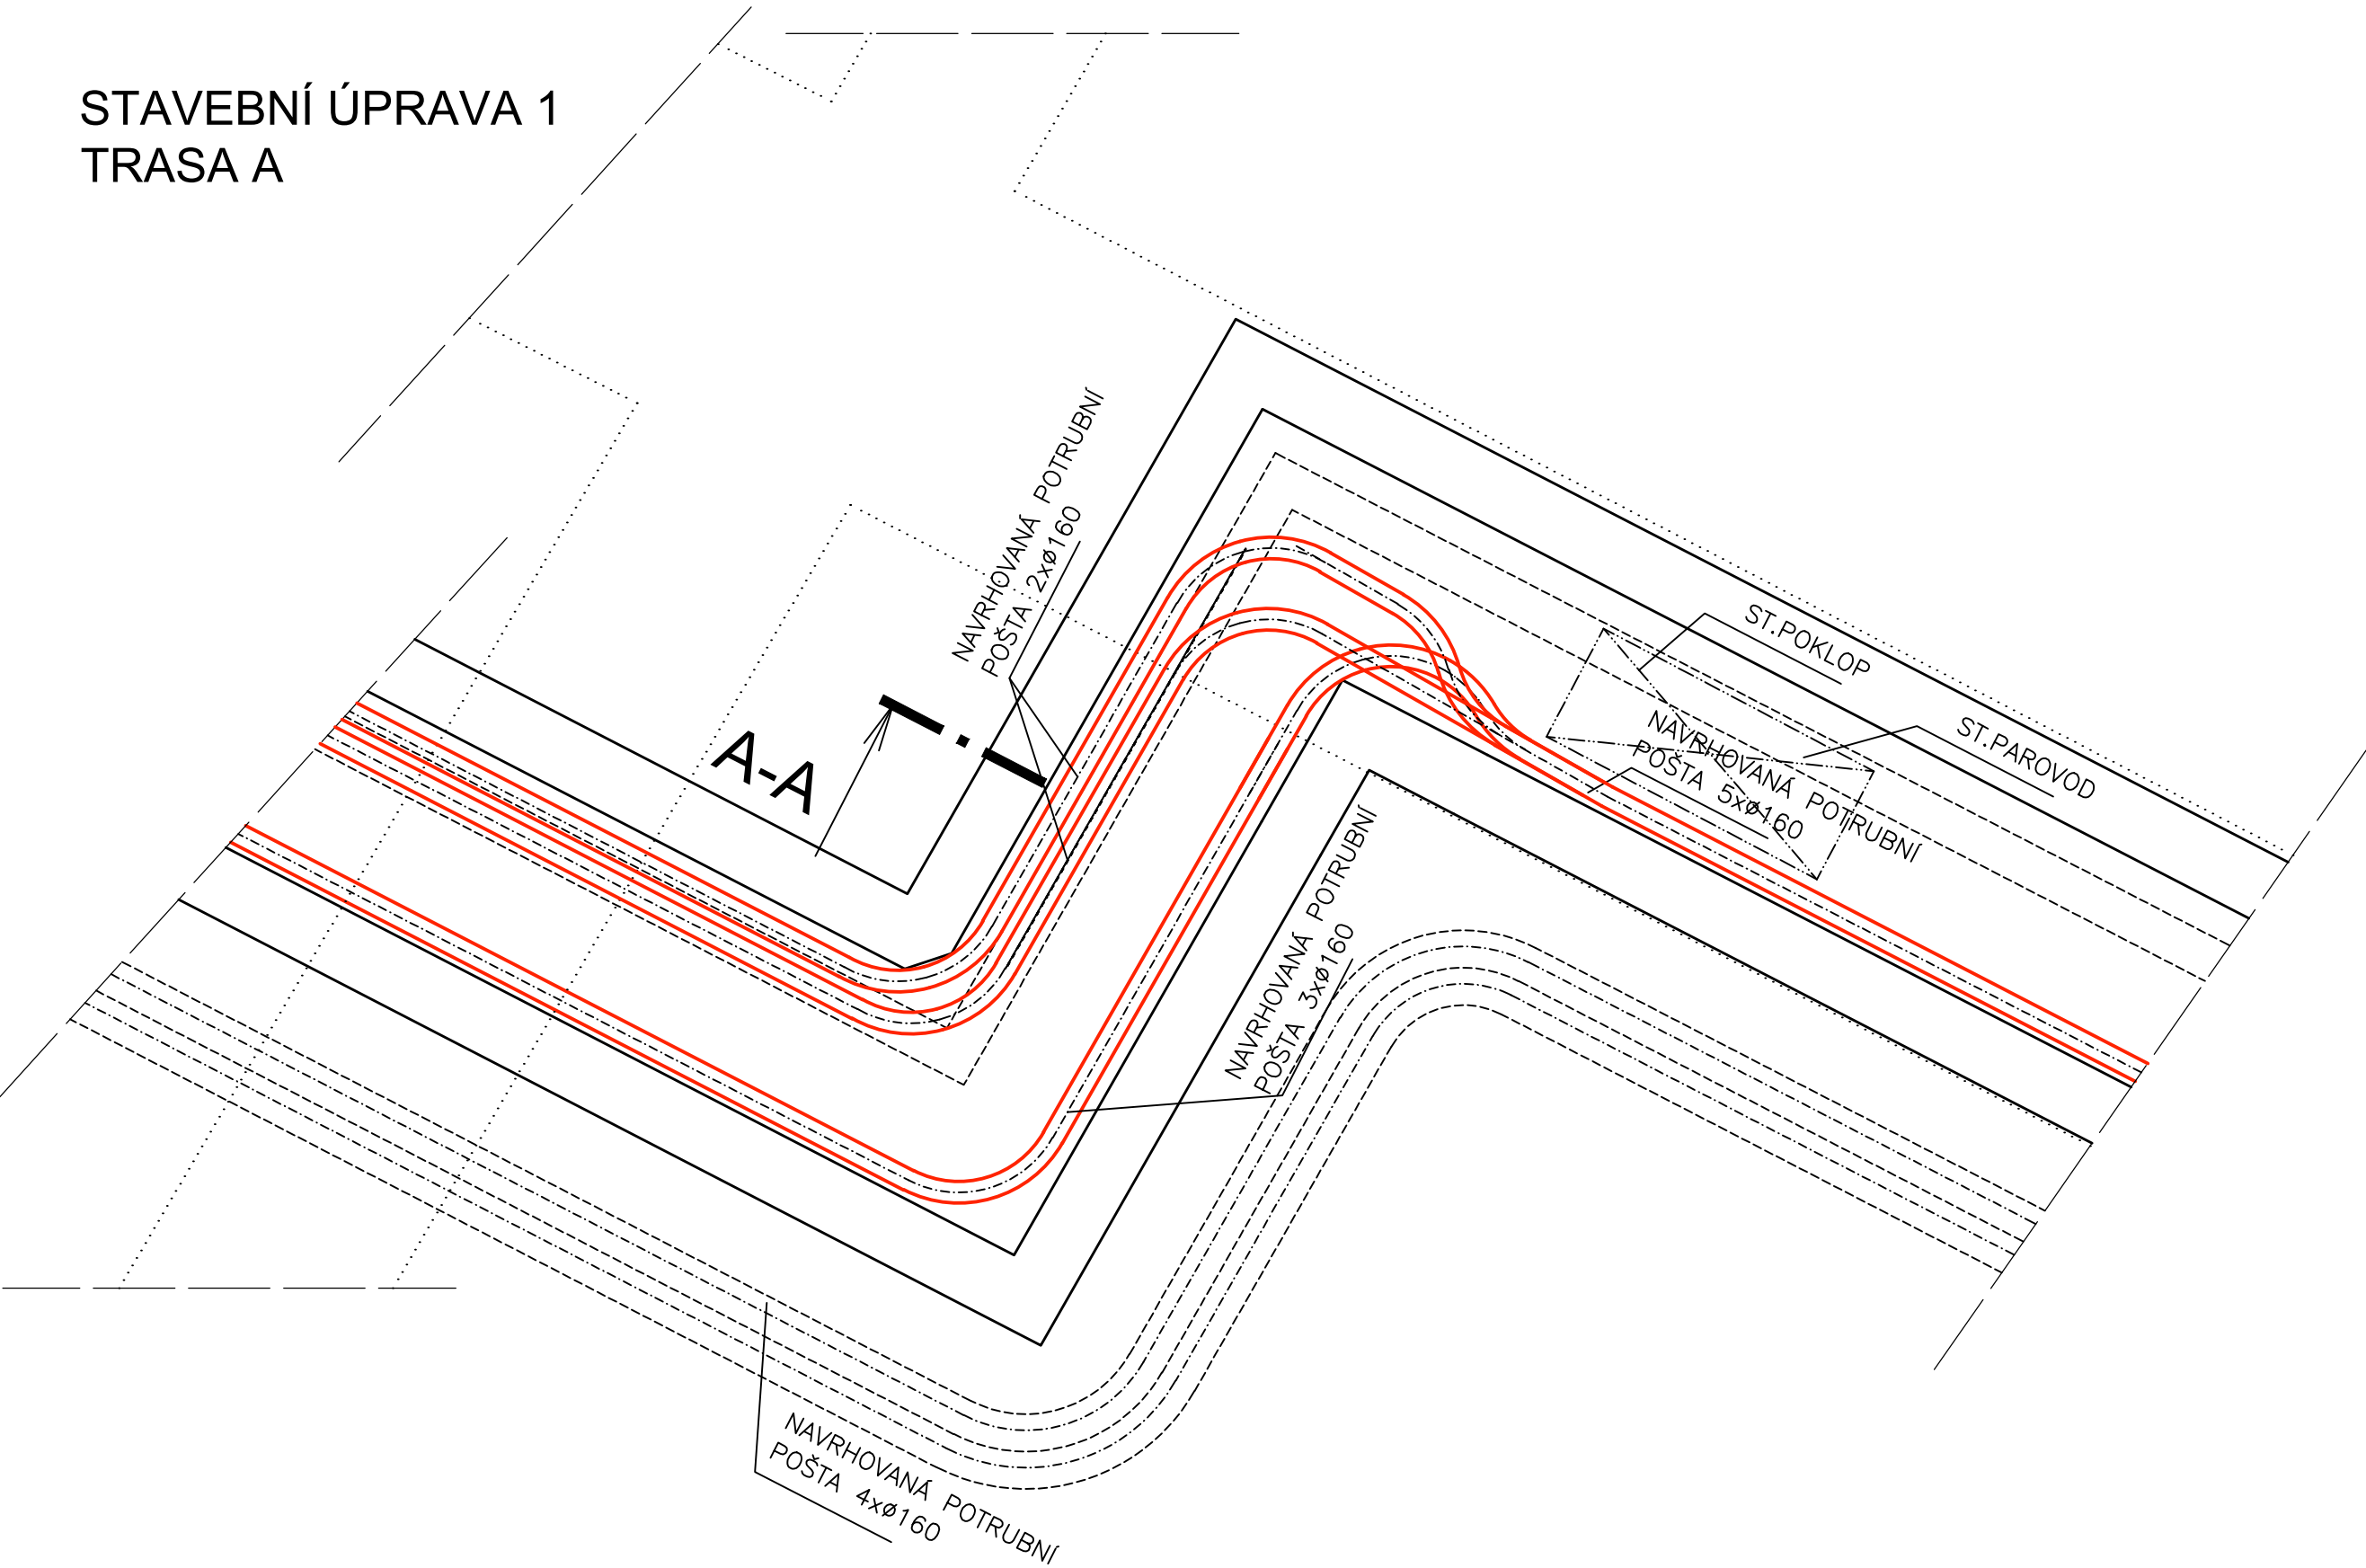

ŘEZ A-A

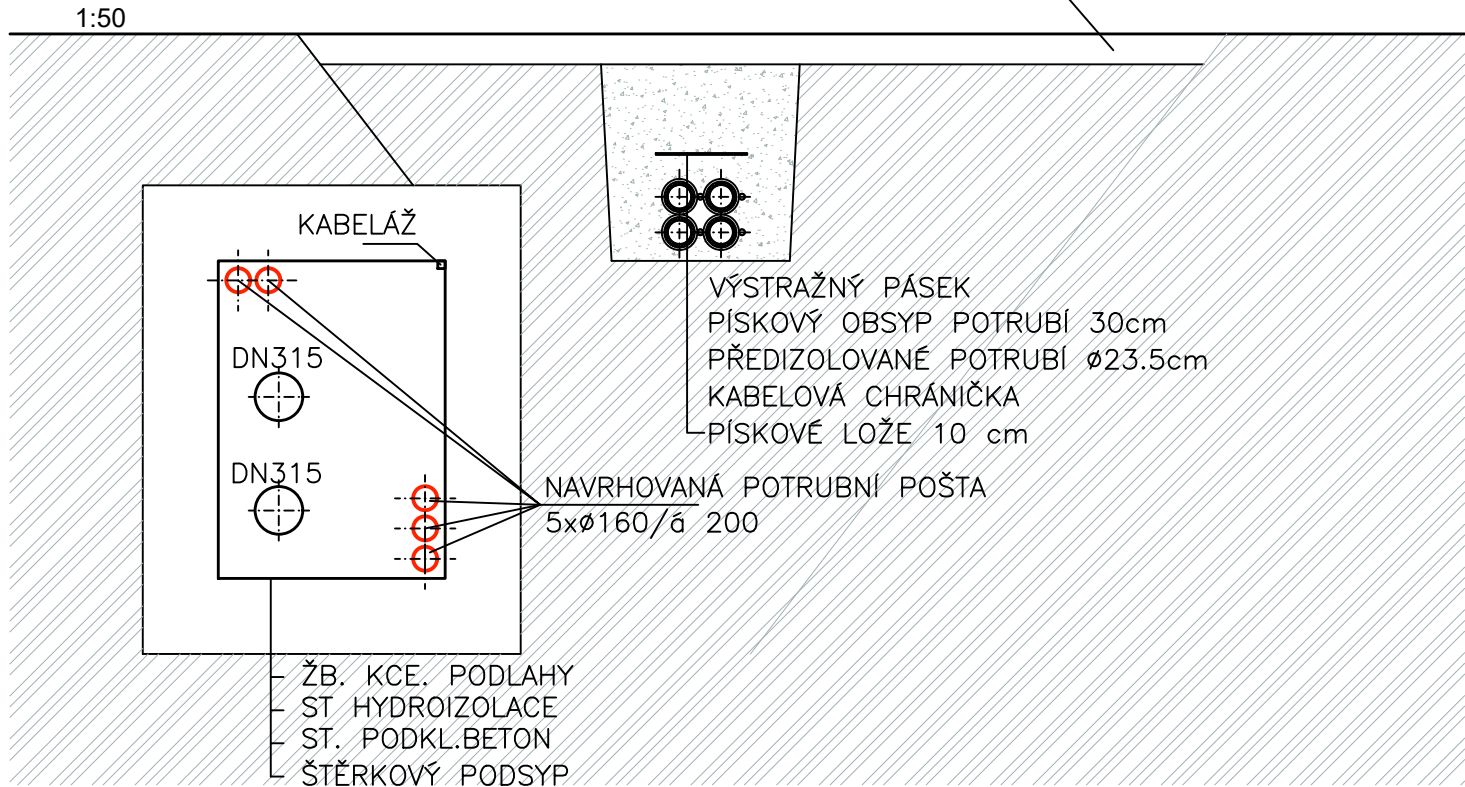


LEGENDA MATERIÁLŮ:

- STÁVAJÍCÍ KONSTRUKCE
TECHNICKÉHO KANÁLU
- PŮDOVNÍ TERÉN

POZNÁMKA

VZHLEDEM K ABSENCI PLNOHODNOTNÉ PROJEKTOVÉ DOKUMENTACE TEPELOVODNÍCH KANÁLŮ, VYCHÁZÍ KONSTRUKČNÍ ŘEŠENÍ POUZE ZE STAVEBNĚ TECHNICKÉHO PRŮZKUMU, ROZMĚRY TEPELOVODNÍCH KANÁLŮ ODPOVÍDAJÍ JEJICH VNITŘNÍMU ZAMĚŘENÍ, VE VÝKRESECH JE UVEDEN PŘEDPOKLÁDANÝ KONSTRUKČNÍ SYSTÉM, PŘEDPOKLÁDANÁ JE I HLoubKA ZALOŽENÍ V TERÉNU

Revize	Vypracoval	Popis obsahu revize	Datum

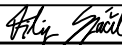LT PROJEKT PROJEKTOVÁNÍ ZDRAVOTNICKÉ VÝSTAVBY		Hlavní inženýr projektu: ING. MILAN TOMEK Vedoucí projektant zakázky: ING. FILIP SPÁČIL		Investor:  FAKULTNÍ NEMOCNICE OLOMOUC			
Profese: ARCH - STAV		Zpracovatel dílu: LT PROJEKT a.s. , Křoftova 45, 616 00 Brno Tel: +420 541 427 840 Fax: +420 533 445 506 E-mail: filip.spacil@ltprojekt.cz		Autorizace:			
Odpovědný projektant: ING. FILIP SPÁČIL 		Vypracoval: ING. FILIP SPÁČIL 				Kontroloval: ING. MILAN TOMEK 	
Akce: FAKULTNÍ NEMOCNICE OLOMOUC CENTRÁLA A ROZVODY POTRUBNÍ POŠTY							
Objekt: VENKOVNÍ TRASY A ÚPRAVY SO 03		Zakázkové číslo: SPS 51 - 2016				Paré:	
Obsah: STAVEBNÍ ÚPRAVY 1 - TRASA A		Datum: 09 - 2016					
		Formát: 4 A4		Stupeň: SKUTEČNÉ PROVEDENÍ STAVBY			
		Měřítko: 1:50		Číslo výkresu: D1.03-201			