



STAVEBNÍ ÚPRAVA 2
TRASA C

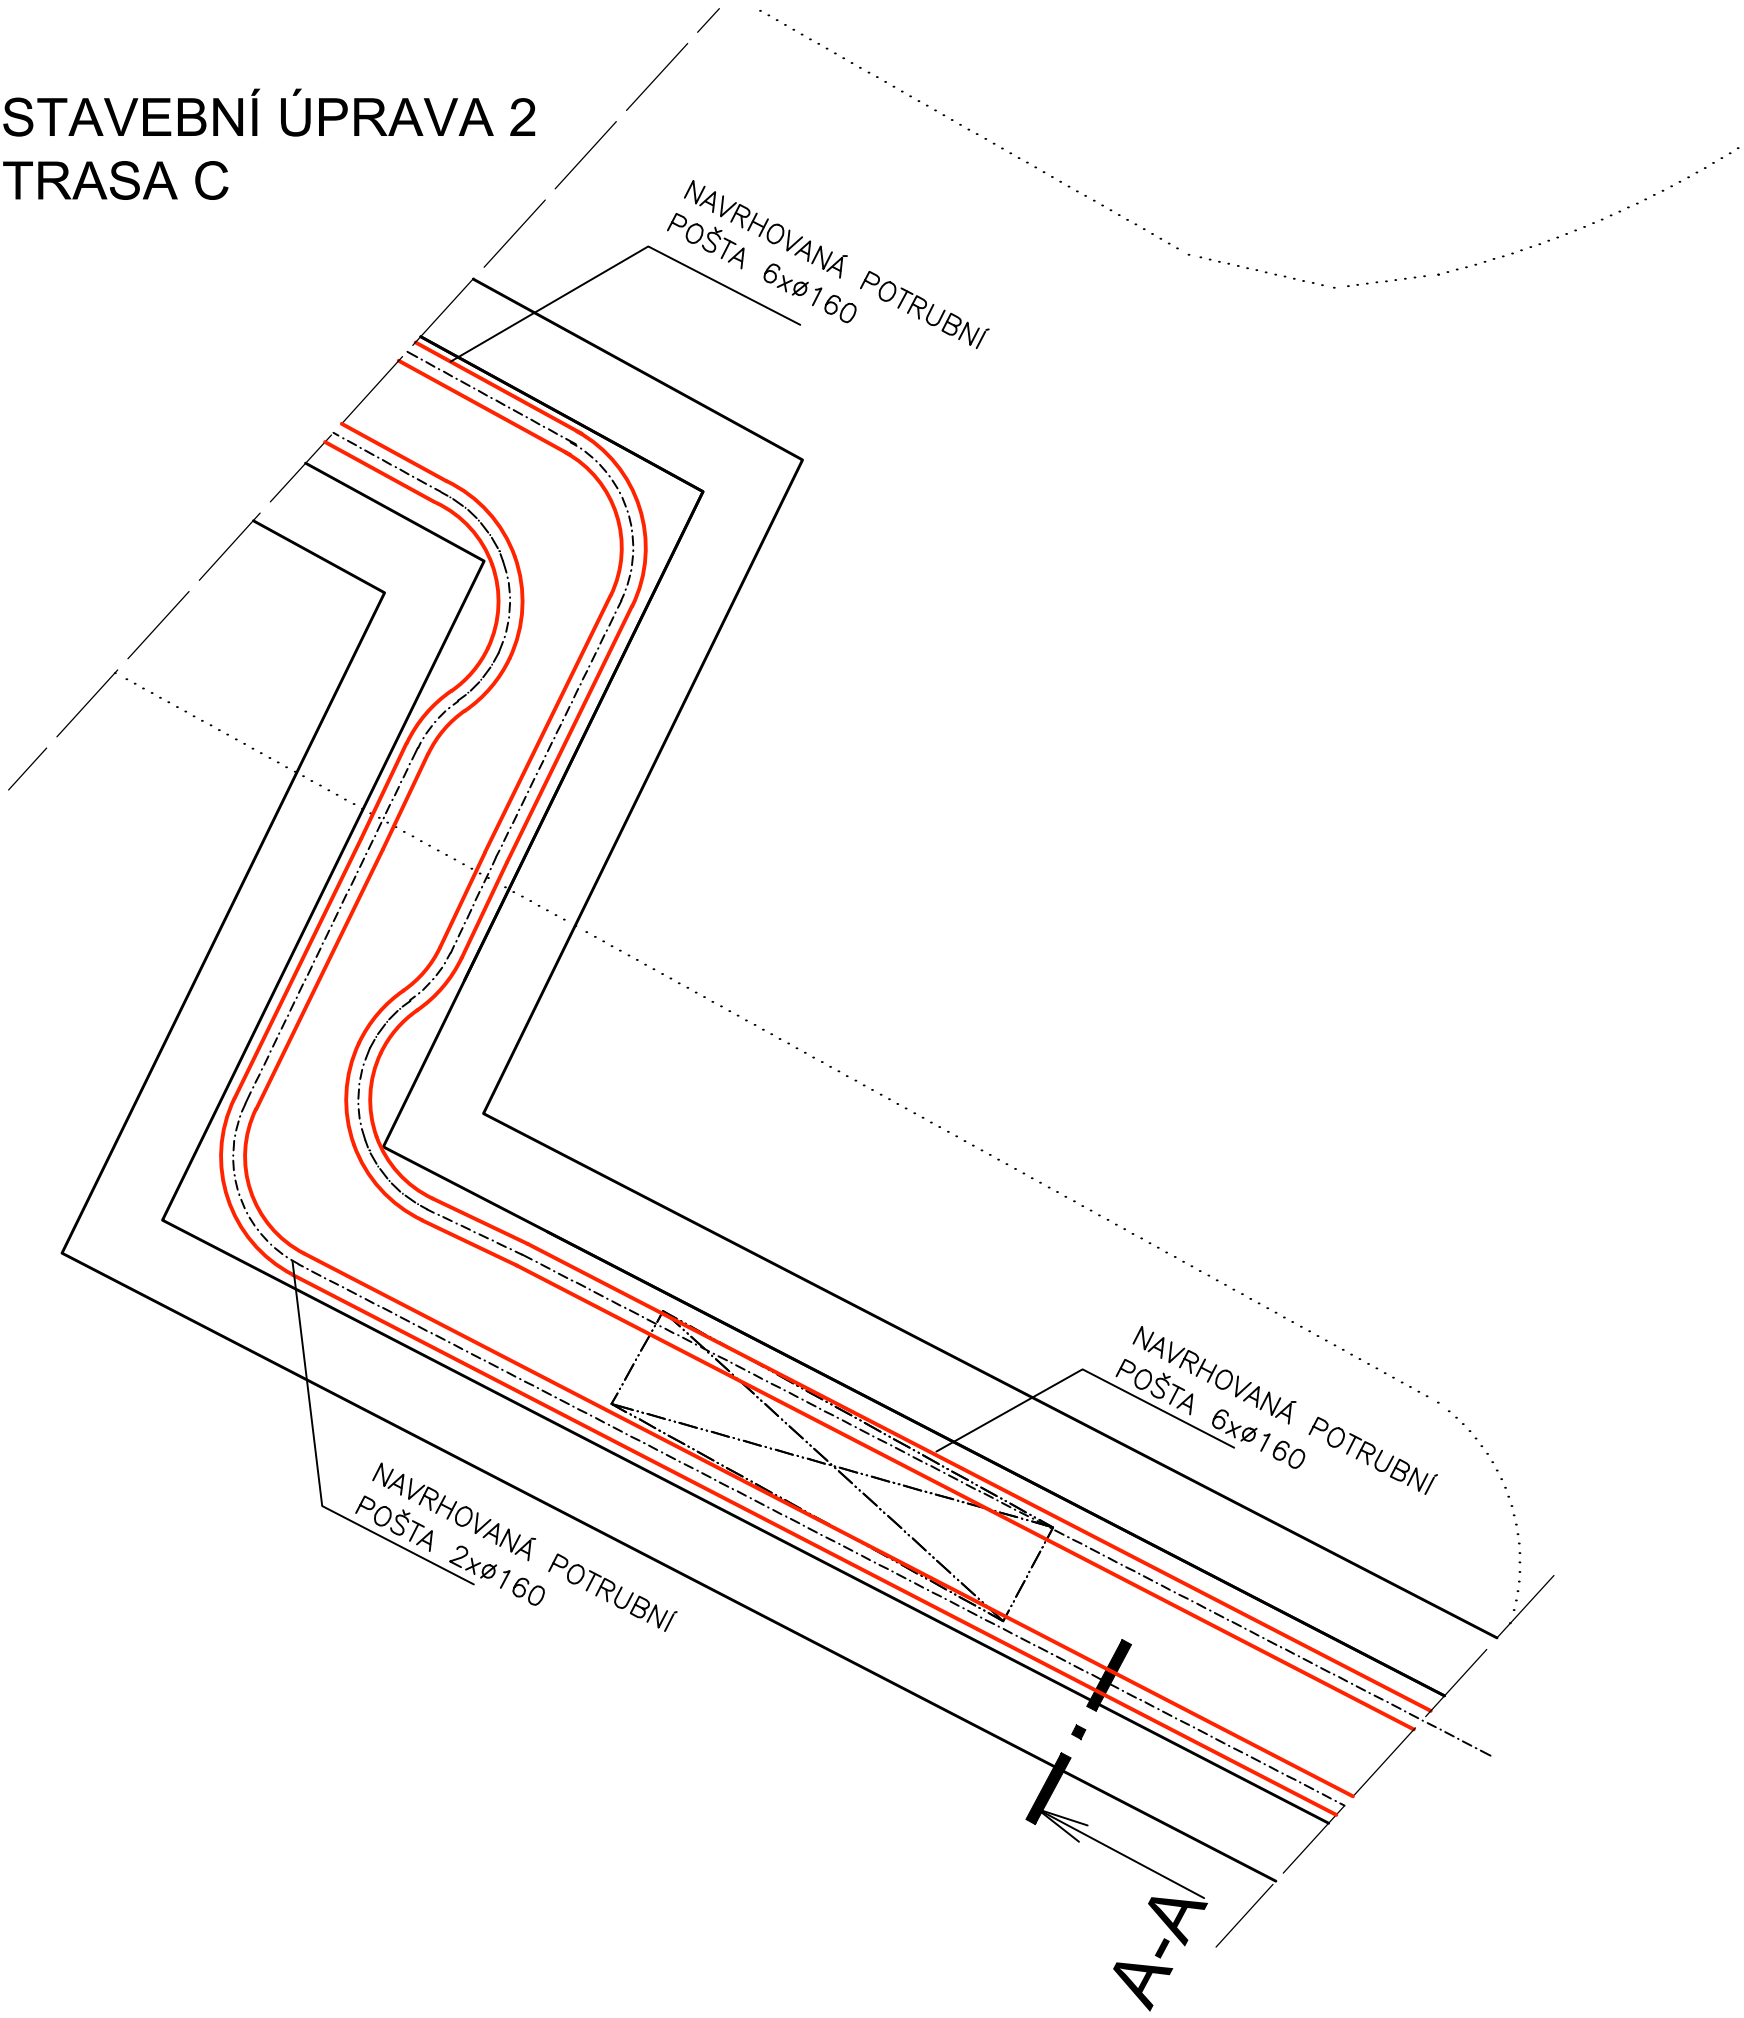

ŘEZ A-A

1:50

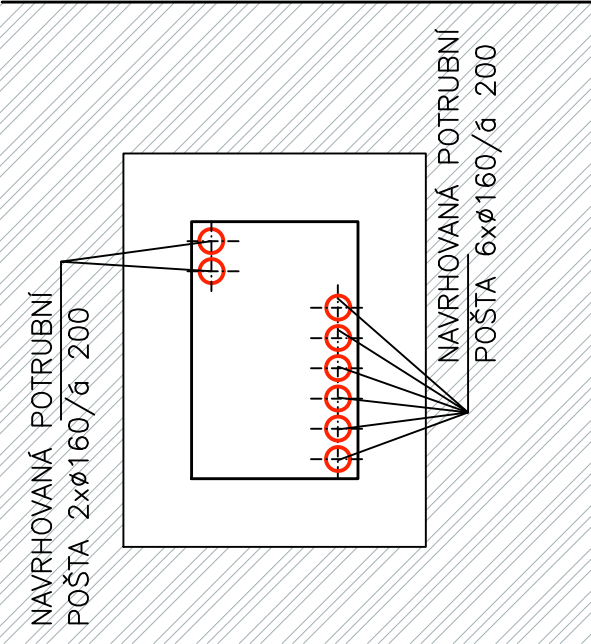

LEGENDA MATERIÁLŮ:

- STÁVAJÍCÍ KONSTRUKCE TECHNICKÉHO KANÁLU
- PŮDOVNÍ TERÉN

POZNÁMKA

VZHLEDEM K ABSENCI PLNOHODNOTNÉ PROJEKTOVÉ DOKUMENTACE TEPELOVODNÍCH KANÁLŮ, VYCHÁZÍ KONSTRUKČNÍ ŘEŠENÍ POUZE ZE STAVEBNĚ TECHNICKÉHO PRŮZKUMU, ROZMĚRY TEPELOVODNÍCH KANÁLŮ ODPOVÍDAJÍ JEJICH VNITŘNÍMU ZAMĚŘENÍ, VE VÝKRESECH JE UVEDEN PŘEDPOKLÁDANÝ KONSTRUKČNÍ SYSTÉM, PŘEDPOKLÁDANÁ JE I HLOUBKA ZALOŽENÍ V TERÉNU

Revize	Vypracoval	Popis obsahu revize	Datum

LT PROJEKT PROJEKTOVÁNÍ ZDRAVOTNICKÉ VÝSTAVBY			Hlavní inženýr projektu: ING. MILAN TOMEK Vedoucí projektant zakázky: ING. FILIP SPÁČIL			Investor: FAKULTNÍ NEMOCNICE OLOMOUC			
Profese: ARCH - STAV		Zpracovatel dílu: LT PROJEKT a.s. , Kroftova 45, 616 00 Brno Tel: +420 541 427 840 Fax: +420 533 445 506 E-mail: filip.spacil@ltprojekt.cz				Autorizace:			
Odpovědný projektant:		Vypracoval:		Kontroloval:					
ING. FILIP SPÁČIL		ING. FILIP SPÁČIL		ING. MILAN TOMEK					
<i>Filip Spáčil</i>		<i>Filip Spáčil</i>		<i>Milan Tomek</i>					
Akce: FAKULTNÍ NEMOCNICE OLOMOUC CENTRÁLA A ROZVODY POTRUBNÍ POŠTY						Zakázkové číslo: SPS 51 - 2016		Paré:	
Objekt: VENKOVNÍ TRASY A ÚPRAVY SO 03						Datum: 09 - 2016			
						Formát: 3 A4			
Obsah: STAVEBNÍ ÚPRAVY 2 - TRASA C						Stupeň: SKUTEČNÉ PROVEDENÍ STAVBY			
						Měřítko: 1:50		Číslo výkresu: D1.03-202	