


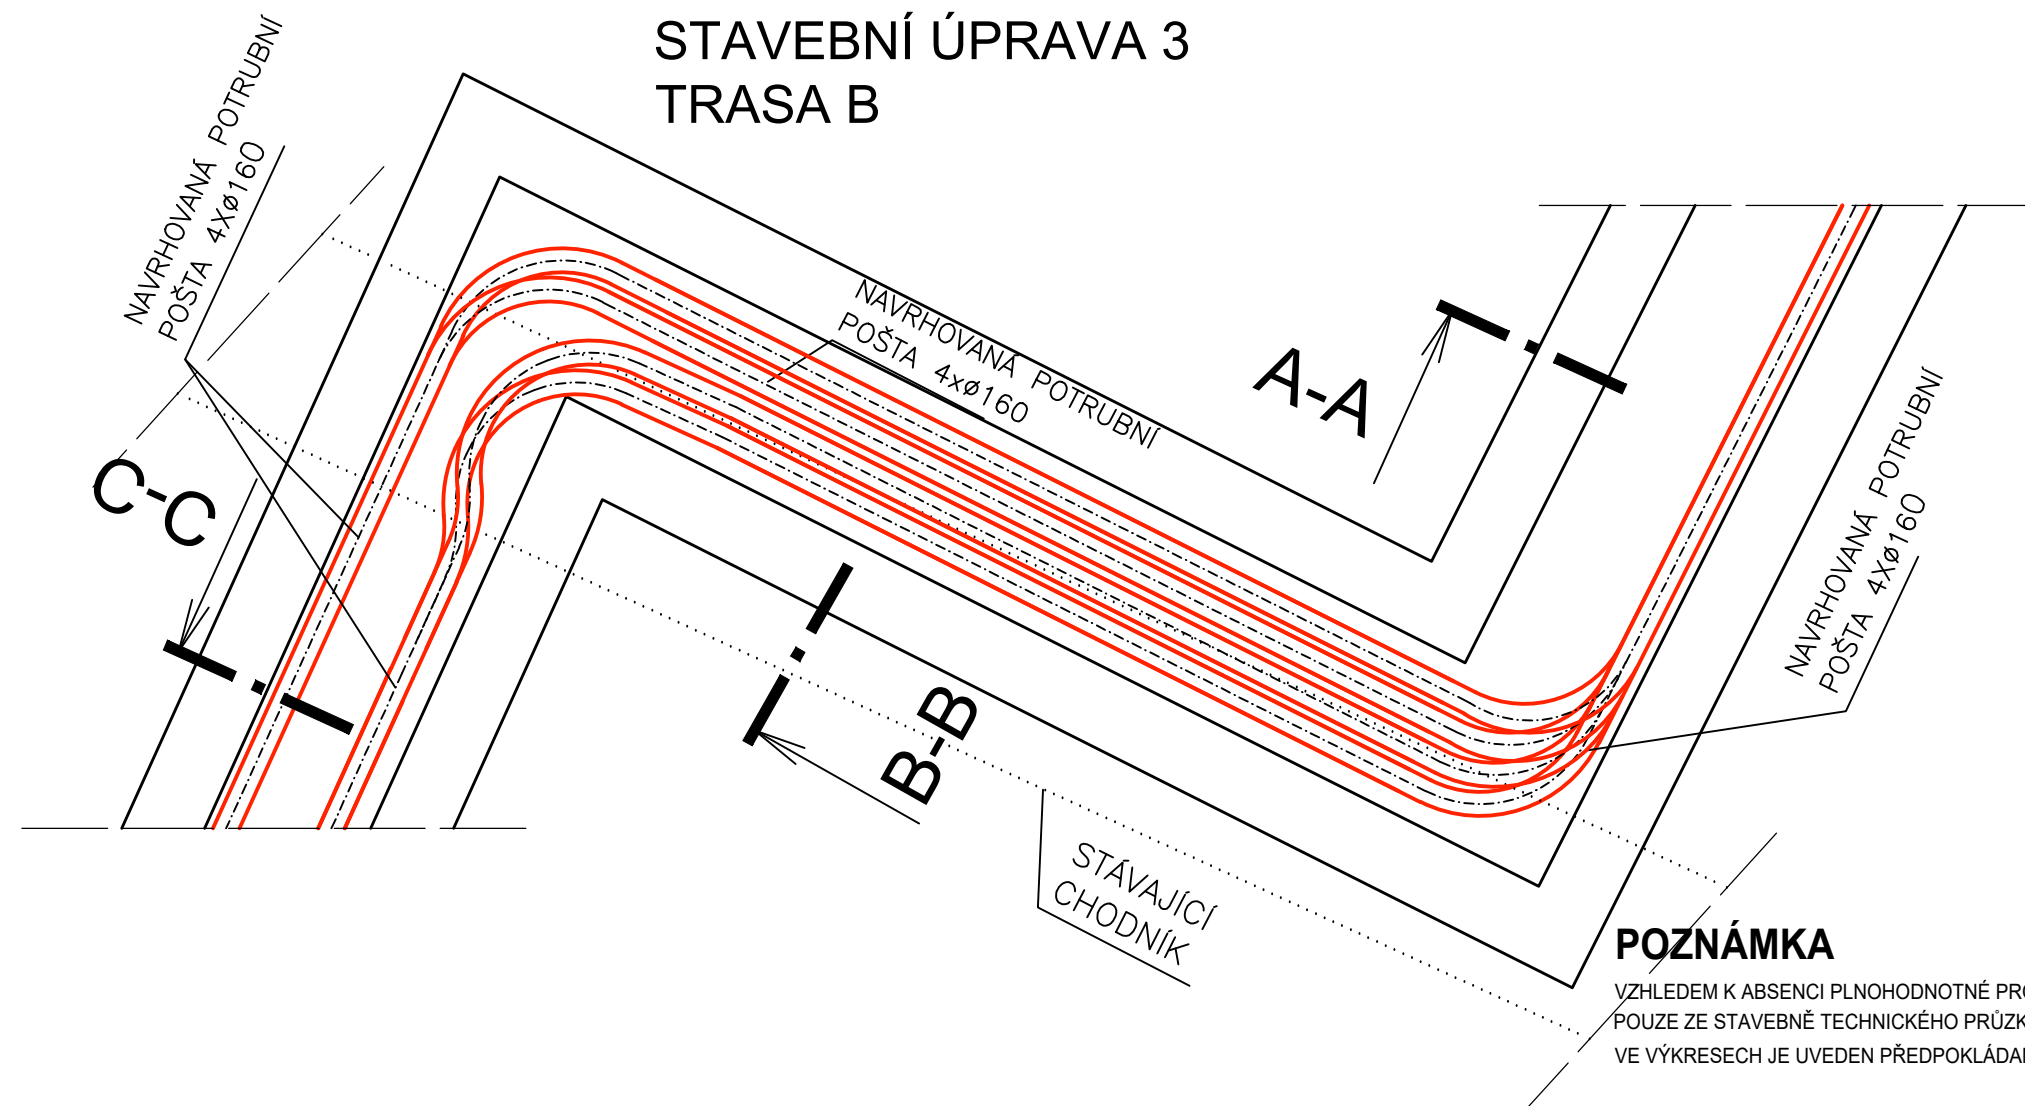

LEGENDA MATERIÁLŮ:


	STÁVAJÍCÍ KONSTRUKCE TECHNICKÉHO KANÁLU
	PŮDOVNÍ TERÉN

POZNÁMKA

VZHLEDEM K ABSENCI PLNOHODNOTNÉ PROJEKTOVÉ DOKUMENTACE TEPLOVODNÍCH KANÁLŮ, VYCHÁZÍ KONSTRUKČNÍ ŘEŠENÍ POUZE ZE STAVEBNĚ TECHNICKÉHO PRŮZKUMU, ROZMĚRY TEPLOVODNÍCH KANÁLŮ ODPOVÍDAJÍ JEJICH VNITŘNÍMU ZAMĚŘENÍ, VE VÝKRESECH JE UVEDEN PŘEDPOKLÁDANÝ KONSTRUKČNÍ SYSTÉM, PŘEDPOKLÁDANÁ JE I HLOUBKA ZALOŽENÍ V TERÉNU


ŘEZ A-A

1:50

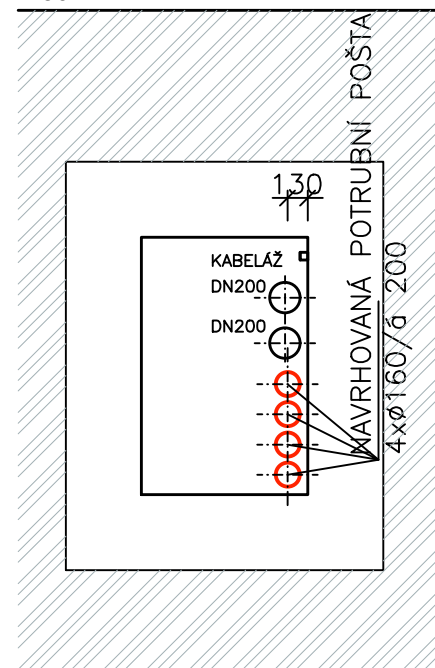


ŘEZ B-B

1:50

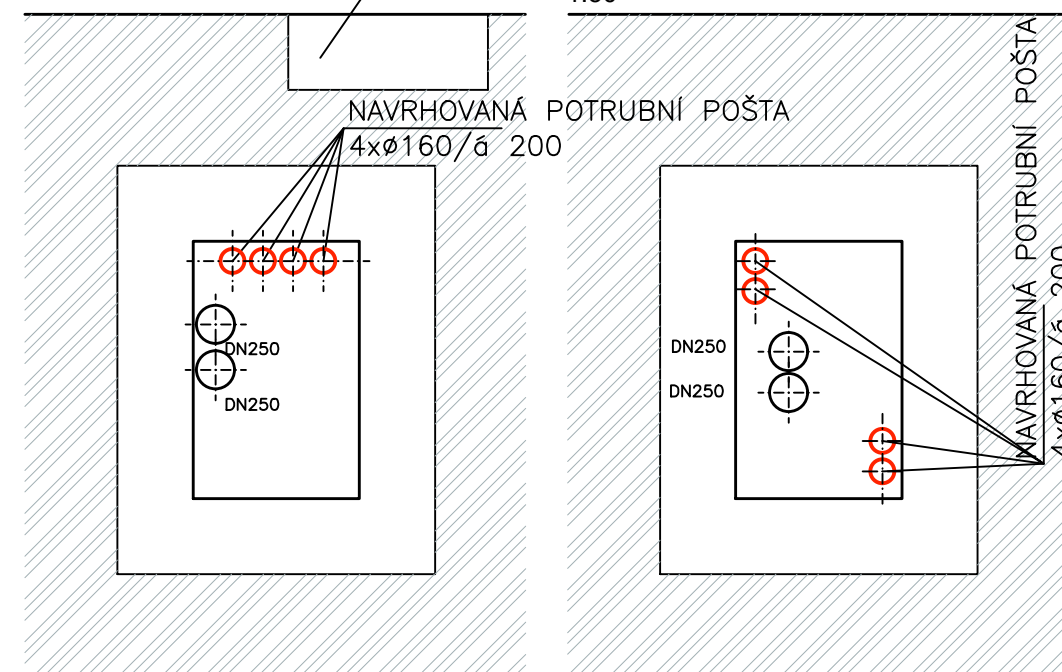

ŘEZ C-C

1:50

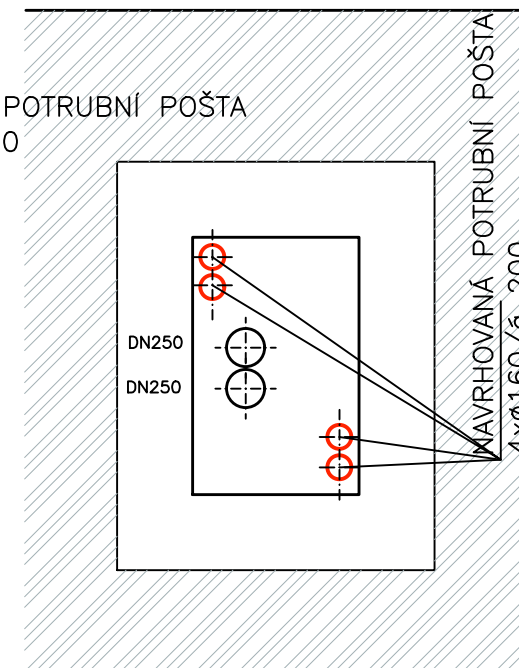

Revize	Vypracoval	Popis obsahu revize	Datum

LT PROJEKT
PROJEKTOVÁNÍ ZDRAVOTNICKÉ VÝSTAVBY

Hlavní inženýr projektu:
ING. MILAN TOMEK
Vedoucí projektant zakázky:
ING. FILIP SPÁČIL

Investor:

FAKULTNÍ NEMOCNICE
OLOMOUC

Profese:

ARCH - STAV

Zpracovatel dílu:

LT PROJEKT a.s. , Kroftova 45, 616 00 Brno
Tel: +420 541 427 840 Fax: +420 533 445 506
E-mail: filip.spacil@ltprojekt.cz

Autorizace:

Odpovědný projektant:

ING. FILIP SPÁČIL

Vypracoval:

ING. FILIP SPÁČIL

Kontroloval:

ING. MILAN TOMEK

Akce:

**FAKULTNÍ NEMOCNICE OLOMOUC
CENTRÁLA A ROZVODY POTRUBNÍ POŠTY**

Zakázkové číslo:

SPS 51 - 2016

Paré:

Datum:

09 - 2016

Formát:

2 A4

Objekt:

VENKOVNÍ TRASY A ÚPRAVY

SO 03

Stupeň:

SKUTEČNÉ PROVEDENÍ STAVBY

Obsah:

STAVEBNÍ ÚPRAVY 3 - TRASA B

Měřítko:

1:50

Číslo výkresu:

D1.03-203