
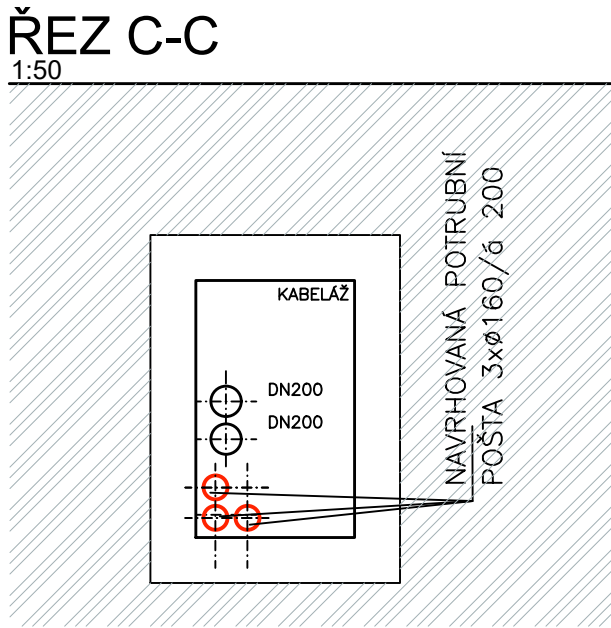
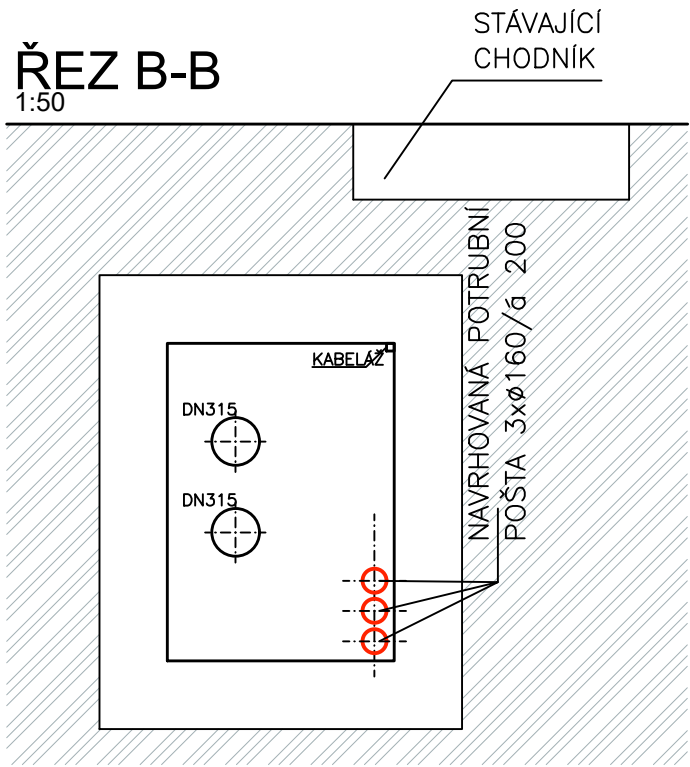
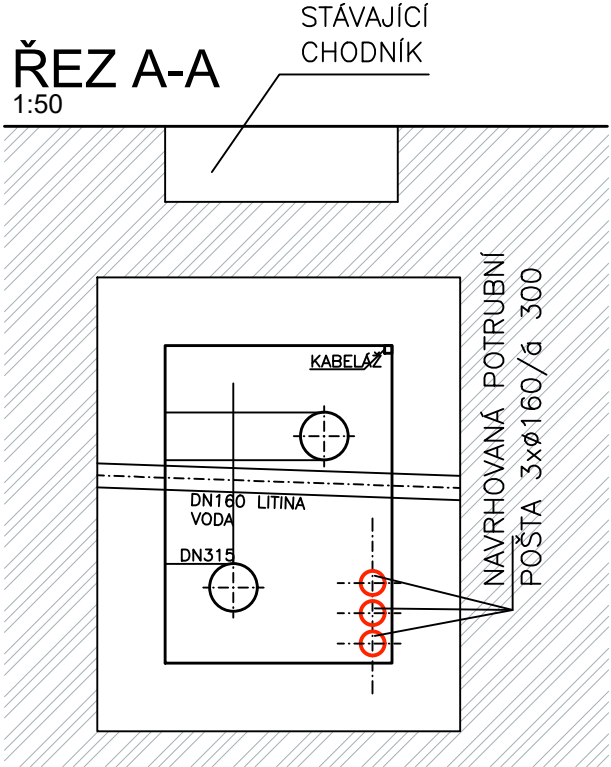


STAVEBNÍ ÚPRAVA 4
TRASA A

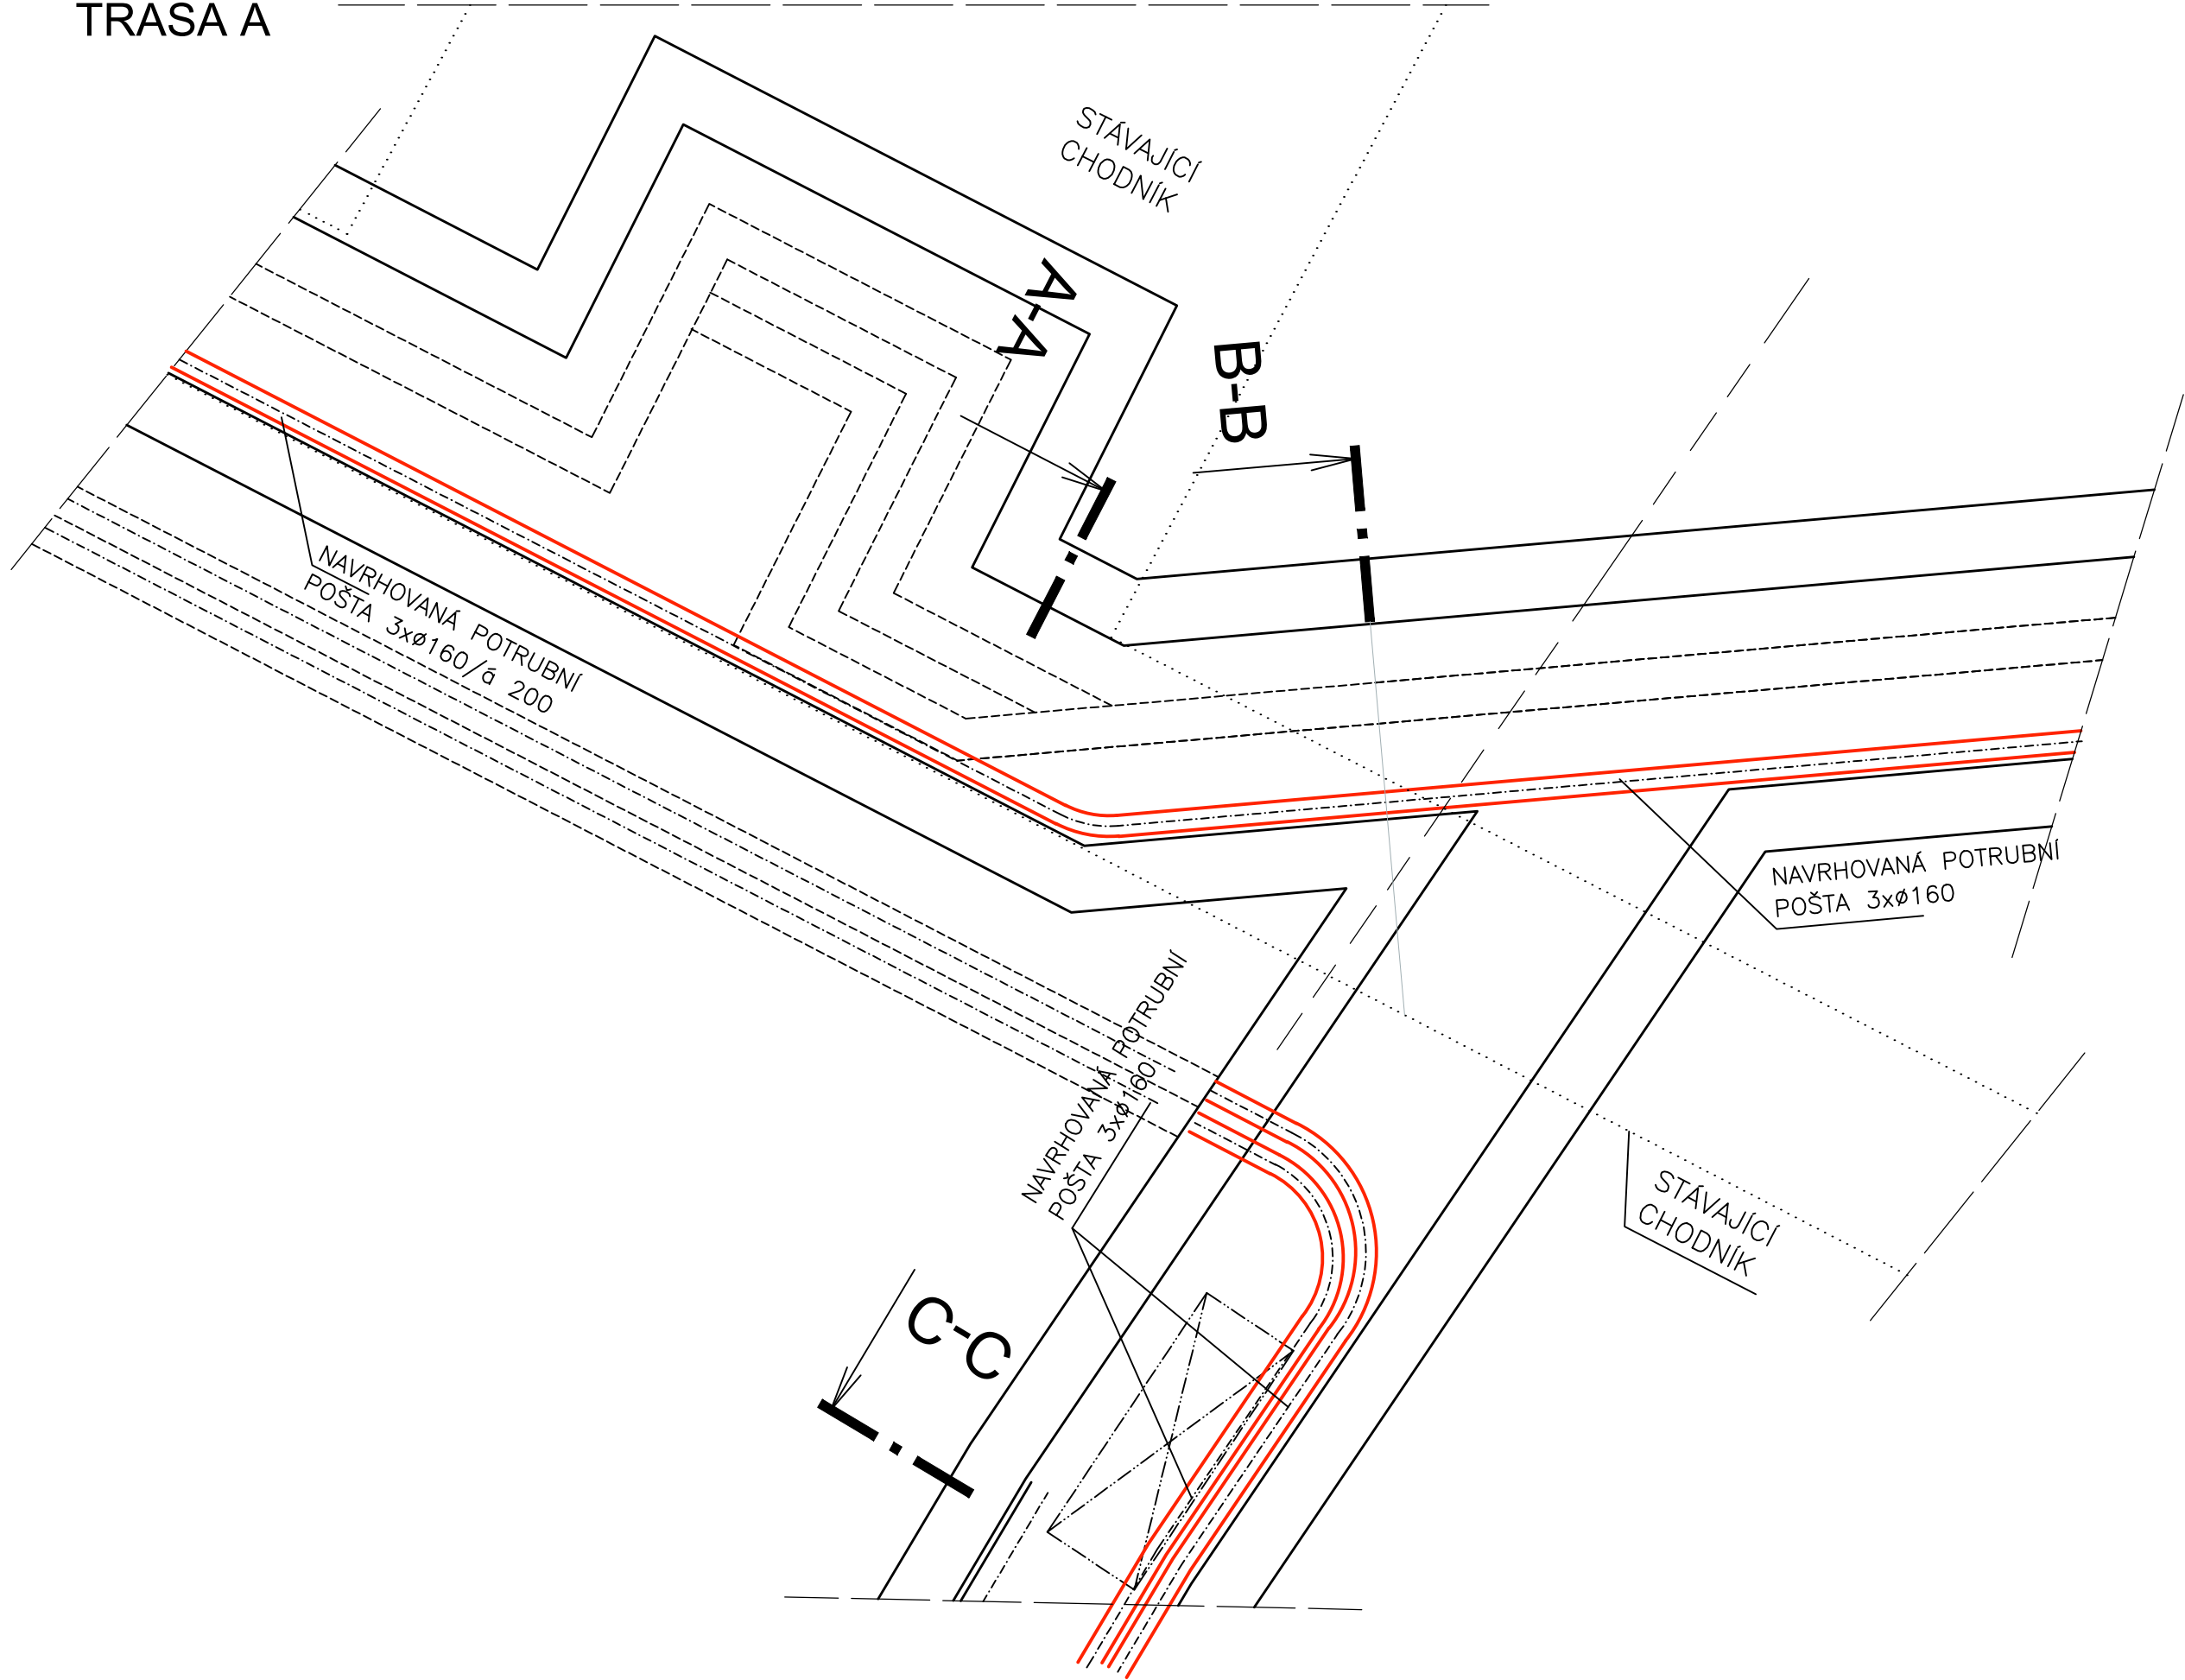


LEGENDA MATERIÁLŮ:

	STÁVAJÍCÍ KONSTRUKCE TECHNICKÉHO KANÁLU
	PŮDOVNÍ TERÉN

POZNÁMKA

VZHLEDEM K ABSENCI PLNOHODNOTNÉ PROJEKTOVÉ DOKUMENTACE TEPELOVODNÍCH KANÁLŮ, VYCHÁZÍ KONSTRUKČNÍ ŘEŠENÍ POUZE ZE STAVEBNĚ TECHNICKÉHO PRŮZKUMU, ROZMĚRY TEPELOVODNÍCH KANÁLŮ ODPOVÍDAJÍ JEJICH VNITŘNÍMU ZAMĚŘENÍ, VE VÝKRESECH JE UVEDEN PŘEDPOKLÁDANÝ KONSTRUKČNÍ SYSTÉM, PŘEDPOKLÁDANÁ JE I HLoubKA ZALOŽENÍ V TERÉNU

Revize	Vypracoval	Popis obsahu revize	Datum

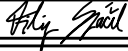LT PROJEKT PROJEKTOVÁNÍ ZDRAVOTNICKÉ VÝSTAVBY		Hlavní inženýr projektu: ING. MILAN TOMEK Vedoucí projektant zakázky: ING. FILIP SPÁČIL		Investor:  FAKULTNÍ NEMOCNICE OLOMOUC	
Profese: ARCH - STAV		Zpracovatel dílu: LT PROJEKT a.s. , Kroftova 45, 616 00 Brno Tel: +420 541 427 840 Fax: +420 533 445 506 E-mail: filip.spacil@ltprojekt.cz		Autorizace:	
Odpovědný projektant: ING. FILIP SPÁČIL 		Vypracoval: ING. FILIP SPÁČIL 	Kontroloval: ING. MILAN TOMEK 		
Akce: FAKULTNÍ NEMOCNICE OLOMOUC CENTRÁLA A ROZVODY POTRUBNÍ POŠTY		Zakázkové číslo: SPS 51 - 2016			
Objekt: VENKOVNÍ TRASY A ÚPRAVY SO 03		Datum: 09 - 2016			
		Formát: 4 A4			
Obsah: STAVEBNÍ ÚPRAVY 4 - TRASA A		Stupeň: SKUTEČNÉ PROVEDENÍ STAVBY		Měřítko: 1:50	
				Číslo výkresu: D1.03-204	