



STAVEBNÍ ÚPRAVA 9
TRASA D

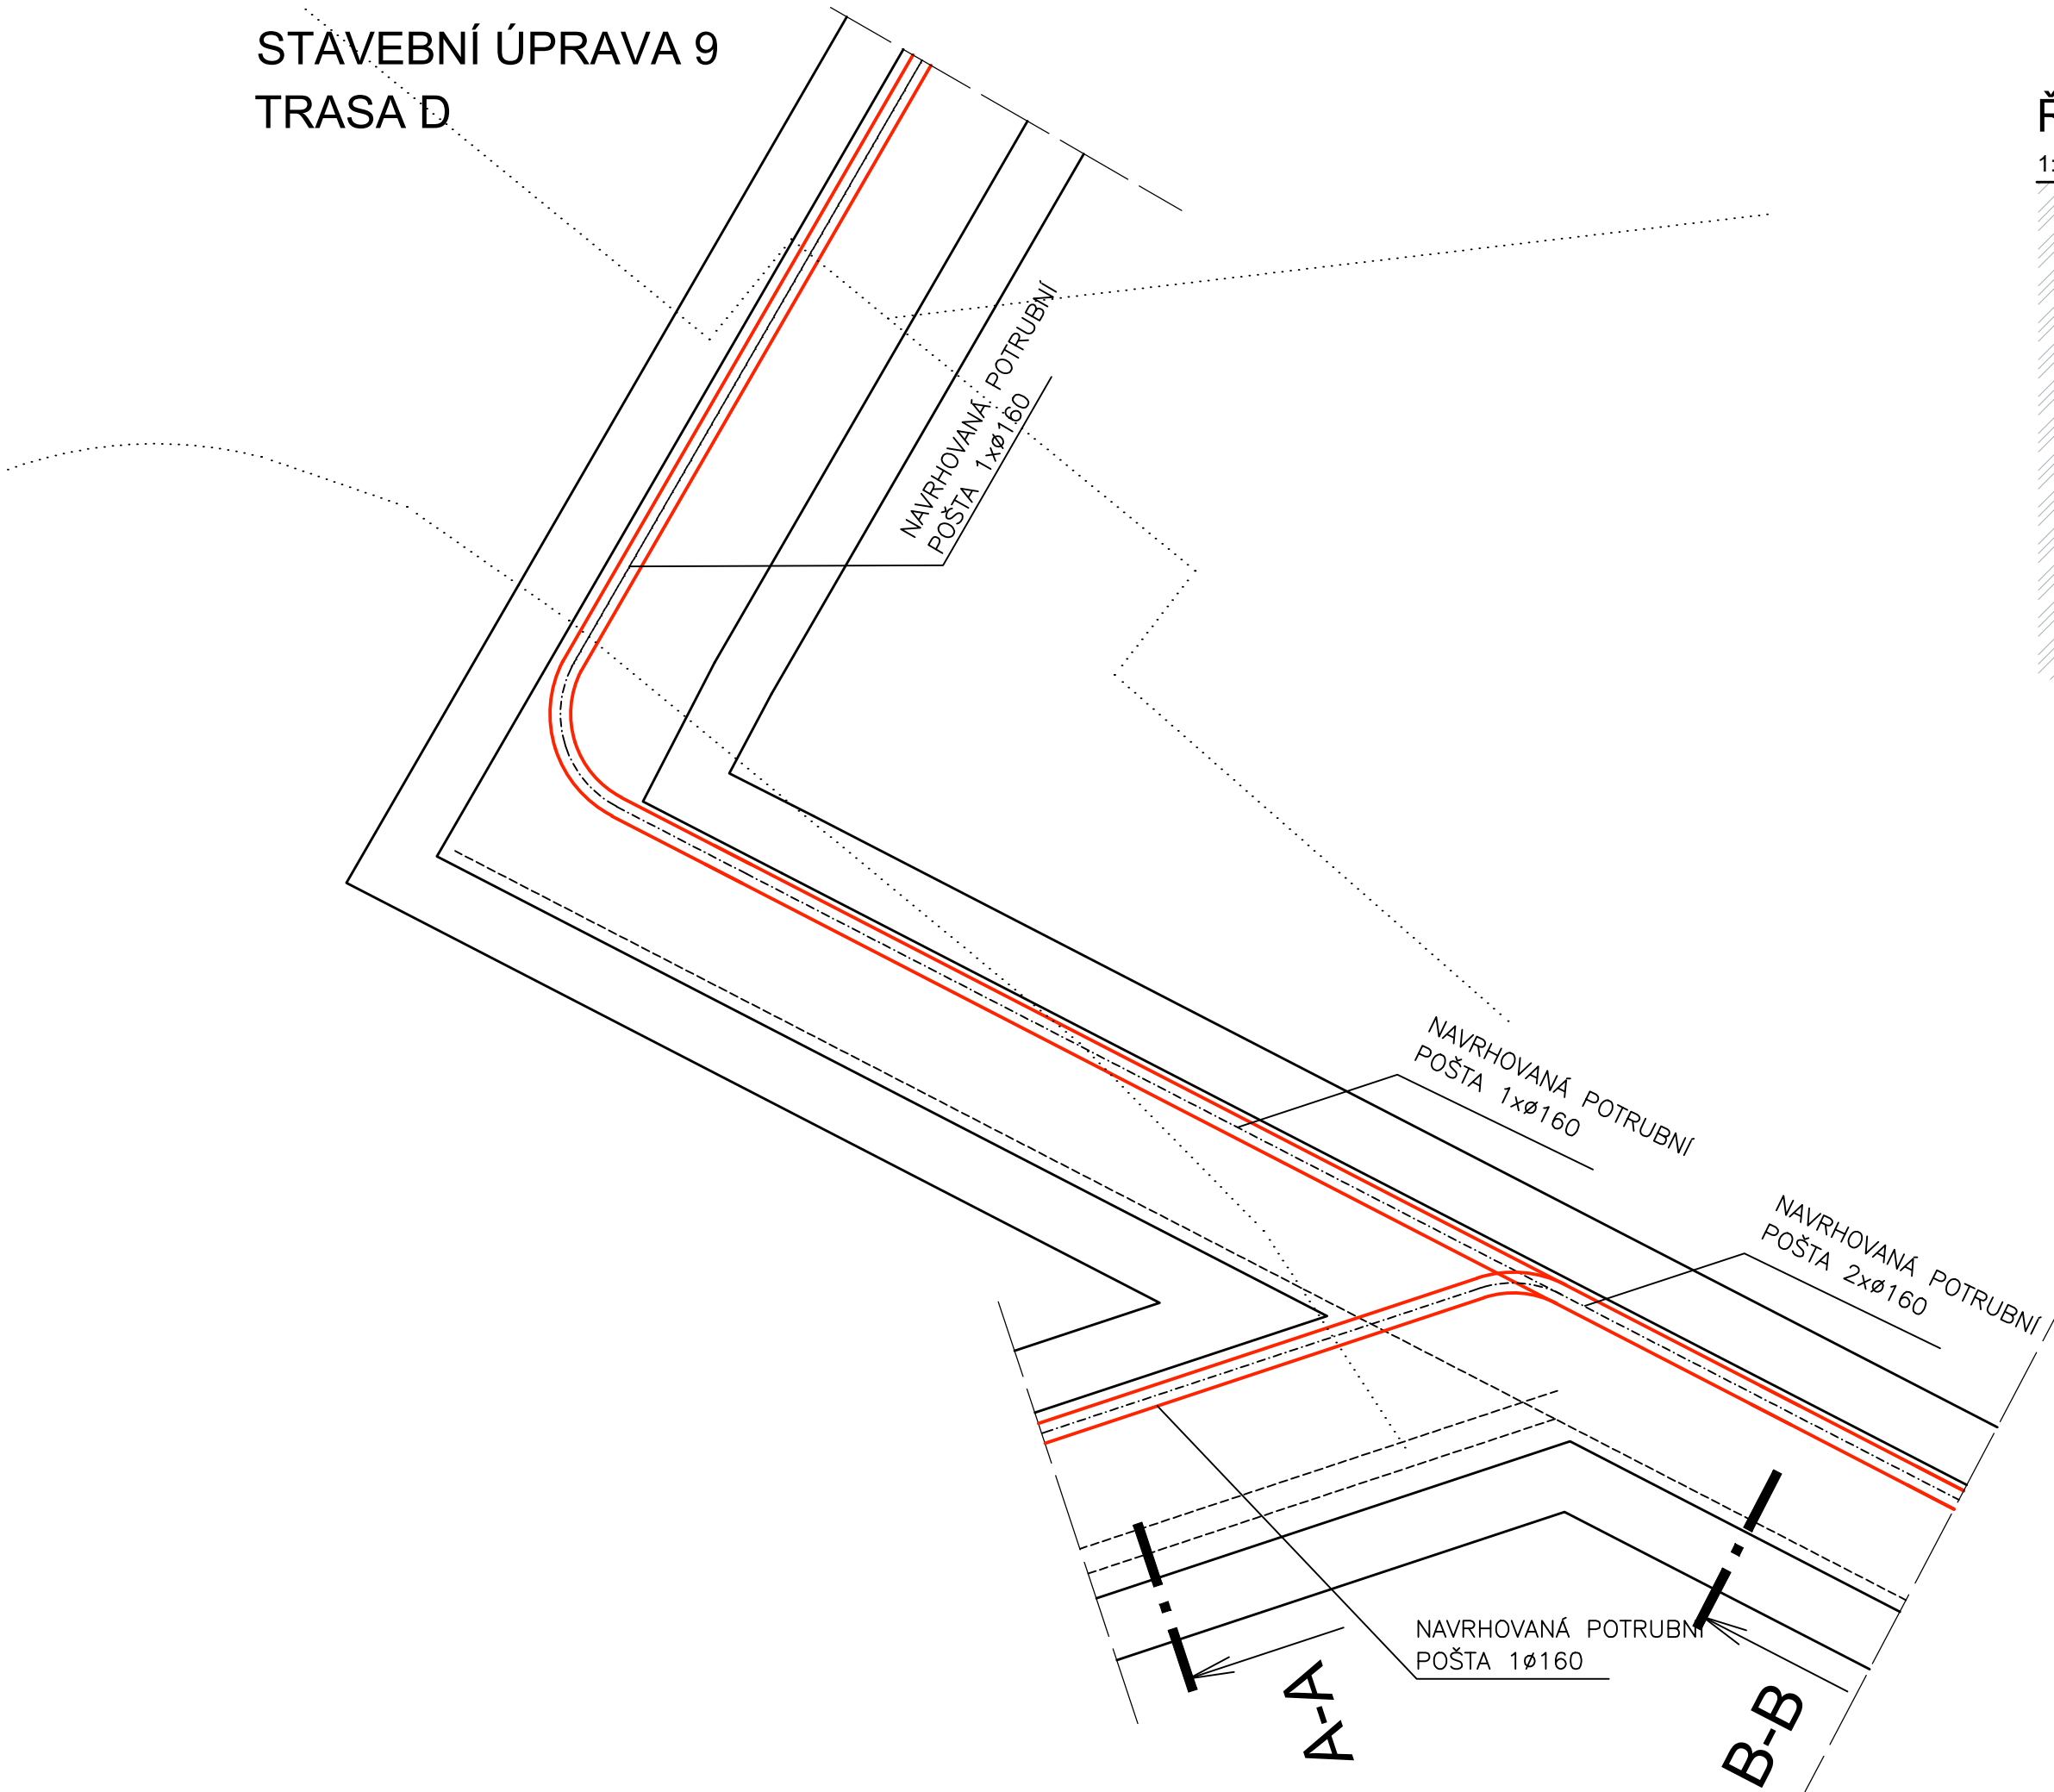


ŘEZ A-A

1:50

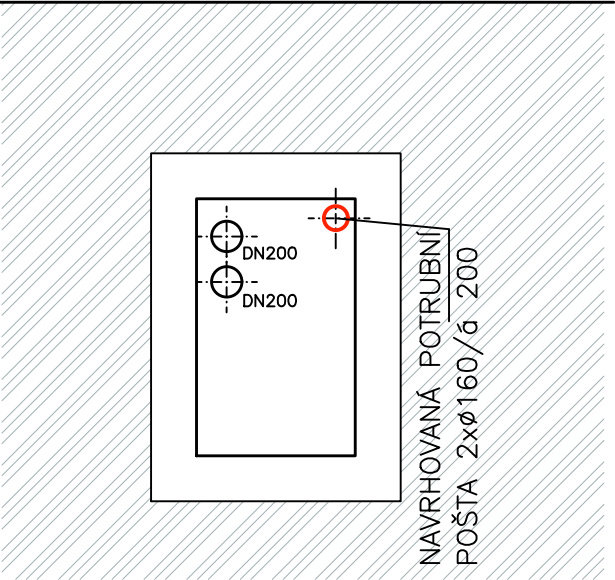

ŘEZ B-B

1:50

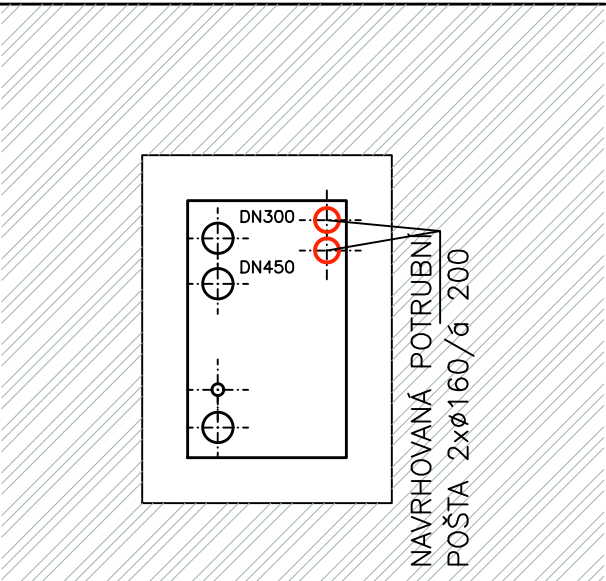



LEGENDA MATERIÁLŮ:

- STÁVAJÍCÍ KONSTRUKCE
TECHNICKÉHO KANÁLU
- PŮDOVNÍ TERÉN

POZNÁMKA

VZHLEDEM K ABSENCI PLNOHODNOTNÉ PROJEKTOVÉ DOKUMENTACE TEPLOVODNÍCH KANÁLŮ, VYCHÁZÍ KONSTRUKČNÍ ŘEŠENÍ POUZE ZE STAVEBNĚ TECHNICKÉHO PRŮZKUMU, ROZMĚRY TEPLOVODNÍCH KANÁLŮ ODPOVÍDAJÍ JEJICH VNITŘNÍMU ZAMĚŘENÍ, VE VÝKRESECH JE UVEDEN PŘEDPOKLÁDANÝ KONSTRUKČNÍ SYSTÉM, PŘEDPOKLÁDANÁ JE I HLOUBKA ZALOŽENÍ V TERÉNU

Revize	Vypracoval	Popis obsahu revize	Datum

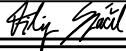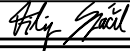LT PROJEKT PROJEKTOVÁNÍ ZDRAVOTNICKÉ VÝSTAVBY		Hlavní inženýr projektu: ING. MILAN TOMEK Vedoucí projektant zakázky: ING. FILIP SPÁČIL		Investor:  FAKULTNÍ NEMOCNICE OLOMOUC	
Profese: ARCH - STAV		Zpracovatel dílu: LT PROJEKT a.s. , Kroftova 45, 616 00 Brno Tel: +420 541 427 840 Fax: +420 533 445 506 E-mail: filip.spacil@ltprojekt.cz		Autorizace:	
Odpovědný projektant:	Vypracoval:	Kontroloval:			
ING. FILIP SPÁČIL	ING. FILIP SPÁČIL	ING. MILAN TOMEK			
					
Akce:		FAKULTNÍ NEMOCNICE OLOMOUC CENTRÁLA A ROZVODY POTRUBNÍ POŠTY		Zakázkové číslo: SPS 51 - 2016	
				Datum: 09 - 2016	
				Formát: 3 A4	
Objekt: VENKOVNÍ TRASY A ÚPRAVY		SO 03		Stupeň: SKUTEČNÉ PROVEDENÍ STAVBY	
Obsah:		STAVEBNÍ ÚPRAVY 9 - TRASA D		Měřítko: 1:50	
				Číslo výkresu: D1.03-209	