


DOČASNÝ VÝKOP PRO 2 POTRUBÍ

SKLADBA PRO POVRCH Z BETONOVÉ / ZÁMKOVÉ DLAŽBY

- BETONOVÁ DLAŽBA 60 mm
- ŠTĚRKODRT 4–8 mm 50 mm
- DRČENÉ KAMENIVO 8–16 mm 160 mm
- ZÁSYP ZEMINOU ZHUTNĚNÝ

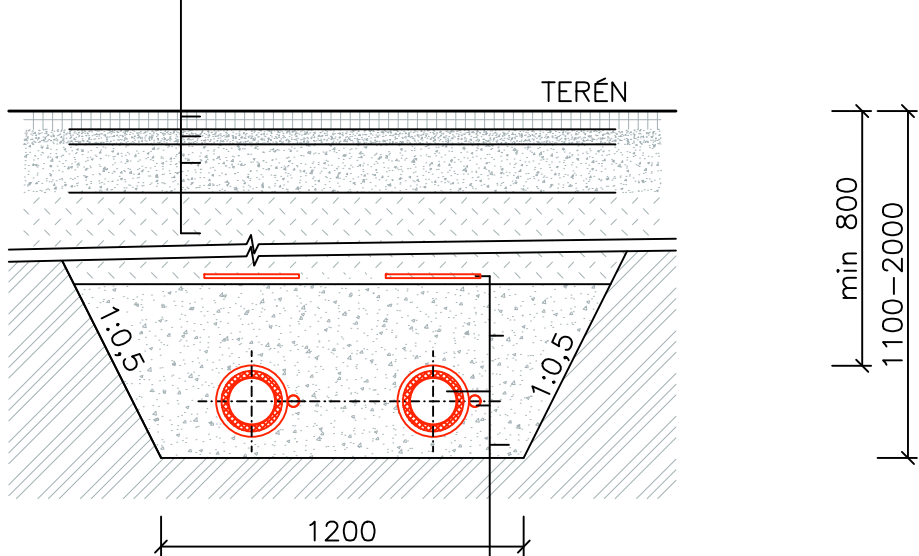


- VÝSTRAŽNÝ PÁSEK (DODÁVKA PP)
- PÍSKOVÝ OBSYP POTRUBÍ 300 mm
- PŘEDIZOLOVANÉ POTRUBÍ Ø235 mm (DODÁVKA PP)
- KABELOVÁ CHRÁNIČKA (DODÁVKA PP)
- PÍSKOVÉ LOŽE 10 cm

DOČASNÝ VÝKOP PRO 3 POTRUBÍ

SKLADBA PRO POVRCH Z ŽULOVÉ DLAŽBY

- ŽULOVÉ KOSTKY 50x50/100x100 mm
- ŠTĚRKODRT 4–8 mm 50 mm
- DRČENÉ KAMENIVO 8–16 mm 160 mm
- ZÁSYP ZEMINOU ZHUTNĚNÝ

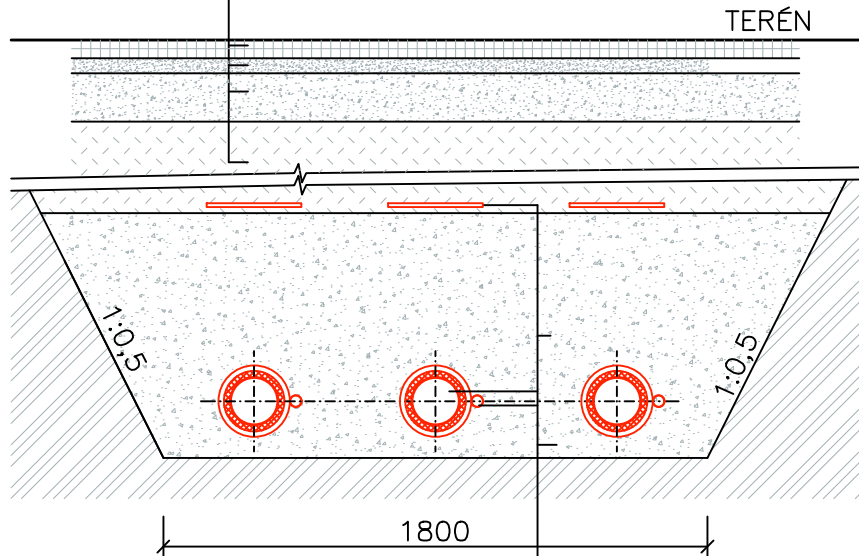


- VÝSTRAŽNÝ PÁSEK (DODÁVKA PP)
- PÍSKOVÝ OBSYP POTRUBÍ 300 mm
- PŘEDIZOLOVANÉ POTRUBÍ Ø235 mm (DODÁVKA PP)
- KABELOVÁ CHRÁNIČKA (DODÁVKA PP)
- PÍSKOVÉ LOŽE 10 cm

PAŽENÝ VÝKOP

SKLADBA ZATRAVNĚNÉHO POVRCHU

- TRÁVNÍK PARKOVÝ
- ZAHRÁDNÍ ZEMINA 200 mm
- ZÁSYP ZEMINOU ZHUTNĚNÝ

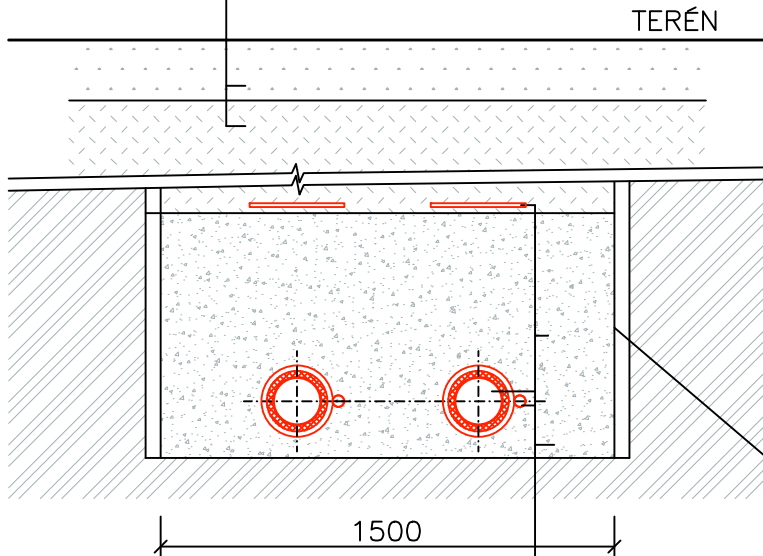


- VÝSTRAŽNÝ PÁSEK (DODÁVKA PP)
- PÍSKOVÝ OBSYP POTRUBÍ 300 mm
- PŘEDIZOLOVANÉ POTRUBÍ Ø235 mm (DODÁVKA PP)
- KABELOVÁ CHRÁNIČKA (DODÁVKA PP)
- PÍSKOVÉ LOŽE 10 cm

PAŽENÍ + ROZPORY

DOČASNÝ VÝKOP PRO 4 POTRUBÍ

SKLADBA ZATRAVNĚNÉHO POVRCHU

- TRÁVNÍK PARKOVÝ
- ZAHRÁDNÍ ZEMINA 200 mm
- ZÁSYP ZEMINOU ZHUTNĚNÝ

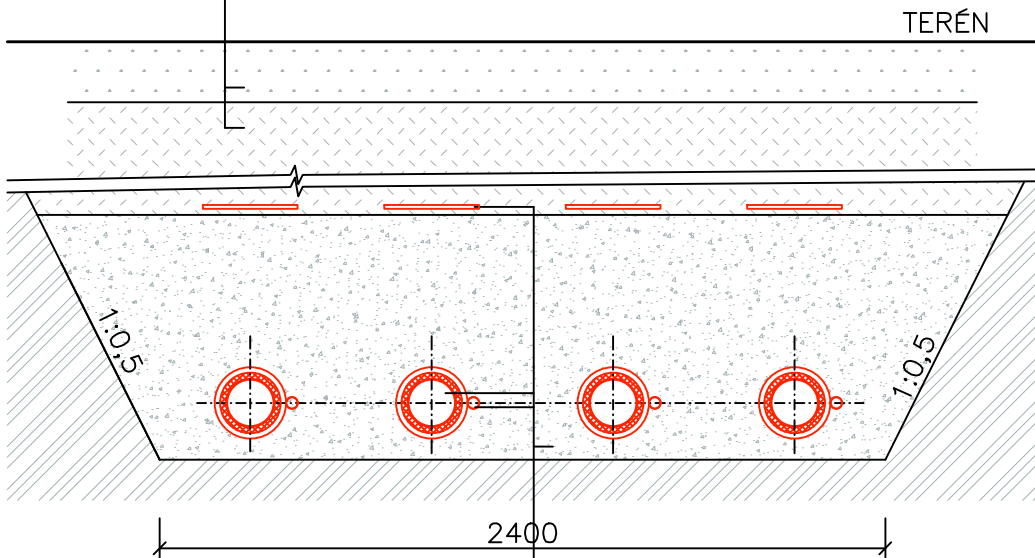


- VÝSTRAŽNÝ PÁSEK (DODÁVKA PP)
- PÍSKOVÝ OBSYP POTRUBÍ 300 mm
- PŘEDIZOLOVANÉ POTRUBÍ Ø235 mm (DODÁVKA PP)
- KABELOVÁ CHRÁNIČKA (DODÁVKA PP)
- PÍSKOVÉ LOŽE 10 cm

DOČASNÝ VÝKOP PRO 5 POTRUBÍ

SKLADBA ZATRAVNĚNÉHO POVRCHU

- TRÁVNÍK PARKOVÝ
- ZAHRÁDNÍ ZEMINA 200 mm
- ZÁSYP ZEMINOU ZHUTNĚNÝ

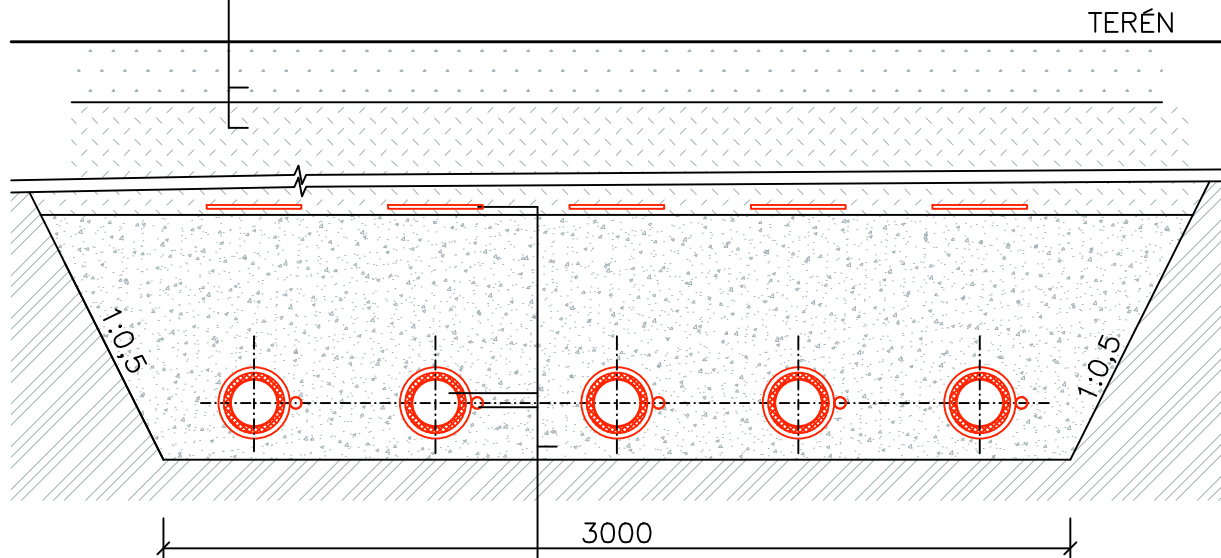

- VÝSTRAŽNÝ PÁSEK (DODÁVKA PP)
- PÍSKOVÝ OBSYP POTRUBÍ 300 mm
- PŘEDIZOLOVANÉ POTRUBÍ Ø235 mm (DODÁVKA PP)
- KABELOVÁ CHRÁNIČKA (DODÁVKA PP)
- PÍSKOVÉ LOŽE 10 cm


NUTNOST PAŽENÍ

- V BLÍZKOSTI STÁVAJÍCÍCH OBJEKTŮ
- V BLÍZKOSTI STÁVAJÍCÍCH INŽENÝRSKÝCH SÍTÍ
- V BLÍZKOSTI STÁVAJÍCÍCH POJÍZDNÝCH KOMUNIKACÍ
- RÝHA V SILNICI
- KDE JE HLADINA PODZEMNÍ VODY NAD ÚROVNÍ DNA VÝKOPU

POZNÁMKA

VZHEDEM K ABSENCI PLNOHODNOTNÉ PROJEKTOVÉ DOKUMENTACE TEPELOVODNÍCH KANÁLŮ, VYCHÁZÍ KONSTRUKČNÍ ŘEŠENÍ POUZE ZE STAVEBNĚ TECHNICKÉHO PRŮZKUMU, ROZMĚRY TEPELOVODNÍCH KANÁLŮ ODPOVÍDAJÍ JEJICH VNITŘNÍMU ZAMĚŘENÍ, VE VÝKRESECH JE UVEDEN PŘEDPOKLÁDANÝ KONSTRUKČNÍ SYSTÉM, PŘEDPOKLÁDANÁ JE I HLoubKA ZALOŽENÍ V TERÉNU

Revize	Vypracoval	Popis obsahu revize	Datum

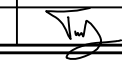LT PROJEKT PROJEKTOVÁNÍ ZDRAVOTNICKÉ VÝSTAVBY		Hlavní inženýr projektu: ING. MILAN TOMEK Vedoucí projektant zakázky: ING. FILIP SPÁČIL	Investor:  FAKULTNÍ NEMOCNICE OLOMOUC
Profese: ARCH - STAV	Zpracovatel dílu: LT PROJEKT a.s., Křofтова 45, 616 00 Brno Tel: +420 541 427 840 Fax: +420 533 445 506 E-mail: filip.spacil@ltprojekt.cz		Autorizace:
Odpovědný projektant: ING. FILIP SPÁČIL	Vypracoval: ING. FILIP SPÁČIL	Kontroloval: ING. MILAN TOMEK	
			
Akce: FAKULTNÍ NEMOCNICE OLOMOUC CENTRÁLA A ROZVODY POTRUBNÍ POŠTY		Zakázkové číslo: SPS 51 - 2016 Datum: 09 - 2016 Formát: 8 A4	Paré:
Objekt: VENKOVNÍ TRASY A ÚPRAVY	SO 03	Stupeň: SKUTEČNÉ PROVEDENÍ STAVBY	
Obsah: VZOROVÉ ŘEZY VÝKOPEM		Měřítko: 1:25	Číslo výkresu: D1.03-302