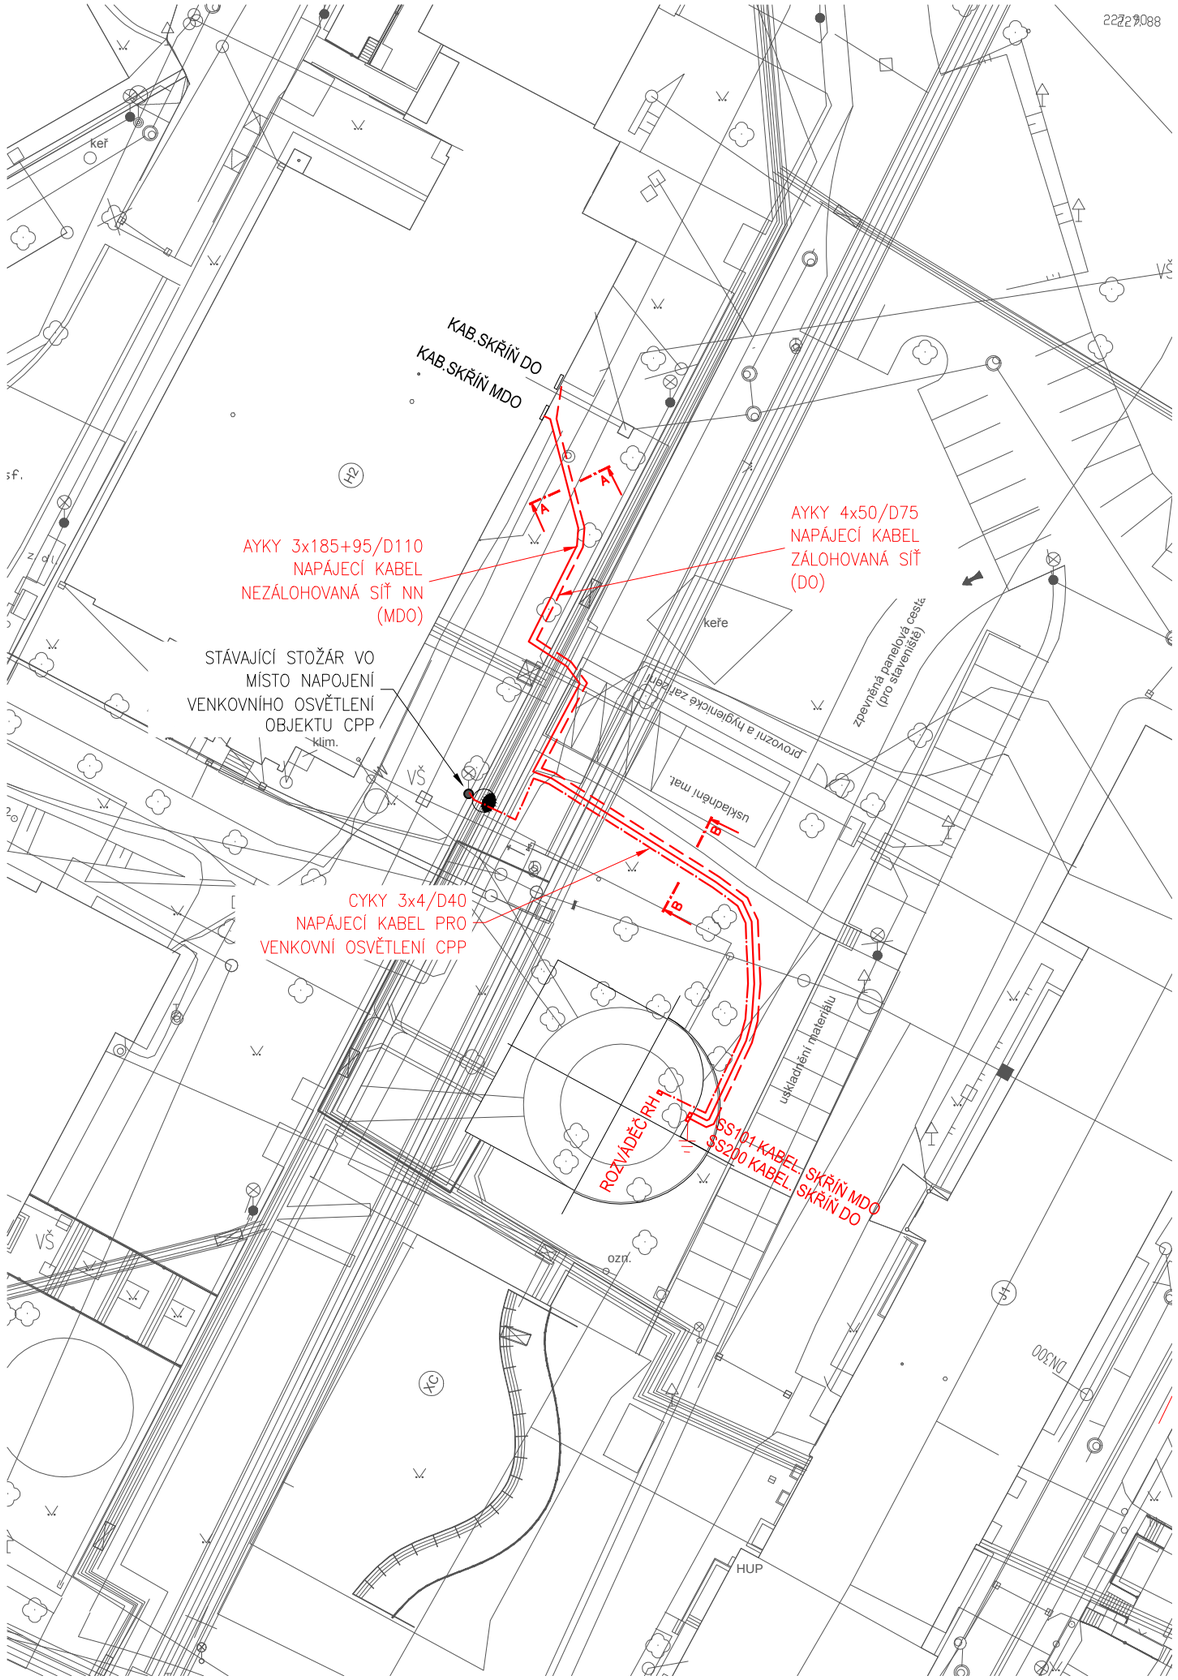

ŘEZ KABELOVOU TRASOU

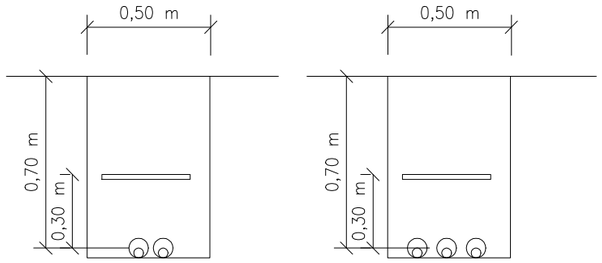

A-A B-B

NEJMENŠÍ DOVOLENÉ KRYTÍ PODZEMNÍCH SÍTÍ (V m)

	CHODNÍK	VOZOVKA, KRAJNICE	VOLNÝ TERÉN
SILOVÉ KABELY 1kV	0,35	1	0,7
uložení	pískové lože,folie	krytí chrániičkou,folie	pískové lože,folie

NEJMENŠÍ DOVOLENÉ VODOROVNÉ/SVISLÉ VZDÁLENOSTI PŘI SOUBĚHU A KŘIŽOVÁNÍ PODZEMNÍCH SÍTÍ (v m)

DRUH VEDENÍ	SILOVÉ KABELY 1kV	SDĚL. KABELY	STOKY	VODOVOD	PLYN do 0.005 Mpa	PLYN do 0.3 Mpa
SILOVÉ KABELY 1kV	0,05/0.05	0,3/0,3	0,5/0,3	0,4/0,4	0,4/0,1	0,6/0,1

POZNÁMKY:
– PŘED ZAPOČETÍM ZEMNÍCH PRACÍ JE NUTNÉ POŽÁDAT O VYTÝČENÍ SPRÁVCE PODZEMNÍCH SÍTÍ!
– PŘI PROVÁDĚNÍ ZEMNÍCH PRACÍ A UKLÁDÁNÍ VEDENÍ JE NUTNÉ DBÁT POKYNU UVEDENÝCH VE VYJADŘOVACÍCH PROTOKOLECH SPRÁVCŮ JEDNOTLIVÝCH SÍTÍ
– KABELOVÉ VEDENÍ BUDE ULOŽENO DLE ČSN 33 2000–5–52 A ČSN 73 6005
– DLE ČSN 33 2000–4–41 ed.2 BUDE PROVEDENO UZEMNĚNÍ VODIČE PEN NA HODNOTU 5Ω

ROZVODNÁ SOUSTAVA: 3PEN AC 50Hz, 400V/TN-C
OCHRANA PROTI DOTYKU DLE ČSN 33 2000-4-41 ed.2 AUT. ODPOJENÍM

±0,000 = 228,950 m n.m.

Revize	Vypracoval	Popis obsahu revize	Datum

LT PROJEKT
PROJEKTOVÁNÍ ZDRAVOTNICKÉ VÝSTAVBY

Hlavní inženýr projektu: ING. MILAN TOMEK
Vedoucí projektant zakázky: ING. FILIP SPÁČIL

Investor: FAKULTNÍ NEMOCNICE OLOMOUC

Profese: EL

Zpracovatel dílu:
ING. DANIEL HAJZLER
Tel: +420 776 113 299
E-mail: dhajzler@seznam.cz

Odpovědný projektant:	Vypracoval:	Kontroloval:
ING. DANIEL HAJZLER	ING. DANIEL HAJZLER	ING. DANIEL HAJZLER

Autorizace:

Akce: **FAKULTNÍ NEMOCNICE OLOMOUC**
CENTRÁLA A ROZVODY POTRUBNÍ POŠTY

Objekt: KABELOVÁ PŘÍPOJKA NN IO 01

Zakázkové číslo: SPS 51 - 2016
Datum: 09 - 2016
Formát: 2A4
Stupeň: SKUTEČNÉ PROVEDENÍ STAVBY
Paré:

Obsah: SITUACE

Měřítko: 1:500

Číslo výkresu: **D1.12-2**