
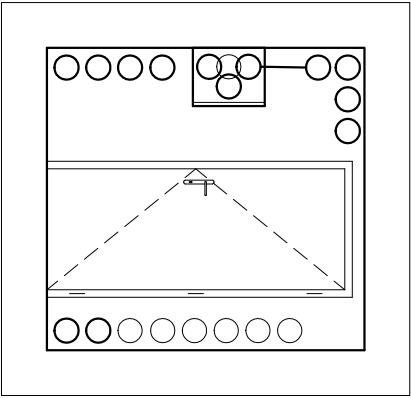


POHLED X-X

POHLED Y-Y

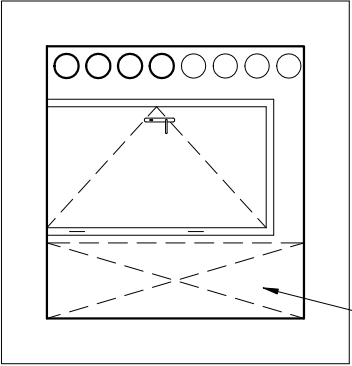

01-03

X

X

4

01-02

Nezávislá linka

SH2150 OD PODLAHY


SH5150

EL

01-04

Y

Y

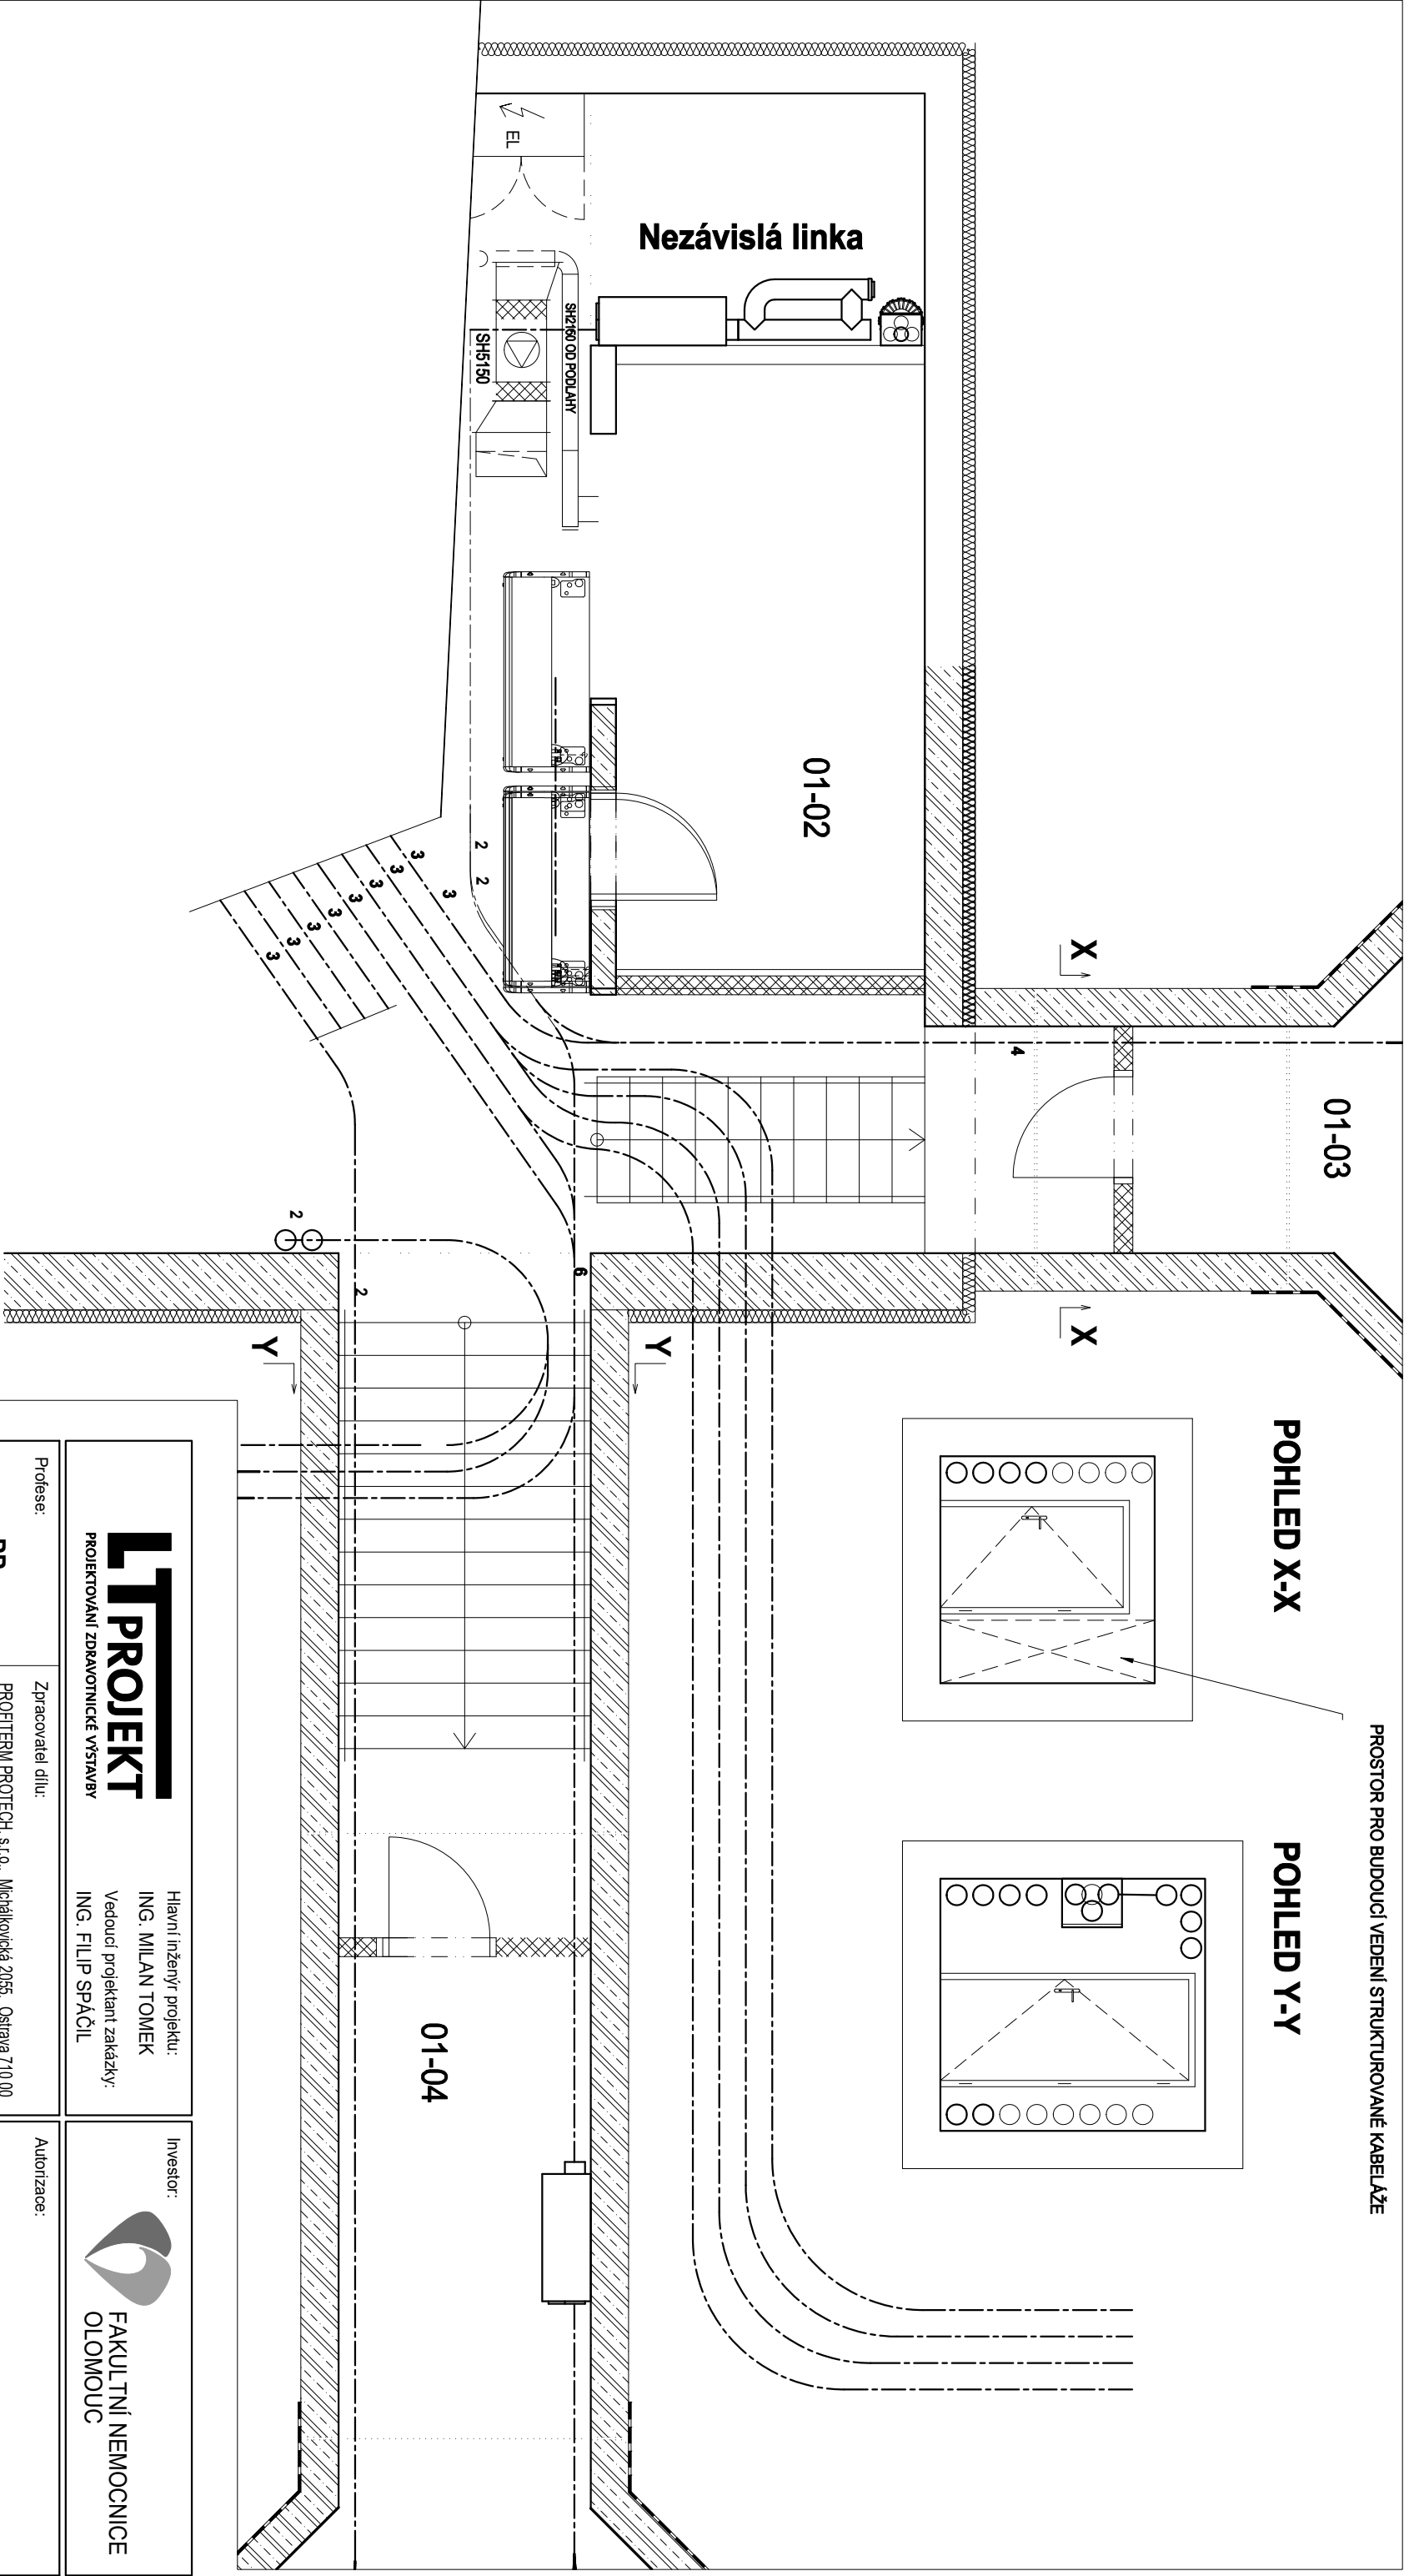

LTPROJEKT

PROJEKTOVÁNÍ ZDRAVOTNICKÉ VÝSTAVBY

Hlavní inženýr projektu:
ING. MILAN TOMEK
Vedoucí projektantů zakázky:
ING. FILIP SPÁČIL

Investor:

FAKULTNÍ NEMOCNICE
OLOMOUC

Profese:

PP

Zpracovatel dílu:

PROFITERM PROTECH, s.r.o., Michálkovičská 2055, Ostrava 710 00
Tel: +420 595 222 123 Fax: +420 595 222 100
E-mail: obohod@profiterm.com

Autorizace:

Odpovědný projektant:
ING. PETR BŘEZINA

Vypracoval:

ING. PETR BŘEZINA

Kontroloval:

J. NĚMEČEK, P. WILČEK

Akce:

FAKULTNÍ NEMOCNICE OLOMOUC
CENTRÁLA A ROZVODY POTRUBNÍ POŠTY

Zakázkové číslo:

SPS 51 - 2016

Paré:

Datum:

09 - 2016

Formát:

2x A4

Objekt:

POTRUBNÍ POŠTA

Stupeň:

SKUTEČNÉ PROVEDENÍ STAVBY

Obsah:

PŮDORYS CENTRÁLY - VÝSTUP POTRUBÍ

Měřitko:

-

Číslo výkresu:

D2.01-104