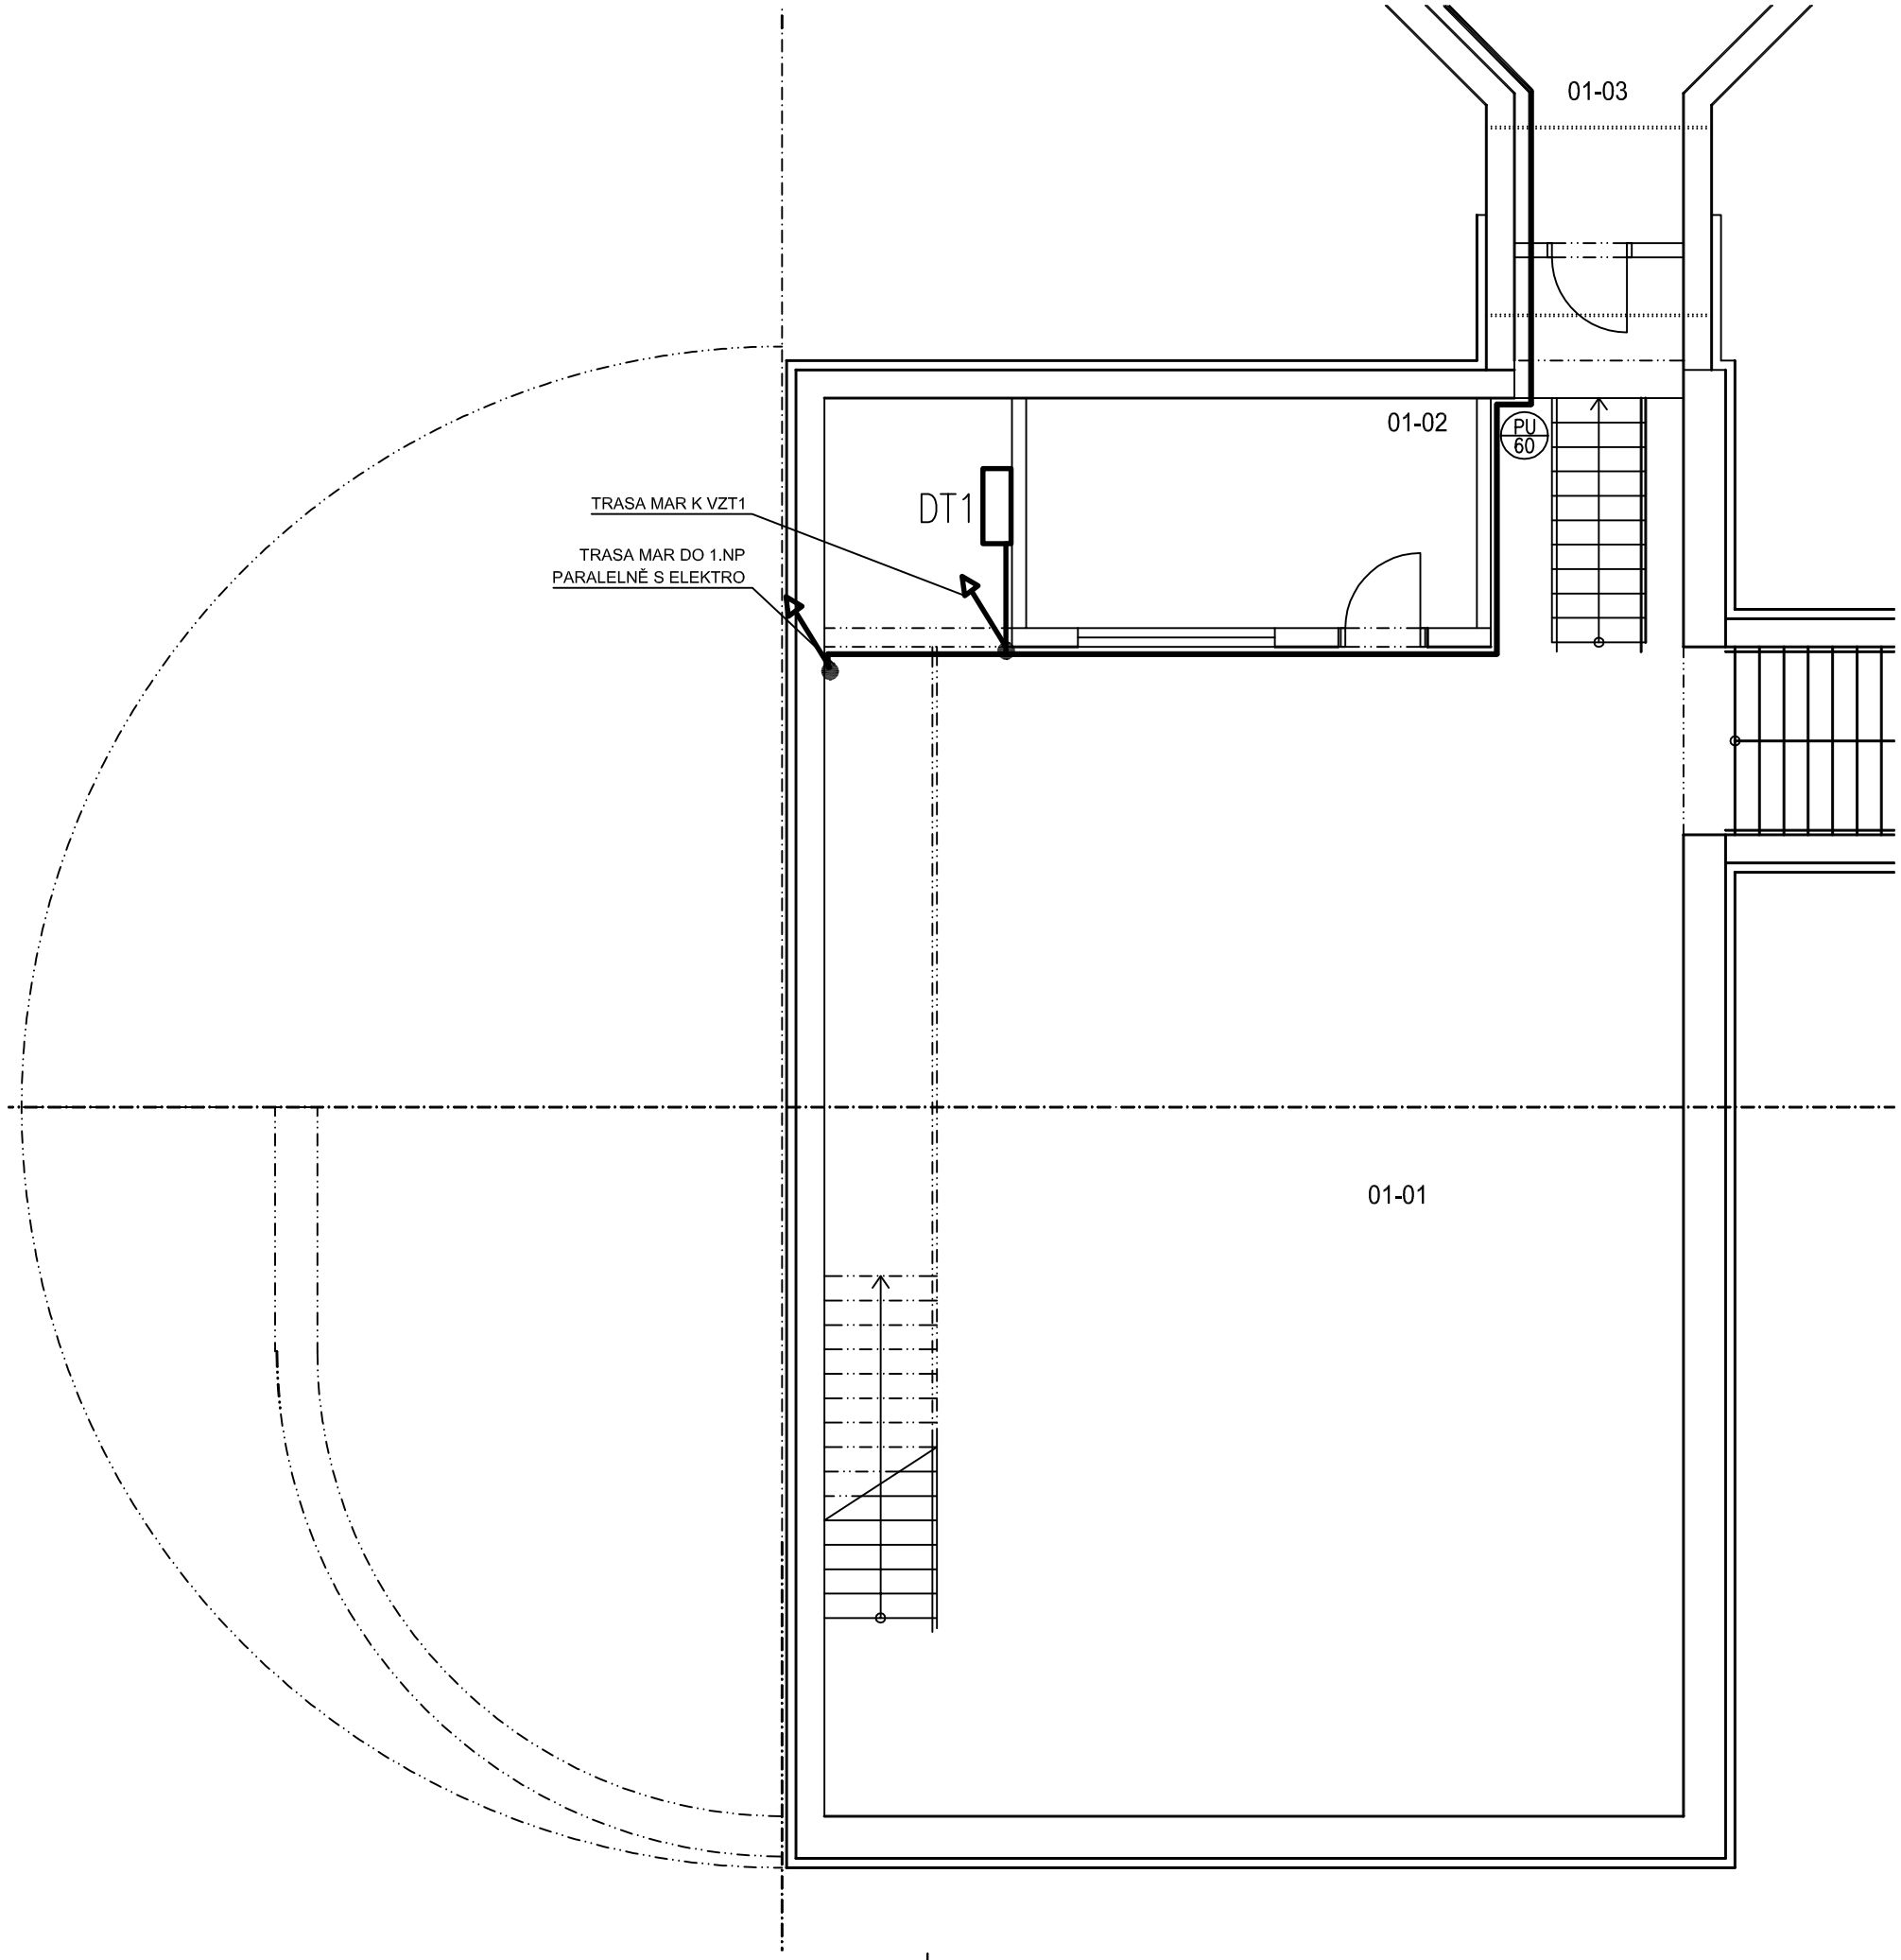

LEGENDA MÍSTNOSTÍ

Č.M.	NÁZEV MÍSTNOSTI	m²	POZNÁMKY
01-01	Strojovna PP	138,21	
01-02	Místnost technika	11,76	
01-03	Propojovací technlcký kanál 1	8,02	
01-04	Propojovací technický kanál 2	11,99	

LEGENDA:
PROSTŘEDÍ: VIZ.TECHNICKÁ ZPRÁVA
KOMPLETNÍ OZNAČENÍ PRVKU MaR VE TVARU = Č.ROZVADĚČE+ Č.POLE- OZNAČENÍ PRVKU MaR
PŘÍKLAD =DT1+X1-E7
KOMPLETNÍ OZNAČENÍ KABELU MaR VE TVARU =Č.ROZVADĚČE-W.....
PŘÍKLAD OZNAČENÍ SILOVÉHO KABELU MaR =DT1-WL7
PŘÍKLAD OZNAČENÍ SIGNÁLOVÉHO KABELU MaR =DT1-WS7
POZOR !!!! DODRŽOVAT ODDĚLENÍ KABELŮ WL A WS
POZNÁMKA:
-ČIDLA + PERIFERIE TZB VE STROJOVNĚ - VIZ PŘÍSLUŠNÉ RS-SCHÉMA
-OZNAČENY POUZE TY ČÁSTI VZT, KTERÉ JSOU OVLÁDÁNY/NAPÁJENY Z MAR
-FM PRO VENTILÁTORY VZT1 INSTALOVÁNY V DT1

– HLAVNÍ KABELOVÁ TRASA PU 60 – PROTIPOŽÁRNÍ UCPÁVKA EI60

±0,000 = 228,950 m n.m.

Revize	Vypracoval	Popis obsahu revize	Datum

LT PROJEKT
PROJEKTOVÁNÍ ZDRAVOTNICKÉ VÝSTAVBY

Hlavní inženýr projektu: ING. MILAN TOMEK
Vedoucí projektant zakázky: ING. FILIP SPÁČIL

Investor: FAKULTNÍ NEMOCNICE OLOMOUC

Profese: **MaR**

Zpracovatel dílu:

Autorizace:

Odpovědný projektant:	Vypracoval:	Kontroloval:
ING. MIKULÁŠEK PETR	ING. MIKULÁŠEK PETR	ING. MIKULÁŠEK PETR

Akce: **FAKULTNÍ NEMOCNICE OLOMOUC**
CENTRÁLA A ROZVODY POTRUBNÍ POŠTY

Zakázkové číslo: DPS 61 - 2014
Datum: 12 - 2014
Formát: 5xA4
Paré:

Objekt: MĚŘENÍ A REGULACE PS 03
Stupeň: PROVÁDĚCÍ DOKUMENTACE

Obsah: DISPOZICE MAR 1.PP

Měřítko: 1:50
Číslo výkresu: **D2.03-101**