



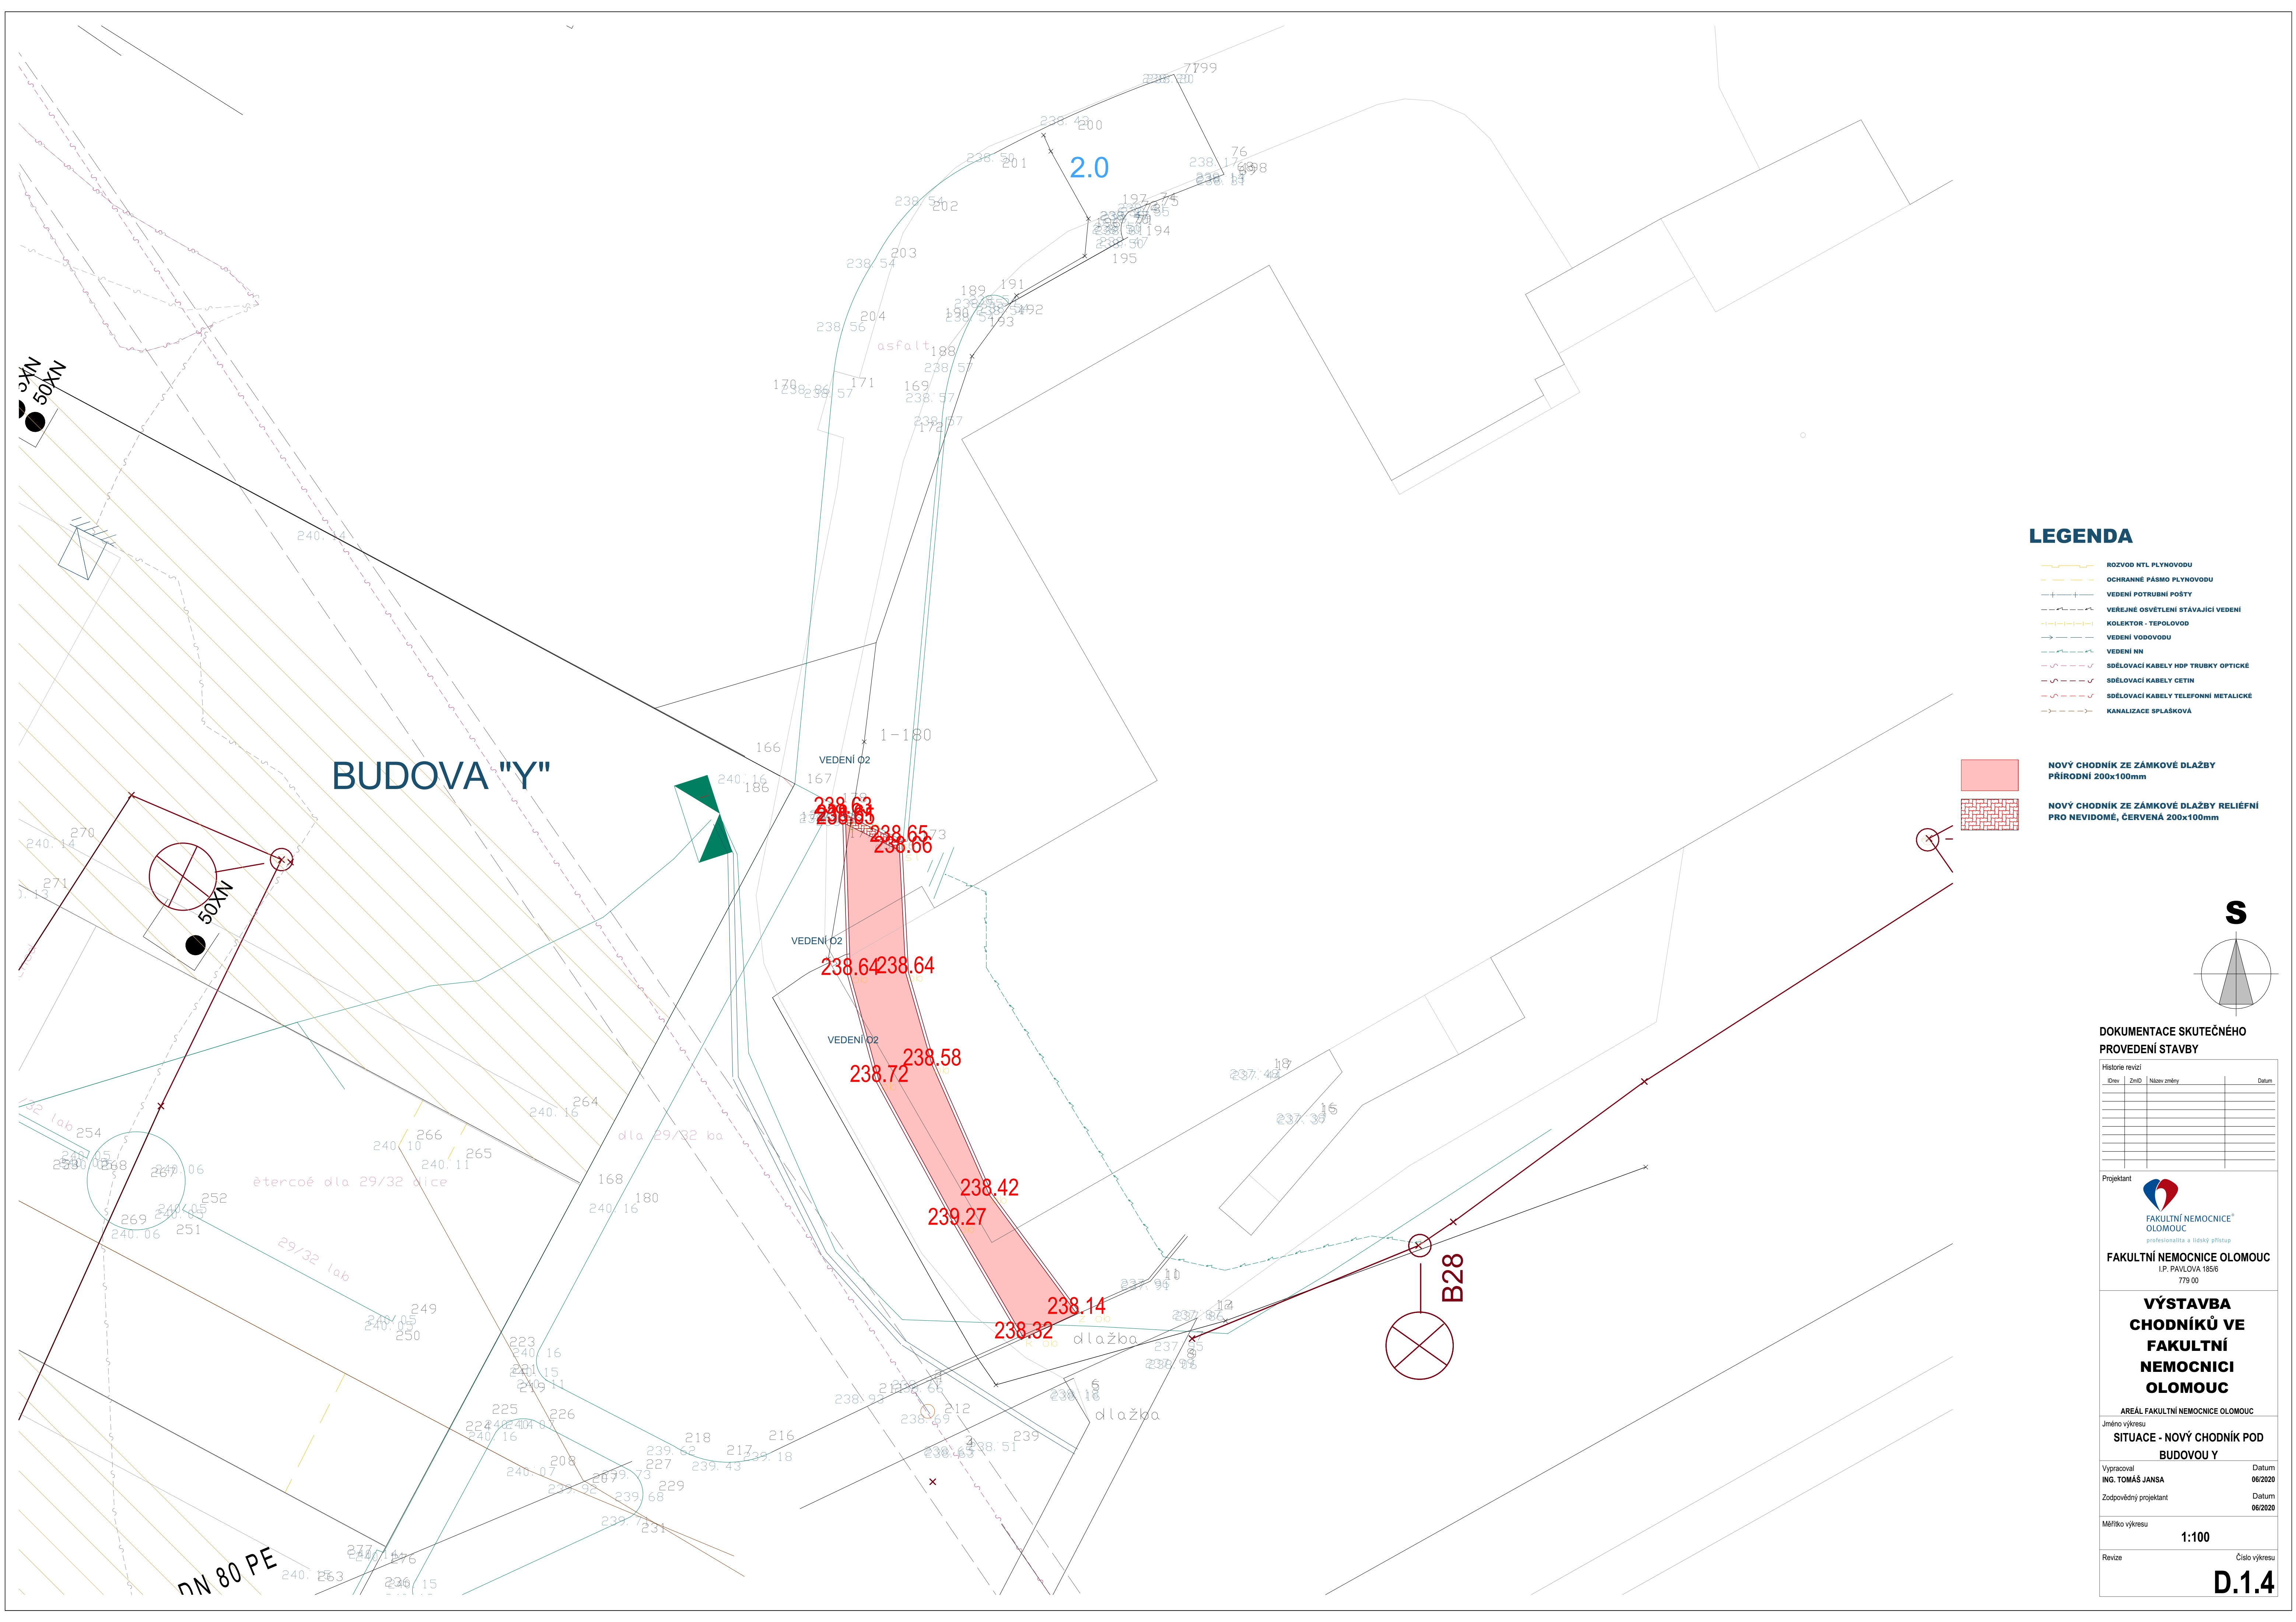


LEGENDA

- ROZVOD NTL PLYNOVODU
- OCHRANNÉ PÁSMO PLYNOVODU
- VEDENÍ POTRUBNÍ POŠTY
- VEREJNÉ OSVETLENÍ STÁVAJÍCÍ VEDENÍ
- KOLEKTOR - TEPOLOVOD
- VEDENÍ VODOVODU
- VEDENÍ NN
- SĐELOVACÍ KABELY HDP TRUBKY OPTICKÉ
- SĐELOVACÍ KABELY CETIN
- SĐELOVACÍ KABELY TELEFONNÍ METALICKE
- KANALIZACE SPLÁŠKOVÁ

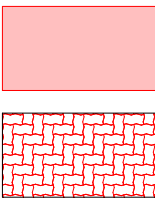

NOVÝ CHODNÍK ZE ZÁMKOVÉ DLAŽBY
PŘÍRODNÍ 200x100mm

NOVÝ CHODNÍK ZE ZÁMKOVÉ DLAŽBY RELIÉFNÍ
PRO NEVIDOMÉ, ČERVENÁ 200x100mm

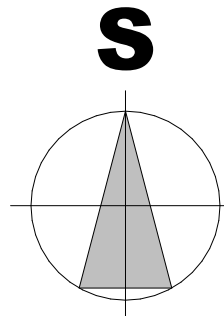

DOKUMENTACE SKUTEČNÉHO
PROVEDENÍ STAVBY

Historie revizí			
Drev	ZmD	Název změny	Datum

Projektant



FAKULTNÍ NEMOCNICE
OLOMOUC
profesionální a lidský přístup

FAKULTNÍ NEMOCNICE OLOMOUC
I.P. PAVLOVA 185/8
779 00

**VÝSTAVBA
CHODNÍKŮ VE
FAKULTNÍ
NEMOCNICI
OLOMOUC**

AREÁL FAKULTNÍ NEMOCNICE OLOMOUC

Jméno výkresu

**SITUACE - NOVÝ CHODNÍK POD
BUDOVOU Y**

Vypracoval	Datum
ING. TOMÁŠ JANSÁ	06/2020
Zodpovědný projektant	Datum
	06/2020

Měřítko výkresu	1:100
Revize	Číslo výkresu

D.1.4