



**LEGENDA SVÍTIDEL:**

- A1 - Světlo LED vestavné 600x600 mm, 36 W, 4000 lm, 4000 K, CRI>90, IP65
- B1 - Světlo LED vestavné 600x600 mm, 36 W, 3600 lm, 4000 K, CRI>90, IP40
- C1 - Světlo LED vestavné 300x1200 mm, 36 W, 3600 lm, 4000 K, CRI>90, IP40, vč. adaptéru pro přisazenou montáž
- D1 - Světlo LED přisazené pod kuchyňskou linku výklopné 917x28 mm, 15W, 1200 lm, 4100 K, CRI>80, IP20
- D2 - D2 - Světlo LED pod kuchyňskou linku profil 35x10 mm, délka 800 mm, 16 W / 1000 mm, 2120lm / 1000 mm, 24V DC, 4000 K, CRI>95, IP65, profil eloxovaný hliník, difuzor PC, vyfázovací úhel 90 st., vč. napájecího zdroje 230 V AC / 24V DC a napájecího přívodu 2000 mm (zdroj instalovaný nad kuchyňskou linkou)
- D3 - Světlo LED pod kuchyňskou linku profil 35x10 mm, délka 1800 mm, 30 W / 2000 mm, 3990 lm / 1000 mm, 24V DC, 4000 K, CRI>95, IP65, profil eloxovaný hliník, difuzor PC, vyfázovací úhel 90 st., vč. napájecího zdroje 230 V AC / 24V DC a napájecího přívodu 2000 mm (zdroj instalovaný nad kuchyňskou linkou)
- E1 - Světlo LED kruhové přisazené D327 mm, 36 W, 3600 lm, 4000 K, CRI>90, IP54
- E2 - Světlo LED kruhové vestavné D215 mm, 25W, 3600lm, 4000 K, CRI>80
- F1 - Světlo LED čtvercové 1,5W, 110lm, 2700 K - Nožní a přímé osvětlení v rampě


**LEGENDA NOUZOVÝCH SVÍTIDEL:**

- NA1 - Světlo LED nouzové akumulátorové (3. hod.) s autotestem, přisazené, 354 x152 mm, 5 W, 250 lm, 4000 K, IP65, vč. držáku pro montáž dopodhledu
- NB1 - Světlo LED nouzové akumulátorové (3. hod.) evakuační, vestavné, stropní, D120 mm, 5 W, 220 lm, 4000 K, IP42
- N1 - Světlo LED nouzové akumulátorové (3. hod.) s autotestem, přisazené, 354 x152 mm, 4,5 W, 250 lm, 4000 K, IP65, piktogram šipka dolů, šipka vlevo / vpravo


**LEGENDA:**

- SPÍNACÍ JEDNOPÓLOVÝ POLOZAPUŠTĚNÝ, ŘAZENÍ č. 1., IP20, B. BILÁ
- SPÍNACÍ JEDNOPÓLOVÝ POLOZAPUŠTĚNÝ, ŘAZENÍ č. 1., IP44, B. BILÁ
- PŘEPÍNAČ SÉRIOVÝ POLOZAPUŠTĚNÝ, ŘAZENÍ č. 5., IP20, B. BILÁ
- PŘEPÍNAČ STŘÍDAVÝ POLOZAPUŠTĚNÝ, ŘAZENÍ č. 6., IP20, B. BILÁ
- OVLADAČ TLAČKOVÝ POLOZAPUŠTĚNÝ, ŘAZENÍ č. 1/0., IP20, B. BILÁ
- SVĚTELNÝ VÝVOD
- ODSÁVACÍ VENTILÁTOR S ČASOVÝM DOBĚHEM (DODÁVKA VZT)
- ELEKTRICKÝ ROZVADĚČ
- ZAŘAZENÍ ZDRAVOTNICKÝCH PROSTOR DO SKUPIN DLE ČSN 33 2000-7-710

**LEGENDA ZNAČENÍ SVÍTIDEL:**

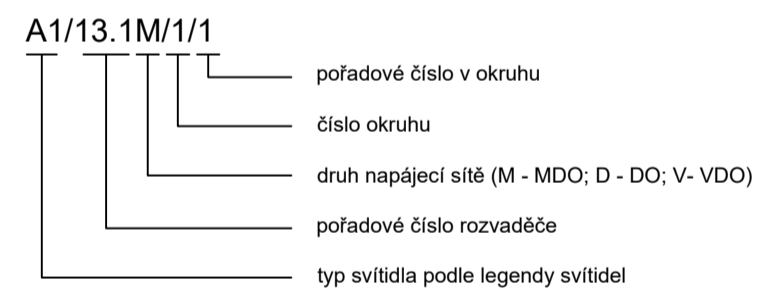

**LEGENDA ZNAČENÍ NOUZOVÝCH SVÍTIDEL:**

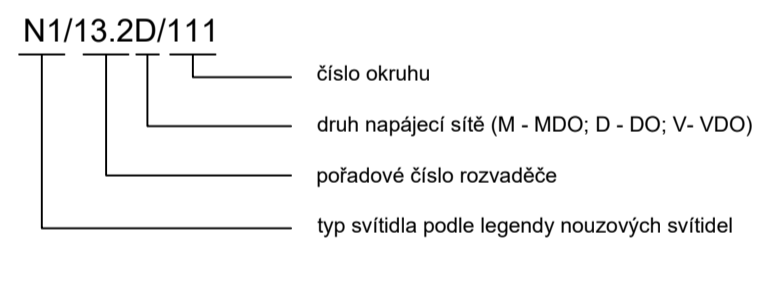

ROZVODNÁ SOUSTAVA : MDO, DO, VDO - 3NPE AC 50Hz 400/230V / TN-S ZIS VDO - 2PE AC 50Hz 230V / IT

OCHRANNÁ OPATŘENÍ DLE ČSN 33 2000-4-41 ed.3 A ČSN 33 2000-7-710 :  
 OCHRANA ZÁKLADNÍ PŘED DOTYKEM ŽIVÝCH ČÁSTÍ : - IZOLACÍ  
 - PŘEPÁŽKAMI A KRYTY

OCHRANA PŘI PORUŠĚ PŘED DOTYKEM NEŽIVÝCH ČÁSTÍ :  
 NORMÁLNÍ - AUTOMATICKÝM ODPOJENÍM OD ZDROJE  
 DOPLNĚNÁ - OCHRANNÝM UZEMNĚNÍM  
 DOPLNĚNÁ - OCHRANNÝM POSPOJOVÁNÍM  
 DOPLNĚNÁ - PROUDOVÝM CHRÁNIČEM  
 DOPLNĚNÁ - DOPLŇUJÍCÍM OCHRANNÝM POSPOJOVÁNÍM

VNĚJŠÍ VLIVY DLE ČSN 33 2000-5-51 ed.3 : VIZ PROTOKOL O URČENÍ VNĚJŠÍCH VLIVŮ č. 03/2024

**LEGENDA MÍSTNOSTÍ**

Č.M.	NÁZEV MÍSTNOSTI	m²	POVRCH PODLAHY	OZ.	POVRCH STĚN	POVRCH STROPU	S.H.
3.04	ČEKÁRNA	16,56	ELPVC	B1	VÝMALBA	KAZETOVÝ POOHLED	2660
A_C003080	CHODBA	42,92	ELPVC	B1	VÝMALBA	KAZETOVÝ POOHLED	2660
3.09	PŘEDSÍŇ	3,30	STÁVAJÍCÍ	-	VÝMALBA	VÝMALBA	3100
3.10	SOCIÁLNÍ ZAŘÍZENÍ	3,55	STÁVAJÍCÍ	-	VÝMALBA	VÝMALBA	3100
3.11	KUCHYŇKA	8,75	STÁVAJÍCÍ	-	VÝMALBA	VÝMALBA	3100
3.12	SESTERNA	16,09	PVC 1	A1	VÝMALBA	KAZETOVÝ POOHLED	2600 3000
3.13	INKUBÁTOR	7,80	PVC 1	A1	VÝMALBA	KAZETOVÝ POOHLED	2600 3000
3.14	PRÁCOVNÁ	7,02	PVC 1	A1	VÝMALBA ZA UMÝV. KER. OKL.	KAZETOVÝ POOHLED	2600 3000
A_C003160	PORODNÍ BOX	15,57	ELPVC	B1	VÝMALBA OMYVATELNÝ NÁTĚR	KAZETOVÝ POOHLED	2650 3000
A_C003161	HYGIENICKÁ BUŇKA	2,37	PPVC	C1 C2	KERAMICKÝ OKLAD v = 2900	KAZETOVÝ POOHLED SDK IMPREGNOVÁNY	2600 3000
A_C003170	PŘÍPRAVNA	7,00	ELPVC	B1	VÝMALBA OMYVATELNÝ NÁTĚR	KAZETOVÝ POOHLED	2600
A_C003181	HYGIENICKÁ BUŇKA	2,35	PPVC	C1 C2	KERAMICKÝ OKLAD v = 2900	KAZETOVÝ POOHLED SDK IMPREGNOVÁNY	2600 3000
A_C003180	PORODNÍ BOX	17,02	ELPVC	B1	VÝMALBA OMYVATELNÝ NÁTĚR	KAZETOVÝ POOHLED	2650 3000
A_C003190	PORODNÍ BOX	17,80	ELPVC	B1	VÝMALBA OMYVATELNÝ NÁTĚR	KAZETOVÝ POOHLED	2650 3000
A_C003191	HYGIENICKÁ BUŇKA	2,41	PPVC	C1 C2	KERAMICKÝ OKLAD v = 2900	KAZETOVÝ POOHLED SDK IMPREGNOVÁNY	2600 3000
A_C003200	PŘÍPRAVNA	6,94	ELPVC	B1	VÝMALBA OMYVATELNÝ NÁTĚR	KAZETOVÝ POOHLED	2600
A_C003211	HYGIENICKÁ BUŇKA	2,46	PPVC	C1 C2	KERAMICKÝ OKLAD v = 2900	KAZETOVÝ POOHLED SDK IMPREGNOVÁNY	2600 3000
A_C003210	PORODNÍ BOX	16,51	ELPVC	B1	VÝMALBA OMYVATELNÝ NÁTĚR	KAZETOVÝ POOHLED	2650 3000
A_C003220	PORODNÍ BOX	16,04	ELPVC	B1	VÝMALBA OMYVATELNÝ NÁTĚR	KAZETOVÝ POOHLED	2650 3000
A_C003260	HYGIENICKÁ BUŇKA	2,38	PPVC	C1 C2	KERAMICKÝ OKLAD v = 2900	KAZETOVÝ POOHLED SDK IMPREGNOVÁNY	2600 3000
A_C003230	PŘÍPRAVNA	6,36	ELPVC	B1	VÝMALBA OMYVATELNÝ NÁTĚR	KAZETOVÝ POOHLED	2600
A_C003250	HYGIENICKÁ BUŇKA	2,34	PPVC	C1 C2	KERAMICKÝ OKLAD v = 2900	KAZETOVÝ POOHLED	2600
A_C003240	PORODNÍ BOX	16,64	ELPVC	B1	VÝMALBA OMYVATELNÝ NÁTĚR	KAZETOVÝ POOHLED	2650 3000

OMYVATELNÝ NÁTĚR - TRÍDA ODĚRU ZA MOKRA 1

ROZ.	...	...	...
PROJ.	...	...	...
REVIZE / DATUM	POPS		VYPRACOVAL

VYPRACOVAL	Zdeněk Ludvar	ZHOTVITEL DLA		GENERÁLNÍ PROJEKTANT	
KONTROLOVAL	Luděk Parák	MAXIS Light s.r.o.		EP Rekov, a.s.	
SCHVÁLIL	Kamil Vahala	Kubelkova 1224/42		Božany náměstí 1729	
HP		130 00 Praha 8		ČZ 795 61 Rekov ved. Ruchbábán	
INVESTOR	Fakultní nemocnice Olomouc	e-mail: info@maxislight.cz		tel.: 571 664 111, fax: 571 664 400	
MÍSTO STAVBY	Fakultní nemocnice Olomouc	tel.: +42075333330		e-mail: ep@rekov.cz	
NÁZEV ZAKÁZKY	<b>PD - Stavební úpravy budovy C - porodní sály</b>				
OBJEKT	D.1 Stavební a inženýrské objekty				
ČÁST	D.1.01.4c Silnoproudá elektrotechnika				
NÁZEV VÝKRESU	PŮDORYS 3.NP - OSVĚTLENÍ		DATUM	08/2024	MĚŘÍTKO
	POČET LH	6x A4			1 : 50
	STUPEŇ	DPS	OBJEDNÁVKOVÝ PRŮBĚH		
					D.1.01.4c-102