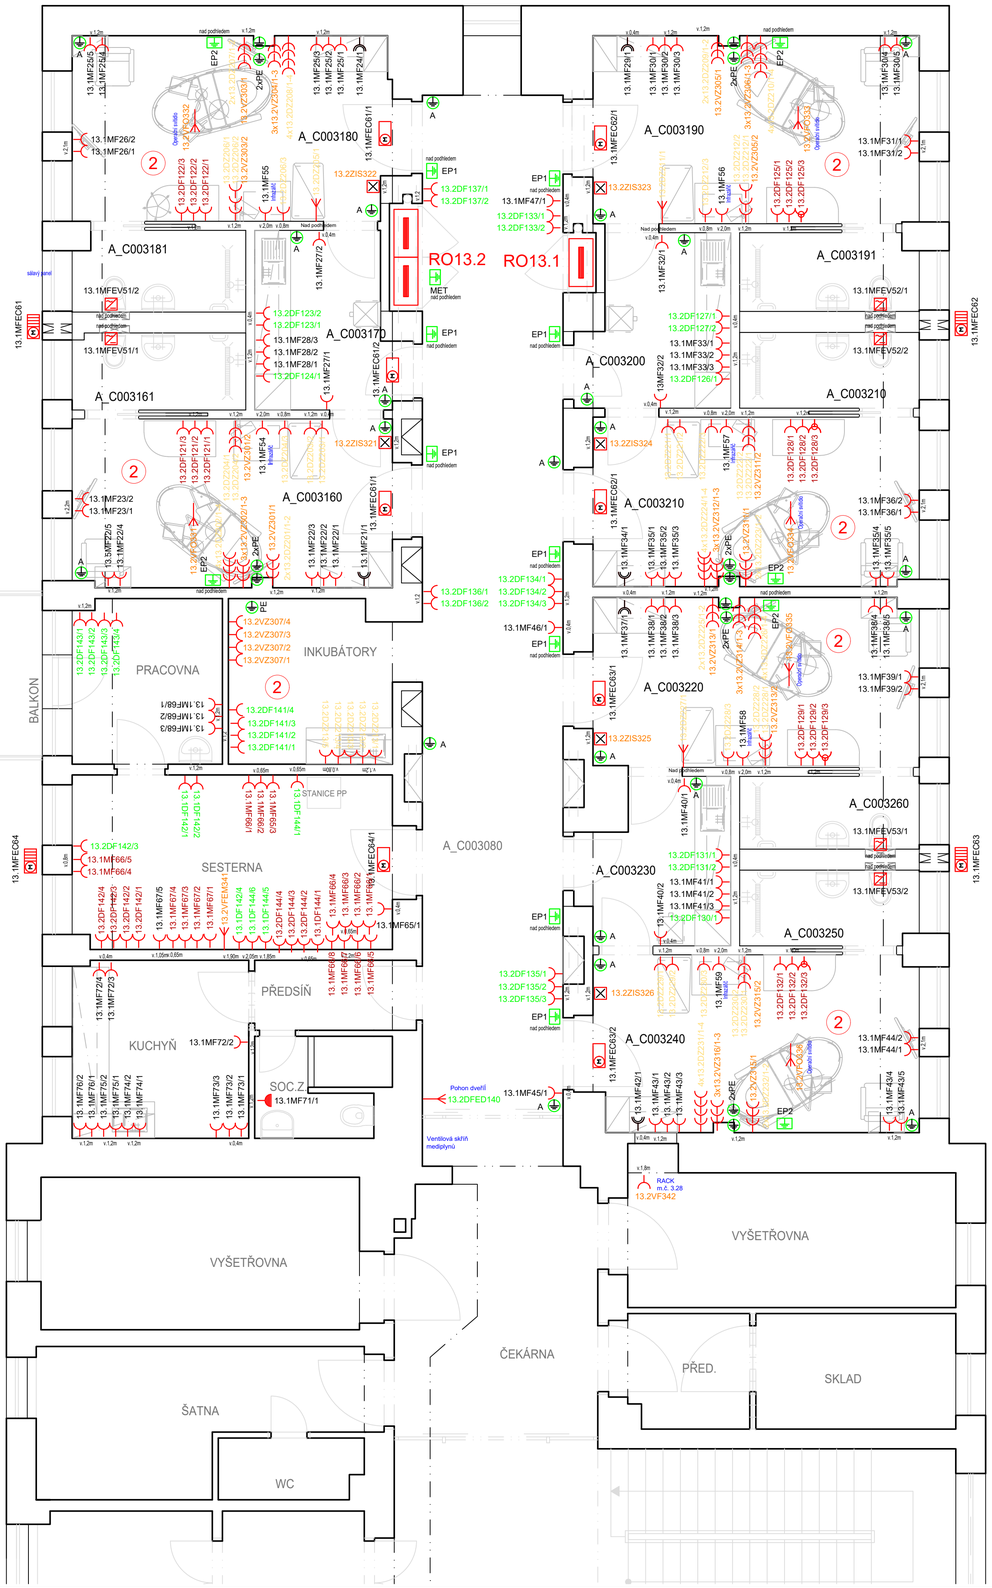

LEGENDA:

- MF - ZÁSUVKA JEDNONÁSOBNÁ 2P+PE, 230V/16A, IP20, B. BÍLÁ - OBVOD MDO
- - ZÁSUVKA JEDNONÁSOBNÁ S PŘEPĚŤOVOU OCHRANOU 2P+PE, 230V/16A, IP20, B. BÍLÁ - OBVOD PC
- DF - ZÁSUVKA JEDNONÁSOBNÁ 2P+PE, 230V/16A, IP20, B. ZELENÁ - OBVOD DO
- DF - ZÁSUVKA JEDNONÁSOBNÁ S PŘEP. OCHR. SE SIGNAL. PROVOZNÍHO STAVU 2P+PE, 230V/16A, IP20, B. ZELENÁ - OBVOD DO
- DZ - ZÁSUVKA JEDNONÁSOBNÁ SE SIGNALIZACÍ PROVOZNÍHO STAVU 2P+PE, 230V/16A, IP20, B. ŽLUTÁ - OBVOD ZIS DO
- VZ - ZÁSUVKA JEDNONÁSOBNÁ SE SIGNALIZACÍ PROVOZNÍHO STAVU 2P+PE, 230V/16A, IP20, B. ORANŽOVÁ - OBVOD ZIS VDO
- - ZÁSUVKA DVOJNÁSOBNÁ
- PE - DVOJITAVÁ ZÁSUVKA PRO VYROVNÁNÍ POTENCIÁLU, IP20, B. BÍLÁ
- DZ - VÝVOD PRO ZÁSUVKY V LŮŽKOVÉ RAMPĚ - OBVOD ZIS DO
- VZ - VÝVOD PRO ZÁSUVKY V LŮŽKOVÉ RAMPĚ - OBVOD ZIS VDO
- VFO - VÝVOD PRO OPERAČNÍ SVÍTIDLO - OBVOD VDO
- PE - VÝVOD PRO ZÁSUVKU VYROVNÁNÍ POTENCIÁLU V LŮŽKOVÉ RAMPĚ
- ZIS - SIGNALIZACE STAVU ZDRAVOTNICKÝCH IZOLOVANÝCH SOUSTAV
- EP - EKVIPOTENCIÁLNÍ PŘÍPOJNICE NAD PODHLEDEM
- A - BOD UZEMNĚNÍ ELEKTROSTATICKY VODIVÉ PODLAHY (v. 0,2m nad podlahou)
- VFEM - VÝVOD PRO NAPOJENÍ VENTILOVÉ SKŘÍNĚ MEDIPLYNŮ - OBVOD VDO
- DFED - POHON DVEŘÍ - OBVOD DO
- MFEV - NAPÁJECÍ ZDROJ AUTOMATICKÉ VYPOŠTĚCÍ NÁDRŽKY (DODÁVKA ZTI) - OBVOD MDO
- MFEC - VENKOVNÍ KLIMATIZAČNÍ JEDNOTKA (DODÁVKA VZT) - OBVOD MDO
- MFEC - VNITŘNÍ KLIMATIZAČNÍ JEDNOTKA (DODÁVKA VZT) - OBVOD MDO
- - ELEKTRICKÝ ROZVADĚČ
- 2 - ZAŘAZENÍ ZDRAVOTNICKÝCH PROSTOR DO SKUPIN DLE ČSN 33 2000-7-710

POZNÁMKA 1 : V TISKOVÉM ROZVRŽENÍ JE U ŽLUTÝCH ZÁSUVEK A VÝVODŮ ZIS DO Z DŮVODU ČITELNOSTI POUŽITÝ HNĚDÝ POPIS.

POZNÁMKA 2 : U PŘEBALOVACÍCH PULTŮ A LŮŽEK BUDOU ZÁSUVKY INSTALOVÁNY NAD SEBOU.

LEGENDA MÍSTNOSTÍ

Č.M.	NÁZEV MÍSTNOSTI	m²	POVRCH PODLAHY	OZ.	POVRCH STĚN	POVRCH STROPU	S.H.
3.04	ČEKÁRNA	16,56	ELPVC	B1	VÝMALBA	KAZETOVÝ PODHLED	2660
A_C003080	CHODBA	42,92	ELPVC	B1	VÝMALBA	KAZETOVÝ PODHLED	2660
3.09	PŘEDSÍŇ	3,30	STÁVAJÍCÍ	-	VÝMALBA	VÝMALBA	3100
3.10	SOCIÁLNÍ ZAŘÍZENÍ	3,55	STÁVAJÍCÍ	-	VÝMALBA	VÝMALBA	3100
3.11	KUCHYŇKA	8,75	STÁVAJÍCÍ	-	VÝMALBA	VÝMALBA	3100
3.12	SESTERNA	16,09	PVC 1	A1	VÝMALBA	KAZETOVÝ PODHLED	2600 3000
3.13	INKUBÁTORY	7,80	PVC 1	A1	VÝMALBA	KAZETOVÝ PODHLED	2600
3.14	PRACOVNA	7,02	PVC 1	A1	VÝMALBA ZA UMYV. KER. OKL	KAZETOVÝ PODHLED	2600 3000
A_C003160	PORODNÍ BOX	15,57	ELPVC	B1	VÝMALBA OMYVATELNÝ NÁTĚR	KAZETOVÝ PODHLED	2650 3000
A_C003161	HYGIENICKÁ BUŇKA	2,37 1,47	PPVC	C1 C2	KERAMICKÝ OBKLAD v = 2900	KAZETOVÝ PODHLED SDK IMPREGNOVANÝ	2600 3000
A_C003170	PŘÍPRAVNA	7,00	ELPVC	B1	VÝMALBA OMYVATELNÝ NÁTĚR	KAZETOVÝ PODHLED	2600
A_C003181	HYGIENICKÁ BUŇKA	2,35 1,50	PPVC	C1 C2	KERAMICKÝ OBKLAD v = 2900	KAZETOVÝ PODHLED SDK IMPREGNOVANÝ	2600 3000
A_C003180	PORODNÍ BOX	17,02	ELPVC	B1	VÝMALBA OMYVATELNÝ NÁTĚR	KAZETOVÝ PODHLED	2650 3000
A_C003190	PORODNÍ BOX	17,80	ELPVC	B1	VÝMALBA OMYVATELNÝ NÁTĚR	KAZETOVÝ PODHLED	2650 3000
A_C003191	HYGIENICKÁ BUŇKA	2,41 1,45	PPVC	C1 C2	KERAMICKÝ OBKLAD v = 2900	KAZETOVÝ PODHLED SDK IMPREGNOVANÝ	2600 3000
A_C003200	PŘÍPRAVNA	6,94	ELPVC	B1	VÝMALBA OMYVATELNÝ NÁTĚR	KAZETOVÝ PODHLED	2600
A_C003211	HYGIENICKÁ BUŇKA	2,46 1,45	PPVC	C1 C2	KERAMICKÝ OBKLAD v = 2900	KAZETOVÝ PODHLED SDK IMPREGNOVANÝ	2600 3000
A_C003210	PORODNÍ BOX	15,91	ELPVC	B1	VÝMALBA OMYVATELNÝ NÁTĚR	KAZETOVÝ PODHLED	2650 3000
A_C003220	PORODNÍ BOX	16,04	ELPVC	B1	VÝMALBA OMYVATELNÝ NÁTĚR	KAZETOVÝ PODHLED	2650 3000
A_C003260	HYGIENICKÁ BUŇKA	2,38 1,39	PPVC	C1 C2	KERAMICKÝ OBKLAD v = 2900	KAZETOVÝ PODHLED SDK IMPREGNOVANÝ	2600 3000
A_C003230	PŘÍPRAVNA	6,36	ELPVC	B1	VÝMALBA OMYVATELNÝ NÁTĚR	KAZETOVÝ PODHLED	2600
A_C003250	HYGIENICKÁ BUŇKA	2,34 1,39	PPVC	C1 C2	KERAMICKÝ OBKLAD v = 2900	KAZETOVÝ PODHLED	2600
A_C003240	PORODNÍ BOX	16,64	ELPVC	B1	VÝMALBA OMYVATELNÝ NÁTĚR	KAZETOVÝ PODHLED	2650 3000

OMYVATELNÝ NÁTĚR - TŘÍDA ODĚRU ZA MOKRA 1

ROZVODNÁ SOUSTAVA : MDO, DO, VDO - 3NPE AC 50Hz 400/230V / TN-S
ZIS VDO - 2PE AC 50Hz 230V / IT

OCHRANNÁ OPATŘENÍ DLE ČSN 33 2000-4-41 ed.3 A ČSN 33 2000-7-710 :

OCHRANA ZÁKLADNÍ PŘED DOTYKEM ŽIVÝCH ČÁSTÍ : - IZOLACÍ
- PŘEPÁŽKAMI A KRYTY

OCHRANA PŘI PORUŠE PŘED DOTYKEM NEŽIVÝCH ČÁSTÍ : NORMÁLNÍ - AUTOMATICKÝM ODPOJENÍM OD ZDROJE
DOPLNĚNÁ - OCHRANNÝM UZEMNĚNÍM
DOPLNĚNÁ - OCHRANNÝM POSPOJOVÁNÍM
DOPLNĚNÁ - PROUDOVÝM CHRÁNIČEM
DOPLNĚNÁ - DOPLŇUJÍCÍM OCHRANNÝM POSPOJOVÁNÍM

VNĚJŠÍ VLIVY DLE ČSN 33 2000-5-51 ed.3 : VIZ PROTOKOL O URČENÍ VNĚJŠÍCH VLIVŮ č. 03/2024

REVIZE / DATUM	POPIS	VYPRACOVAL
R02...	--	--
R01...	--	--

VYPRACOVAL	Zdeněk Ludvar	ZHOTOVITEL DÍLA MAXUS Light s.r.o. Kubelíkova 1224/42 130 00 Praha3 e-mail: info@maxuslight.cz Tel: +420775333350	GENERÁLNÍ PROJEKTANT EP Roznov, a.s. Bozkovy Nýmcové 1720 CZ 756 61 Rožnov pod Radhoštěm tel.: 571 664 111, fax: 571 664 400 e-mail: ep@eproznov.cz
KONTROLOVAL	Luděk Parák		
SCHVÁLIL	Kamil Vahala		
HIP			
INVESTOR	Fakultní nemocnice Olomouc		Č.ZAKÁZKY K24001016
MÍSTO STAVBY	Fakultní nemocnice Olomouc		
NÁZEV ZAKÁZKY	**PD - Stavební úpravy budovy C - porodní sály**		
OBJEKT	D.1 Stavební a inženýrské objekty		
ČÁST	D.1.01.4c Silnoproudá elektrotechnika		

NÁZEV VÝKRESU	DATUM	MĚŘÍTKO	Č.PARÉ
PŮDORYS 3.NP - SILNOPROUD	08/2024	1 : 50	
	POČET A4: 6x A4		
	STUPEŇ: DPS	OZNAČENÍ VÝKRESU: D.1.01.4c-103	