


R02/...
R01/...
REVIZE / DATUM	POPIS	VYPRACOVAL

VYPRACOVAL	Zdeněk Ludvar	ZHOTOVITEL DÍLA MAXUS Light s.r.o. Kubelíková 1224/42 130 00 Praha3 e-mail: info@maxuslight.cz Tel: +420775333350	GENERÁLNÍ PROJEKTANT  EP Rožnov, a.s. Boženy Němcové 1720 CZ 756 61 Rožnov pod Radhoštěm te.: 571 664 111, fax: 571 664 400 e-mail: ep@eproznov.cz	
KONTROLOVAL	Luděk Parák			
SCHVÁLIL	Kamil Vahala			
HIP				
INVESTOR	Fakultní nemocnice Olomouc	Č.ZAKÁZKY	K24001016	
MÍSTO STAVBY	Fakultní nemocnice Olomouc			
NÁZEV ZAKÁZKY	PD - Stavební úpravy budovy C - porodní sály			
OBJEKT	D.1 Stavební a inženýrské objekty			
ČÁST	D.1.01.4c Silnoproudá elektrotechnika			
NÁZEV VÝKRESU	DATUM 08/2024 POČET A4 9x A4 STUPEŇ DSPS		MĚŘÍTKO - OZNAČENÍ VÝKRESU D.1.01.4c-108	Č.PARÉ
ROZVADĚČ RO13.1				

RO13.1

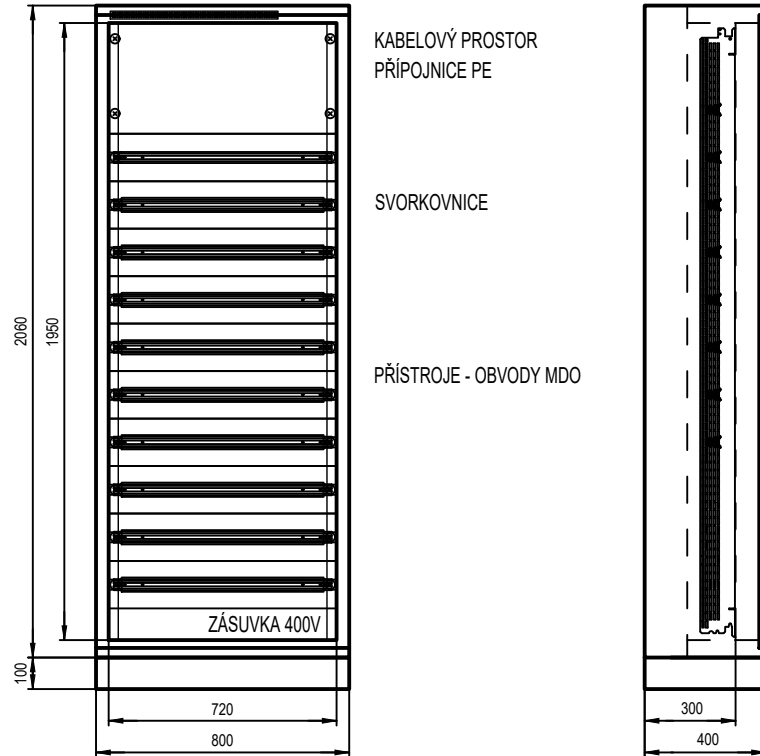

BEZPEČNOSTNÍ TABULKY :

POZOR, ELEKTRICKÉ ZAŘÍZENÍ
HLAVNÍ VYPÍNAČ, VYPNI V NEBEZPEČÍ
NEHAS VODOU ANI PĚNOVÝMI PŘÍSTROJI

DŮLEŽITÉ UPOZORNĚNÍ:

PŘÍSTROJE INSTALOVAT ODDĚLENĚ DLE FUNKČNÍCH CELKŮ A V KAŽDÉ SKUPINĚ PONECHAT
PROSTOROVOU REZERVOU PRO DODATEČNOU MONTÁŽ PŘÍSTROJŮ DANÉ SKUPINY.

ROZVADĚČ RO13.1

DRUH ROZVADĚČE: OCELOPLECHOVÝ SKŘÍŇOVÝ BEZ DVEŘÍ
RÁMOVÁ KONSTRUKCE PRO UCHYCENÍ PŘÍSTROJŮ NA DIN LIŠTU

ROZMĚRY: 800 x 2060 x 400 (Š x V x HL)

ZKRATOVÁ ODOLNOST: $I_{ks} = 10 \text{ kA}$

KRYTÍ: IP20

PŘÍVOD: SHORA

VÝVODY: NAHORU

BARVA: RAL 7035, ŠEDÁ

HLAVNÍ PŘÍVOD
MDO

INSTALOVANÝ VÝKON $P_i = 48,5 \text{ kW}$

VZÁJEMNÁ SOUDOBOST $\beta = 0,68$

SOUDOBY VÝKON $P_p = 32,8 \text{ kW}$

JMENOVITÝ PROUD $I_n = 125 \text{ A}$

ROZVODNÁ SOUSTAVA : MDO - 3NPE AC 50Hz 400V / TN-S


OCHRANNÁ OPATŘENÍ DLE ČSN 33 2000-4-41 ed.3 A ČSN 33 2000-7-710 :

OCHRANA ZÁKLADNÍ PŘED DOTYKEM ŽIVÝCH ČÁSTÍ : - IZOLACÍ
- PŘEPÁŽKAMI A KRYTY

OCHRANA PŘI PORUŠĚ PŘED DOTYKEM NEŽIVÝCH ČÁSTÍ : NORMÁLNÍ - AUTOMATICKÝM ODPOJENÍM OD ZDROJE
DOPLNĚNÁ - OCHRANNÝM UZEMNĚNÍM
DOPLNĚNÁ - OCHRANNÝM POSPOJOVÁNÍM
DOPLNĚNÁ - PROUDOVÝM CHRÁNIČEM
DOPLNĚNÁ - DOPLŇUJÍCÍM OCHRANNÝM POSPOJOVÁNÍM

VNĚJŠÍ VLIVY DLE ČSN 33 2000-5-51 ed.3: VIZ PROTOKOL O URČENÍ VNĚJŠÍCH VLIVŮ č. 03/2024

Vypracoval: Zděnek Ludvar	AKCE: PD - Stavební úpravy budovy C - porodní sály	Investor: Fakultní nemocnice Olomouc	Zak. číslo: K24001016	A.K.:	Listů: 9
Kontroloval: Luděk Parák	D.1. Stavební a inženýrské objekty	Obsah:	Změna/Datum:	V.č.:	List: 2
Datum : 08/2024	D.1.01.4 technika prostředí staveb	ROZVADĚČ RO13.1	Měřítko:	D.1.01.4c-108	
	D.1.01.4c Silnoproudá elektrotechnika				

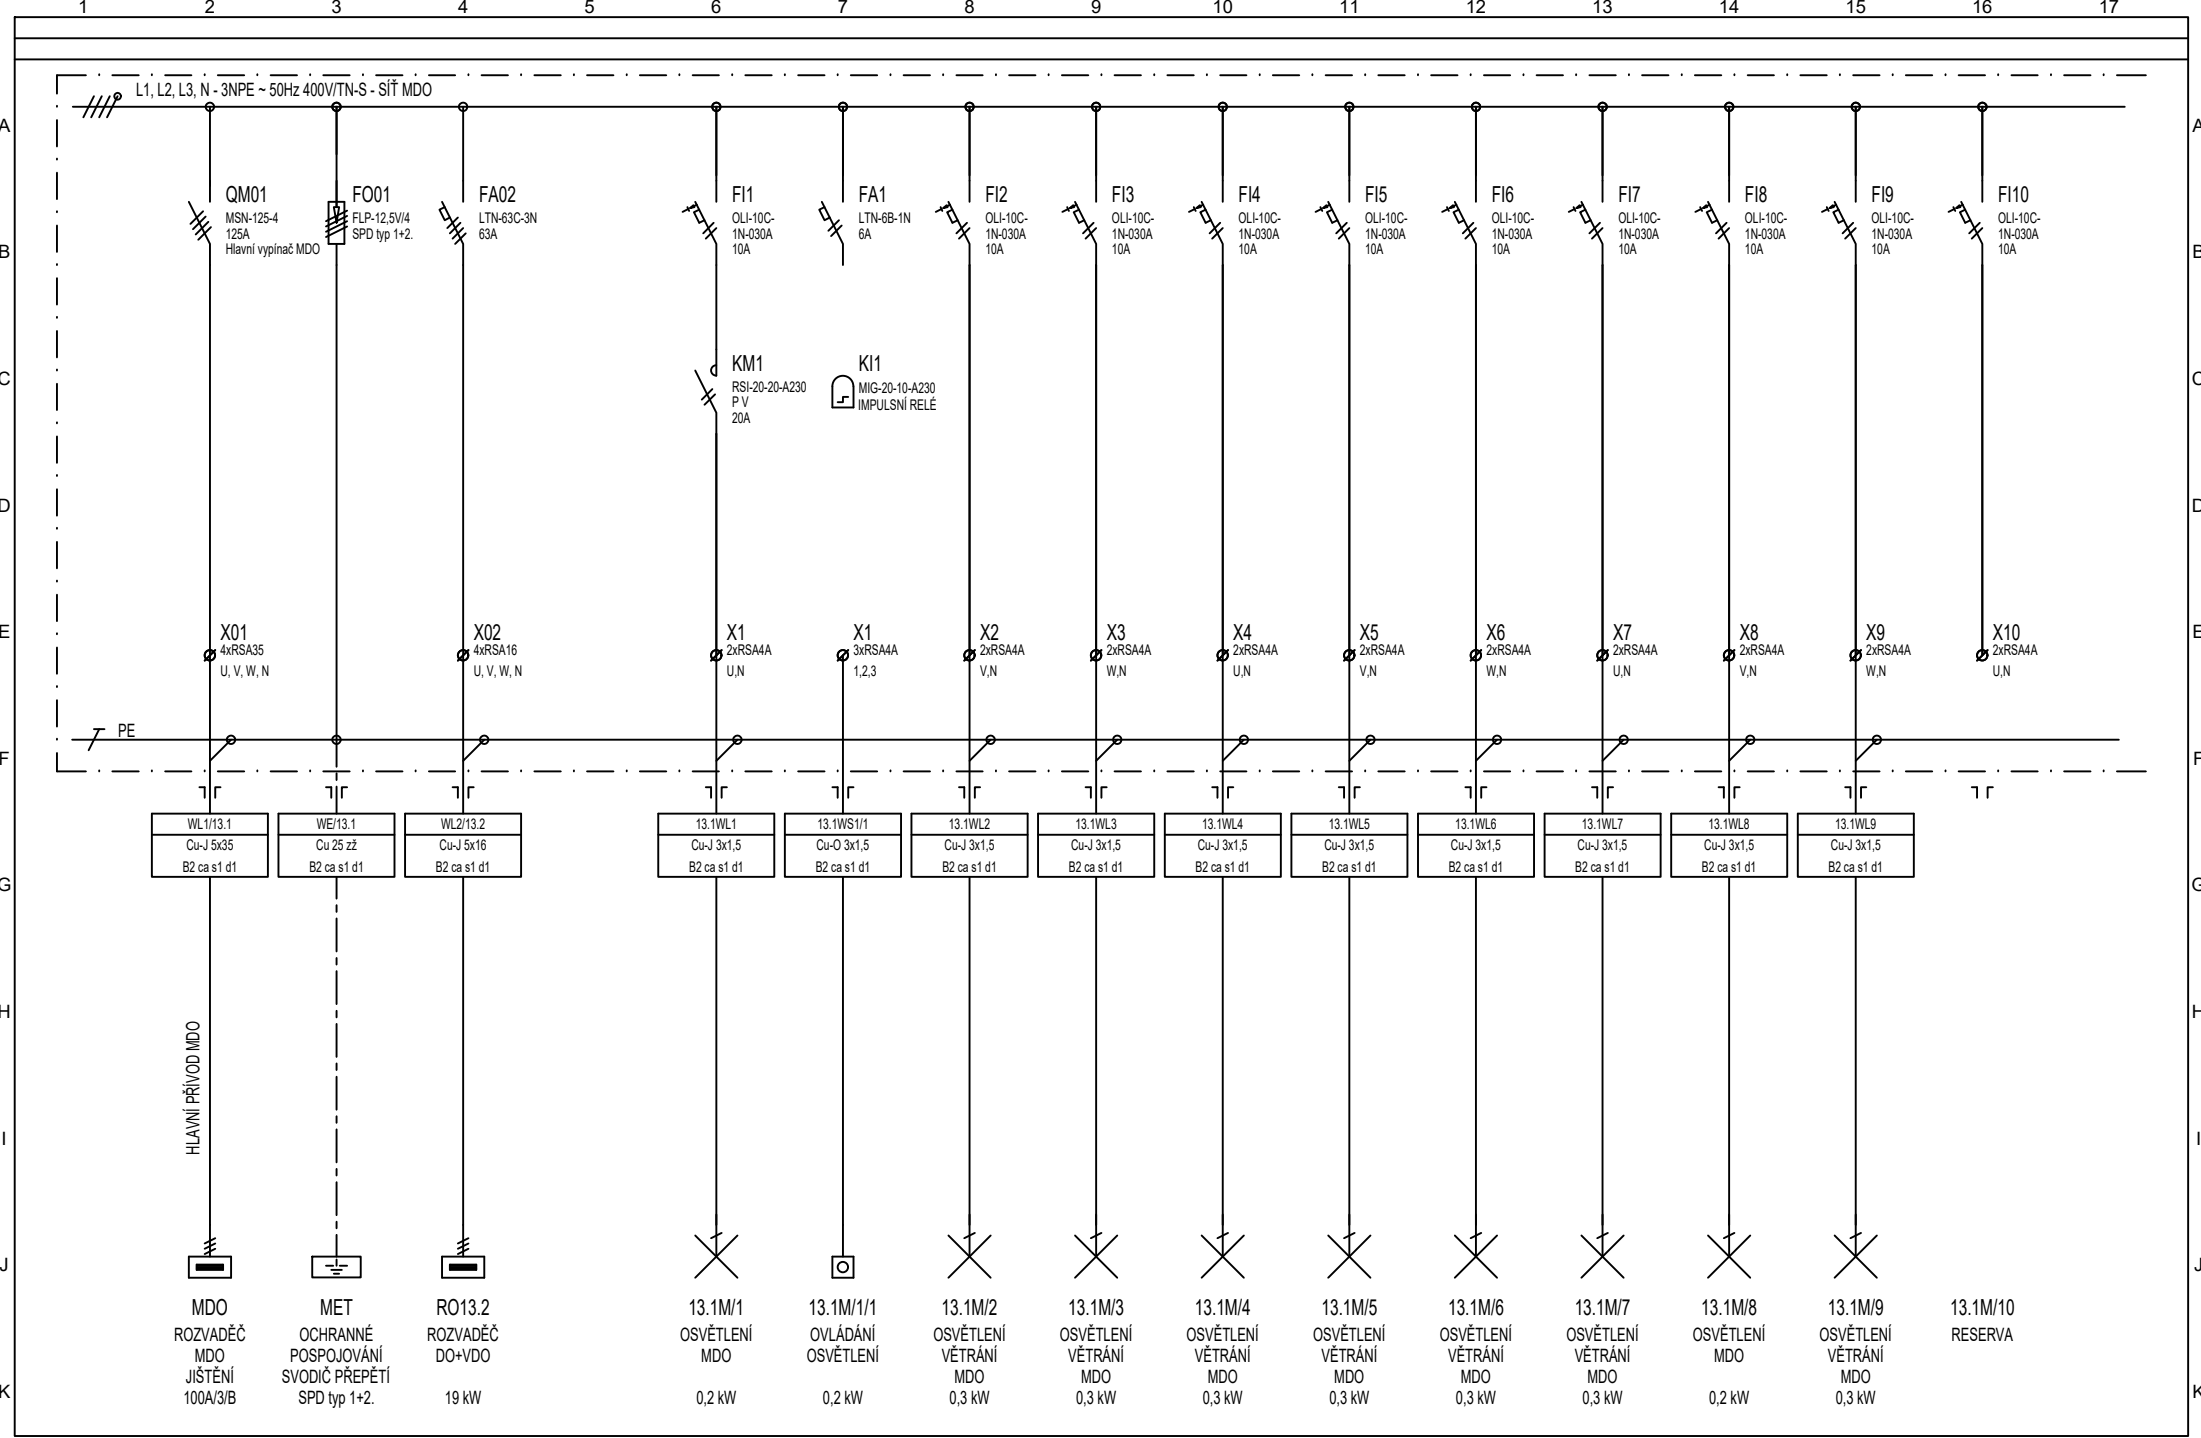

Vypracoval: Zděnek Ludvar
 Kontroloval: Luděk Parák
 Datum : 08/2024

AKCE: PD - Stavební úpravy budovy C - porodní sály
 D.1. Stavební a inženýrské objekty
 D.1.01.4 technika prostředí staveb
 D.1.01.4c Silnoproudá elektrotechnika




Investor: Fakultní nemocnice Olomouc
 Obsah: **ROZVADĚČ RO13.1**


Zak. číslo: K24001016
 Změna/Datum:
 Měřitko:

A.K.:
 V.č.: D.1.01.4c-108


Listů: 9
 List: 3

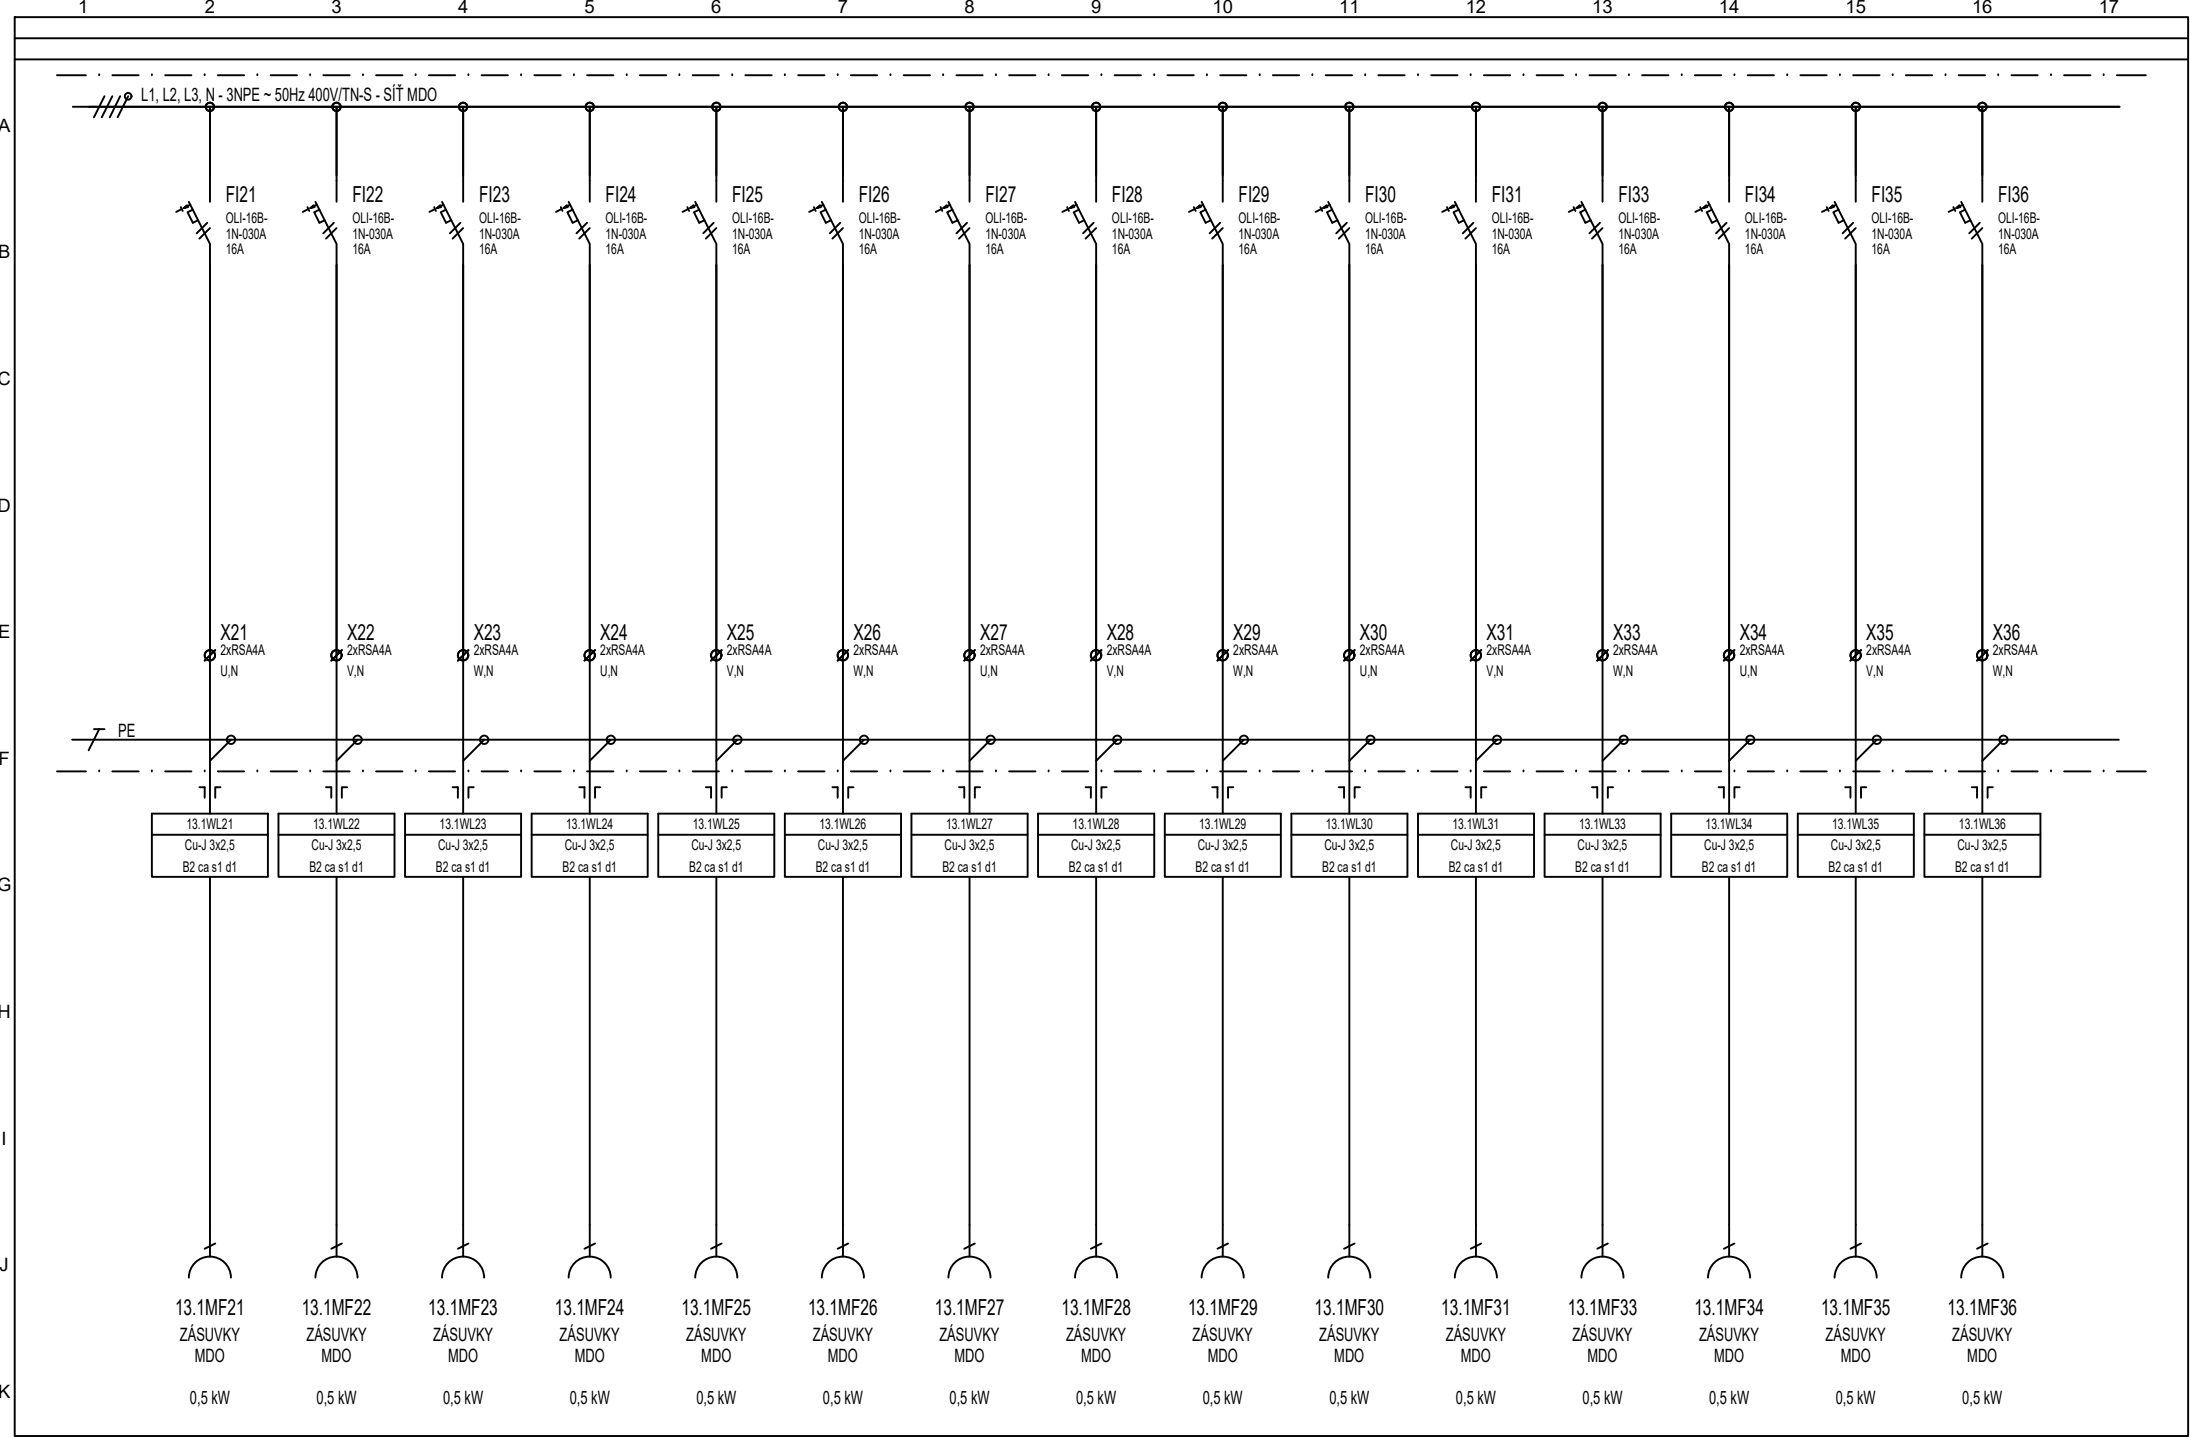


Vypracoval: Zdeněk Ludvar	AKCE: PD - Stavební úpravy budovy C - porodní sály	Investor: Fakultní nemocnice Olomouc	Zak. číslo: K24001016	A.K.:	Listů: 9
Kontroloval: Luděk Parák	D.1. Stavební a inženýrské objekty	Obsah:	Změna/Datum:	V.č.:	List:
Datum : 08/2024	D.1.01.4 technika prostředí staveb		ROZVADĚČ RO13.1	Měřitko:	D.1.01.4c-108
	D.1.01.4c Silnoproudá elektrotechnika				

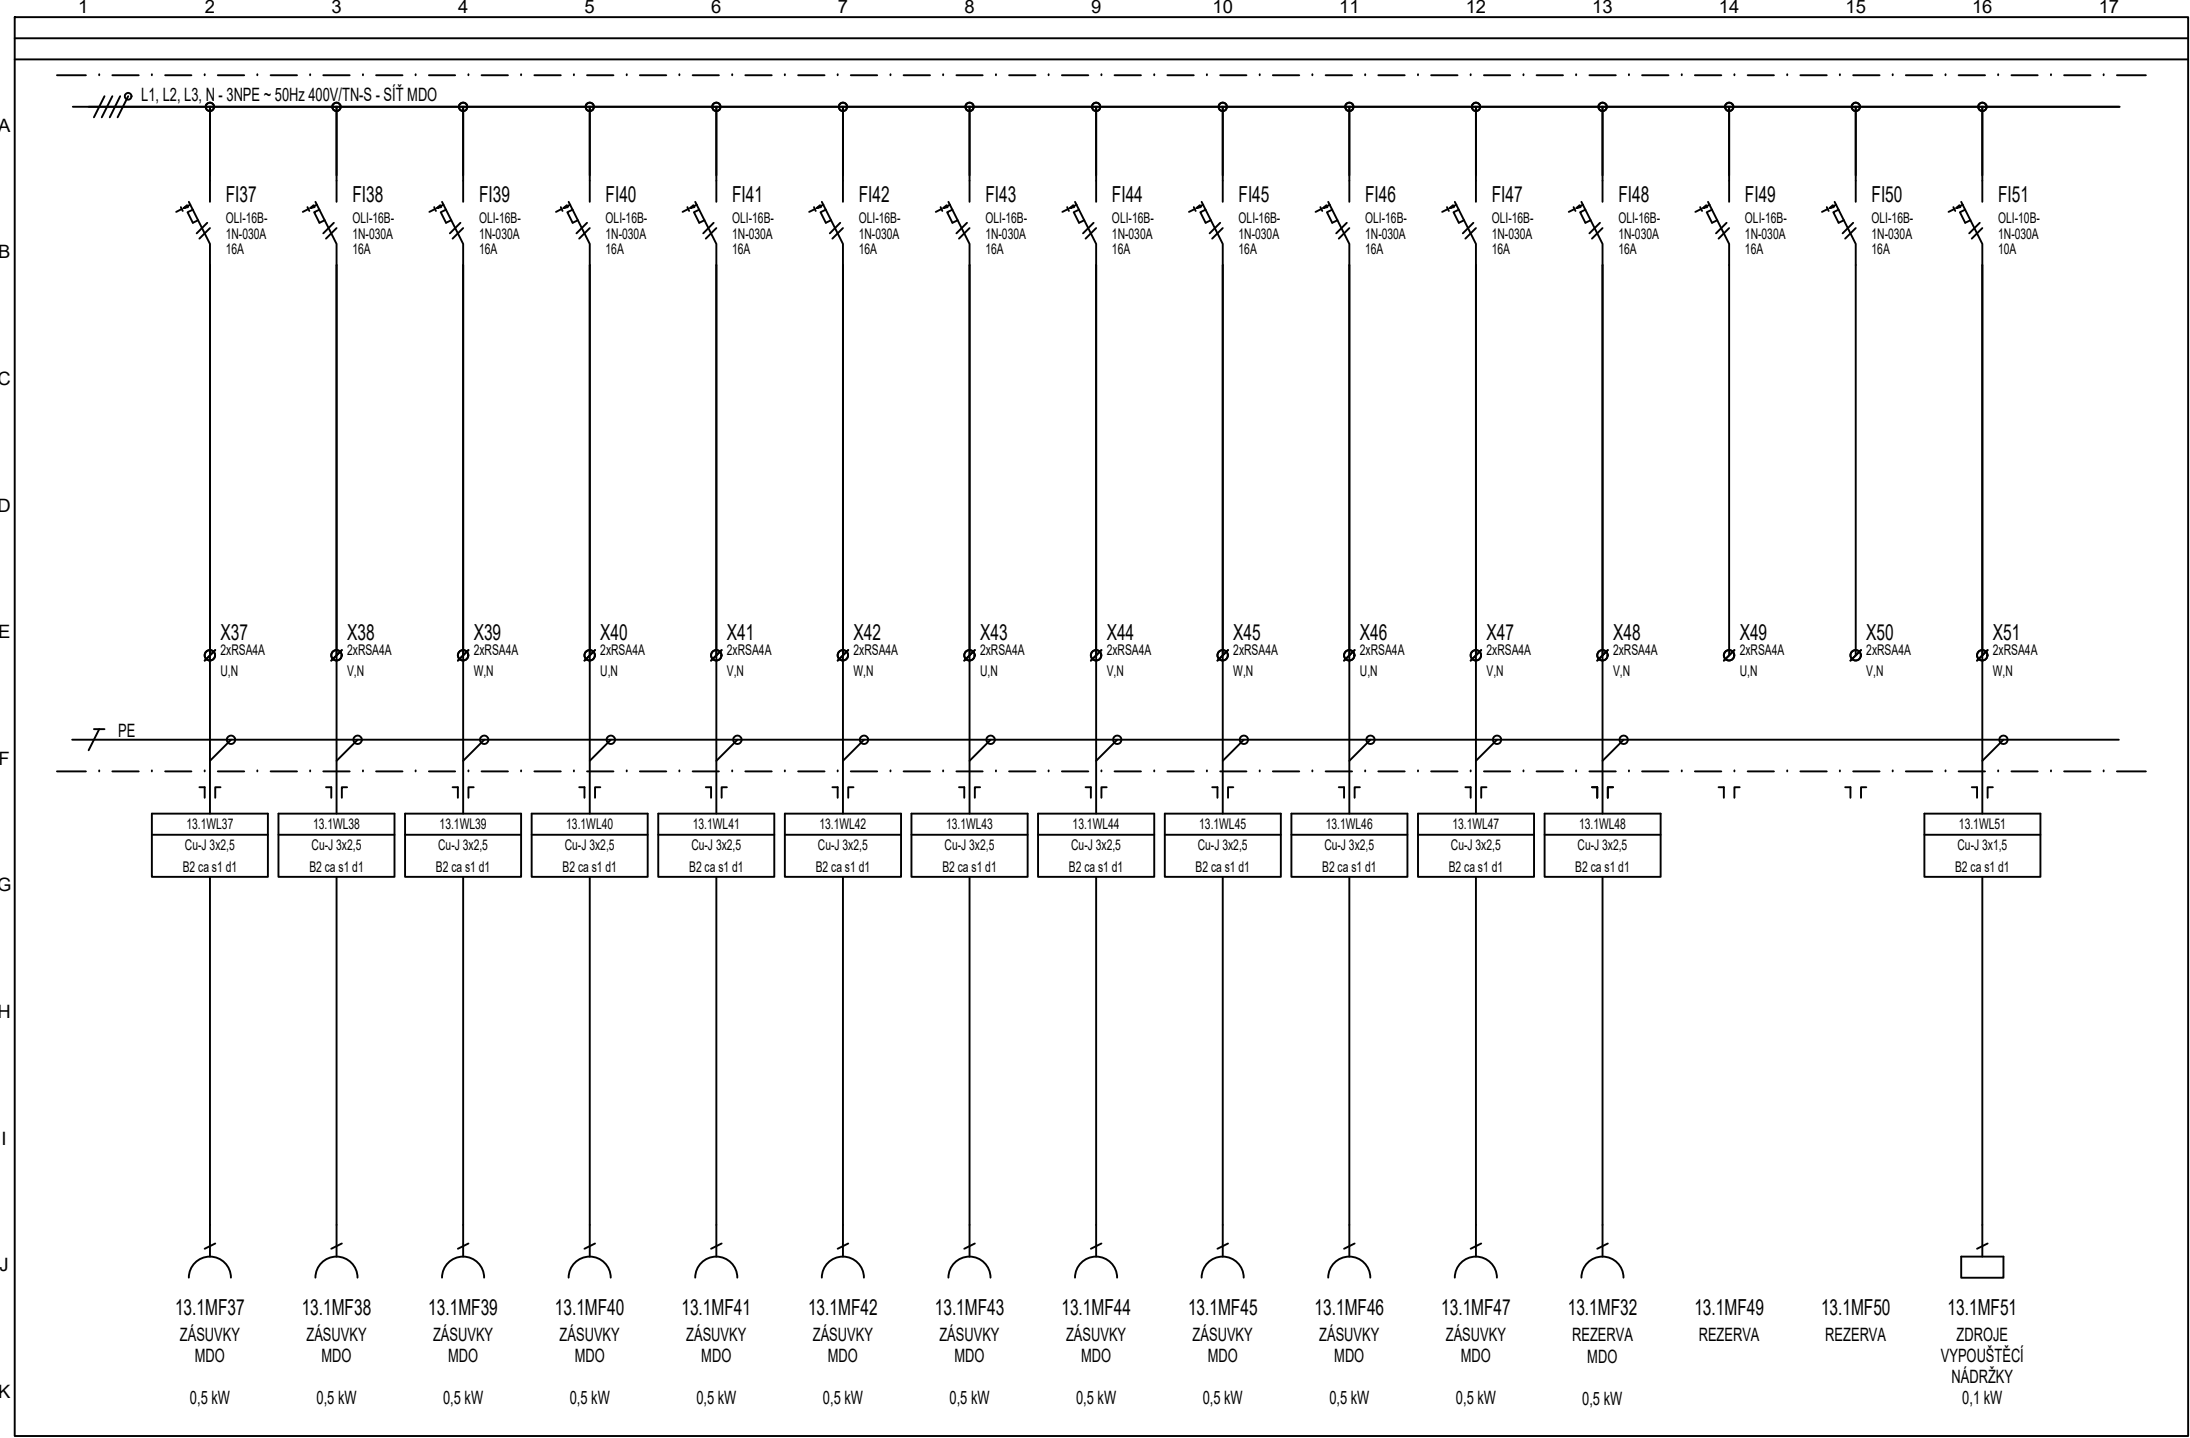

Vypracoval: Zděněk Ludvar	AKCE: PD - Stavební úpravy budovy C - porodní sály	Investor: Fakultní nemocnice Olomouc	Zak. číslo: K24001016	A.K.:	Listů: 9
Kontroloval: Luděk Parák	D.1. Stavební a inženýrské objekty	Obsah:	Změna/Datum:	V.č.:	List: 5
Datum : 08/2024	D.1.01.4 technika prostředí staveb		Měřitko:	D.1.01.4c-108	
D.1.01.4c Silnoproudá elektrotechnika		ROZVADĚČ RO13.1			

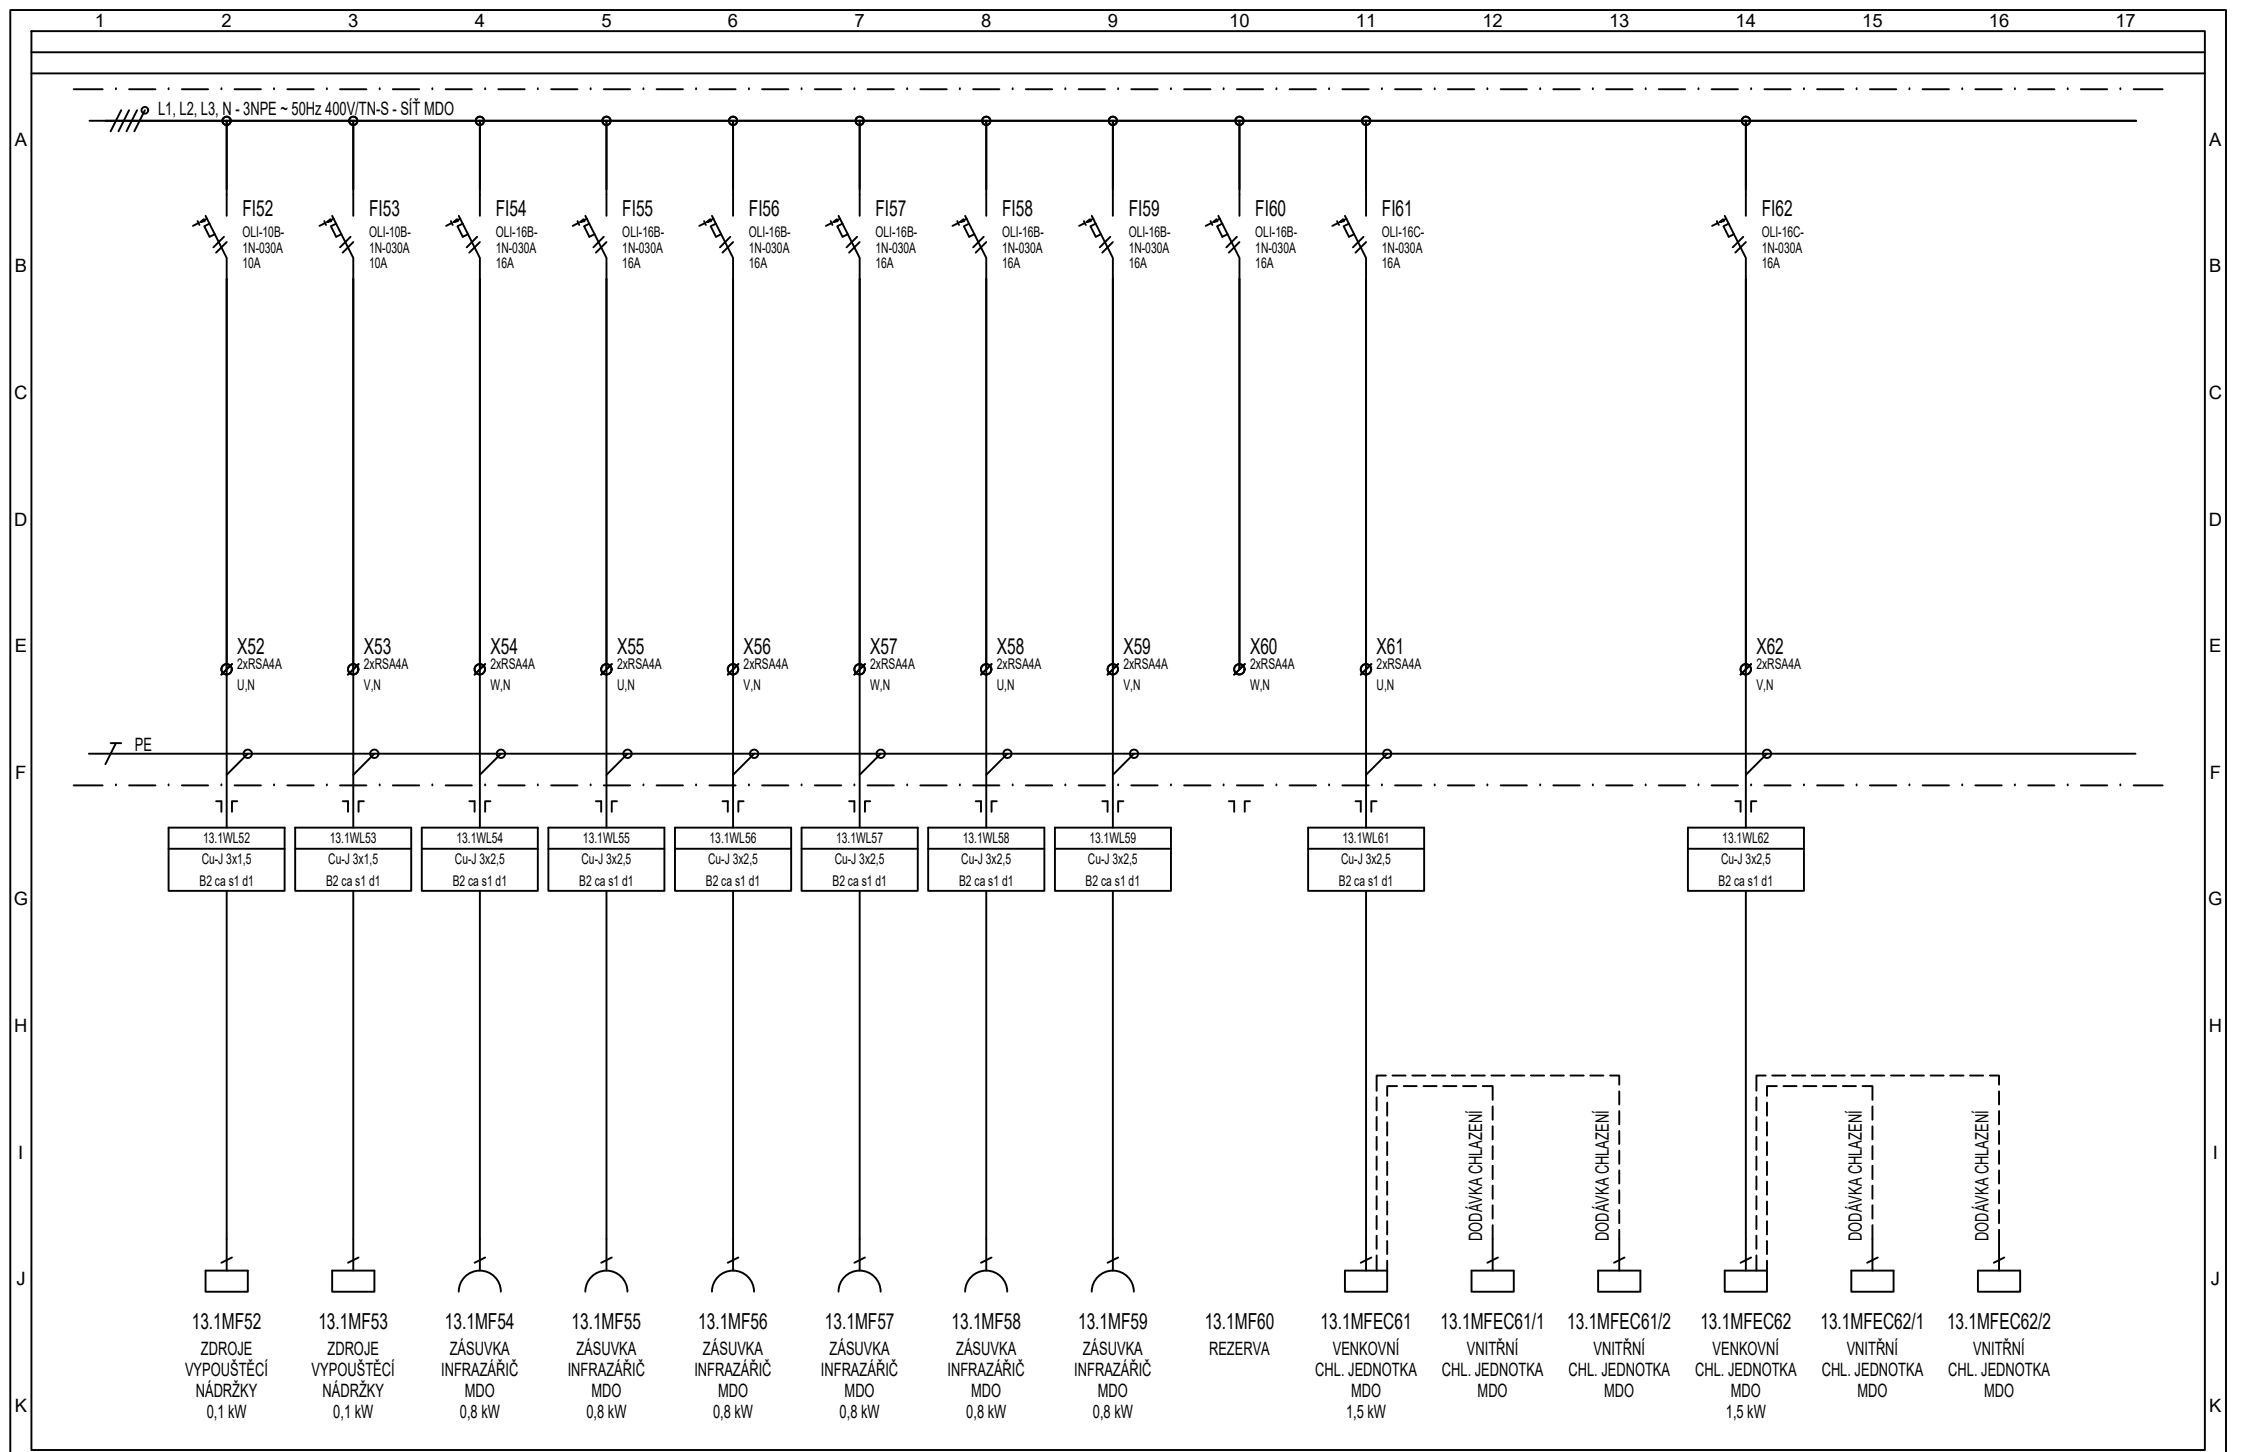


<table border="1"> <tr> <td>Vypracoval:</td> <td>Zděněk Ludvar</td> </tr> <tr> <td>Kontroloval:</td> <td>Luděk Parák</td> </tr> <tr> <td>Datum :</td> <td>08/2024</td> </tr> </table>	Vypracoval:	Zděněk Ludvar	Kontroloval:	Luděk Parák	Datum :	08/2024	AKCE: PD - Stavební úpravy budovy C - porodní sály D.1. Stavební a inženýrské objekty D.1.01.4 technika prostředí staveb D.1.01.4c Silnoproudá elektrotechnika		Investor: Fakultní nemocnice Olomouc Obsah:	ROZVADĚČ RO13.1	Zak.číslo: K24001016 Změna/Datum: Měřitko:	A.K.: V.č.: D.1.01.4c-108	Listů: 9 List: 6
Vypracoval:	Zděněk Ludvar												
Kontroloval:	Luděk Parák												
Datum :	08/2024												

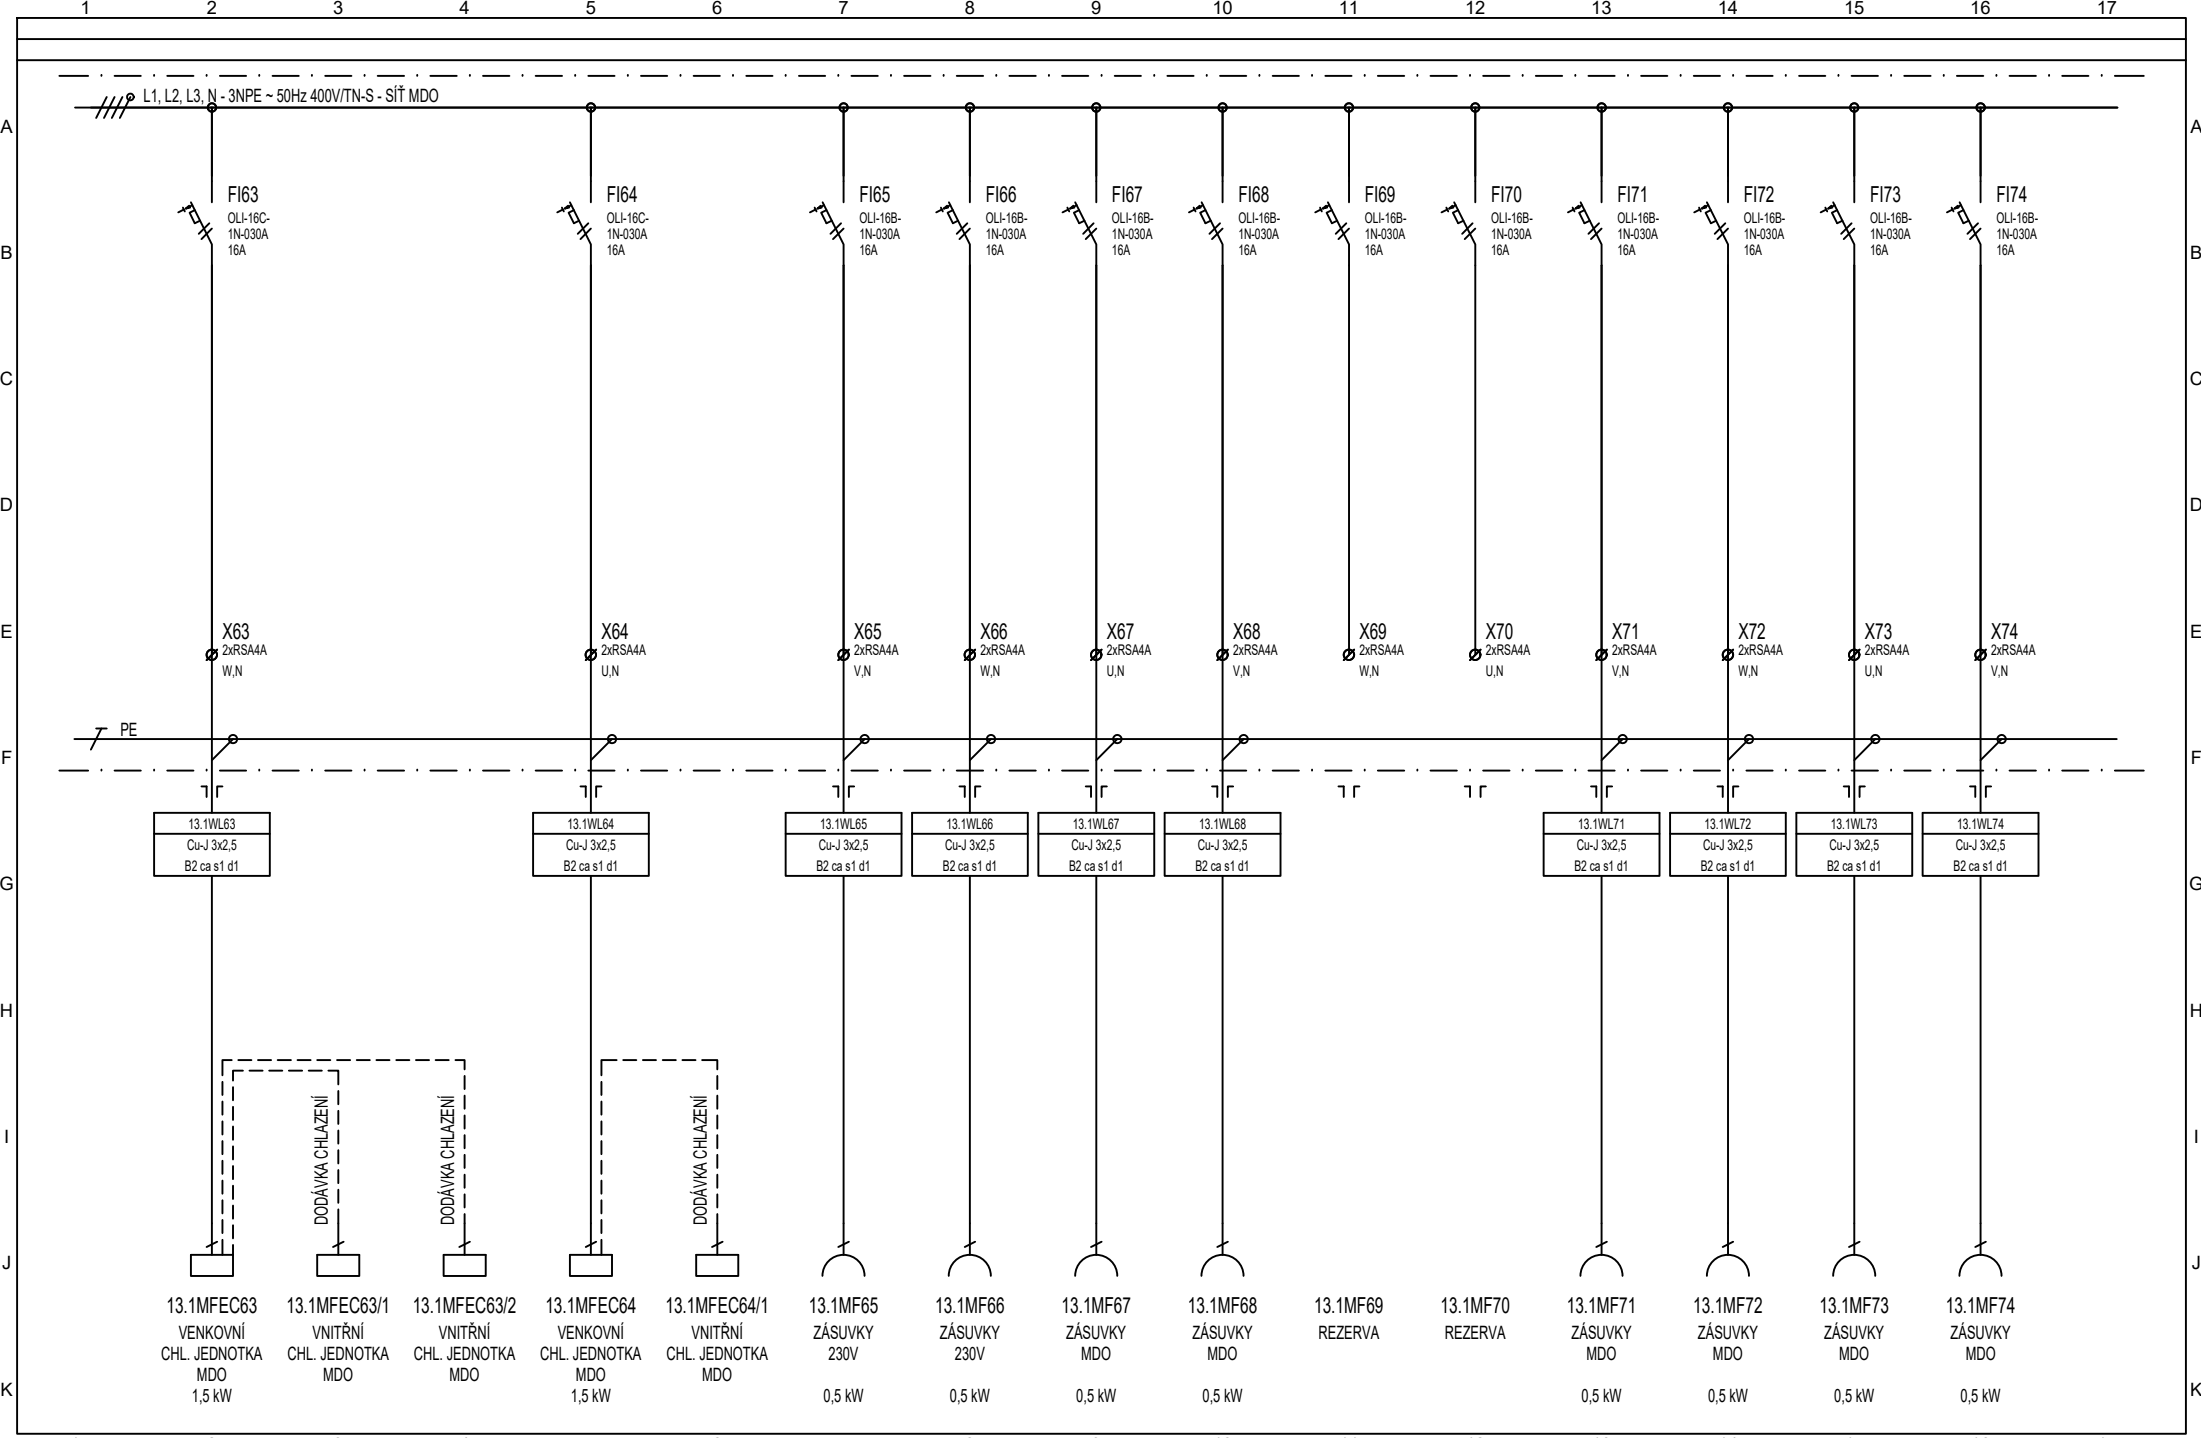

Vypracoval: Zděnek Ludvar	AKCE: PD - Stavební úpravy budovy C - porodní sály	Investor: Fakultní nemocnice Olomouc	Zak.číslo: K24001016	A.K.:	Listů: 9
Kontroloval: Luděk Parák	D.1. Stavební a inženýrské objekty	Obsah:	Změna/Datum:	V.č.:	List: 7
Datum : 08/2024	D.1.01.4 technika prostředí staveb	ROZVADĚČ RO13.1	Měřítko:	D.1.01.4c-108	
	D.1.01.4c Silnoproudá elektrotechnika				

1 2 3 4 5 6 7 8 9 10 11 12 13 14 15 16 17

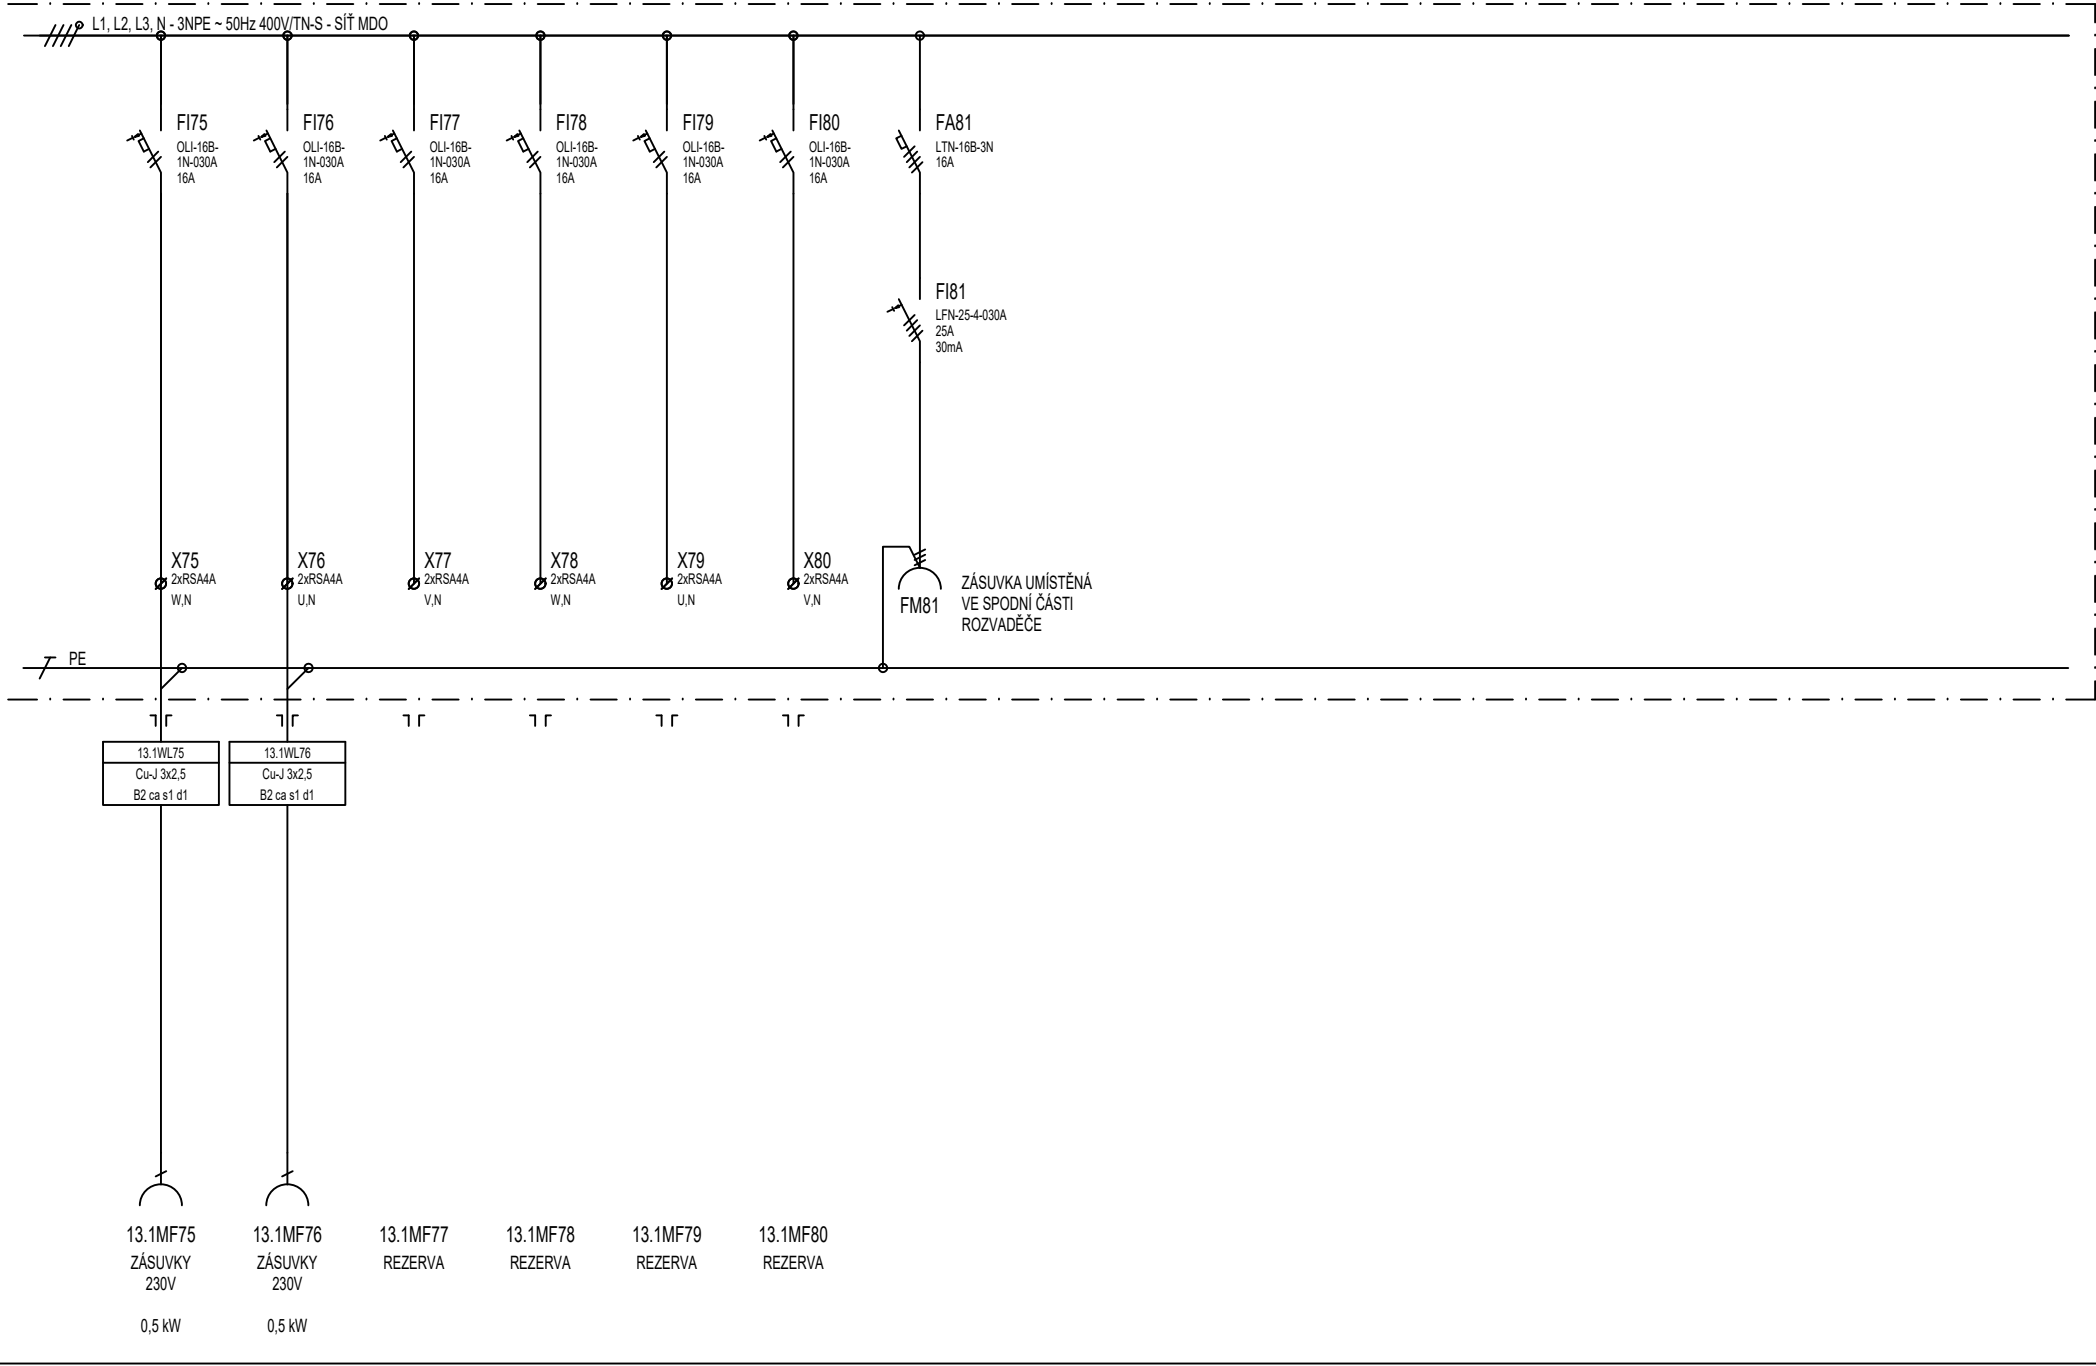

1 2 3 4 5 6 7 8 9 10 11 12 13 14 15 16 17

Vypracoval: Zděnek Ludvar
 Kontroloval: Luděk Parák
 Datum : 08/2024

AKCE: PD - Stavební úpravy budovy C - porodní sály
 D.1. Stavební a inženýrské objekty
 D.1.01.4 technika prostředí staveb
 D.1.01.4c Silnoproudá elektrotechnika




Investor: Fakultní nemocnice Olomouc
 Obsah: **ROZVADĚČ RO13.1**


Zak. číslo: K24001016
 Změna/Datum:
 Měřítko:

A.K.:
 V.č.: D.1.01.4c-108

Listů: 9
 List: 8

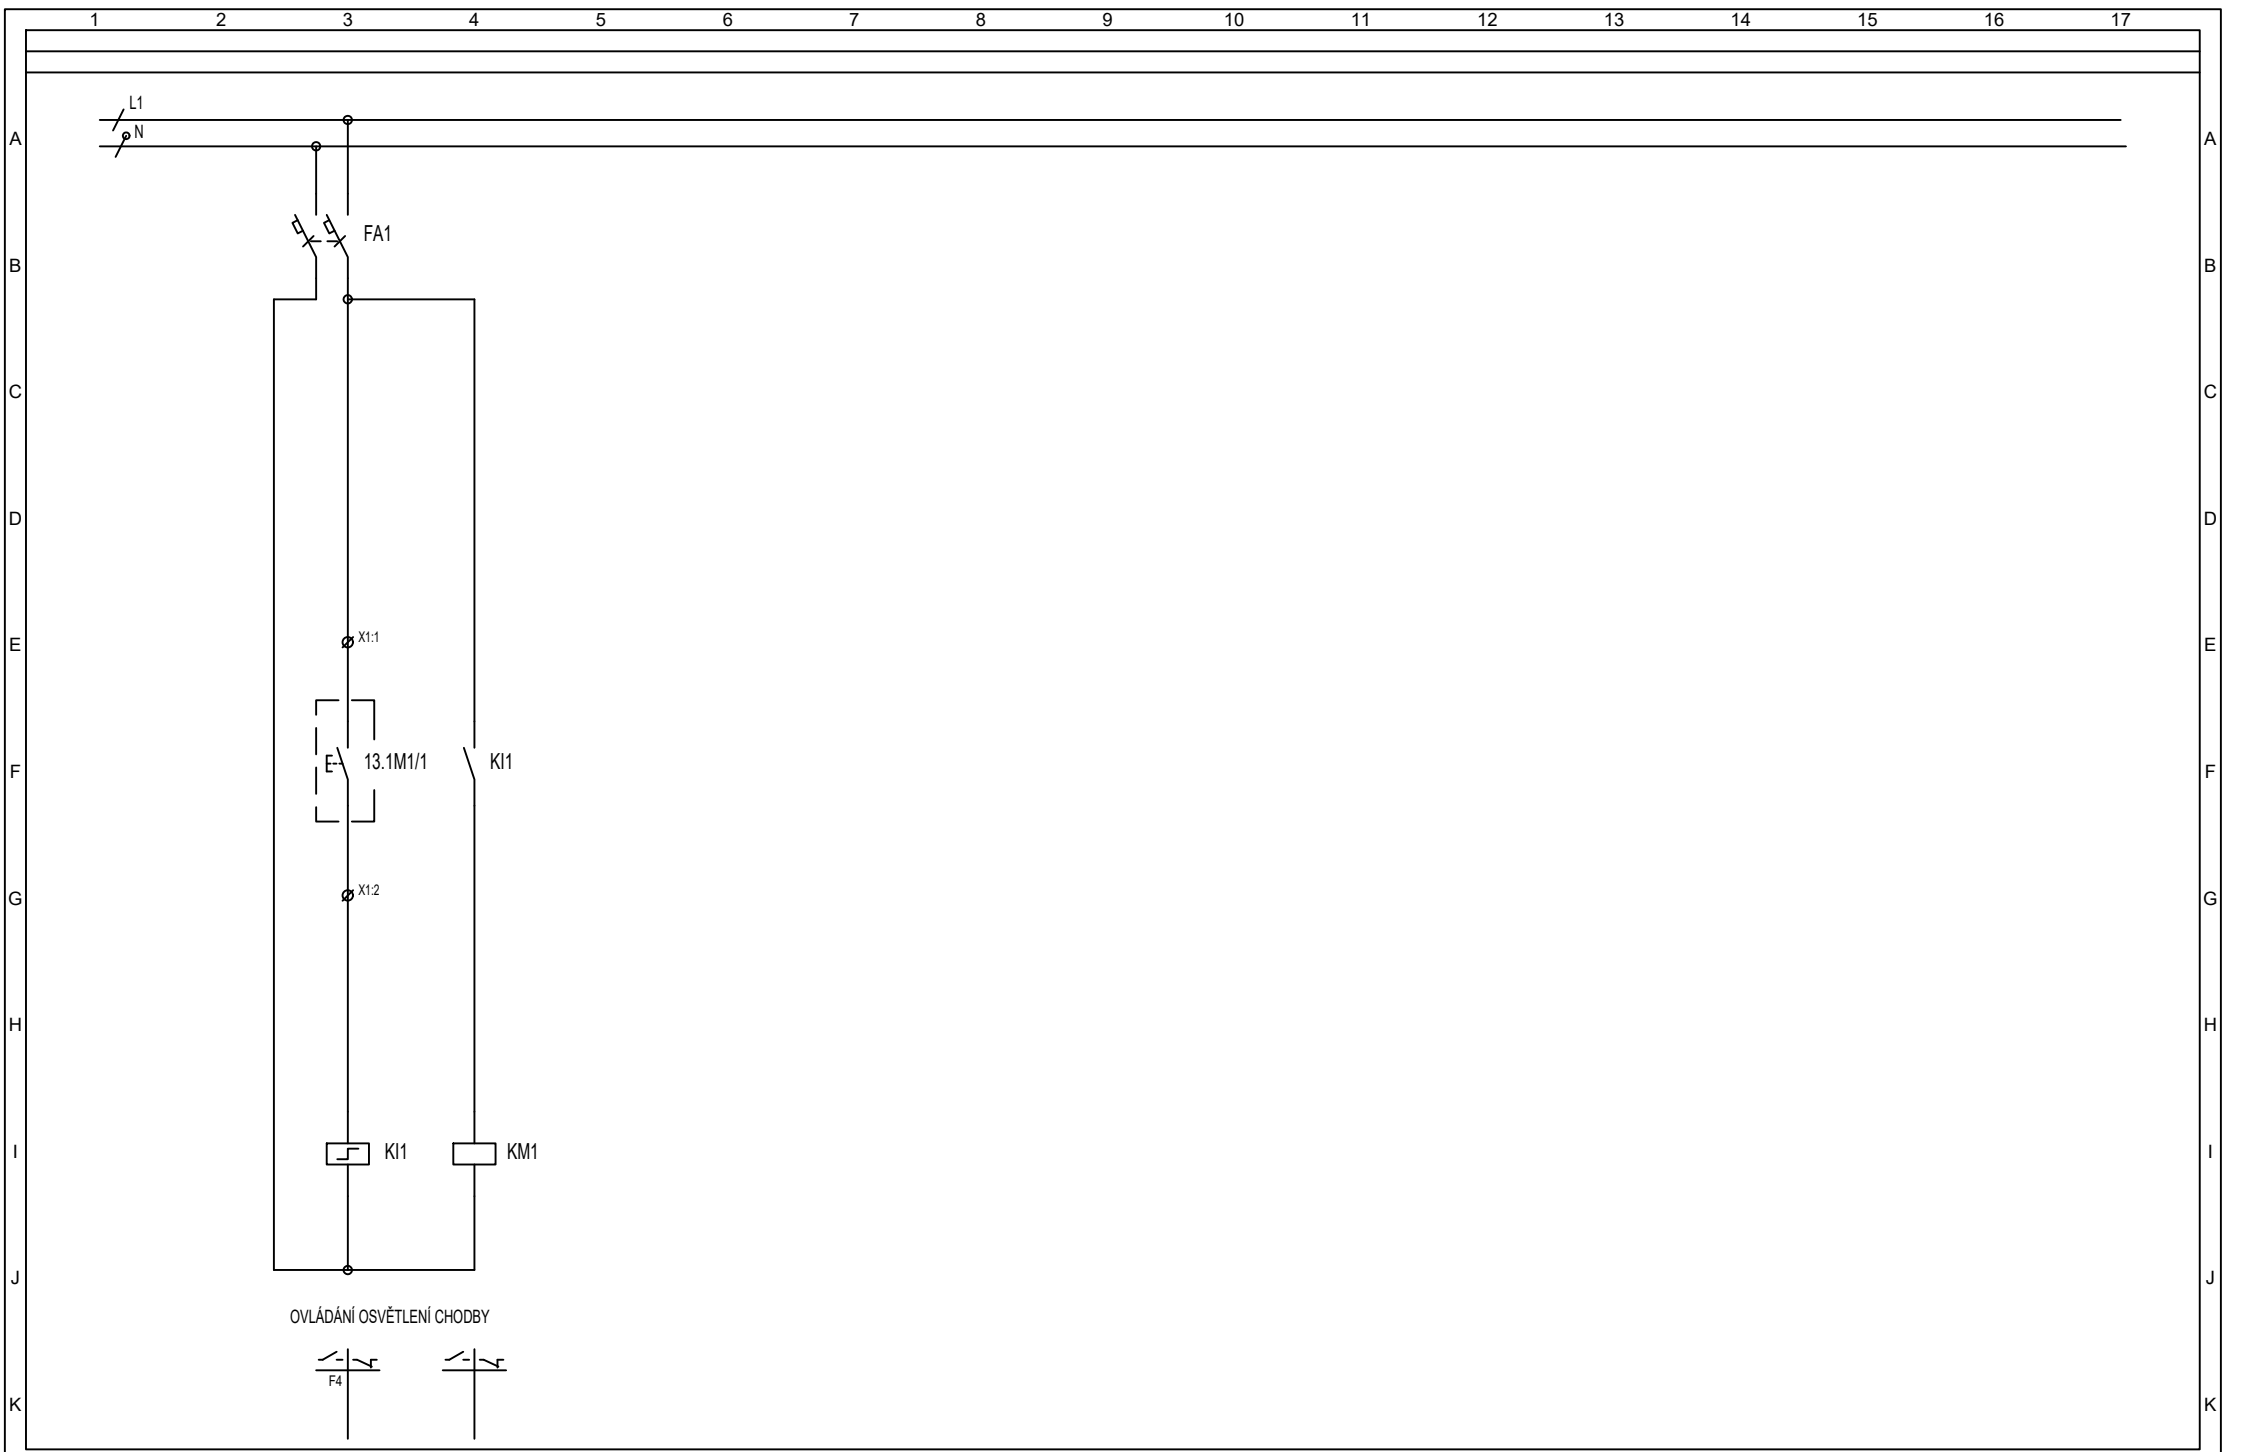

OVLÁDÁNÍ OSVĚTLENÍ CHODBY

1	2	3	4	5	6	7	8	9	10	11	12	13	14	15	16	17
1	2	3	4	5	6	7	8	9	10	11	12	13	14	15	16	17
Vypracoval: Zdeněk Ludvar Kontroloval: Luděk Parák Datum : 08/2024	AKCE: PD - Stavební úpravy budovy C - porodní sály D.1. Stavební a inženýrské objekty D.1.01.4 technika prostředí staveb D.1.01.4c Silnoproudá elektrotechnika		Investor: Fakultní nemocnice Olomouc Obsah: ROZVADĚČ RO13.1	Zak.číslo: K24001016 Změna/Datum: Měřítko:	A.K.: V.č.: D.1.01.4c-108	Listů: 9 List: 9										