


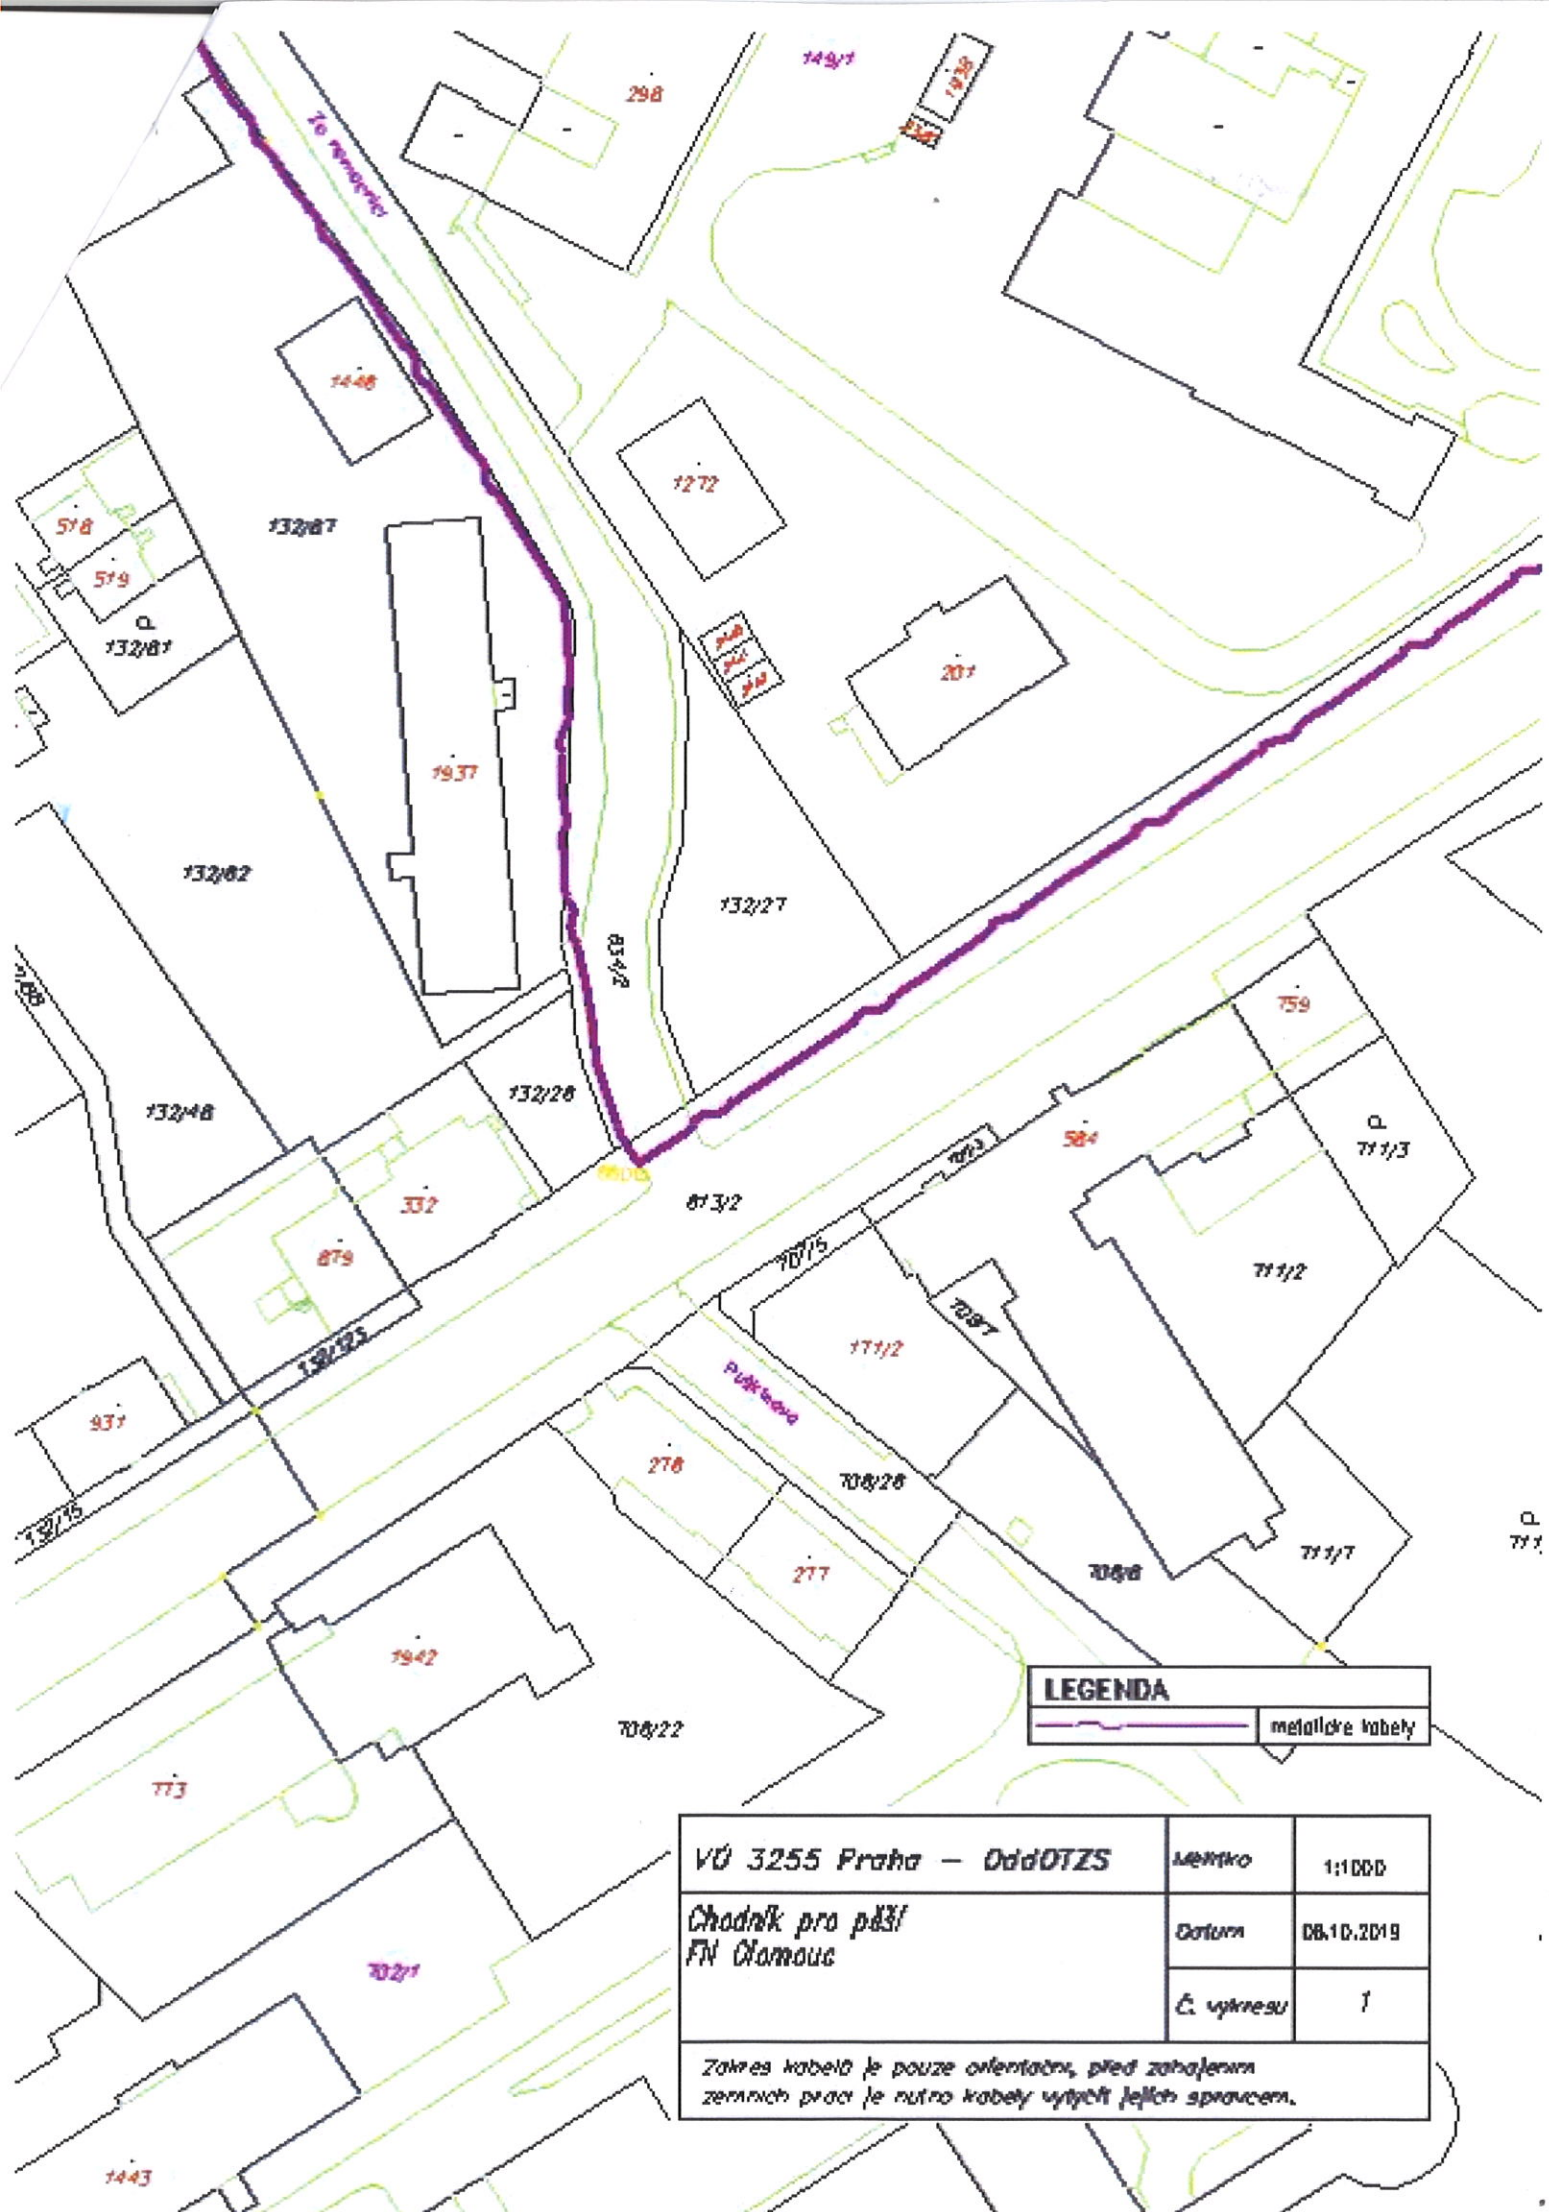

LEGENDA


VO 3255 Praha - OddOTZS

Měřítko

1:1000

Chodník pro páži
FN Olomouc

Datum

08.10.2019

Č. výkresu

1

Zakres kabelů je pouze orientační, před zahájením
zemních prací je nutno kabely vytyčit jejich správcem.

