


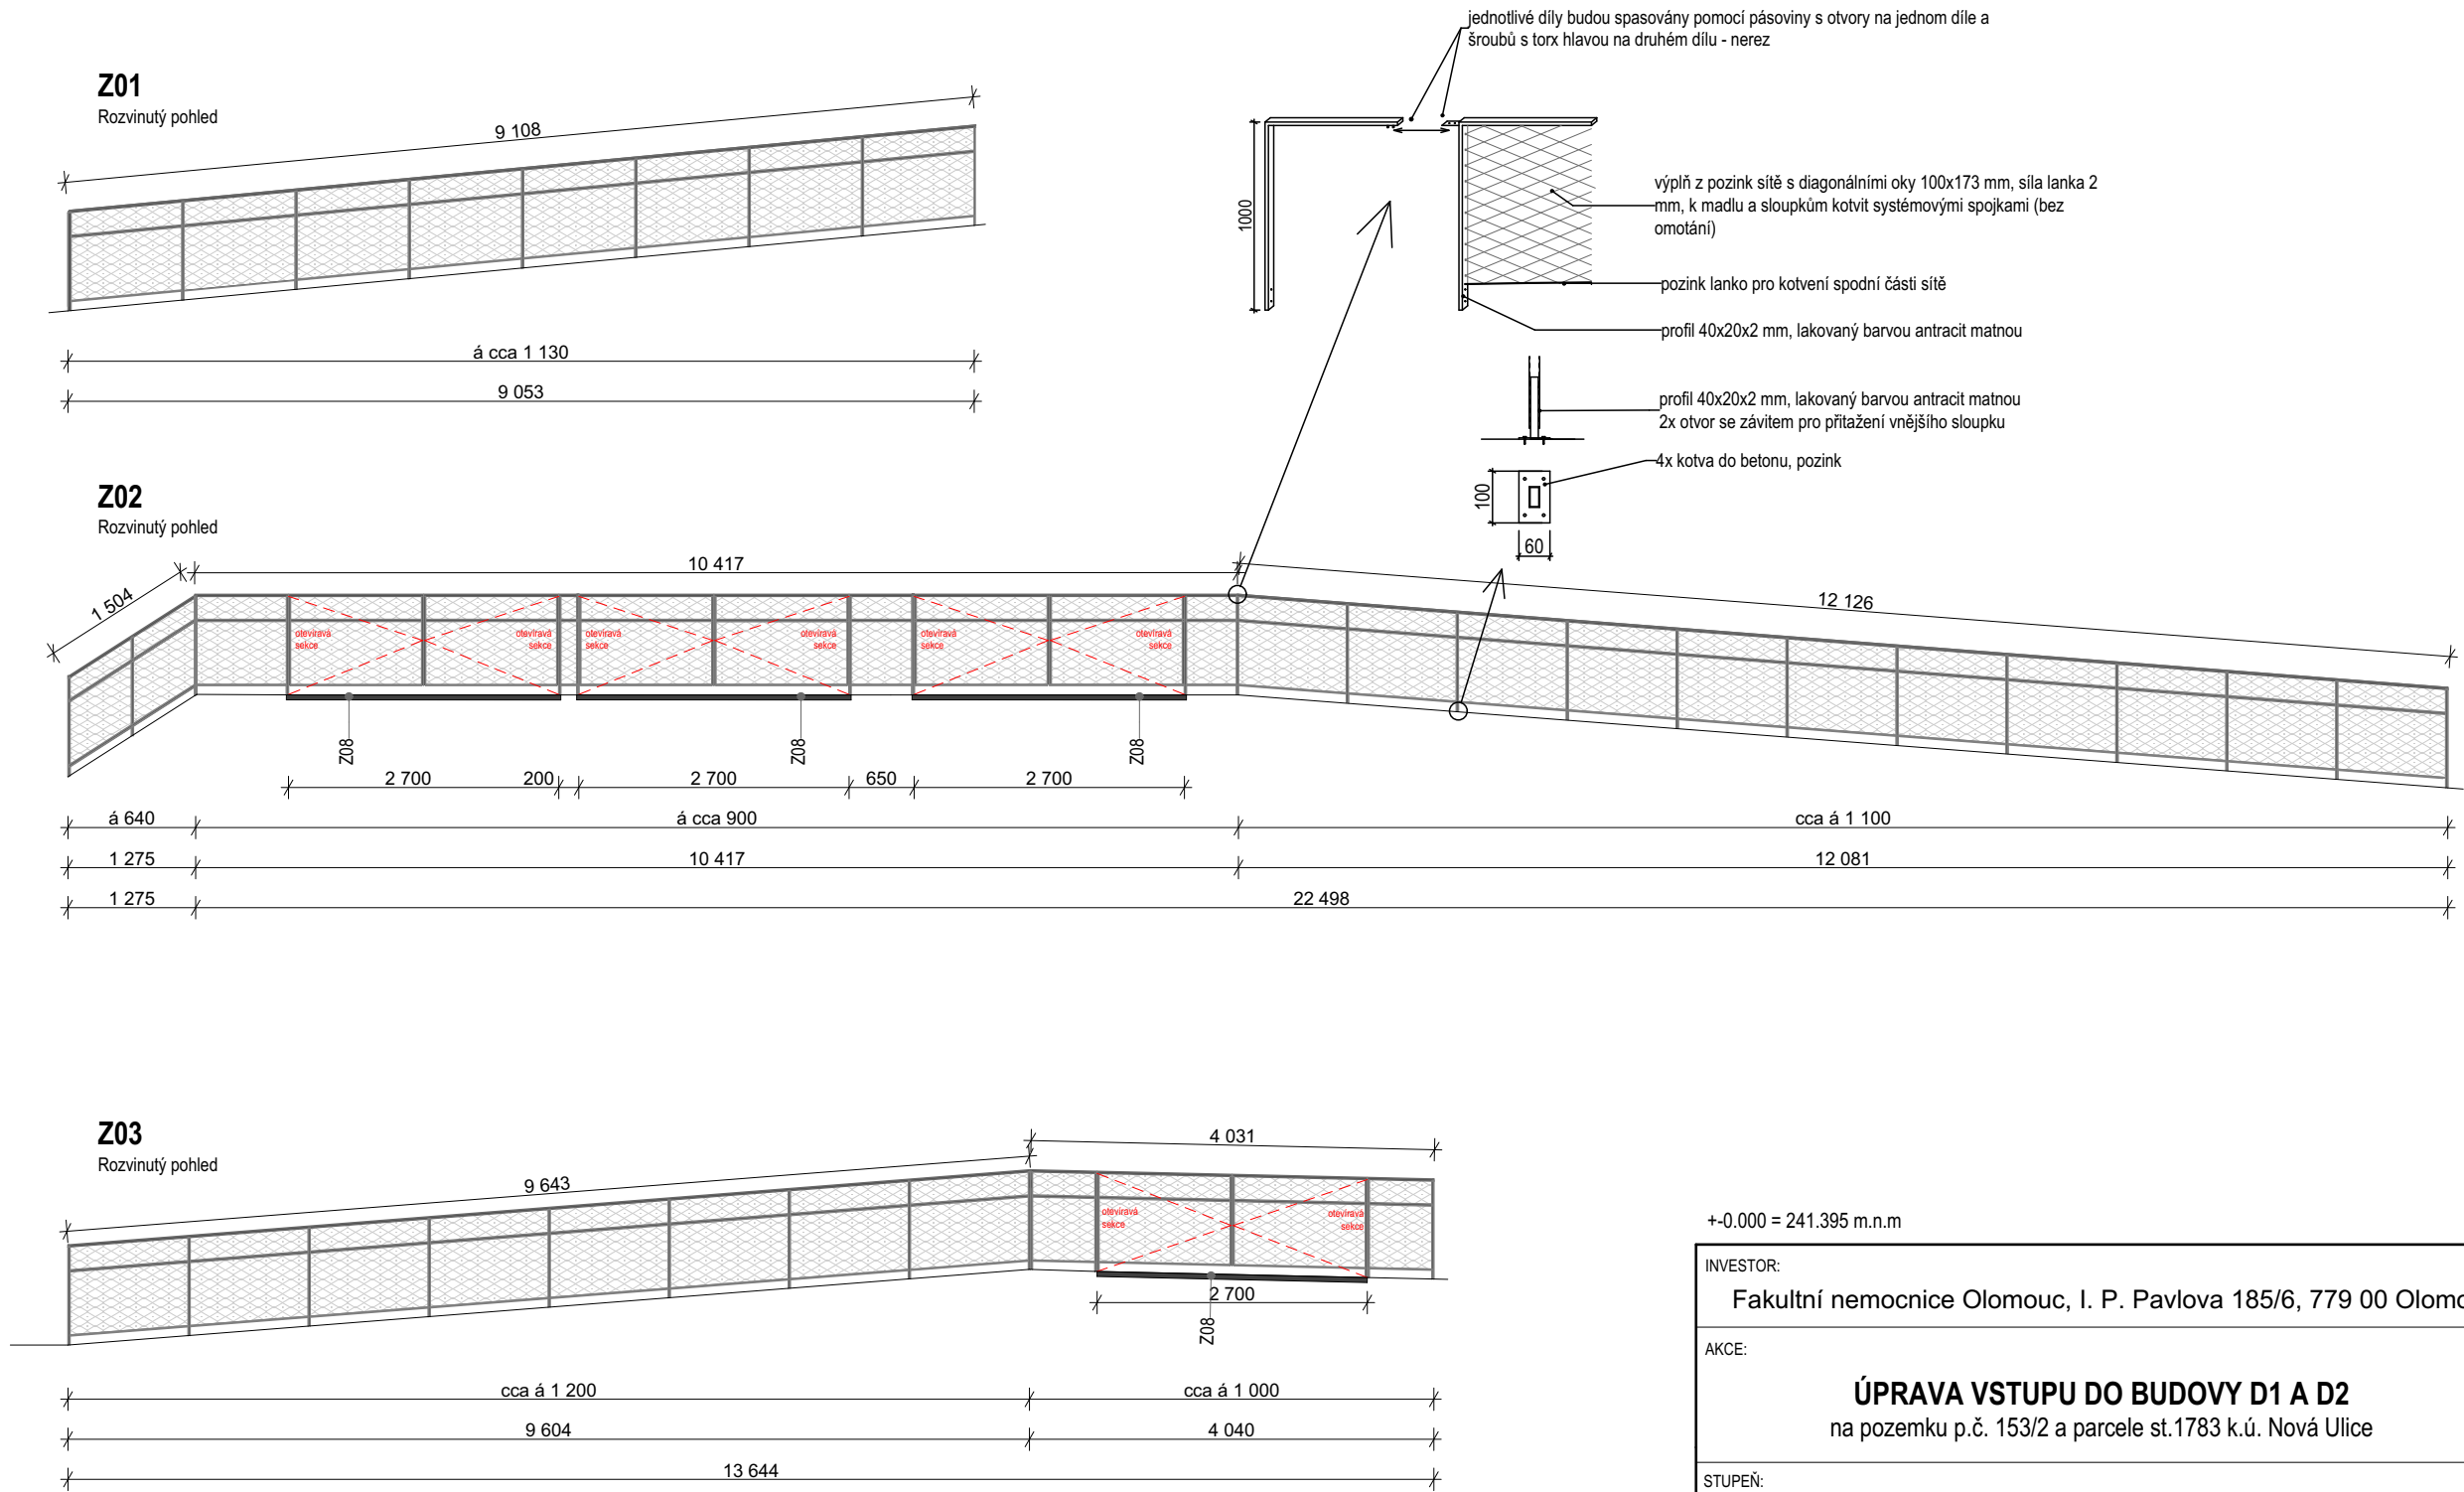

+0.000 = 241.395 m.n.m

INVESTOR: Fakultní nemocnice Olomouc, I. P. Pavlova 185/6, 779 00 Olomouc		AUTORIZAČNÍ RAZÍTKO:		
AKCE: ÚPRAVA VSTUPU DO BUDOVY D1 A D2 na pozemku p.č. 153/2 a parcele st.1783 k.ú. Nová Ulice				
STUPEŇ: Dokumentace pro provedení stavby				
ČÁST DOKUMENTACE: SO 01 - 03 D.1.1 Architektonicko stavební řešení		GENERÁLNÍ PROJEKTANT:  Adam Rujbr Architects Srbská 22, 612 00 Brno - Královo Pole Tel.: 545 216 938, Fax: 545 216 937, GSM: 603 283 041 Hořejší nábřeží 19, 150 00 Praha 5 Tel.: 251 511 333, GSM: 603 799 403		
ODPOVĚDNÝ PROJEKTANT:	Ing. arch. ADAM RUJBR	ODPOVĚDNÝ PROJEKTANT:	Ing. arch. ADAM RUJBR	
PROJEKTANT:	Ing. arch. ALEŠ CHLÁD	ARCHITEKT:	Ing. arch. ADAM RUJBR, Ing. arch. ALEŠ CHLÁD	
VYPRACOVAL:	Ing. arch. ALEŠ CHLÁD	HIP:	Ing. MICHAL SURKA	
KONTROLOVAL:	Ing. arch. ADAM RUJBR			
OBSAH VÝKRESU: Výkresy zábradlí	Č. ZAKÁZKY:		SADA:	
	DATUM:	MĚŘÍTKO:		Č. VÝKRESU:
	06/2018	1:75		D.1.1.10