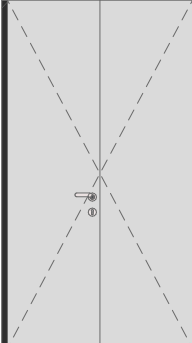


[illegible]

S1 1	bezpečnostní tvrzené sklo, pískované mléčné (ČSN EN 12150)	2x 8 mm	Sloupky 244 kg
S1 2	nosný rošt sloupky Jackl 60/60/3 á 650 mm		Podélné 225 kg
	paždíky / přírčníky jackl á 766 mm (3 ks na výšku stěny 2 300)	60 mm	Spojovací materiál 50 kg
S1 3	perforovaný plech tl. 0,8 mm kotvený na ocelový rošt	0,8 mm	

S2 1	betonová dlažba, bez fazety s rovnou hranou a ochranným UV tvrzeným filtrem, díky kterému je nenásákvý a vodo - odpudivý, dlažba s uzavřenou porózní struktutou	60 mm
S2 2	kladecí vrstva 4/8	40 mm
S2 3	podsypaní frakce 8/16 zhuštěný	150 mm
S2 4	rostlý terén	

D 01 	ROZMĚRY OTVOR 1 300 / 2 300 DVEŘE 1 240 / 2 290	MATERIÁL SKLO MLÉČNÉ, BEZPEČNOSTNÍ, PROTIPOŽÁRNÍ. ODOLNOST EI 15/DP1 - C. SAMOZAVÍRAČ JE NA STRANĚ SKLADU. VČETNĚ KOORDINÁTORU ZAVÍRÁNÍ	KOVÁNÍ CYLINDRICKÁ VLOŽKA V SYSTÉMU SGK OBJEKTU D DLE UŽIVATELE 	POČET 2 KS
O01 	O01 - Požární hasicí přístroj, práškový s hasicí schopností 21A - Kotveno na zeď max. 1,5 m nad podlahou dle interiéru - další podrobnosti viz. Požární bezpečnostní řešení			POČET 1 KS

$$+0.000 = 241.395 \text{ m.n.m}$$

INVESTOR: Fakultní nemocnice Olomouc, I. P. Pavlova 185/6, 779 00 Olomouc		AUTORIZAČNÍ RAZÍTKO:		
AKCE: ÚPRAVA VSTUPU DO BUDOVY D1 A D2 na pozemku p.č. 153/2 a parcele st.1783 k.ú. Nová Ulice				
STUPEŇ: Dokumentace pro provedení stavby				
ČÁST DOKUMENTACE: SO 01 - 03 D.1.1 Architektonicko stavební řešení		GENERÁLNÍ PROJEKTANT:  Adam Rujbr Architects Srbská 22, 612 00 Brno - Královo Pole Tel.: 545 216 938, Fax: 545 216 937, GSM: 603 283 041 Hořejší nábřeží 19, 150 00 Praha 5 Tel.: 251 511 333, GSM: 603 799 403		
ODPOVĚDNÝ PROJEKTANT:	Ing. arch. ADAM RUJBR	ODPOVĚDNÝ PROJEKTANT:	Ing. arch. ADAM RUJBR	
PROJEKTANT:	Ing. arch. ALEŠ CHLÁD	ARCHITEKT:	Ing. arch. ADAM RUJBR, Ing. arch. ALEŠ CHLÁD	
VYPRACOVAL:	Ing. arch. ALEŠ CHLÁD	HIP:	Ing. MICHAL SURKA	
KONTROLOVAL:	Ing. arch. ADAM RUJBR			
OBSAH VÝKRESU: Výkresy skladu prádla, skladby a výkaz dveří	Č. ZAKÁZKY:			SADA:
	DATUM:	MĚŘÍTKO:	Č. VÝKRESU:	
	06/2018	1:50	D.1.1.12	