


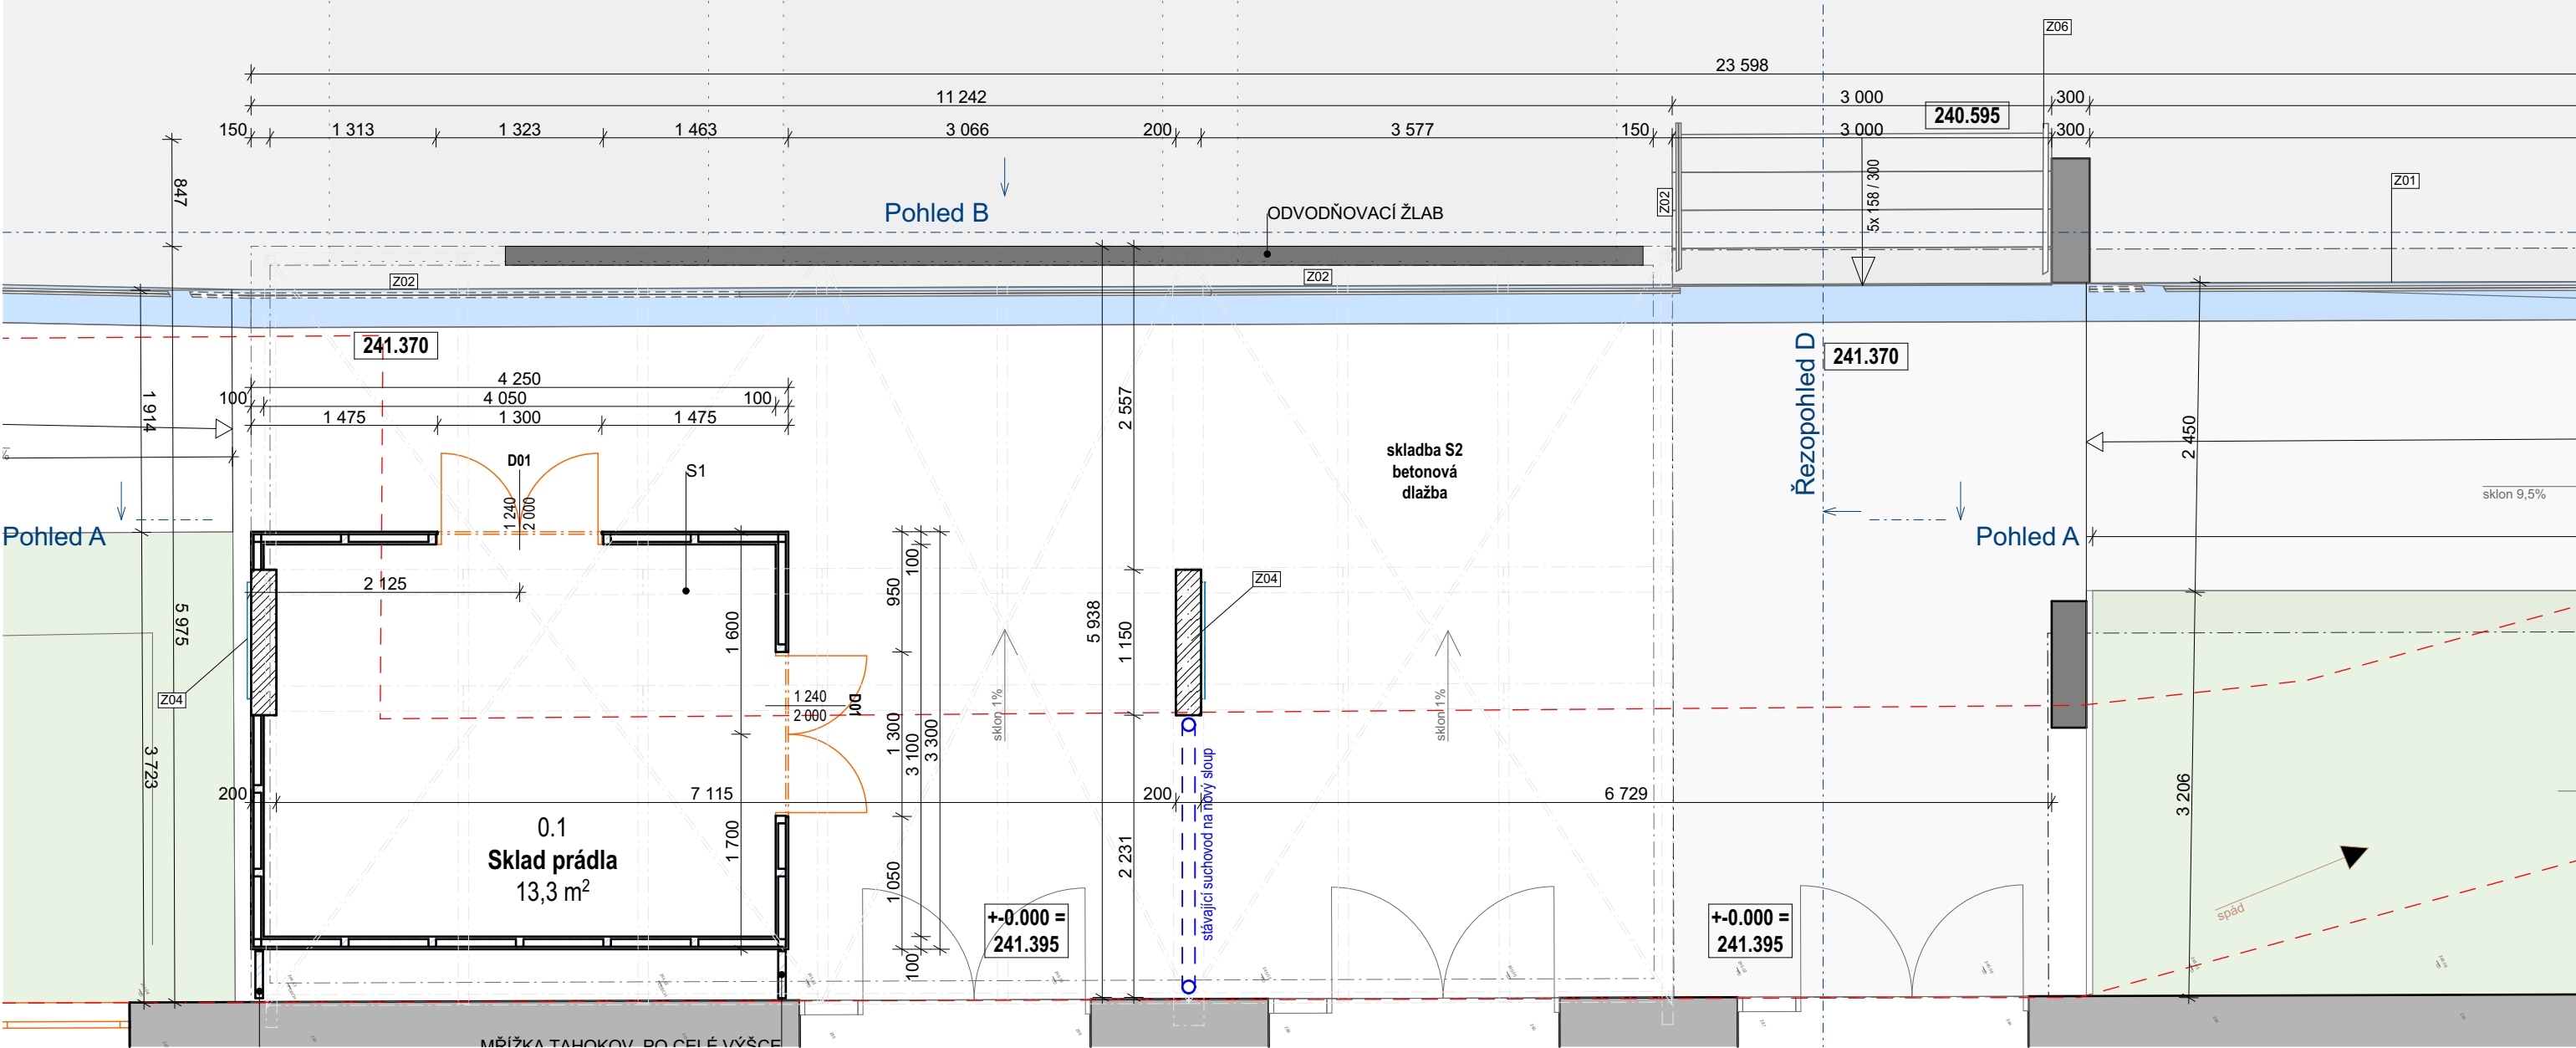

S1 - Obvodová stěna skladu prádla - EI 15/DP1

- S1 1 bezpečnostní tvrzené sklo, pískované mléčné (ČSN EN 12150)
S1 2 nosný rošt sloupky Jackl 60/60/3 á 650 mm
paždíky / příčníky jackl á 766 mm (3 ks na výšku stěny 2 300)
S1 3 perforovaný plech tl. 0,8 mm kotvený na ocelový rošt

S2 - Betonová dlažba na terénu


- S2 1 betonová dlažba, bez fázety s rovnou hranou a ochranným
UV tvrzeným filtrem, díky kterému je nenasákavý a vodo -
odpudivý, dlažba s uzavřenou porózní struktutou
S2 2 kladecí vrstva 4/8
S2 3 podsyp frakce 8/16 zhutněný
S2 4 rostlý terén

Členění stavby na objekty a technická a technologická zařízení

- SO 01 - konstrukce a zastřešení u vstupu D1
SO 02 - konstrukce a zastřešení u vstupu D2
SO 03 - zpevněné plochy, opěrné stěny

LEGENDA

- Stávající plochy komunikací
Stávající plochy zeleně
Stávající plochy pěší
Stávající konstrukce
Nové plochy pěších, zámková dlažba
Nové opěrné stěny
Nové konstrukce železobeton

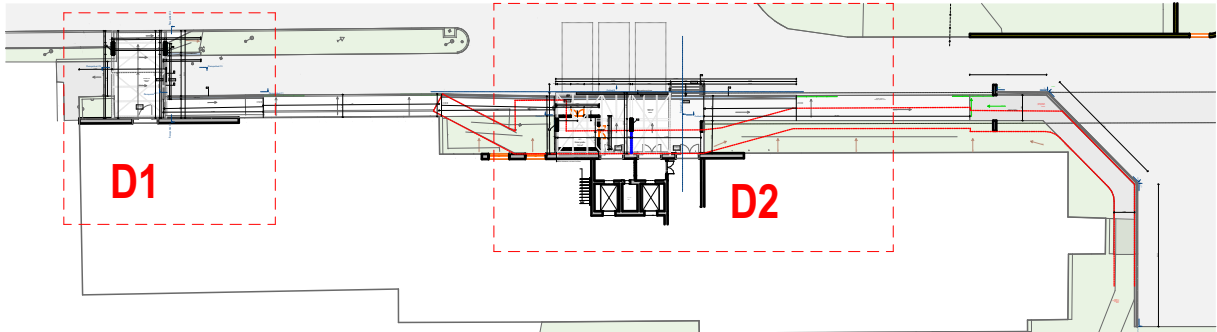

+0.000 = 241.395 m.n.m

INVESTOR: Fakultní nemocnice Olomouc, I. P. Pavlova 185/6, 779 00 Olomouc		AUTORIZAČNÍ RAZÍTKO:		
AKCE: ÚPRAVA VSTUPU DO BUDOVY D1 A D2 na pozemku p.č. 153/2 a parcele st.1783 k.ú. Nová Ulice				
STUPEŇ: Dokumentace pro provedení stavby				
ČÁST DOKUMENTACE: SO 01 - 03 D.1.1 Architektonicko stavební řešení		GENERÁLNÍ PROJEKTANT:  Adam Rujbr Architects Srbská 22, 612 00 Brno - Královo Pole Tel.: 545 216 938, Fax: 545 216 937, GSM: 603 283 041 Hofejší nábřeží 19, 150 00 Praha 5 Tel.: 251 511 333, GSM: 603 799 403		
ODPOVĚDNÝ PROJEKTANT:	Ing. arch. ADAM RUJBR	ODPOVĚDNÝ PROJEKTANT:	Ing. arch. ADAM RUJBR	
PROJEKTANT:	Ing. arch. ALEŠ CHLÁD	ARCHITEKT:	Ing. arch. ADAM RUJBR, Ing. arch. ALEŠ CHLÁD	
VYPRACOVAL:	Ing. arch. ALEŠ CHLÁD	HIP:	Ing. MICHAL SURKA	
KONTROLOVAL:	Ing. arch. ADAM RUJBR			
OBSAH VÝKRESU:	Č. ZAKÁZKY:		SADA:	
	DATUM:	MĚŘÍTKO:		Č. VÝKRESU:
	06/2018	1:50		D.1.1.4
Půdorys vstupu D2				