


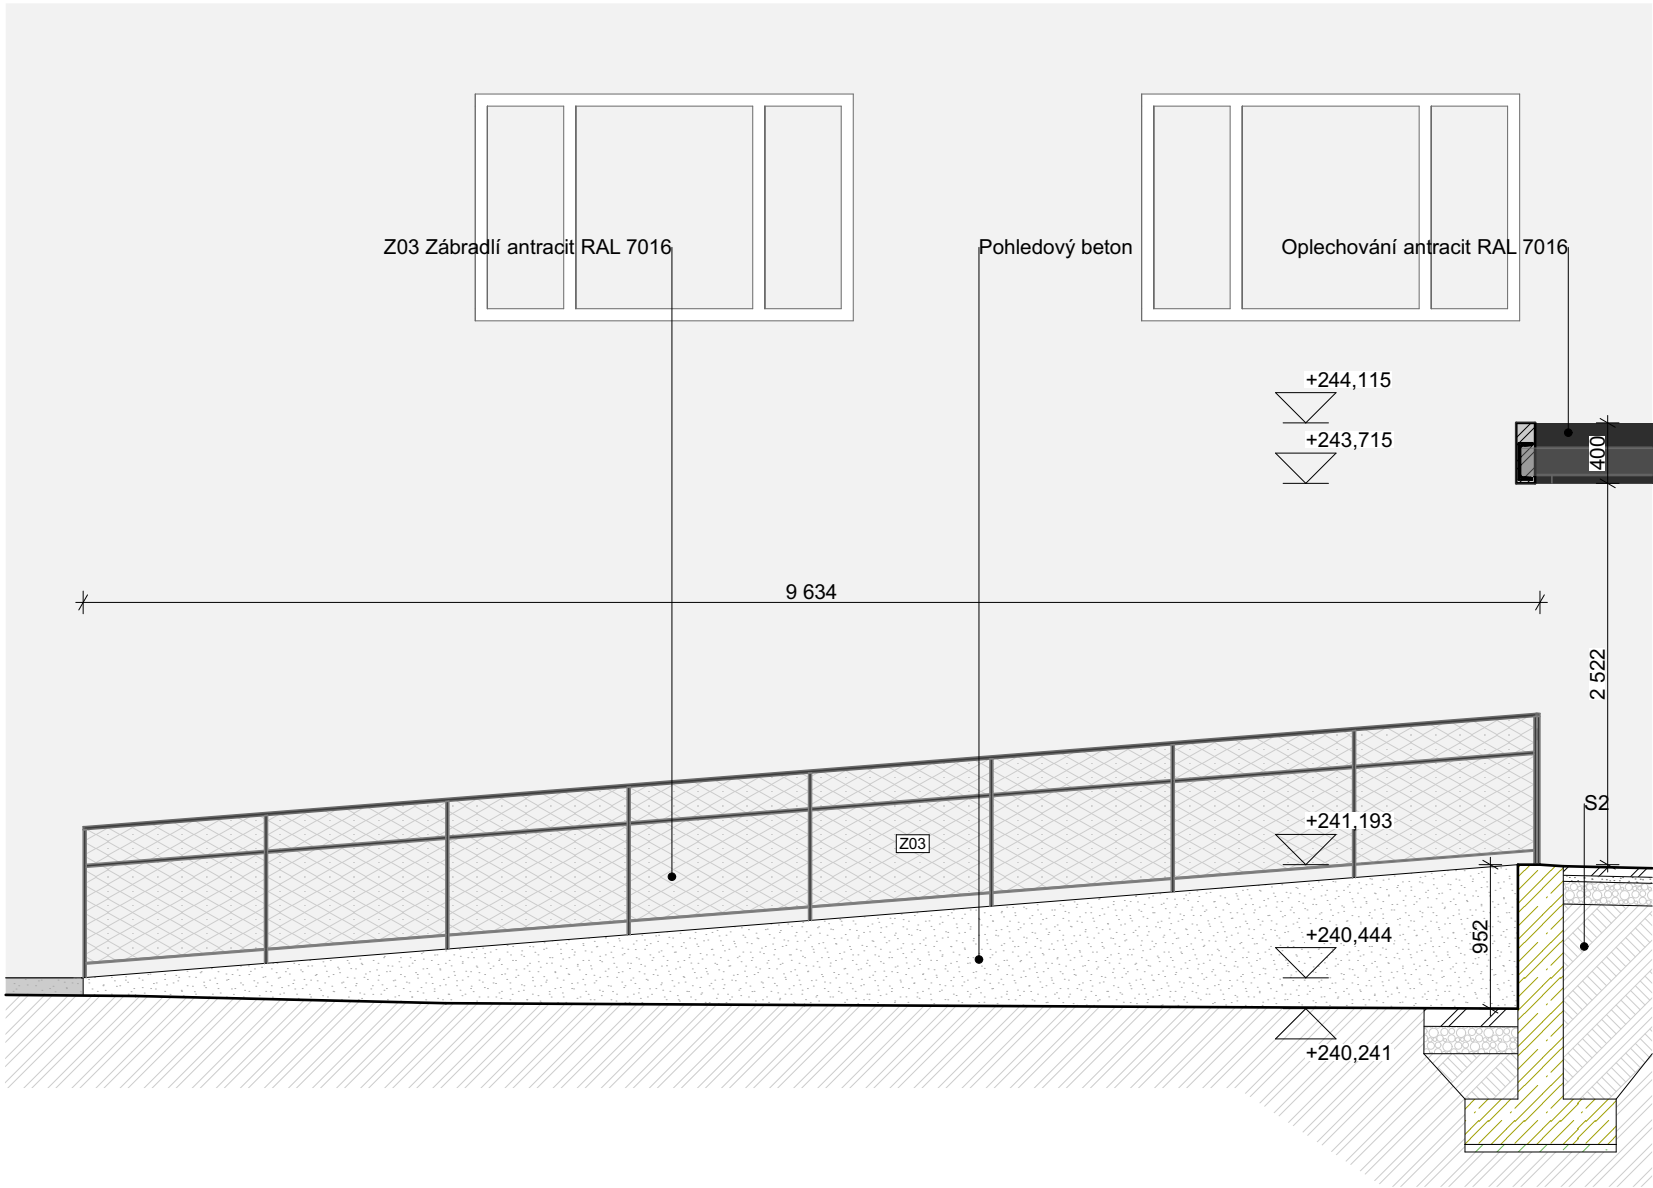

Pohled B



Řezopohled C1

**S1 - Obvodová stěna skladu prádla - EI 15/DP1**

- S1 1 bezpečnostní tvrzené sklo, pískované mléčné (ČSN EN 12150)  
S1 2 nosný rošt sloupky Jacki 60/60/3 á 650 mm  
S1 3 paždíky / příčníky jacki á 766 mm (3 ks na výšku stěny 2 300)  
perforovaný plech tl. 0,8 mm kotvený na ocelový rošt

**S2 - Betonová dlažba na terénu**

- S2 1 betonová dlažba, bez fazety s rovnou hranou a ochranným  
UV tvrzeným filtrem, díky kterému je nenasákavý a vodo -  
odpudivý, dlažba s uzavřenou porózní struktutou  
S2 2 kladecí vrstva 4/8  
S2 3 podsyp frakce 8/16 zhutněný  
S2 4 rostlý terén

| LEGENDA |                                                        |
|---------|--------------------------------------------------------|
|         | Stávající plochy komunikací                            |
|         | Zemina stávající                                       |
|         | Zásyp zeminou, hutněný                                 |
|         | Podsyp 8/16 hutněný                                    |
|         | kladecí vrstva 4/8                                     |
|         | Stávající konstrukce                                   |
|         | Železobeton v pohledu, bez povrchové úpravy, pohledový |
|         | Železobeton                                            |
|         | Prostý beton                                           |

+0.000 = 241.395 m.n.m

|   |  |   |          |       |             |
|---|--|---|----------|-------|-------------|
| INVESTOR:<br>Fakultní nemocnice Olomouc, I. P. Pavlova 185/6, 779 00 Olomouc                            |  | AUTORIZAČNÍ RAZÍTKO:   |          |       |             |
| AKCE:<br><br>ÚPRAVA VSTUPU DO BUDOVY D1 A D2<br>na pozemku p.č. 153/2 a parcele st.1783 k.ú. Nová Ulice |  | Dokumentace pro provedení stavby   |          |       |             |
| STUPEŇ:                                                                                                 |  |   |          |       |             |
| ČÁST DOKUMENTACE:<br><br>SO 01 - 03<br><br>D.1.1 Architektonicko stavební řešení                        |  | GENERÁLNÍ PROJEKTANT:<br><br><div> Adam Rujbr Architects</div> <div>Srbská 22, 612 00 Brno - Královovo Pole<br/>Tel.: 545 216 938, Fax: 545 216 937, GSM: 603 283 041<br/>Hofejší nábřeží 19, 150 00 Praha 5<br/>Tel.: 251 511 333, GSM: 603 799 403</div> |          |       |             |
| ODPOVĚDNÝ PROJEKTANT: Ing. arch. ADAM RUJBR                                                             |  | ODPOVĚDNÝ PROJEKTANT: Ing. arch. ADAM RUJBR   |          |       |             |
| PROJEKTANT: Ing. arch. ALEŠ CHLÁD                                                                       |  | ARCHITEKT: Ing. arch. ADAM RUJBR, Ing. arch. ALEŠ CHLÁD   |          |       |             |
| VYPRACOVAL: Ing. arch. ALEŠ CHLÁD                                                                       |  | HIP: Ing. MICHAL SURKA   |          |       |             |
| KONTROLOVAL: Ing. arch. ADAM RUJBR                                                                      |  |   |          |       |             |
| OBSAH VÝKRESU:<br><br>B, C1 Pohled - SZ vstup D2 a pohled<br>nástupní rampu D1                          |  | Č. ZAKÁZKY:   |          | SADA: |             |
|   |  | DATUM:   | MĚŘÍTKO: |       | Č. VÝKRESU: |
|   |  | 06/2018   | 1:50     |       |             |