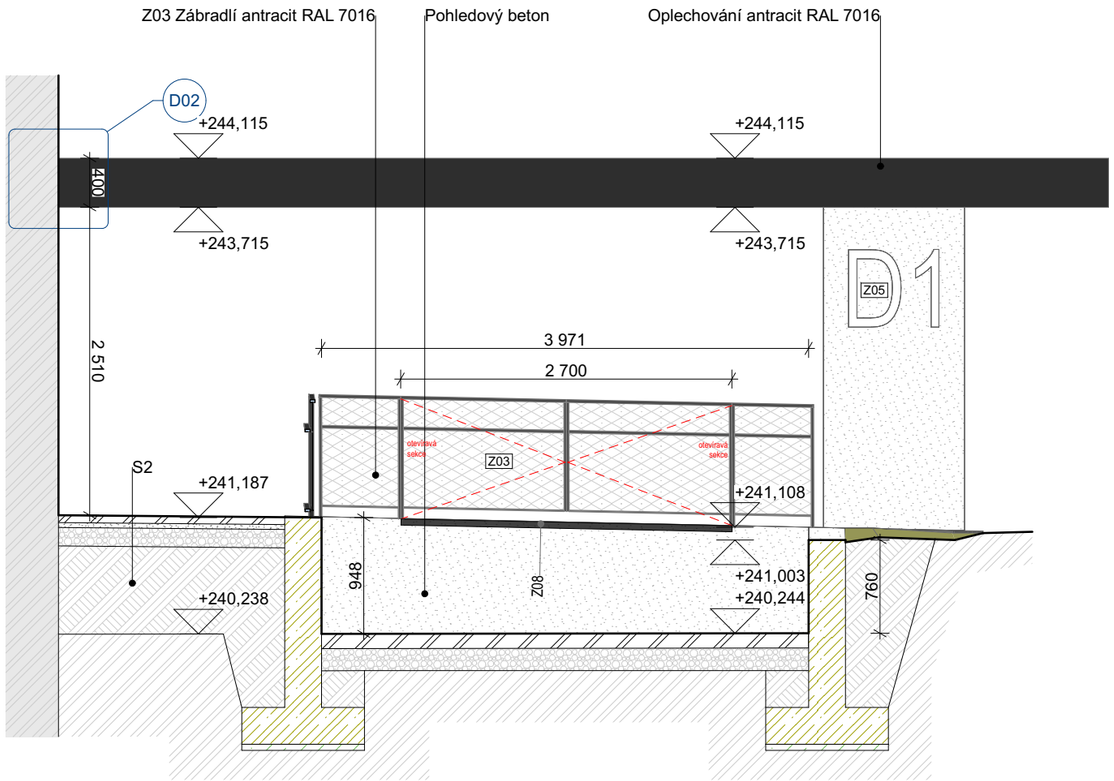

Řezopohled C2

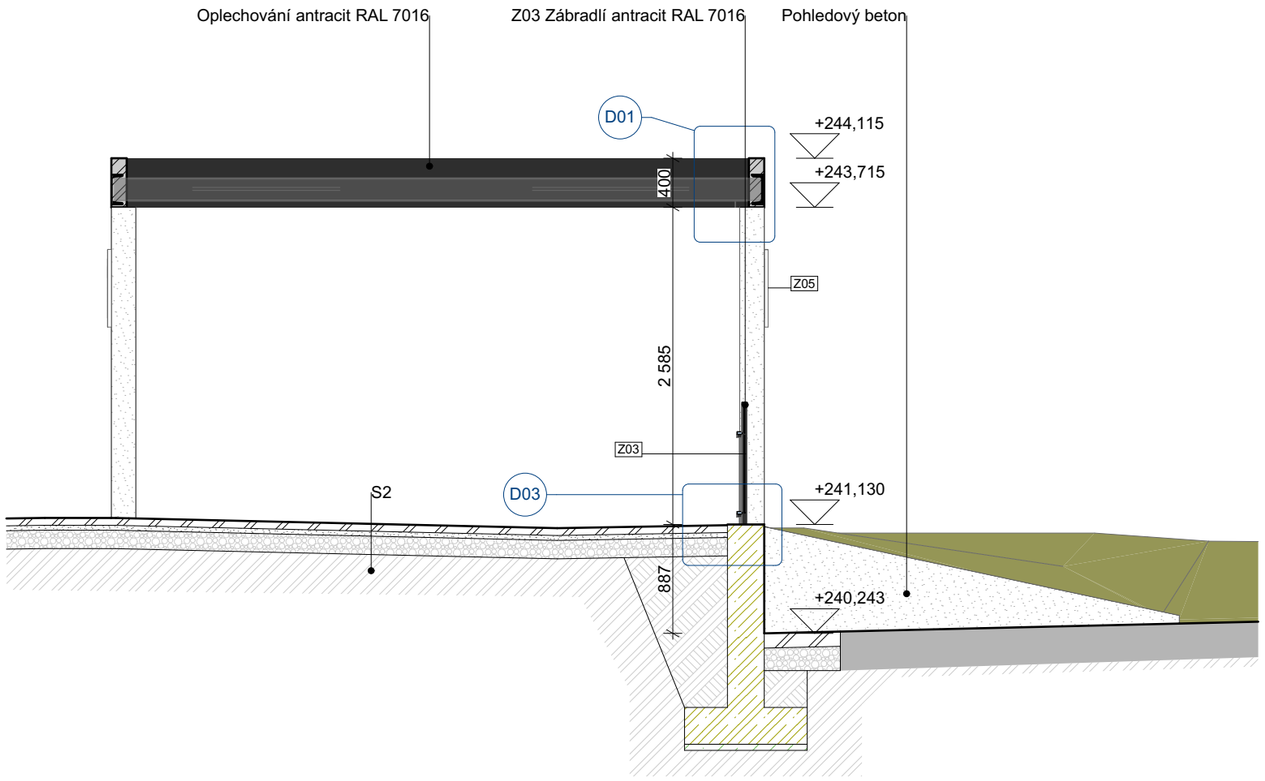

Řezopohled C3

S1 - Obvodová stěna skladu prádla - EI 15/DP1

S1 1 bezpečnostní tvrzené sklo, pískované mléčné (ČSN EN 12150)
S1 2 nosný rošt sloupky Jackl 60/60/3 á 650 mm
paždíky / příčníky jackl á 766 mm (3 ks na výšku stěny 2 300)
S1 3 perforovaný plech tl. 0,8 mm kotvený na ocelový rošt

S2 - Betonová dlažba na terénu

S2 1 betonová dlažba, bez fazety s rovnou hranou a ochranným UV tvrzeným filtrem, díky kterému je nenasákavý a vodo - odpudivý, dlažba s uzavřenou porózní struktutou
S2 2 kladecí vrstva 4/8
S2 3 podsyp frakce 8/16 zhutněný
S2 4 rostlý terén

LEGENDA

- Stávající plochy komunikací
- Zemina stávající
- Zásyp zeminou, hutněný
- Podsyp 8/16 hutněný
- kladecí vrstva 4/8
- Stávající konstrucke
- Železobeton v pohledu, bez povrchové úpravy, pohledový
- Železobeton
- Prostý beton

+-0.000 = 241.395 m.n.m

INVESTOR: Fakultní nemocnice Olomouc, I. P. Pavlova 185/6, 779 00 Olomouc	AUTORIZAČNÍ RAZÍTKO:
AKCE: **ÚPRAVA VSTUPU DO BUDOVY D1 A D2** na pozemku p.č. 153/2 a parcele st.1783 k.ú. Nová Ulice	
STUPEŇ: Dokumentace pro provedení stavby	
ČÁST DOKUMENTACE: **SO 01 - 03** **D.1.1 Architektonicko stavební řešení**	GENERÁLNÍ PROJEKTANT: Adam Rujbr Architects, Srbská 22, 612 00 Brno - Královo Pole, Tel.: 545 216 938, Fax: 545 216 937, GSM: 603 283 041, Hořejší nábřeží 19, 150 00 Praha 5, Tel.: 251 511 333, GSM: 603 799 403

ODPOVĚDNÝ PROJEKTANT:	Ing. arch. ADAM RUJBR	ODPOVĚDNÝ PROJEKTANT:	Ing. arch. ADAM RUJBR
PROJEKTANT:	Ing. arch. ALEŠ CHLÁD	ARCHITEKT:	Ing. arch. ADAM RUJBR, Ing. arch. ALEŠ CHLÁD
VYPRACOVAL:	Ing. arch. ALEŠ CHLÁD	HIP:	Ing. MICHAL SURKA
KONTROLOVAL:	Ing. arch. ADAM RUJBR		

OBSAH VÝKRESU:	Č. ZAKÁZKY:			SADA:
	DATUM:	MĚŘÍTKO:	Č. VÝKRESU:	
C2, C3 Řezopohled vstup D1	06/2018	1:50	D.1.1.7	