


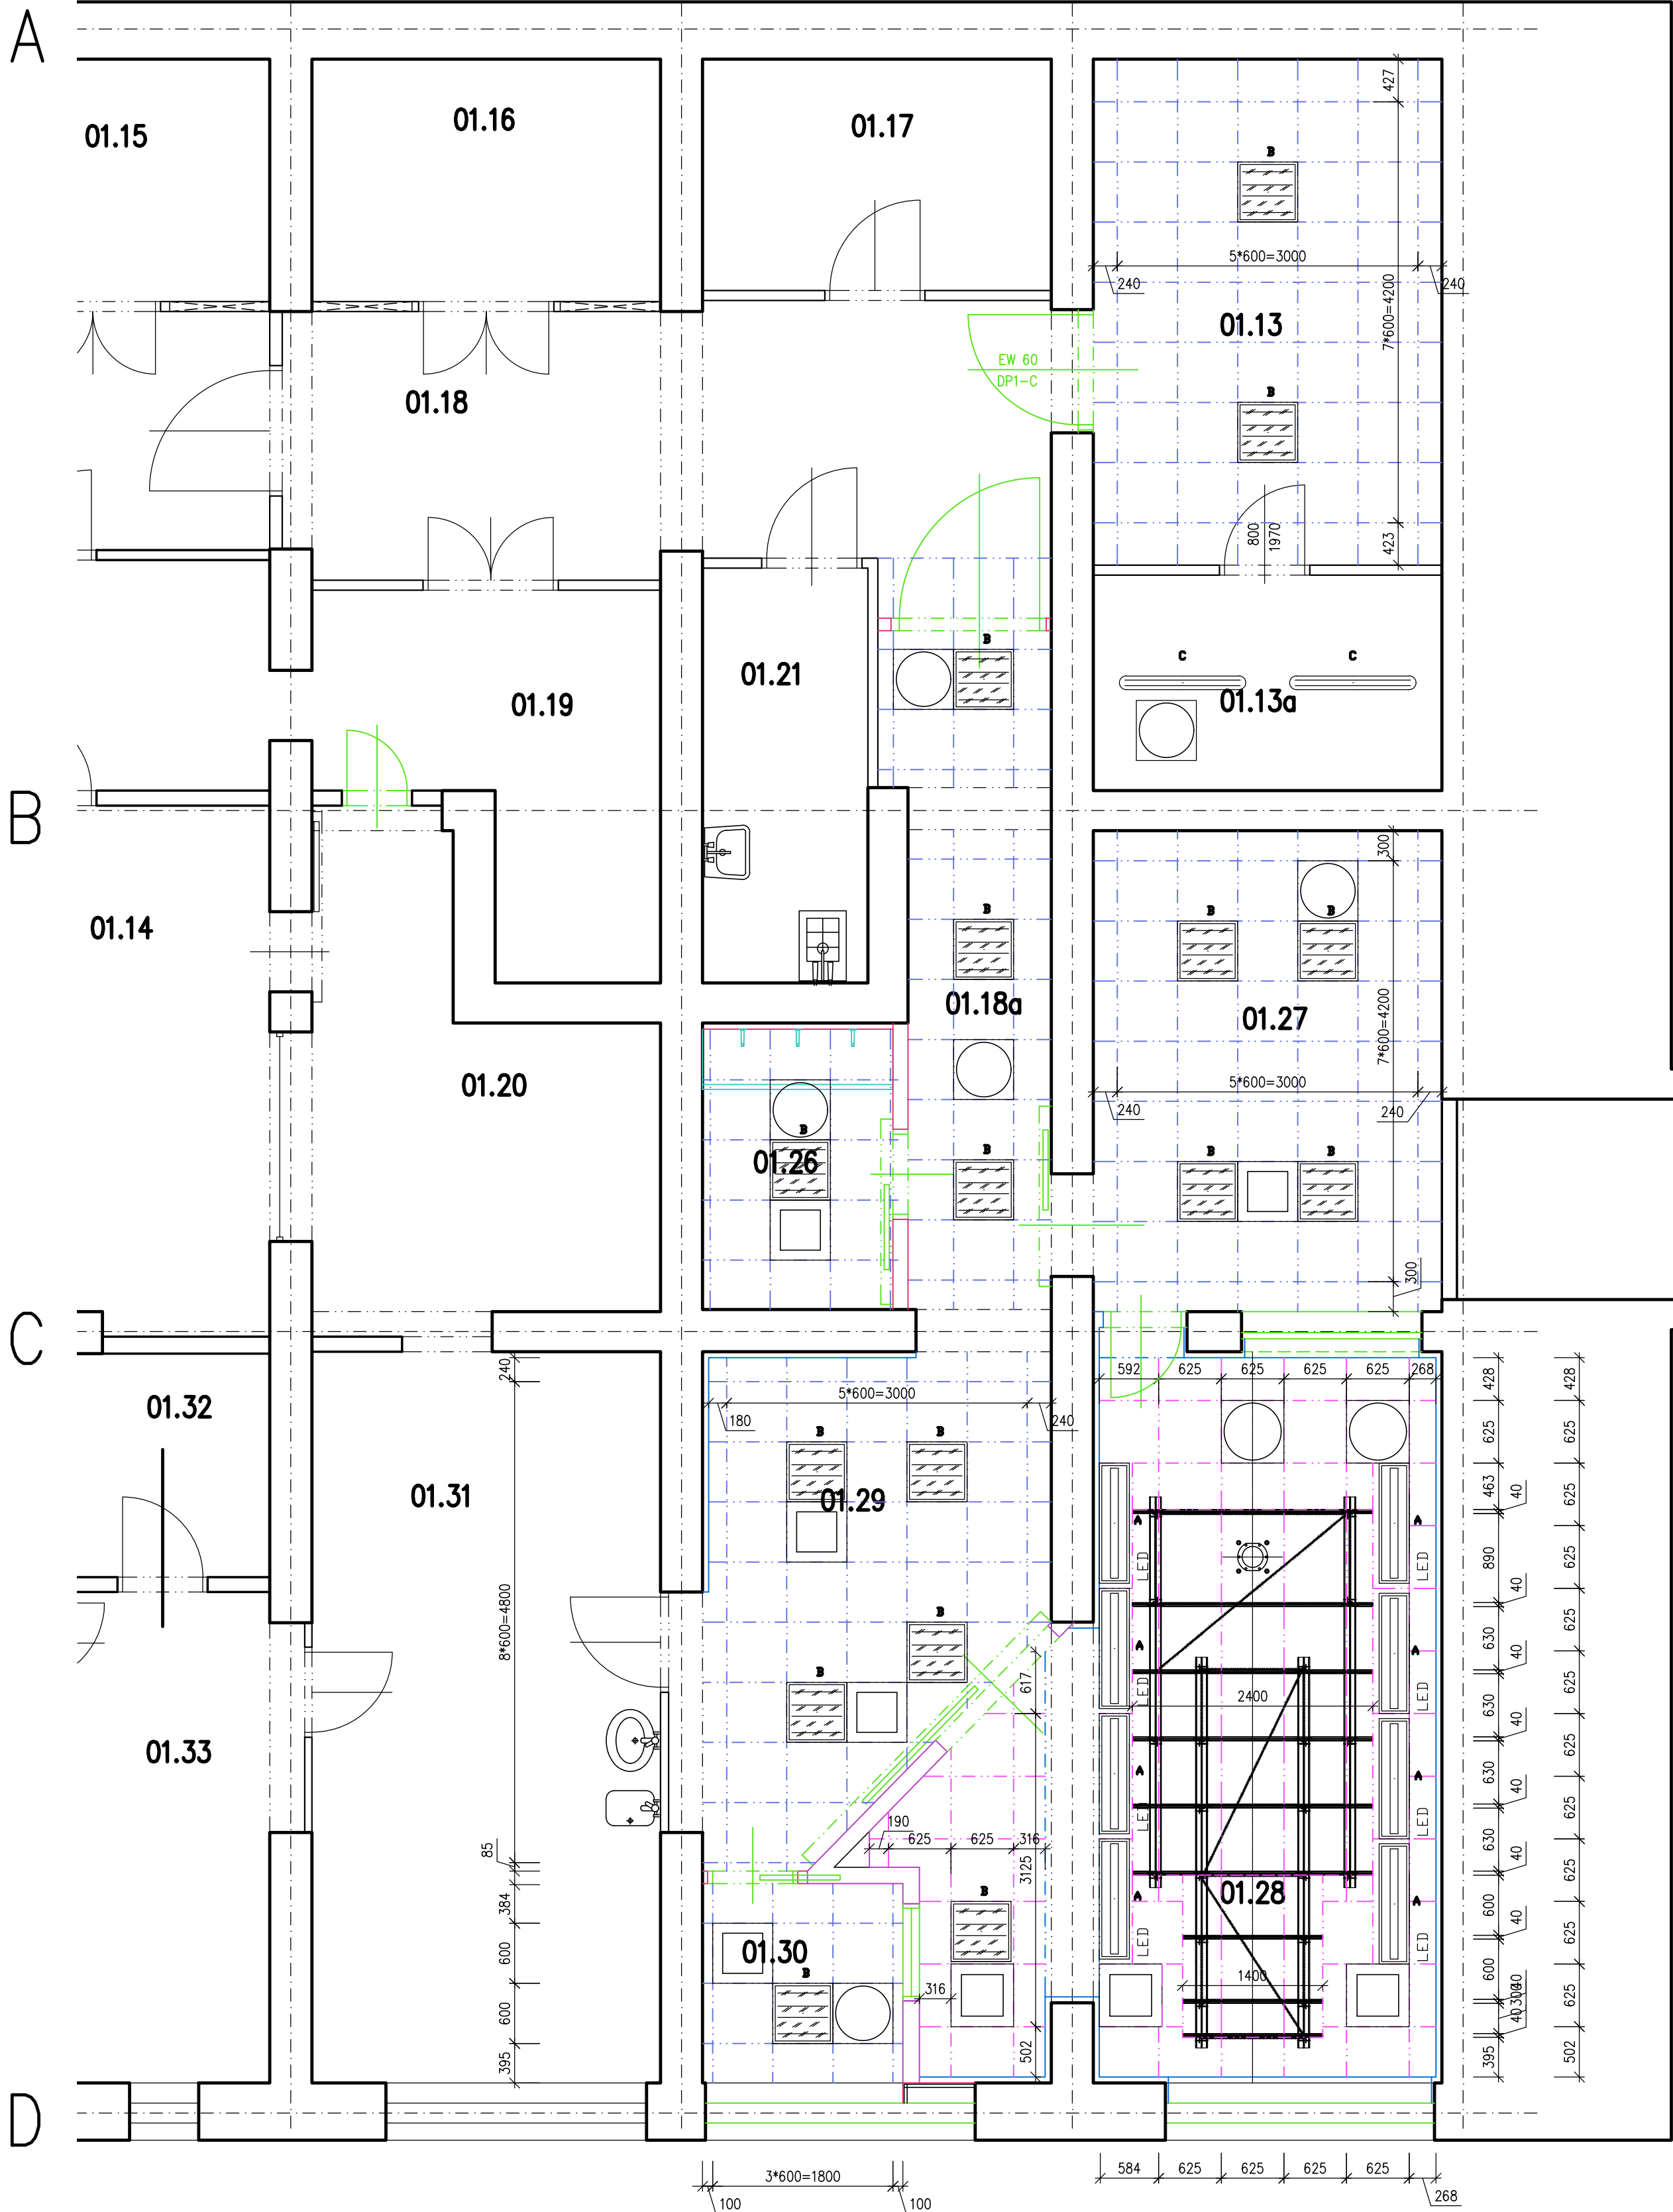

LEGENDA MÍSTNOSTÍ

Číslo místnosti	Název místnosti	Plocha	Výška místnosti		Podlaha	Stěsba Podlahy	Povrch stěn	Obklad stěn	Podhled	Poznámka
		m²	po strop (m)	po podhled (m)						
01.13	TECHNICKÁ MÍSTNOST 1	17,60	3,800	3,500	st. KD		OŠ	MPF	5	
01.13a	TECHNICKÁ MÍSTNOST 2	7,50	3,800	3,800	st. KD		OŠ	MPF	OŠ	
01.14	ANGIOGRAFIE II - KATETRIZAČNÍ	35,92	3,800	2,905	st. PA			st.KO	st.5	
01.15	SKLAD MATERIÁLU	8,55	3,800	2,700	st. KD		OŠ	st.KO	st.5	
01.16	SKLAD MATERIÁLU	8,55	3,800	2,700	st. KD		OŠ	st.KO	st.5	
01.17	SKLAD MATERIÁLU	8,04	3,800	2,700	st. KD		OŠ		st.5	
01.18	CHODBA	21,35	3,800	2,700	st. KD, P	S4	OŠ	MPF	st.5, 5	
01.18a	CHODBA	10,70	3,800	2,700	P	S4	OŠ	MPF	5	
01.19	SKLAD STERILNÍHO MATERIÁLU	10,25	3,800	2,900	st. KD		OŠ	st.KO	st.5	
01.20	OVLADOVNA	13,96	3,800	2,900	st. PA		OŠ		st.5	
01.21	ÚKLID	6,92	3,800	2,900	st. KD		OŠ	st.KO	st.5	
01.26	UMÝVÁRNA PERSONÁLU	5,60	3,800	2,600	P	S4	OŠ	MPF	5	
01.27	OVLADOVNA	16,70	3,800	2,900	PA	S1	OŠ	MPF	5	
01.28	VYŠETŘOVNA	31,25	3,800	2,705	PA	S2	OŠ	FeO	2	
01.29	PŘÍPRAVNA	14,75	3,800	2,900	PA	S1,S2	OŠ	FeO,MPF	5	
01.30	ADMINISTRATIVA	4,00	3,800	2,900	P	S3	OŠ	MPF	5	
01.31	DENNÍ MÍSTNOST - POPISOVNA	25,40	3,800	2,900	st. KD		OŠ		st.5	
01.32	STROJOVNA ANGIOGRAFIE I	7,76	3,800	2,800	st. PA		OŠ		st.5	
01.33	OVLADOVNA	12,90	3,800	2,940	st. PA		OŠ	st.KO	st.5	

LEGENDA STAVEBNÍCH ÚPRAV


Ozn.	Úprava podlahy	Ozn.	Úprava stěn	Ozn.	Úprava stropu
KD	Keramická dlažba	FP	Fabion PVC	2	Integrovaný strop EP IS M 625/625 mm
P	Povlaková krytina PVC	MPF	Malba bezprašná omyvatelná	4	Sádkartonový podhled
PA	Antistatická podlahovina PVC	OŠ	Omlitka štuková	5	Minerální podhled THERMATEX 600/600 mm
ST.	Stávající	KO	Keramický obklad	st.	Stávající
		FeO	Kovový obklad		

LEGENDA HMOT:

- STÁVAJÍCÍ KONSTRUKCE
- STÁVAJÍCÍ KONSTRUKCE ŽELEZOBETONOVÉ
- NOVÁ PŘÍČKA UNI-EG TL. 164 MM, OLOVĚNÝ PLECH TL. 2 MM ZE STRANY SÁLU KOVOVÝ OBKLAD, ZE STRANY 1.29 A 1.30 SDK
- KOVOVÝ OBKLAD STÁVAJÍCÍCH STĚN TL. 60 MM
- SDK PŘÍČKA TL. 125 MM, DESKA SDK KNAUF WHITE TL. 12,5 MM
- SDK PŘÍČKA TL. 150 MM, DESKA SDK KNAUF GREEN TL. 12,5 MM
- SDK JEDNOSTRANNÝ OBKLAD ŽB ZDI, TL. 62,5 MM, SDK KNAUF GREEN TL. 12,5 MM

LEGENDA PODHLEDŮ:

- INTEGROVANÝ TĚSNÝ PODHLED EP IS M 625x625 BARVA DLE VÝZKOKOVÁNÍ INVESTOREM
- PODHLED KAZETOVÝ THERMATEX, ROZMĚR 600x600 MM KAZETY KNAUF AMF THERMACLEAN S
- VZT PRVEK V PODHLEDU
- EL SVÍTIDLO V PODHLEDU

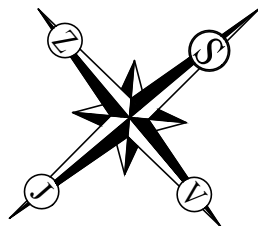

R02/...	...	...
R01/...	...	...
REVIZE / DATUM	POPIS	VYPRACOVAL

±0,000= m.n.m.

ZPRACOVAL	ING. ONDERKA	ZPRACOVATEL		EP Rožnov, a.s. Boženy Němcové 1720 CZ 756 61 Rožnov pod Radhoštěm t: 571 664 111, fax: 571 664 400 e-mail: ep@eproznov.cz	
KONTROLOVAL	ING. ONDERKA				
SCHVÁLIL (HIP)	ING. BĚHAL				
INVESTOR	FAKULTNÍ NEMOCNICE OLOMOUC				
MÍSTO STAVBY	OLOMOUC	ČÍSLO ZAKÁZKY	K19169018		
STAVBA					
STAVEBNÍ ÚPRAVY 1.PP OBJEKTU D1-I.IK KATETRIZAČNÍ SÁLY					
OBJEKT	D. DOKUMENTACE OBJEKTŮ A TECHNICKÝCH A TECHNOLOGICKÝCH ZAŘÍZENÍ				
STAVEBNÍ/INŽENÝRSKÝ OBJEKT	D.1 DOKUMENTACE STAVEBNÍHO NEBO INŽENÝRSKÉHO OBJEKTU D.1.1 ARCHITEKTONICKO - STAVEBNÍ ŘEŠENÍ				
NÁZEV VÝKRESU	DATUM		09/2020	MĚŘÍTKO	KOPIE
PŮDORYS 1.PP - PODHLEDY	POČET A4		6	1:50	
	STUPEŇ		OZNAČENÍ VÝKRESU		
	DSPS		19169S8S-03		