
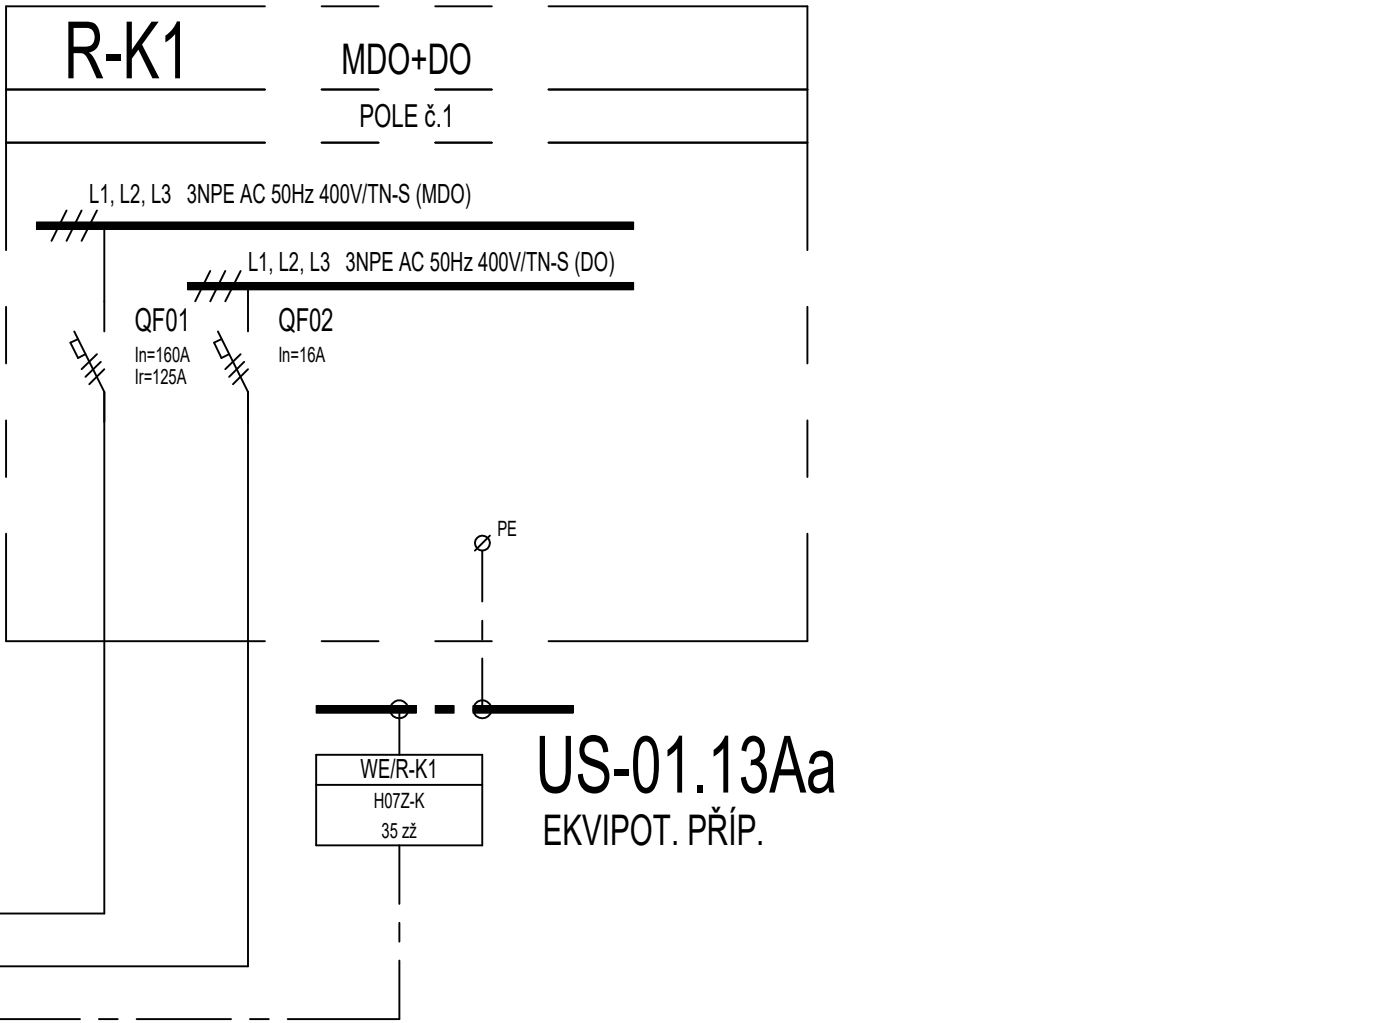


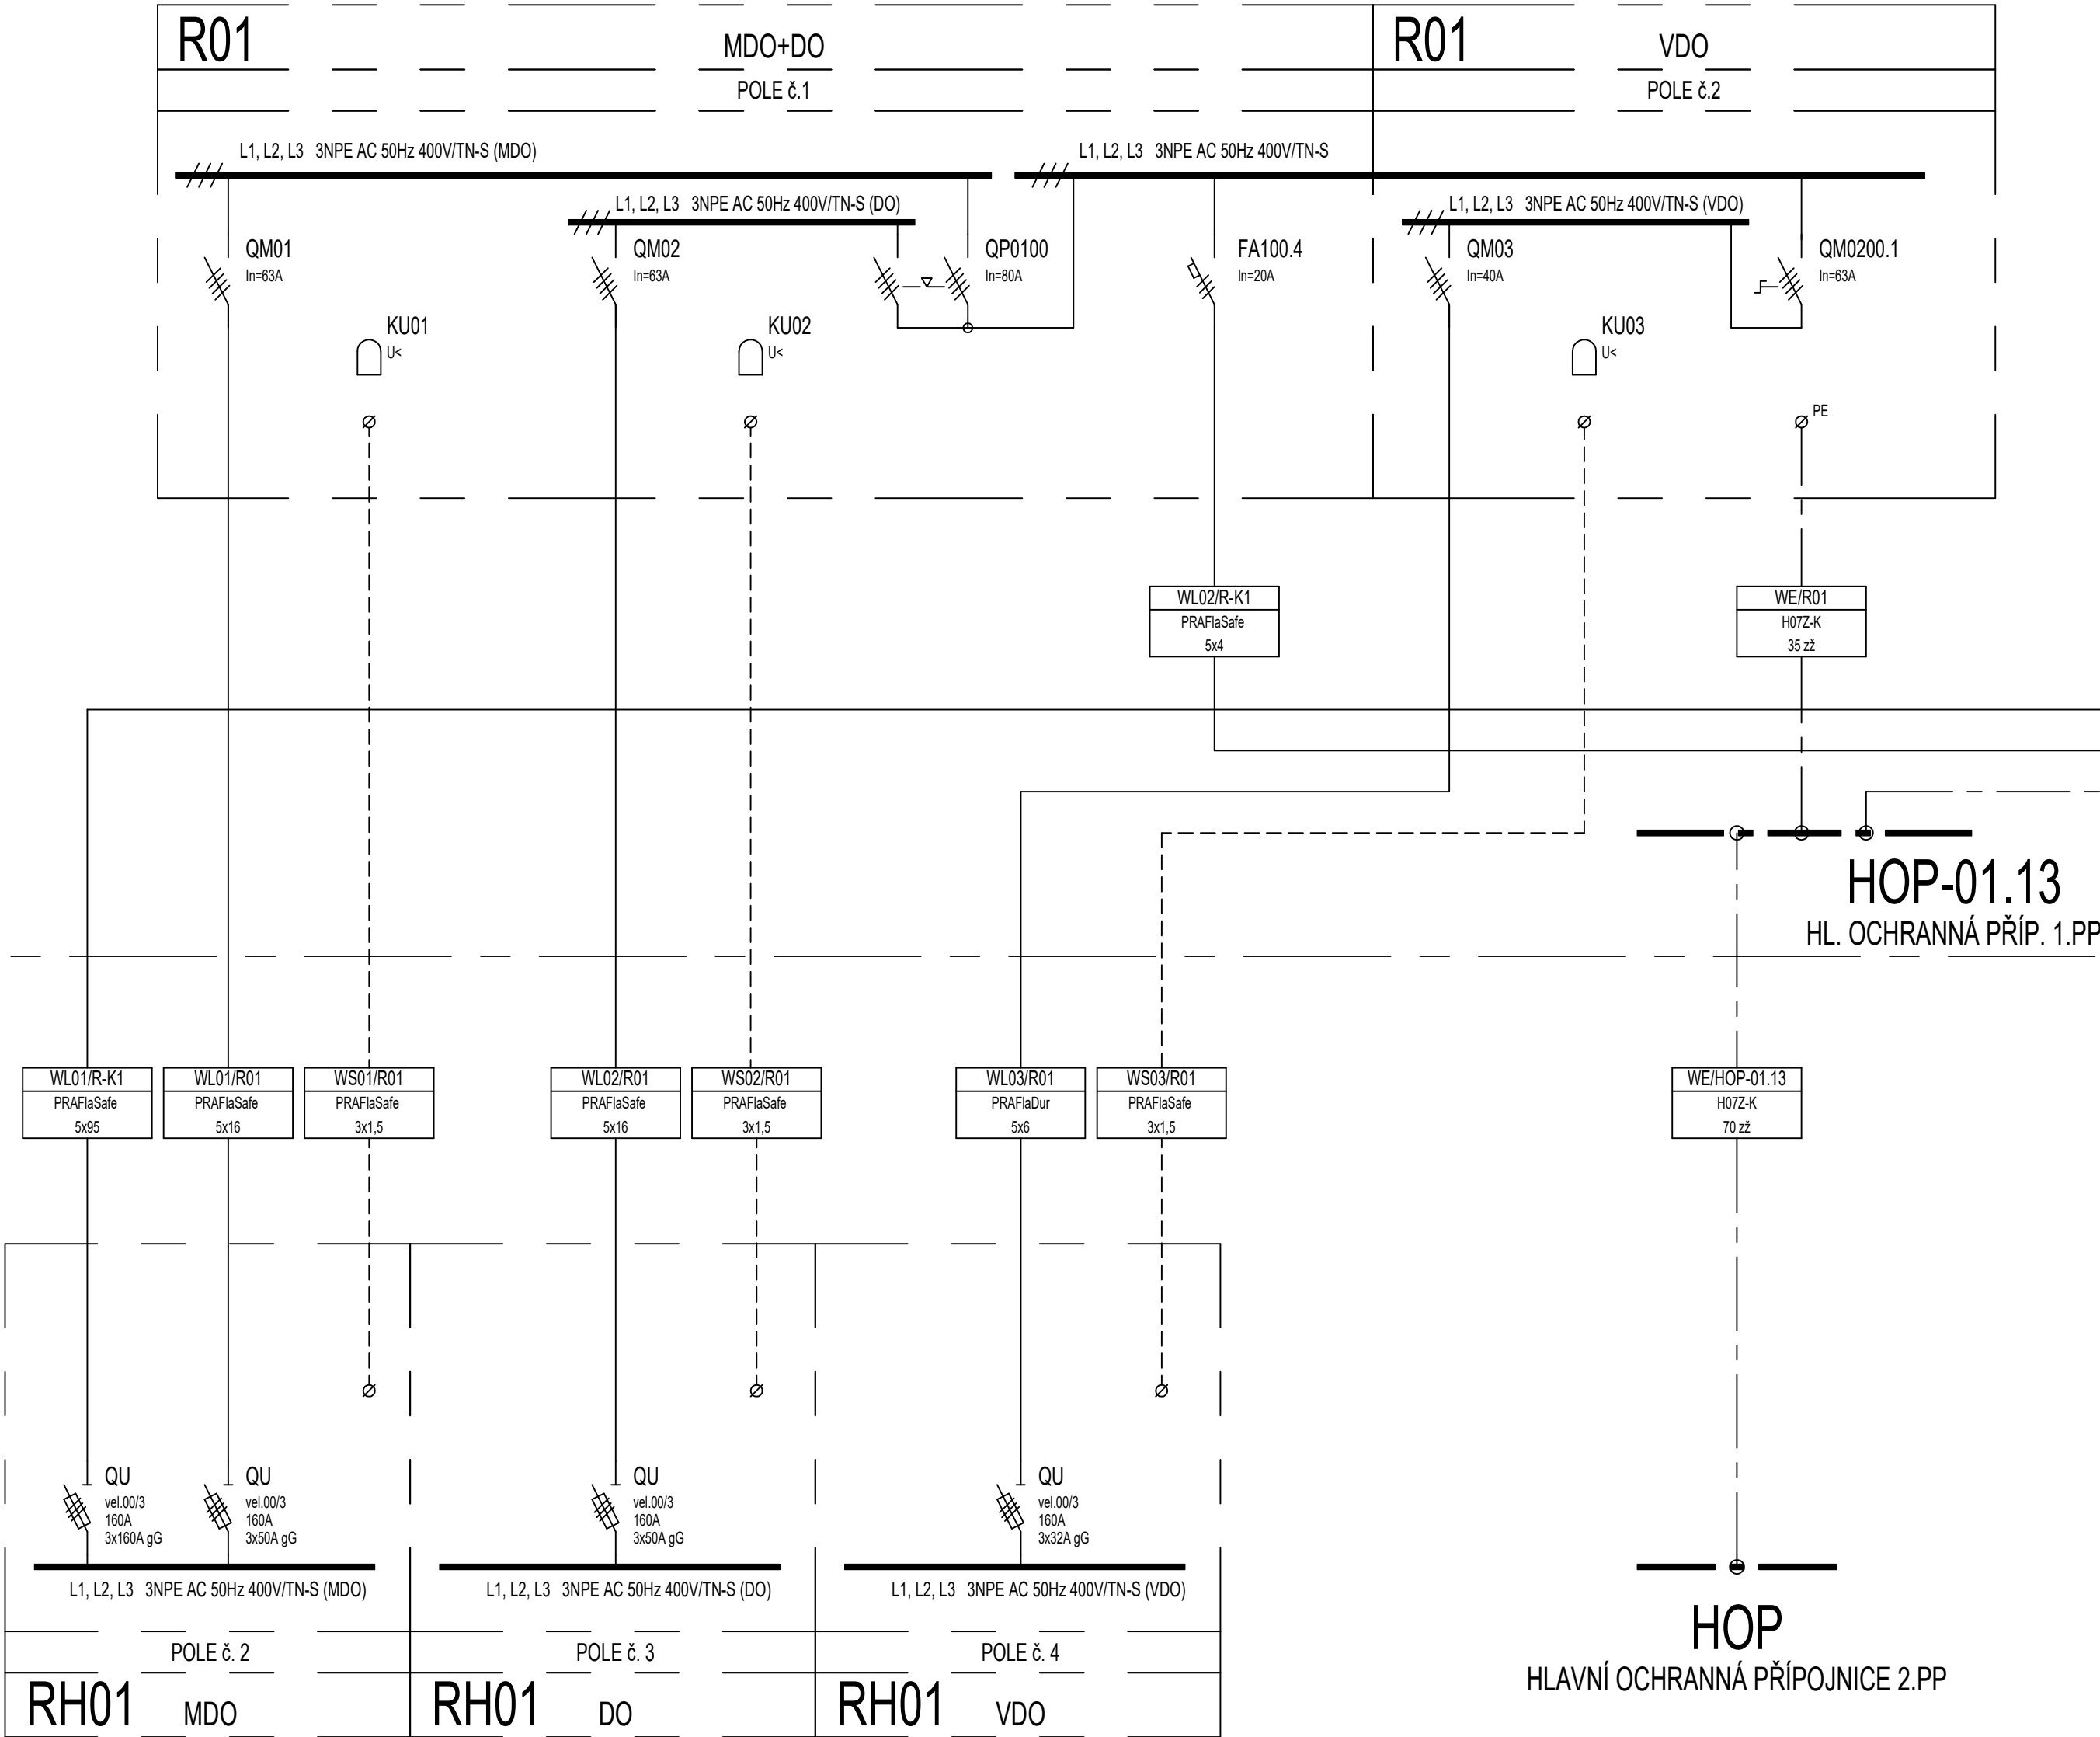

R02/...	...	...
R01/...	...	...
REVIZE / DATUM	POPIS	VYPRACOVAL

ZPRACOVAL	Ing. Bohuslav Šulák	ZPRACOVATEL	 EP Rožnov, a.s. Boženy Němcové 1720 CZ 756 61 Rožnov pod Radhoštěm te.: 571 664 111, fax: 571 664 400 e-mail: ep@eproznov.cz		
KONTROLOVAL	Ing. Bohuslav Šulák				
SCHVÁLIL (HIP)	Ing. Miroslav Běhal				
INVESTOR	Fakultní nemocnice Olomouc				
MÍSTO STAVBY	Olomouc	ČÍSLO ZAKÁZKY	K19169018		
STAVBA Stavební úpravy 1.PP objektu D1-I.IK katetrizační sály					
OBJEKT D.1 Dokumentace stavebního nebo inženýrského objektu					
STAVEBNÍ/INŽENÝRSKÝ OBJEKT D.1.4 Technika prostředí staveb D.1.4.3 Silnoproudá elektrotechnika					
NÁZEV VÝKRESU PŘEHLEDOVÉ SCHÉMA NAPÁJENÍ		DATUM	09/2020	MĚŘÍTKO -	KOPIE
		POČET A4	4		
		STUPEŇ DSPS	OZNAČENÍ VÝKRESU 19169E81-02		

ROZVODNÁ SOUSTAVA : MDO, DO, VDO - 3NPE AC 50Hz 400/230V / TN-S
ZIS VDO - 2PE AC 50Hz 230V / IT

OCHRANNÁ OPATŘENÍ DLE ČSN 33 2000-4-41 ed.3 A ČSN 33 2000-7-710 :

- OCHRANA ZÁKLADNÍ PŘED DOTYKEM ŽIVÝCH ČÁSTÍ :
- IZOLACÍ
 - PŘEPÁŽKAMI A KRYTY

- OCHRANA PŘI PORUŠE PŘED DOTYKEM NEŽIVÝCH ČÁSTÍ :
- NORMÁLNÍ - AUTOMATICKÝM ODPOJENÍM OD ZDROJE
 - DOPLNĚNÁ - OCHRANNÝM UZEMNĚNÍM
 - DOPLNĚNÁ - OCHRANNÝM POSPOJOVÁNÍM
 - DOPLNĚNÁ - PROUDOVÝM CHRÁNIČEM