


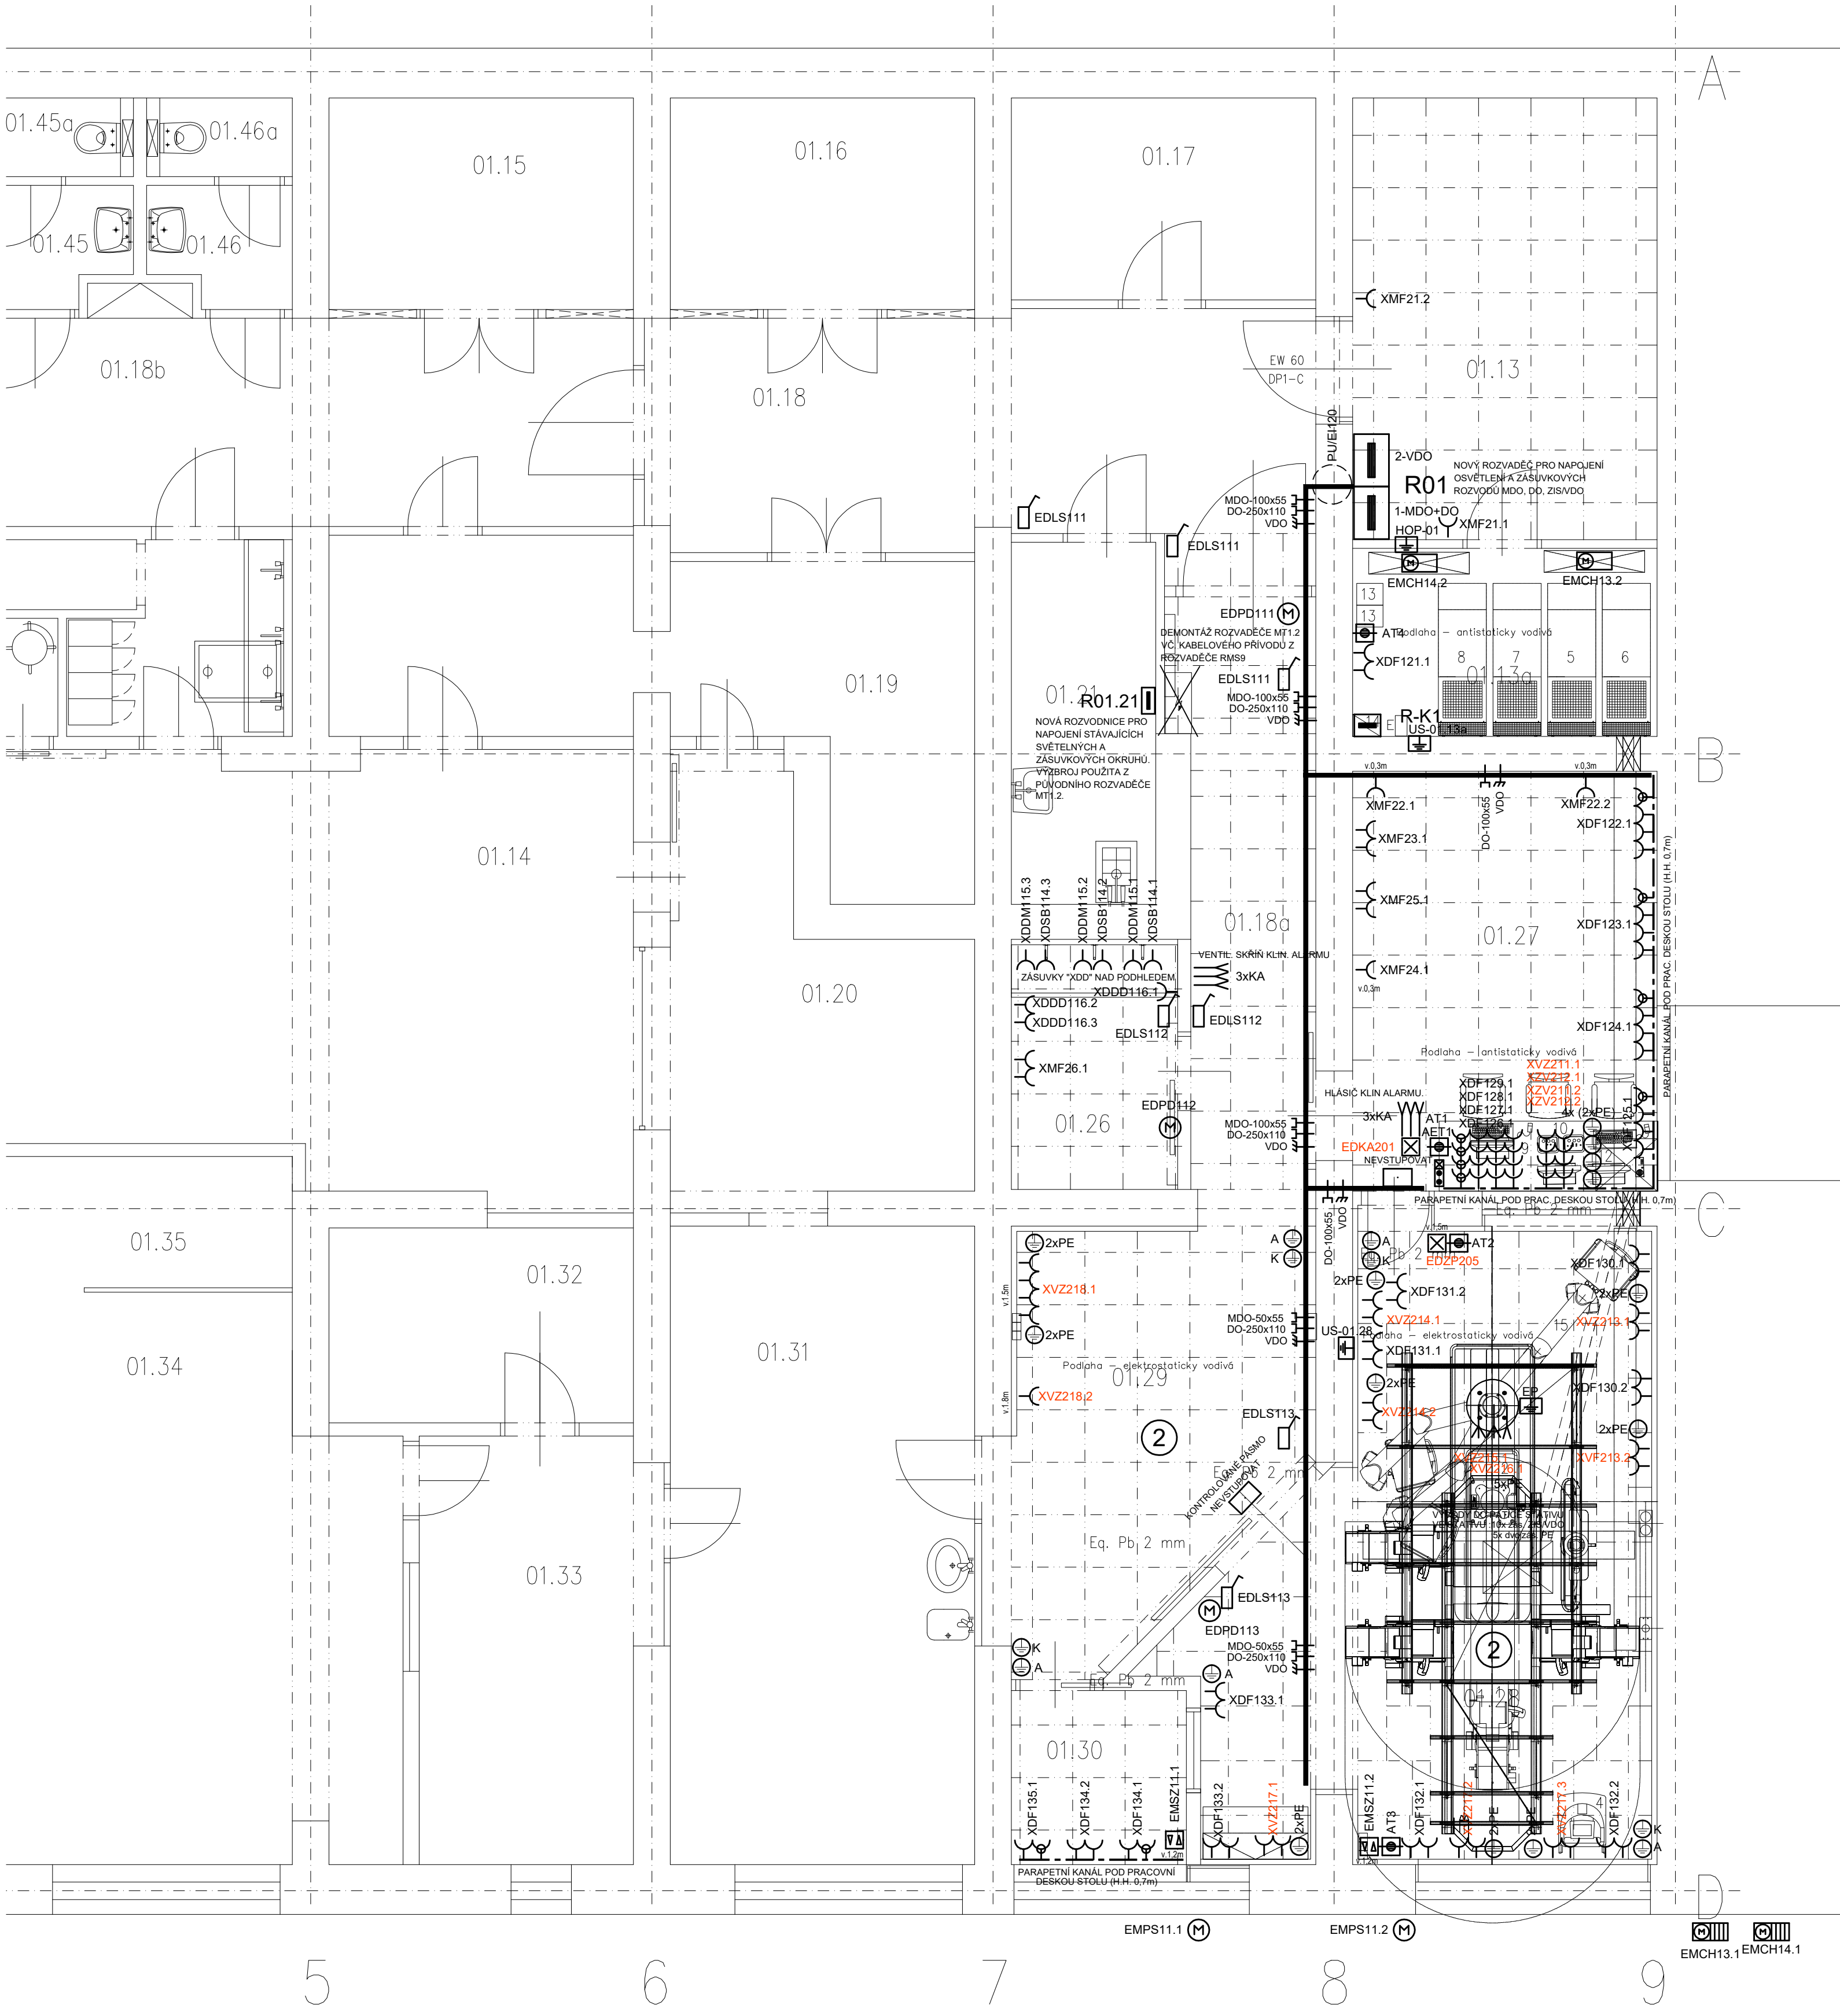

LEGENDA:

- ZÁSUVKA 2P+PE, 230V, IP20, B. BÍLÁ - OBVOD MDO
- ZÁSUVKA 2P+PE, 230V, IP20, B. ZELENÁ - OBVOD DO
- ZÁSUVKA 2P+PE S PŘEPĚTOVOU OCHRANOU, 230V, IP20, B. ZELENÁ - OBVOD DO
- ZÁSUVKA 2P+PE, 230V, IP20, B. ORANŽOVÁ - OBVOD ZIS/VDO
- DVOJITAVÁ ZÁSUVKA PRO VYROVNÁNÍ POTENCIÁLŮ, IP20, B. BÍLÁ
- BOD UZEMNĚNÍ ELEKTROSTATICKY VODIVÉ PODLAHY (v. 0,2m nad podlahou)
- BOD UZEMNĚNÍ STAVEBNÍ KONSTRUKCE (v. 0,2m nad podlahou)
- KONTROLNÍ A SIGNALIZAČNÍ PANEL ZIS/VDO (v. 1,5m nad podlahou)
- HLÁŠIČ KLINICKÉHO ALARMU (v. 1,5m nad podlahou) - (dod. mediplynů)
- HLAVNÍ OCHRANNÁ PŘÍPOJNICE (v.0,4m nad podlahou)
- UZEMŇOVACÍ SKŘÍŇKA (v.0,4m nad podlahou)
- EKVIPOVACI PŘÍPOJNICE (nad podhledem v 01.28)
- ŽALUZIOVÝ OVLADAČ (v.1,2m nad podlahou) - OBVOD MDO
- POHON ŽALUZII (dodávka stavby) - OBVOD MDO
- LOKETNÍ SPINÁČ PRO OTEVÍRÁNÍ DVEŘÍ (dodávka stavby - dveří)
- POHON DVEŘÍ (dodávka stavby - dveří) - OBVOD DO
- STOP TLAČÍTKO TECHNOLOGIE (v.1,2m nad podlahou) PROPOJENO Z ROZVADĚČE R-K1 KABELM PRAFiaSafe-O 3x1,5
- OVLÁDAČÍ TLAČÍTKO TECHNOLOGIE (v.1,2m nad podlahou) PROPOJENO Z ROZVADĚČE R-K1 KABELM PRAFiaSafe-J 5x1,5
- ZÁSUVKA 2P+PE, 230V, IP20, B. ZELENÁ - NAPOJENÍ SENZOROVÝCH BATERIÍ - OBVOD DO
- ZÁSUVKA 2P+PE, 230V, IP20, B. ZELENÁ - NAPOJENÍ DÁVKOVAČE MÝDLA - OBVOD DO
- ZÁSUVKA 2P+PE, 230V, IP20, B. ZELENÁ - NAPOJENÍ DÁVKOVAČE DESINFEKCE - OBVOD DO
- KABELOVÉ PROPOJENÍ MEZI HLÁŠIČEM KLIN. ALARMU A VENTILOVOU SKŘÍŇÍ KLIN. ALARMU 3x PRAFiaCom 4x2x0,8
- VNITŘNÍ KLIMATIZAČNÍ JEDNOTKA (dodávka VZT) - OBVOD MDO
- VENKOVNÍ KLIMATIZAČNÍ JEDNOTKA (dodávka VZT) - OBVOD MDO
- VYSTRAŽNÉ SVÍTIDLO (nad dveřmi) PROPOJENO Z ROZVADĚČE R-K1 KABELM PRAFiaSafe-J 5x1,5
- ELEKTRICKÝ ROZVADĚČ
- HLAVNÍ KABELOVÁ TRASA V MŘÍŽOVÉM KABELOVÉM ŽLABU
- KABELOVÁ TRASA NA SVAZKOVÝCH KABELOVÝCH DRŽÁČÍCH S POŽÁRNÍ ODOLNOSTÍ P80-R (ROZVODY VDO, NO)
- PROTIPOŽÁRNÍ KABELOVÁ UCÁVKVA EI60
- ZAŘAZENÍ ZDRAVOTNICKÝCH PROSTOR DO SKUPIN DLE ČSN 33 2000-7-710

LEGENDA MÍSTNOSTÍ												
Číslo místnosti	Název místnosti	Plocha m²	Výška místnosti m	Podlaha	Skladba Podlaha	Převrch stěn	Oklad stěn	Podhled	Užitková osvětlenost Em (lx)	Osňt osňnění UGR (-)		
01.13	TECHNICKÁ MÍSTNOST 1	17,60	3,800	3,500	st. KD		OŠ		5	200	25<	
01.13a	TECHNICKÁ MÍSTNOST 2	7,50	3,800	3,800	st. KD		OŠ		OŠ	200	25<	
01.14	ANGIOGRAFIE II - KATETRIZAČNÍ	35,92	3,800	2,905	st. PA			KO2900	st.5			
01.15	SKLAD MATERIÁLU	8,55	3,800	2,700	st. KD		OŠ	KO2000	st.5			
01.16	SKLAD MATERIÁLU	8,55	3,800	2,700	st. KD		OŠ	KO2000	st.5			
01.17	SKLAD MATERIÁLU	8,04	3,800	2,700	st. KD		OŠ		st.5			
01.18	CHODBA	21,35	3,800	2,700	P		OŠ	KO2000	st.5, 5			
01.18a	CHODBA	10,70	3,800	2,700	P		OŠ	KO2600	5	200	25<	
01.19	SKLAD STERILNÍHO MATERIÁLU	10,25	3,800	2,900	st. KD		OŠ	KO2000	st.5			
01.20	OVLADOVNA	13,96	3,800	2,900	st. PA		OŠ	KO2000	st.5			
01.21	ÚKLID	6,92	3,800	2,900	st. KD		OŠ	KO2000	st.5			
01.26	UMÝVÁRNA PERSONÁLU	5,60	3,800	2,600	P		OŠ		5	300	25<	
01.27	OVLADOVNA	16,70	3,800	2,900	PA		OŠ		5	500	19<	
01.28	VÝŠETROVNA	31,25	3,800	2,705	PA		OŠ	FeO	2	1000	19<	
01.29	PŘÍPRAVNA	14,75	3,800	2,900	PA		OŠ		5	500	19<	
01.30	ADMINISTRATIVA	4,00	3,800	2,900	P		OŠ		5	500	19<	
01.31	DENNÍ MÍSTNOST - POPIŠOVNA	25,40	3,800	2,900	st. KD		OŠ		st.5			
01.32	STROJOVNA ANGIOGRAFIE I	7,76	3,800	2,800	st. PA		OŠ		st.5			
01.33	OVLADOVNA	12,90	3,800	2,940	st. PA		OŠ	KO2000	st.5			

POZNÁMKA:

PODROBNÉ TECHNICKÉ INFORMACE VIZ. TECHNICKÁ ZPRÁVA.

NAPÁJENÍ ROZVADĚČŮ PROVÉST DLE PŘEHLEDOVÝCH SCHÉMÁT, VE KTERÝCH JSOU POPSÁNY TYPY PŘÍPOJOVACÍCH KABELŮ A NAPÁJECÍ ROZVADĚČE JEDNOTLIVÝCH SOUSTAV NAPÁJENÍ MDO, DO A VDO.

ZAPOJENÍ STROPNÍCH TUBUSŮ A PŘÍVEDENÍ NAPÁJECÍCH KABELŮ MUSÍ BÝT UPRAVENO PŘI MONTÁŽI DLE TYPU A ZAPOJENÍ DODANÝCH ZAŘÍZENÍ. OCHRANNÉ VODIČE ZÁSUVK IT SOUSTAV INSTALOVANÝCH V TUBUSECH PŘIPOJIT K PŘÍPOJNICI EP INSTALOVANÉ U PATY TUBUSU.

INSTALACE EL. PŘÍSTROJŮ A ZAŘÍZENÍ MUSÍ BÝT PŘED ZAHÁJENÍM MONTÁŽE KOORDINOVÁNA S DODAVATELI OSTATNÍCH STAVEBNÍCH A TECHNOLOGICKÝCH CELKŮ. ELEKTROINSTALACE MUSÍ BÝT UPRAVENA DLE POTŘEB SKUTEČNĚ DODANÝCH TECHNOLOGICKÝCH ZAŘÍZENÍ, ZAŘÍZOVACÍCH PŘEDMĚTŮ, NÁBYTKU A POŽADAVKŮ INVESTORA.

ZÁSUVKY INSTALOVAT 1,2 m NAD PODLAHOU, MIMO ZÁSUVK S UVEDENOU VÝŠKOU INSTALACE.

VOLNÉ VEDENÉ KABELY NAD PODHLEDEM A V DUTINÁCH PŘÍČEK INSTALOVAT DO BEZHALOGENOVÝCH INSTALAČNÍCH TRUBEK. PŘI MONTÁŽI DLE POZICE ROZVODŮ OSTATNÍCH MĚDI A NA ZÁKLADĚ POTŘEB TECHNOLOGICKÝCH ZAŘÍZENÍ.

PRO TECHNOLOGII AZURION PROVÉST ROZVODY MŘÍŽOVÝCH KABELOVÝCH ŽLABŮ A PARAPETNÍHO KANÁLU PODLE POŽADAVKŮ TECHNOLOGICKÉHO VÝKRESU ZAŘÍZENÍ.

KRABICE PRO UZEMNĚNÍ ANTISTATICKÝCH PODLAH A KONSTRUKCÍ VESTAVBY INSTALOVAT 0,2 m NAD PODLAHOU.

KABELOVÉ PROSTUPY MEZI POŽÁRNÍMI ÚSEKY MUSÍ BÝT UTĚSNĚNY POŽÁRNÍMI UCÁVKAMI DLE ČSN 730802 ČL.8.6.1 A ČL.8.2 ČSN 730810 Z R. 2009 NA POŽÁRNÍ ODOLNOSTI STANOVENÉ POŽÁRNÍ ZPRÁVOU.

VŠECHNY PODRUŽNÉ ROZVADĚČE PŘIPOJIT NA PŘÍPOJNICE HOP HLAVNÍHO POSPOJOVÁNÁ OBJEKTU.

VÝVOD UKONČENÝ VOLNÝM KONCEM KABELU PROVÉST S DOSTATEČNOU DÉLKOU KABELU A MÍSTO VYVEDENÍ KABELU UPRAVIT DLE POŽADAVKU DODAVATELE NAPÁJENÉHO ZAŘÍZENÍ.

ROZVODNÁ SOUSTAVA : MDO, DO, VDO - 3NPE AC 50Hz 400/230V / TN-S
ZIS VDO - 2PE AC 50Hz 230V / IT

OCHRANNÁ OPATŘENÍ DLE ČSN 33 2000-4-41 ed.3 A ČSN 33 2000-7-710 :

- | | |
|--|---|
| OCHRANA ZÁKLADNÍ PŘED DOTYKEM ŽIVÝCH ČÁSTÍ : | - IZOLACÍ
- PŘEPÁŽKAMI A KRYTY |
| OCHRANA PŘI PORUŠĚ PŘED DOTYKEM NEŽIVÝCH ČÁSTÍ : | NORMÁLNÍ - AUTOMATICKÝM ODPOJENÍM OD ZDROJE
DOPLNĚNÁ - OCHRANNÝM UZEMNĚNÍM
DOPLNĚNÁ - OCHRANNÝM POSPOJOVÁNÍM
DOPLNĚNÁ - PROUDOVÝM CHRÁŇIČEM
DOPLNĚNÁ - DOPLŇUJÍCÍM OCHRANNÝM POSPOJOVÁNÍM |

VNĚJŠÍ VLIVY DLE ČSN 33 2000-5-51 ed.3 : VIZ PROTOKOL O URČENÍ VNĚJŠÍCH VLIVŮ č. 05/2020 ČSN 33 2130 ed. 3: UMÝVACÍ PROSTORY

ROZ... ..	...	...
R01/6.6.2020	ZMĚNA ŘÍZENÍ OSVĚTLENÍ DALI	Ing. Šulák
REVIZE / DATUM	POPIS	VYPRACOVAL

ZPRACOVAL	Ing. Bohuslav Šulák	ZPRACOVAL	GENERÁLNÍ PROJEKTANT
KONTROLOVAL	Ing. Bohuslav Šulák		EP Rožnov, a.s. Boženy Němcové 1720 62 755 61 Rožnov pod Radhoštěm t: +420 571 664 111, fax: +420 571 664 400 e-mail: ep@eproznov.cz
SCHVÁLIL (HIP)	Ing. Miroslav Běhal		
INVESTOR	Fakultní nemocnice Olomouc		
MÍSTO STAVBY	Olomouc	ČÍSLO ZAKÁZKY	K19169018
STAVBA	Stavební úpravy 1.PP objektu D1-I.IK katetrizační sály		
OBJEKT	D.1 Dokumentace stavebního nebo inženýrského objektu		
STAVEBNÍ/INŽENÝRSKÝ OBJEKT	D.1.4 Technika prostředí staveb D.1.4.3 Silnoproudá elektrotechnika		
NÁZEV VÝKRESU		DATUM	09/2020
PŮDORYS 1.PP		POČET A4	8
- SILNOPROUDÉ ROZVODY		STUPEŇ	DSPS
		MĚŘÍTKO	1 : 50
		OZNAČENÍ VÝKRESU	19169E81-08
		KOPIE	