


CELKOVÝ POHLED S DVEŘMI

KRYTÍ : IP20

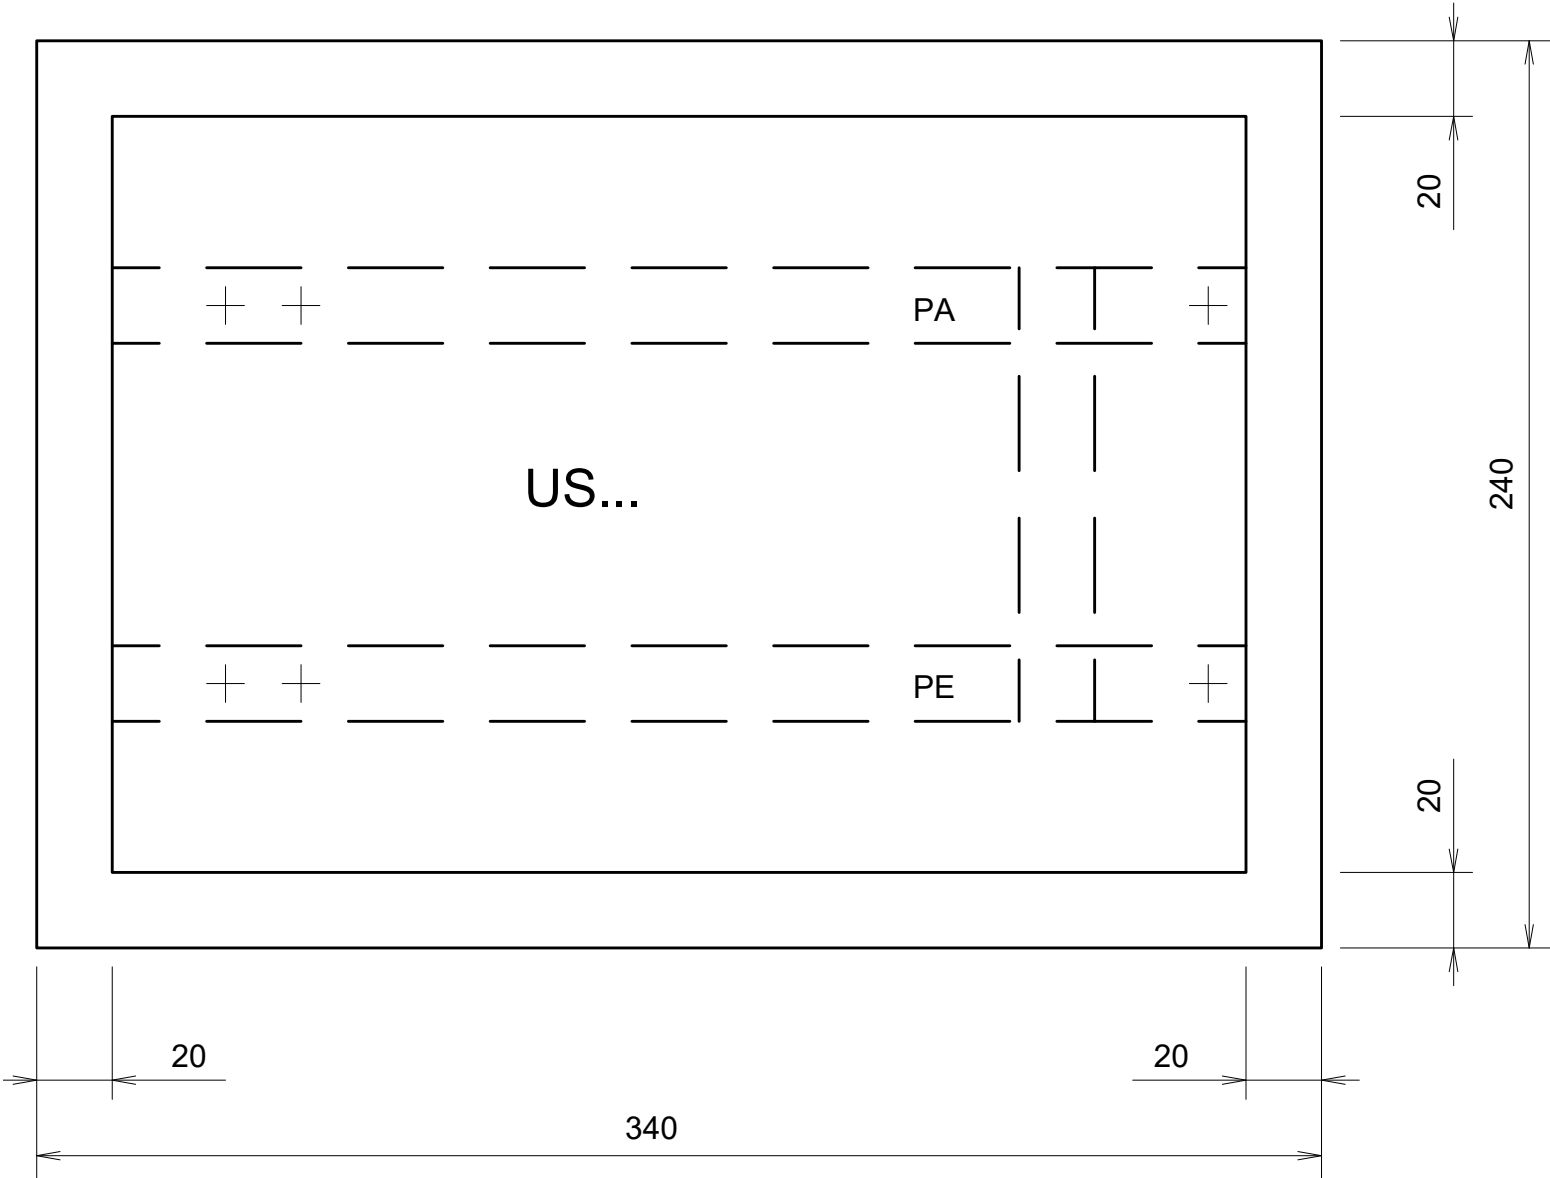

MATERIÁL PŘÍPOJNIC : Cu 32/5 mm
PŘÍPOJNICE PA NA KAMENECH : VODIČ Cu 16 mm²- OTVOR SE ZÁVITEM M6
PŘÍVOD : VODIČ Cu 4 mm², Cu 6 mm²- OTVOR SE ZÁVITEM M5
VÝVODY : VODIČ Cu 4 mm², Cu 6 mm²- OTVOR SE ZÁVITEM M5

POZNÁMKA

SKŘÍŇKA BUDE POPSÁNA DLE OZNAČENÍ V PŮDORYSU.
KRYCÍ DVÍŘKA ZAPUŠTĚNÁ S VNITŘNÍMÍ ZÁVĚSY.
DVÍŘKA A RÁMEČEK - KOMAXIT DLE BARVY PŘÍČKY VESTAVBY
V HORNÍ A DOLNÍ STĚNĚ DRÁŽKY 12 x 300 mm PRO VODIČE.

TECHNICKÉ ÚDAJE :

DRUH ROZVADĚČE : ATYPICKÁ OCELOPLECHOVÁ ROZVODNICE ZAPUŠTĚNÁ
ROZMĚRY vxšxh : 300x200x90 mm
KRYTÍ PŘI UZAVŘ. DVEŘÍCH : IP21
KRYTÍ PŘI OTEVŘ. DVEŘÍCH : IP00
PŘÍVOD : SHORA
VÝVODY : NAHORU
BARVA : KOMAXIT DLE BARVY PŘÍČKY VESTAVBY

ROZVODNÁ SOUSTAVA : MDO, DO, VDO - 3NPE AC 50Hz 400/230V / TN-S
ZIS DO, ZIS VDO - 2PE AC 50Hz 230V / IT

OCHRANNÁ OPATŘENÍ DLE ČSN 33 2000-4-41 ed.3 A ČSN 33 2000-7-710 :

OCHRANA ZÁKLADNÍ PŘED DOTYKEM ŽIVÝCH ČÁSTÍ :
- IZOLACÍ
- PŘEPÁŽKAMI A KRYTY
OCHRANA PŘI PORUŠE PŘED DOTYKEM NEŽIVÝCH ČÁSTÍ : NORMÁLNÍ - AUTOMATICKÝM ODPOJENÍM OD ZDROJE
DOPLNĚNÁ - OCHRANNÝM UZEMNĚNÍM
DOPLNĚNÁ - OCHRANNÝM POSPOJOVÁNÍM
DOPLNĚNÁ - PROUDOVÝM CHRÁNIČEM
DOPLNĚNÁ - DOPLŇUJÍCÍM OCHRANNÝM POSPOJOVÁNÍM

VNĚJŠÍ VLIVY DLE ČSN 33 2000-5-51 ed.3 : VIZ PROTOKOL O URČENÍ VNĚJŠÍCH VLIVŮ č. 05/2020

R02/...	...	...
R01/...	...	...
REVIZE / DATUM	POPIS	VYPRACOVAL

ZPRACOVAL	Ing. Bohuslav Šulák	ZPRACOVATEL	GENERÁLNÍ PROJEKTANT		
KONTROLOVAL	Ing. Bohuslav Šulák			EP Rožnov, a.s. Boženy Němcové 1720 CZ 756 61 Rožnov pod Radhoštěm te.: 571 664 111, fax: 571 664 400 e-mail: ep@eproznov.cz	
SCHVÁLIL (HIP)	Ing. Miroslav Běhal				
INVESTOR	Fakultní nemocnice Olomouc				
MÍSTO STAVBY	Olomouc	ČÍSLO ZAKÁZKY	K19169018		
STAVBA Stavební úpravy 1.PP objektu D1-I.IK katetrizační sály					
OBJEKT	D.1 Dokumentace stavebního nebo inženýrského objektu				
STAVEBNÍ/INŽENÝRSKÝ OBJEKT	D.1.4 Technika prostředí staveb D.1.4.3 Silnoproudá elektrotechnika				
NÁZEV VÝKRESU UZEMŇOVACÍ SKŘÍŇ US		DATUM	09/2020	MĚŘÍTKO	KOPIE
		POČET A4	2	-	
		STUPEŇ DSPS	OZNAČENÍ VÝKRESU 19169E81-11		