


LEGENDA MÍSTNOSTÍ:

Číslo místnosti	Název místnosti	Plocha	Výška místnosti	Podlaha	Podhled	Podstátna
01.13	TECHNICKÁ MÍSTNOST 1	17.60	3,800	3,500	st. KO	5
01.13a	TECHNICKÁ MÍSTNOST 2	7.50	3,800	3,800	st. KO	OŠ
01.14	ANGIOGRAFIE II - KATETRIZAČNÍ	35.92	3,800	2,905	st. PA	st.5
01.15	SKLAD MATERIÁLU	8.55	3,800	2,700	st. KO	st.5
01.16	SKLAD MATERIÁLU	8.55	3,800	2,700	st. KO	st.5
01.17	SKLAD MATERIÁLU	8.04	3,800	2,700	st. KO	st.5
01.18	CHODBA	21.35	3,800	2,700	P	st.5, 5
01.18a	CHODBA	10.70	3,800	2,700	P	5
01.19	SKLAD STERILNÍHO MATERIÁLU	10.25	3,800	2,900	st. KO	st.5
01.20	OVLADOVNA	13.96	3,800	2,900	st. PA	st.5
01.21	UKLID	6.92	3,800	2,900	st. KO	st.5
01.26	UMÝVÁRNA PERSONÁLU	5.60	3,800	2,600	P	5
01.27	OVLADOVNA	16.70	3,800	2,900	PA	5
01.28	VŠETROVNÁ	31.25	3,800	2,705	PA	2
01.29	PŘÍPRAVNA	14.75	3,800	2,900	PA	5
01.30	ADMINISTRATIVA	4.00	3,800	2,900	P	5
01.31	DENNÍ MÍSTNOST - POPISOVNA	25.40	3,800	2,900	st. KO	st.5
01.32	STROJOVNA ANGIOGRAFIE I	7.76	3,800	2,800	st. PA	st.5
01.33	OVLADOVNA	12.90	3,800	2,940	st. PA	st.5

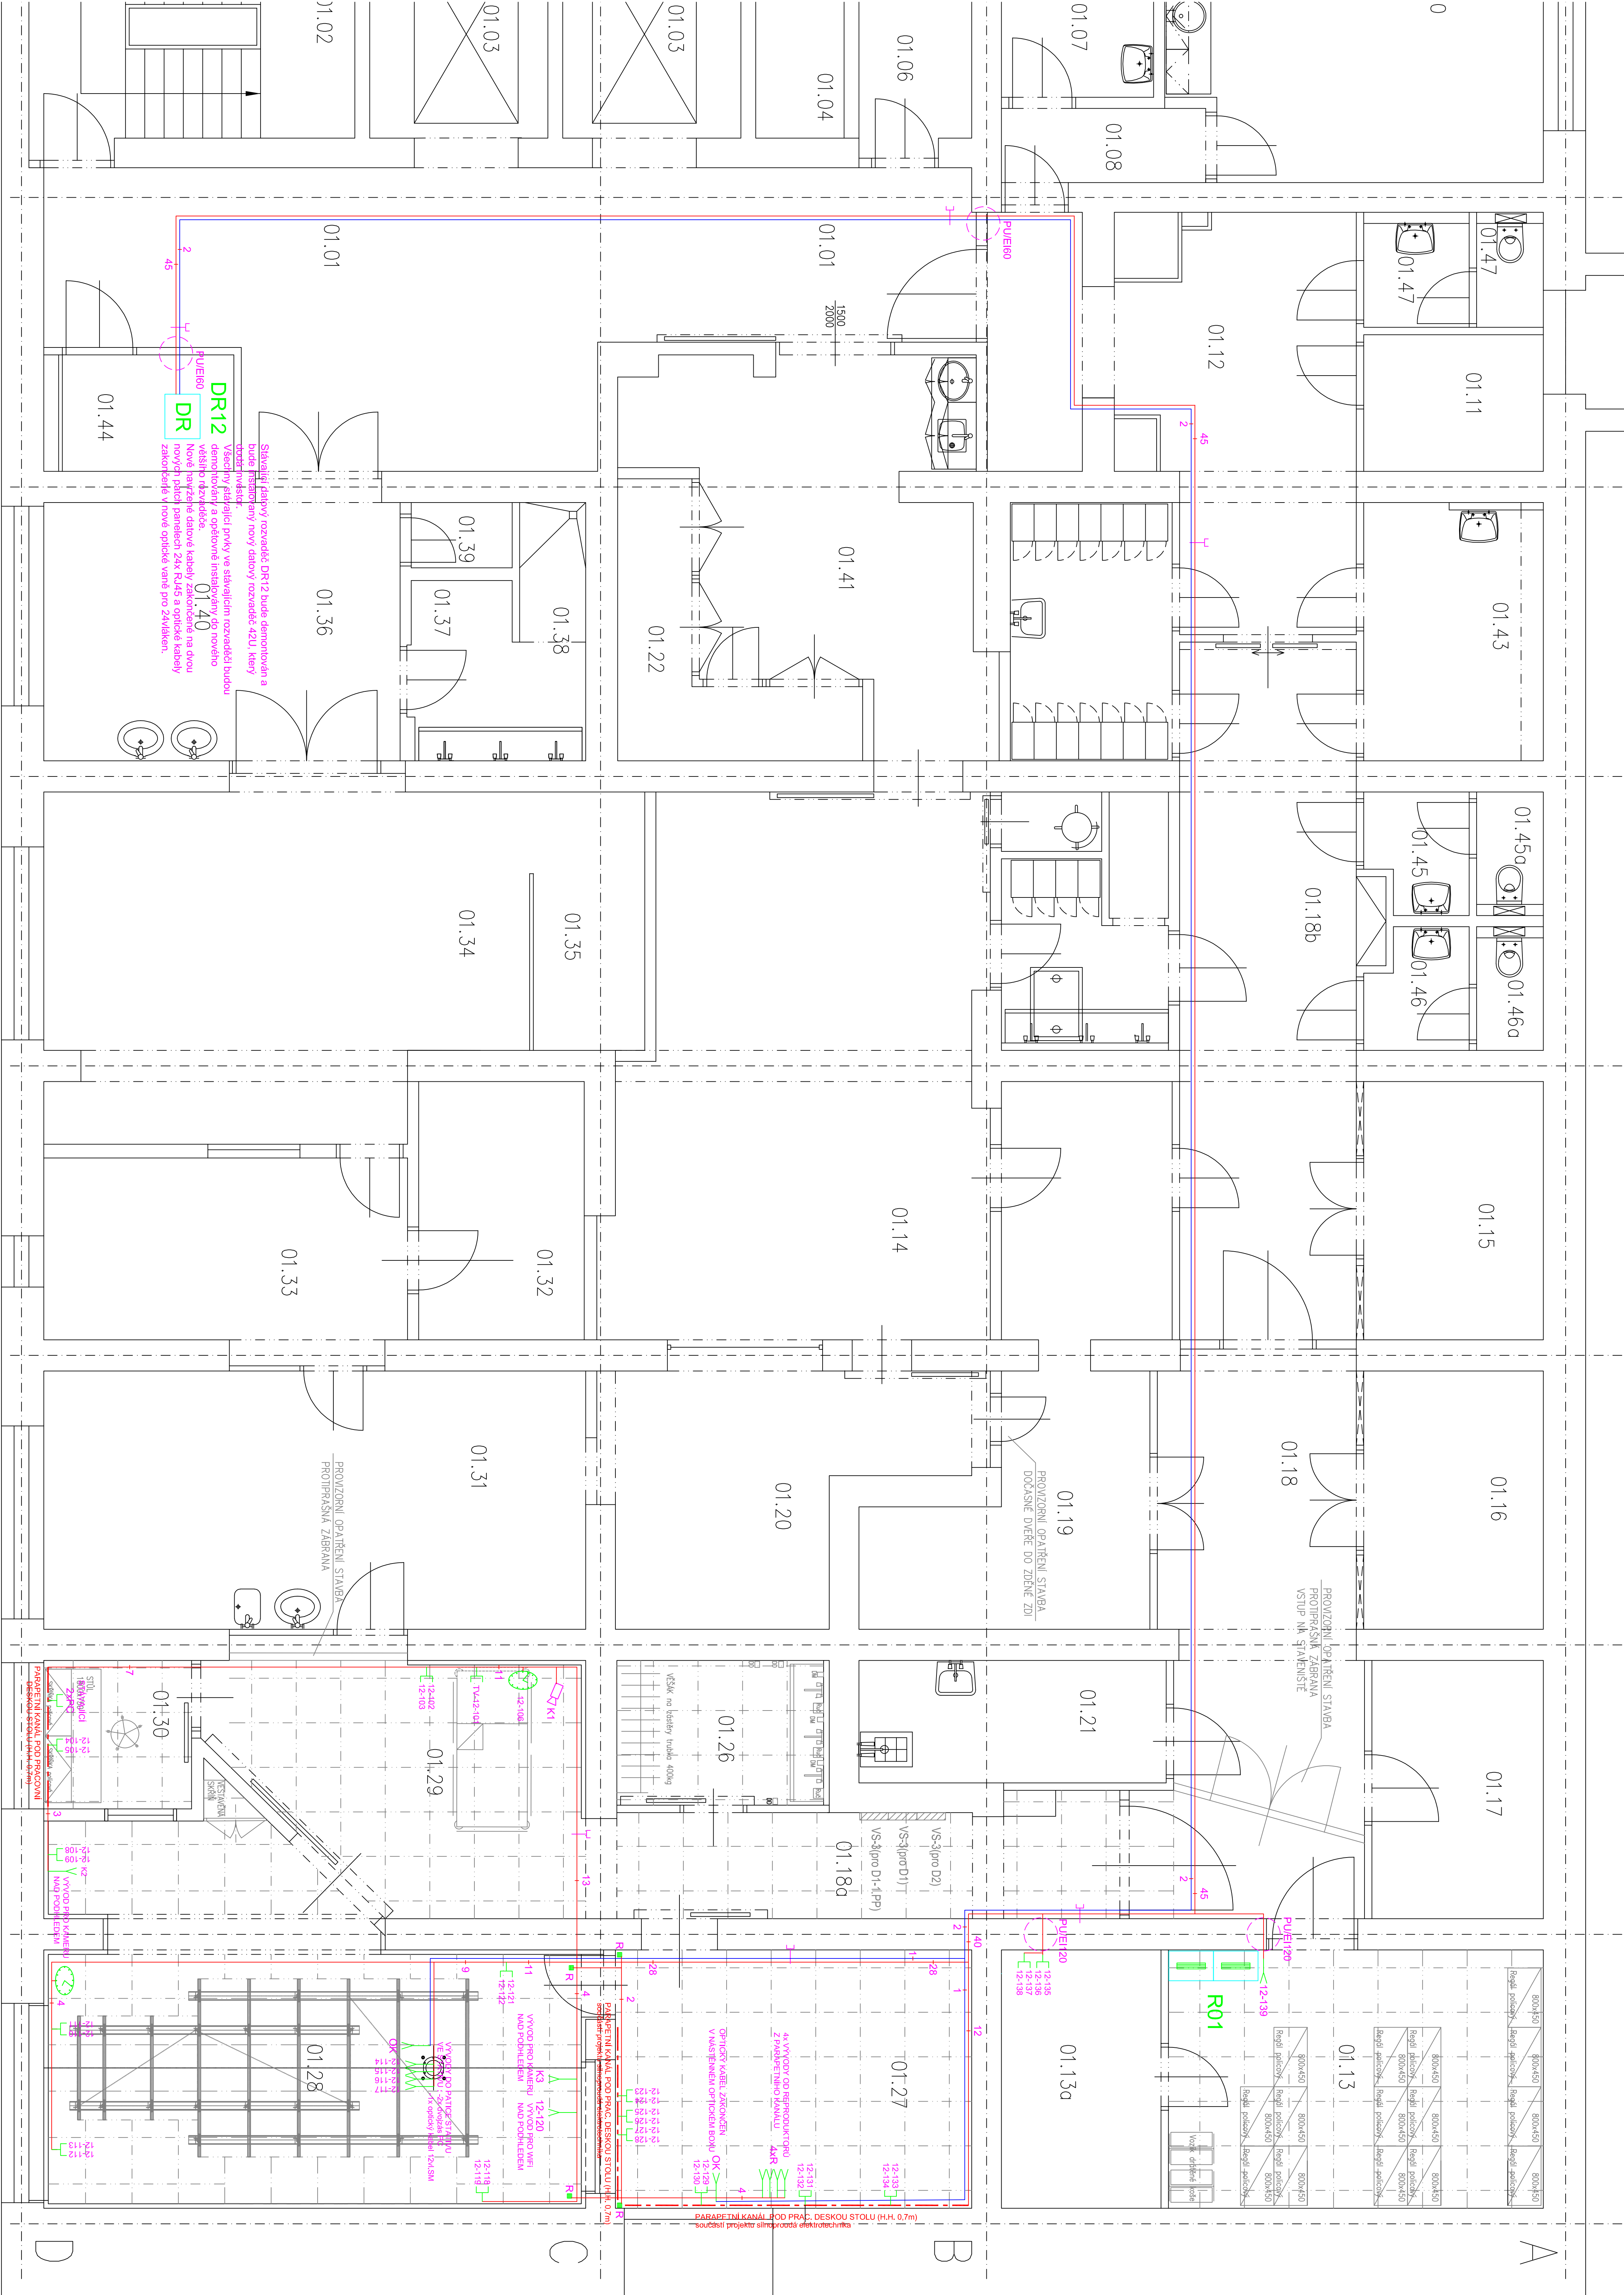

LEGENDA:

- IP ANALOGOVÉ HODINY NÁSTĚNNÉ
- 2PČ - DVOJITÁ ZASÍLKA DATOVÁ 2x RJ45, Cíleš UTP, IP20, B. BILA
- R - VÝKOD PRO REPRODUKTOR (pod podhledem)
- IP KAMERA
- PC - VÝKOD PC (METALICKÝ KABEL)
- OK - VÝKOD OPTICKÉHO KABELU
- Držák optického kabelu (UTP CAT5 s ISOHFR pláštěm a třídou redukce na oheň B2ca s d1 a1)
- Optický kabel PROSP/003 L, SOHFR pláštěm a třídou redukce na oheň B2ca s d1 a1, 12 vláken SMA 9125.

INDEX DATUM Jméno Podpis Text a popis změn			
VYPRACOVAL	Jan Ursbacher		
KONTROLOVAL	Jan Ursbacher		
SCHVÁLIL	Adis Vinčar		
MÍSTO STAVBY	Okružní - areál FN OL		
INVESTOR	FN OLIMPOIC, IP PAVLOVA, 1886		
STAVBA	ZAKÁZKA ZS-20-040 FORMÁT ZA4		
Stavební úpravy 1.PP objektu D-1.IK kateřezní sály			
Půdorys 1.PP			
OBJEKT - PROVOZNÍ SOUBOR	STUPENÍ ARCH. ČÍSLO	C. VYKRESU	C. VÝTISKU
Slaboproudé rozvody	Staboproudé rozvody	19169565-02	