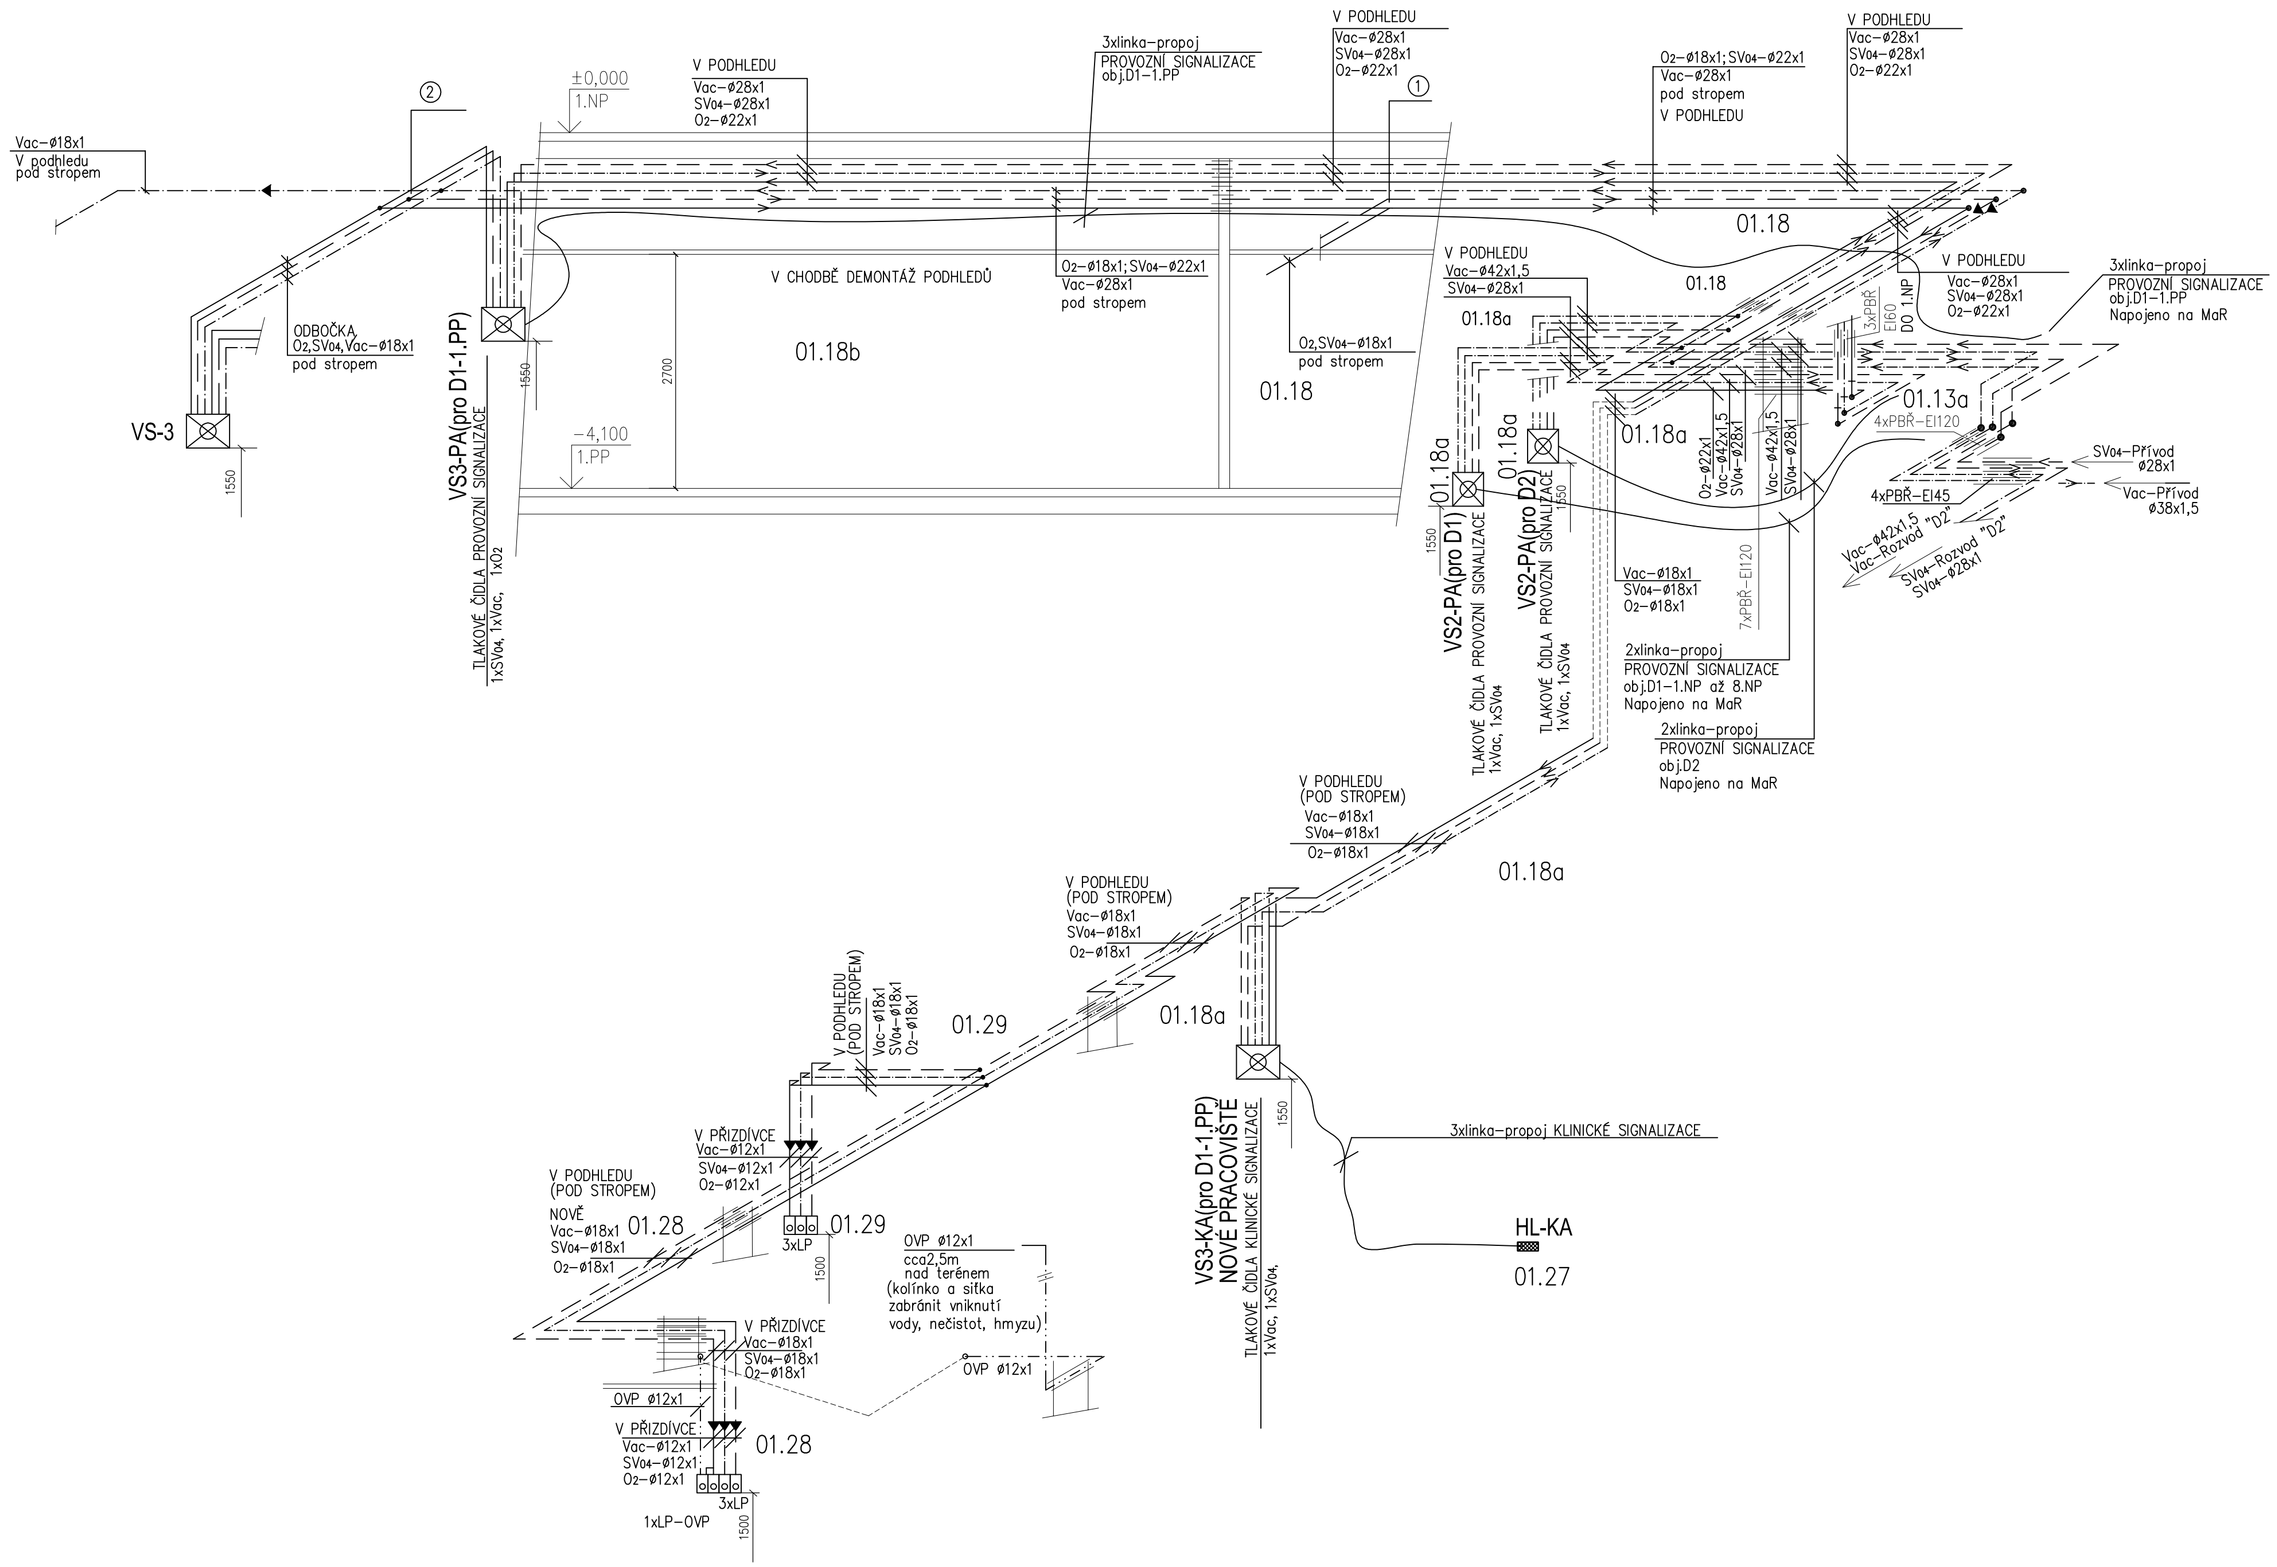

LEGENDA MÍSTNOSTÍ:

Číslo místnosti	Název místnosti	Plocha	Výška místnosti		Podlaha
		m^2	po strop (m)	po podhled (m)	
01.13	TECHNICKÁ MÍSTNOST 1	17,60	3,800	3,500	st. KD
01.13a	TECHNICKÁ MÍSTNOST 2	7,50	3,800	3,800	st. KD
01.14	ANGIOGRAFIE II - KATETRIZAČNÍ	35,92	3,800	2,905	st. PA
01.15	SKLAD MATERIÁLU	8,55	3,800	2,700	st. KD
01.16	SKLAD MATERIÁLU	8,55	3,800	2,700	st. KD
01.17	SKLAD MATERIÁLU	8,04	3,800	2,700	st. KD
01.18	CHODBA	21,35	3,800	2,700	st. KD, P
01.18a	CHODBA	10,70	3,800	2,700	P
01.19	SKLAD STERILNÍHO MATERIÁLU	10,25	3,800	2,900	st. KD
01.20	OVLADOVNA	13,96	3,800	2,900	st. PA
01.21	ÚKLID	6,92	3,800	2,900	st. KD
01.26	UMÝVÁRNA PERSONÁLU	5,60	3,800	2,600	P
01.27	OVLADOVNA	16,70	3,800	2,900	PA
01.28	VYŠETŘOVNA	31,25	3,800	2,705	PA
01.29	PŘÍPRAVNA	14,75	3,800	2,900	PA
01.30	ADMINISTRATIVA	4,00	3,800	2,900	P
01.31	DENNÍ MÍSTNOST - POPISOVNA	25,40	3,800	2,900	st. KD
01.32	STROJOVNA ANGIOGRAFIE I	7,76	3,800	2,800	st. PA
01.33	OVLADOVNA	12,90	3,800	2,940	st. PA

LEGENDA ROZVODŮ:

- O2 — ROZVODNÉ POTRUBÍ MEDICINÁLNÍHO KYSLÍKU – STÁVAJÍCÍ
- SV04 — ROZVODNÉ POTRUBÍ MEDICINÁLNÍHO STLAČENÉHO VZDUCHU – STÁVAJÍCÍ
- Vac — ROZVODNÉ POTRUBÍ VAKUA – STÁVAJÍCÍ
- O2 — ROZVODNÉ POTRUBÍ MEDICINÁLNÍHO KYSLÍKU – NOVĚ PROJEKTOVANÉ
- SV04 — ROZVODNÉ POTRUBÍ MEDICINÁLNÍHO STLAČENÉHO VZDUCHU – NOVĚ PROJEKTOVANÉ
- Vac — ROZVODNÉ POTRUBÍ VAKUA – NOVĚ PROJEKTOVANÉ
- OVP — ODTAH VÝDECHU PACIENTA – NOVĚ PROJEKTOVANÉ
- PROPOJOVACÍ LINKY provozních a klinických ALARMŮ
- CHRÁNIČKY PRŮCHODU POTRUBÍ
- PBŘ−EI120

PBŘ:

PROVEDENY DLE ZPRACOVANÉ PROJEKTOVÉ DOKUMENTACE PBŘ.
V NOVÉ TECHNICKÉ MÍSTNOSTI PRŮCHODY STĚNOU EI120; PRŮCHODY DO 1.NP EI60.
OSTATNÍ STÁVAJÍCÍ PRŮCHODY DLE STÁVAJÍCÍHO PBŘ.

LEGENDA SYMBOLŮ:

VS2-PA(pro D2)	VENTILOVÁ SKŘÍŇ PROVOZNÍHO ALARMU PRO DVA PLYNY– NOVĚ PROJEKTOVANÁ ÚSEKOVÉ UZÁVĚRY, ČIDLA PROVOZ. ALARMU, NISTy
VS2-PA(pro D1)	VENTILOVÁ SKŘÍŇ PROVOZNÍHO ALARMU PRO DVA PLYNY– NOVĚ PROJEKTOVANÁ ÚSEKOVÉ UZÁVĚRY, ČIDLA PROVOZ. ALARMU, NISTy
VS3-PA(pro D1-1.PP)	VENTILOVÁ SKŘÍŇ PROVOZNÍHO ALARMU PRO TŘI PLYNY– NOVĚ PROJEKTOVANÁ ÚSEKOVÉ UZÁVĚRY, ČIDLA PROVOZ. ALARMU, NISTy
VS3-KA(pro D1-1.PP)	VENTILOVÁ SKŘÍŇ KLINICKÉHO ALARMU PRO TŘI PLYNY PRO NOVĚ ŘEŠENÉ PRACIVIŠTĚ – NOVĚ PROJEKTOVANÁ; ÚSEKOVÉ UZÁVĚRY, ČIDLA KLINICKÉHO ALARMU, NISTy
MP-HLÁSIČE	VENTILOVÁ SKŘÍŇ PROVOZNÍHO ALARMU PRO DVA PLYNY– NOVĚ PROJEKTOVANÁ ÚSEKOVÉ UZÁVĚRY, ČIDLA PROVOZ. ALARMU, NISTy
LP	LÉKAŘSKÝ PANEL TERMINÁLNÍ JEDNOTKA S RYCHLOSPOJKOU
LP-OVP	LÉKAŘSKÝ PANEL ODTAHU VÝDECHU PACIENTA TERMINÁLNÍ JEDNOTKA S RYCHLOSPOJKOU

POZNÁMKA:

VENTILOVÉ SKŘÍNĚ VS2−KA, JSOU V PROVEDENÍ NA STĚNU, PŘÍVODNÍ POTRUBÍ PO STĚNĚ ZAKRYTO, ZÁKRYT DOD. STAVBY.

VENTILOVÁ SKŘÍŇ VS3−PA, PROVEDENÍ V PROVEDENÍ NA STĚNU, PŘÍVODNÍ POTRUBÍ PO STĚNĚ ZAKRYTO.

VENTILOVÁ SKŘÍŇ VS3−KA, V PROVEDENÍ ZAPUŠTĚNÍ DO PŘÍČKY, PŘÍVODNÍ POTRUBÍ V PŘÍČCE.

REVIZE / DATUM	POPIS	VYPRACOVAL
R02/...	...	...
R01/...	...	...

ZPRACOVAL	L.Chumchalová	ZPRACOVATEL	GENERÁLNÍ PROJEKTANT
KONTROLOVAL	Ing. Radek Buchta		EP Roznov, a.s. Boženy Němcové 1720 CZ 756 61 Rožnov pod Radhoštěm tel.: 571 664 111, fax: 571 664 400 e-mail: ep@eproznov.cz
SCHVÁLIL (HIP)	Ing. Miroslav Běhal		
INVESTOR	Fakultní nemocnice Olomouc		
MÍSTO STAVBY	I.P.Pavlova 185/6 , Olomouc	ČÍSLO ZAKÁZKY	K19169018

STAVBA
Stavební úpravy 1.PP objektu D1-I.IK katetrizační sály

OBJEKT: D.1.4 Technika prostředí staveb

STAVEBNÍ/INŽENÝRSKÝ OBJEKT: D.1.4.5 Medicinální plyny

NÁZEV VÝKRESU	DATUM	MĚŘÍTKO	KOPIE
SCHEMA AXONOMETRICKÉ	09/2020	1:50	
	POČET A4: 8		
	STUPEŇ: DSPS	OZNAČENÍ VÝKRESU: 19169R82-03	