



LEVÉ SCHODIŠTĚ

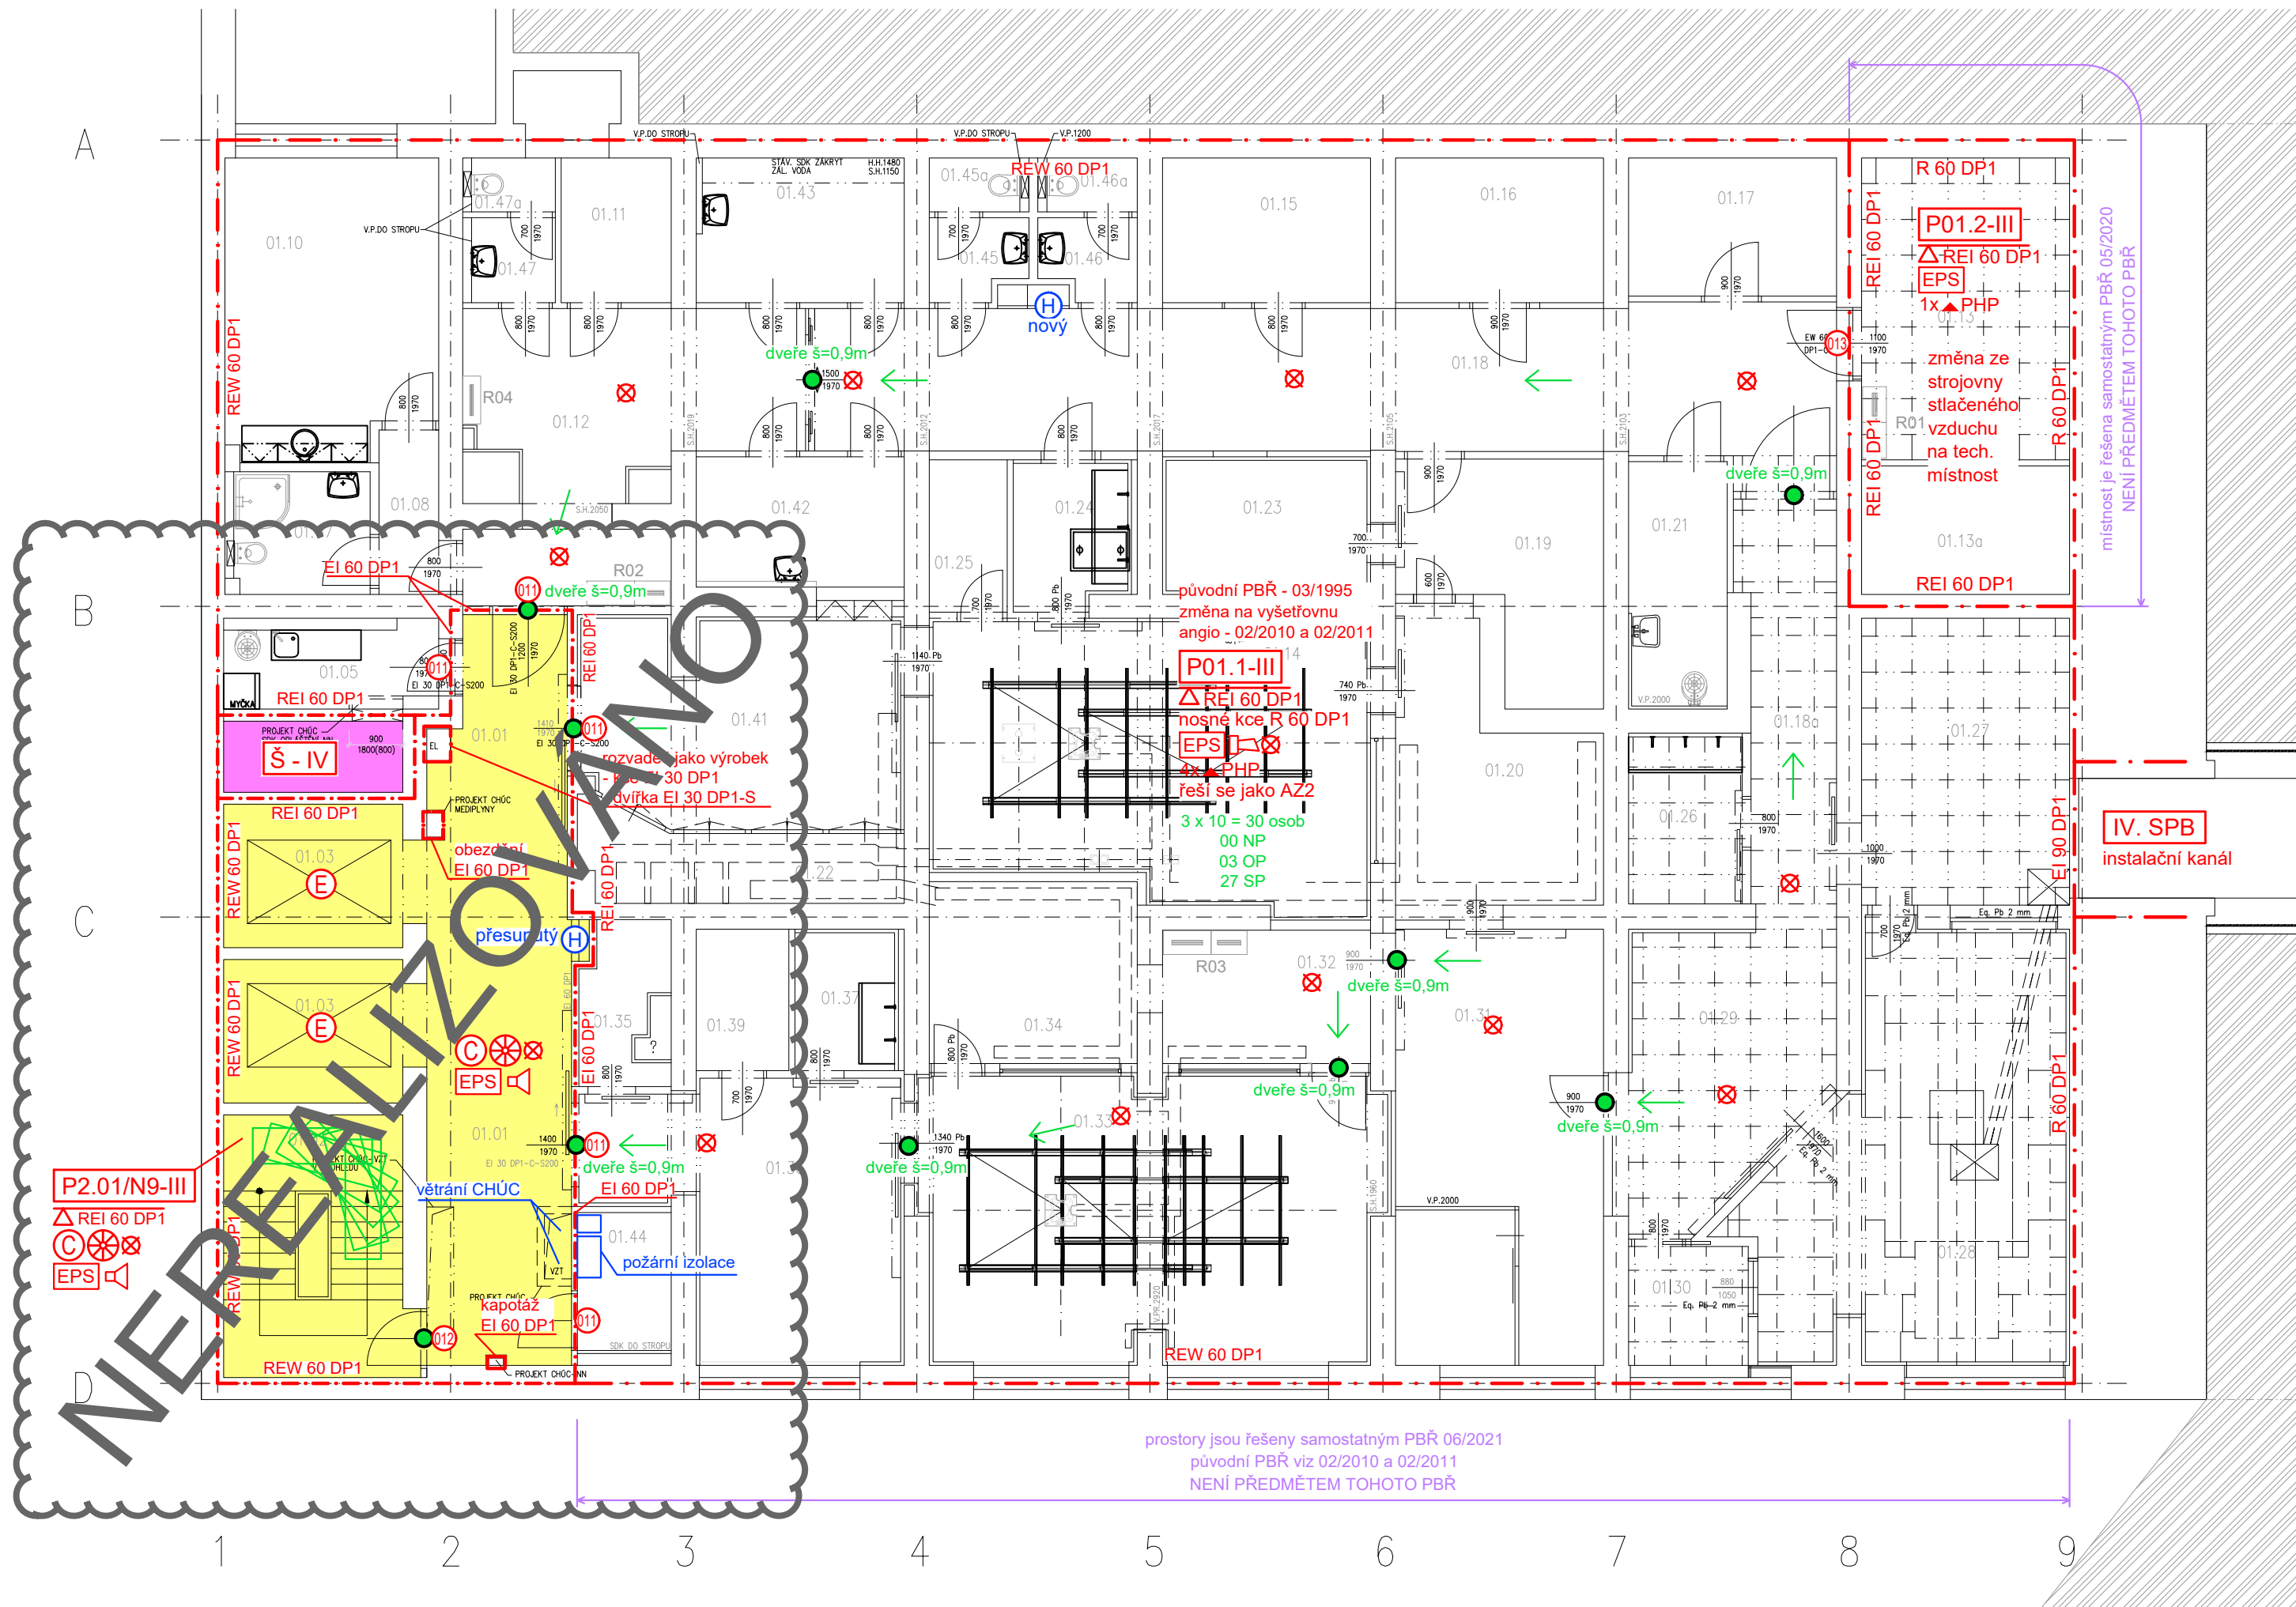

PROSTOR POD PRÁVÝM SCHODIŠTĚM

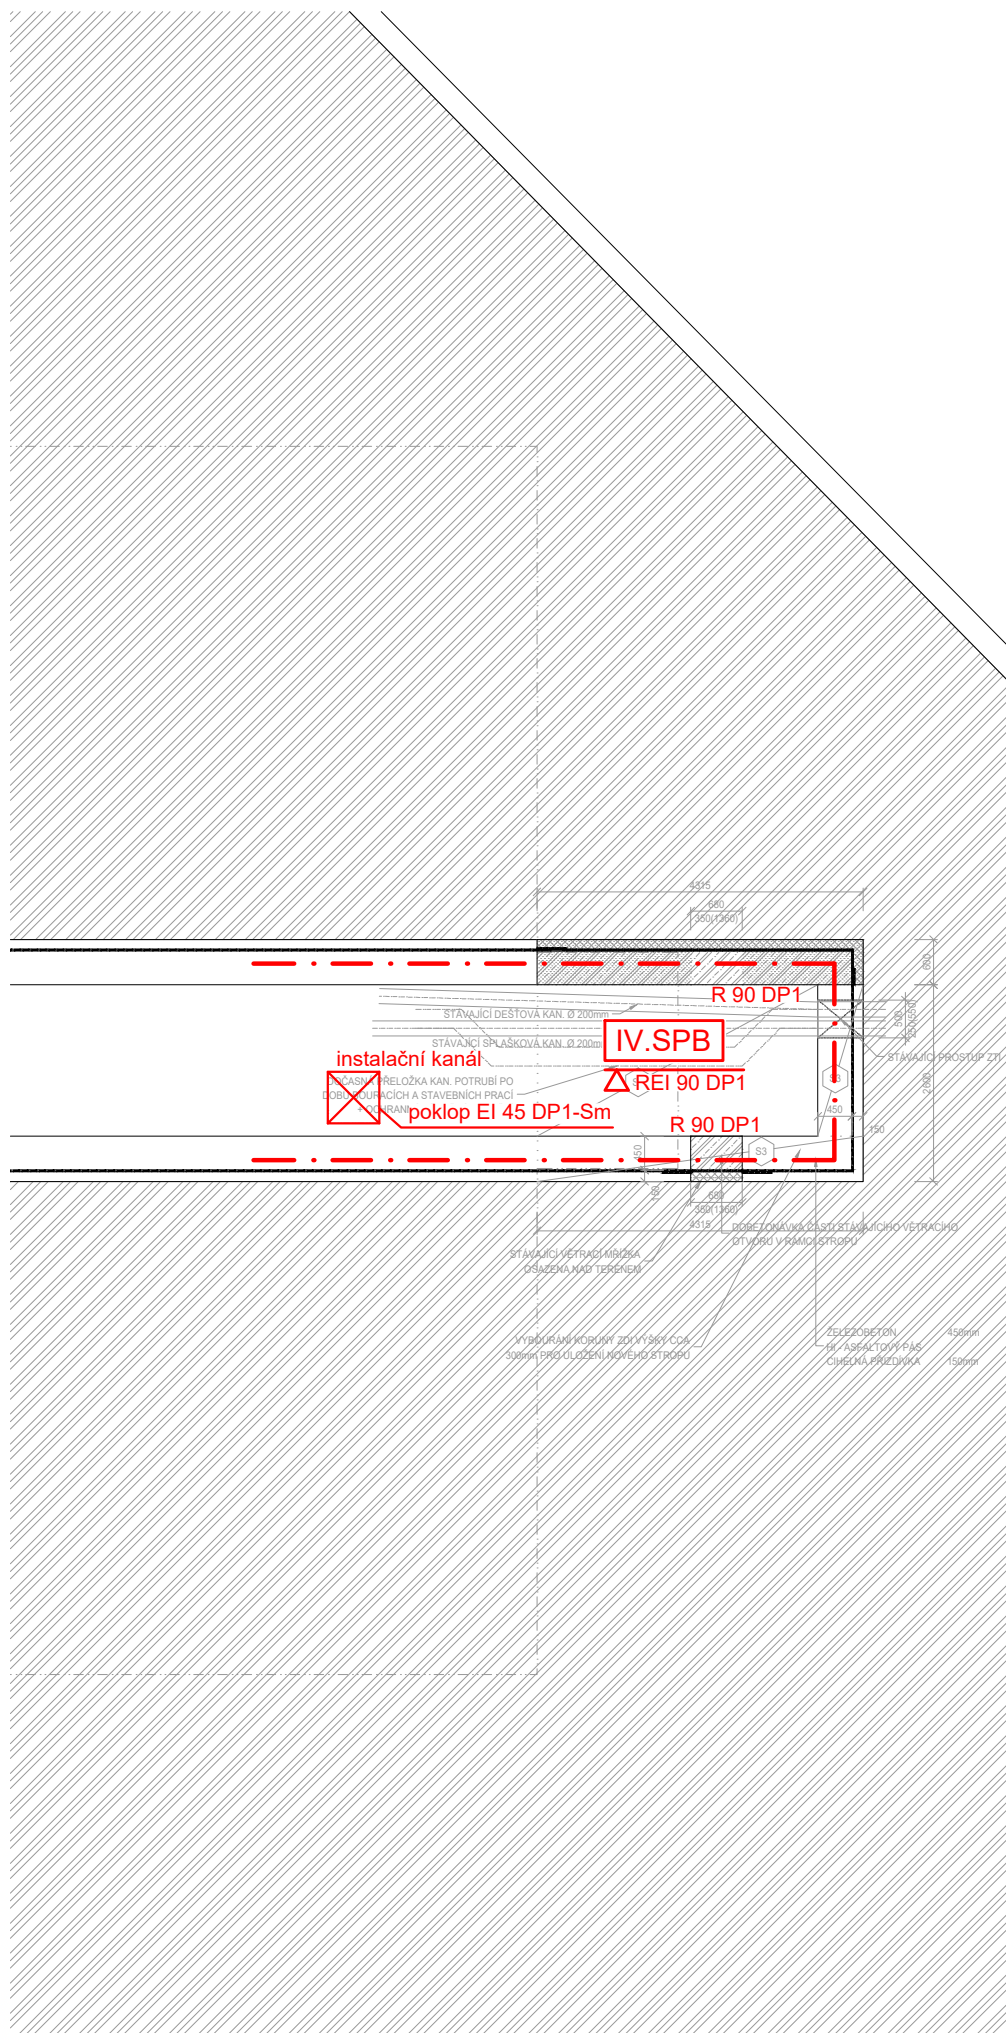

LEGENDA MÍSTNOSTÍ

01.01	CHODBA	28,90
01.02	SCHODIŠTĚ	13,52
01.03	DVOJVÝTAH LT 1000	15,00
01.04	ŠACHTA VZT	3,57
01.05	ČISTIČÍ MÍSTNOST	5,60
01.06	NEOBSAZENO	
01.07	SOCIÁLNÍ ZAŘÍZENÍ	4,98
01.08	CHODBA	3,00
01.09	NEOBSAZENO	
01.10	INSPEKČNÍ POKOJ	17,40
01.11	ŠPINAVÉ PRÁDLO	4,45
01.12	CHODBA	20,30
01.13	TECHNICKÁ MÍSTNOST 1	17,60
01.13a	TECHNICKÁ MÍSTNOST 2	7,50
01.14	ANGIOGRAFIE II - KATETRIZAČNÍ	32,40
01.15	INSPEKČNÍ POKOJ	8,45
01.16	SKLAD MATERIÁLU	8,55
01.17	SKLAD MATERIÁLU	8,04
01.18	CHODBA	43,05
01.18a	CHODBA	10,70
01.18b	NEOBSAZENO	
01.19	SKLAD STERILNÍHO MATERIÁLU	10,25
01.20	OVLADOVNA	13,50
01.21	ÚKLID	6,85
01.22	STROJOVNA ANGIOGRAFIE I. A II.	6,85
01.23	PŘÍPRAVA STERILNÍHO MATERIÁLU	8,40
01.24	UMÝVÁRNA PERSONÁLU	4,75
01.25	SKLAD	3,30
01.26	UMÝVÁRNA PERSONÁLU	5,60
01.27	OVLADOVNA	16,70
01.28	VÝŠETŘOVNA	31,25
01.29	PŘÍPRAVNA	14,75
01.30	ADMINISTRATIVA	4,00
01.31	DENNÍ MÍSTNOST - POPISOVNA	25,40
01.32	OVLADOVNA	8,00
01.33	ANGIOGRAFIE I - KATETRIZAČNÍ	34,80
01.34	OVLADOVNA	10,95
01.35	FILTR PACIENTA	3,90
01.36	PŘÍPRAVNA PACIENTA	19,55
01.37	UMÝVÁRNA PERSONÁLU	4,10
01.38	NEOBSAZENO	
01.39	SKLAD	3,70
01.40	NEOBSAZENO	
01.41	PŘÍPRAVNA PACIENTA	17,60
01.42	FILTR PERSONÁL M	7,60
01.43	FILTR PERSONÁL Ž	8,45
01.44	SERVROVNA	4,05
01.45	PŘEDSÍŇ WC MUŽI PERSONÁL	2,15
01.45a	WC MUŽI PERSONÁL	1,50
01.46	PŘEDSÍŇ WC ŽENY PERSONÁL	2,15
01.46a	WC ŽENY PERSONÁL	1,50
01.47	PŘEDSÍŇ WC PACIENT	2,20
01.47a	WC PACIENT	1,40
		421,49

LEGENDA PO:

- (H) VNITŘNÍ ODBĚRNÉ MÍSTO
- (●) DVEŘNÍ KRÍDLO BEZ ZÁMKU NEBO OPATŘENÉ PANIKOVÝM KOVÁNÍM DLE ČSN EN 179
- SMĚR ÚNIKU
- NOSITKA 0,6m x 2,0m
- PROSTOR INSTALAČNÍ ŠACHTY
- PROSTOR CHŮC
- △ REI xx DP1 STROPY – POŽÁRNÍ ODOLNOST ZDOLA
- REI(W) xx DP1 STĚNY
- R xx DP1 NOSNÉ KONSTRUKCE
- xx ▲ PHP PŘENOSNÝ HASÍČÍ PŘÍSTROJ
- HRANICE POŽÁRNÍHO ÚSEKU
- Nx.xx - X POŽÁRNÍ ÚSEK – STUPEŇ POŽÁRNÍ BEZPEČNOSTI
- ⊗ NOUZOVÉ OSVĚTLENÍ
- ⊗ OZNAČENÍ CHŮC-C
- ⊗ NUCENÉ VĚTRÁNÍ CHŮC
- ⊗ EPS PROSTOR VYBAVENÝ ELEKTRICKOU POŽÁRNÍ SIGNALIZACÍ
- ⊗ PROSTOR VYBAVENÝ EVAKUAČNÍM ROZHLESEM
- ⊗ PROSTOR VYBAVENÝ AKUSTICKÝM POPLACHOVÝM ZAŘÍZENÍM
- ⊗ EVAKUAČNÍ VÝTAH
- Š - IV INSTALAČNÍ ŠACHTA – IV. SPB
- nenosné požární dělicí konstrukce – EI 30 DP1
- požární uzávěry – EW 30 DP1, DO CHŮC EI 30 DP1-Sm
- 011 POŽÁRNÍ UZÁVĚR – EI 30 DP1-C-Sm
- 012 POŽÁRNÍ UZÁVĚR – C-Sm
- 013 POŽÁRNÍ UZÁVĚR – EW 30 DP1-C

VEDOUcí PROJEKTU	Ing. HUF		
VYPRACOVAL	Ing. NOVÁK		
KONTROLOVAL	Ing. HUF		
KRESLIL	Ing. NOVÁK		
INVESTOR :	Fakultní nemocnice Olomouc, IČ: 00098892, I. P. Pavlova 185/6, 779 00 Olomouc	DATUM	01 / 2022
Budova D		FORMÁT	2x44
		ČÍSLO ZAKÁZKY	334-LH19
		STUPEŇ	DPS - revize 1
		SOUBOR	334-LH19
NÁZEV VÝKRESU:	Púdorys 1.PP	MĚŘITKO	ČÍS. VÝKRESU
		1:100	01