




LEVÉ SCHODIŠTĚ

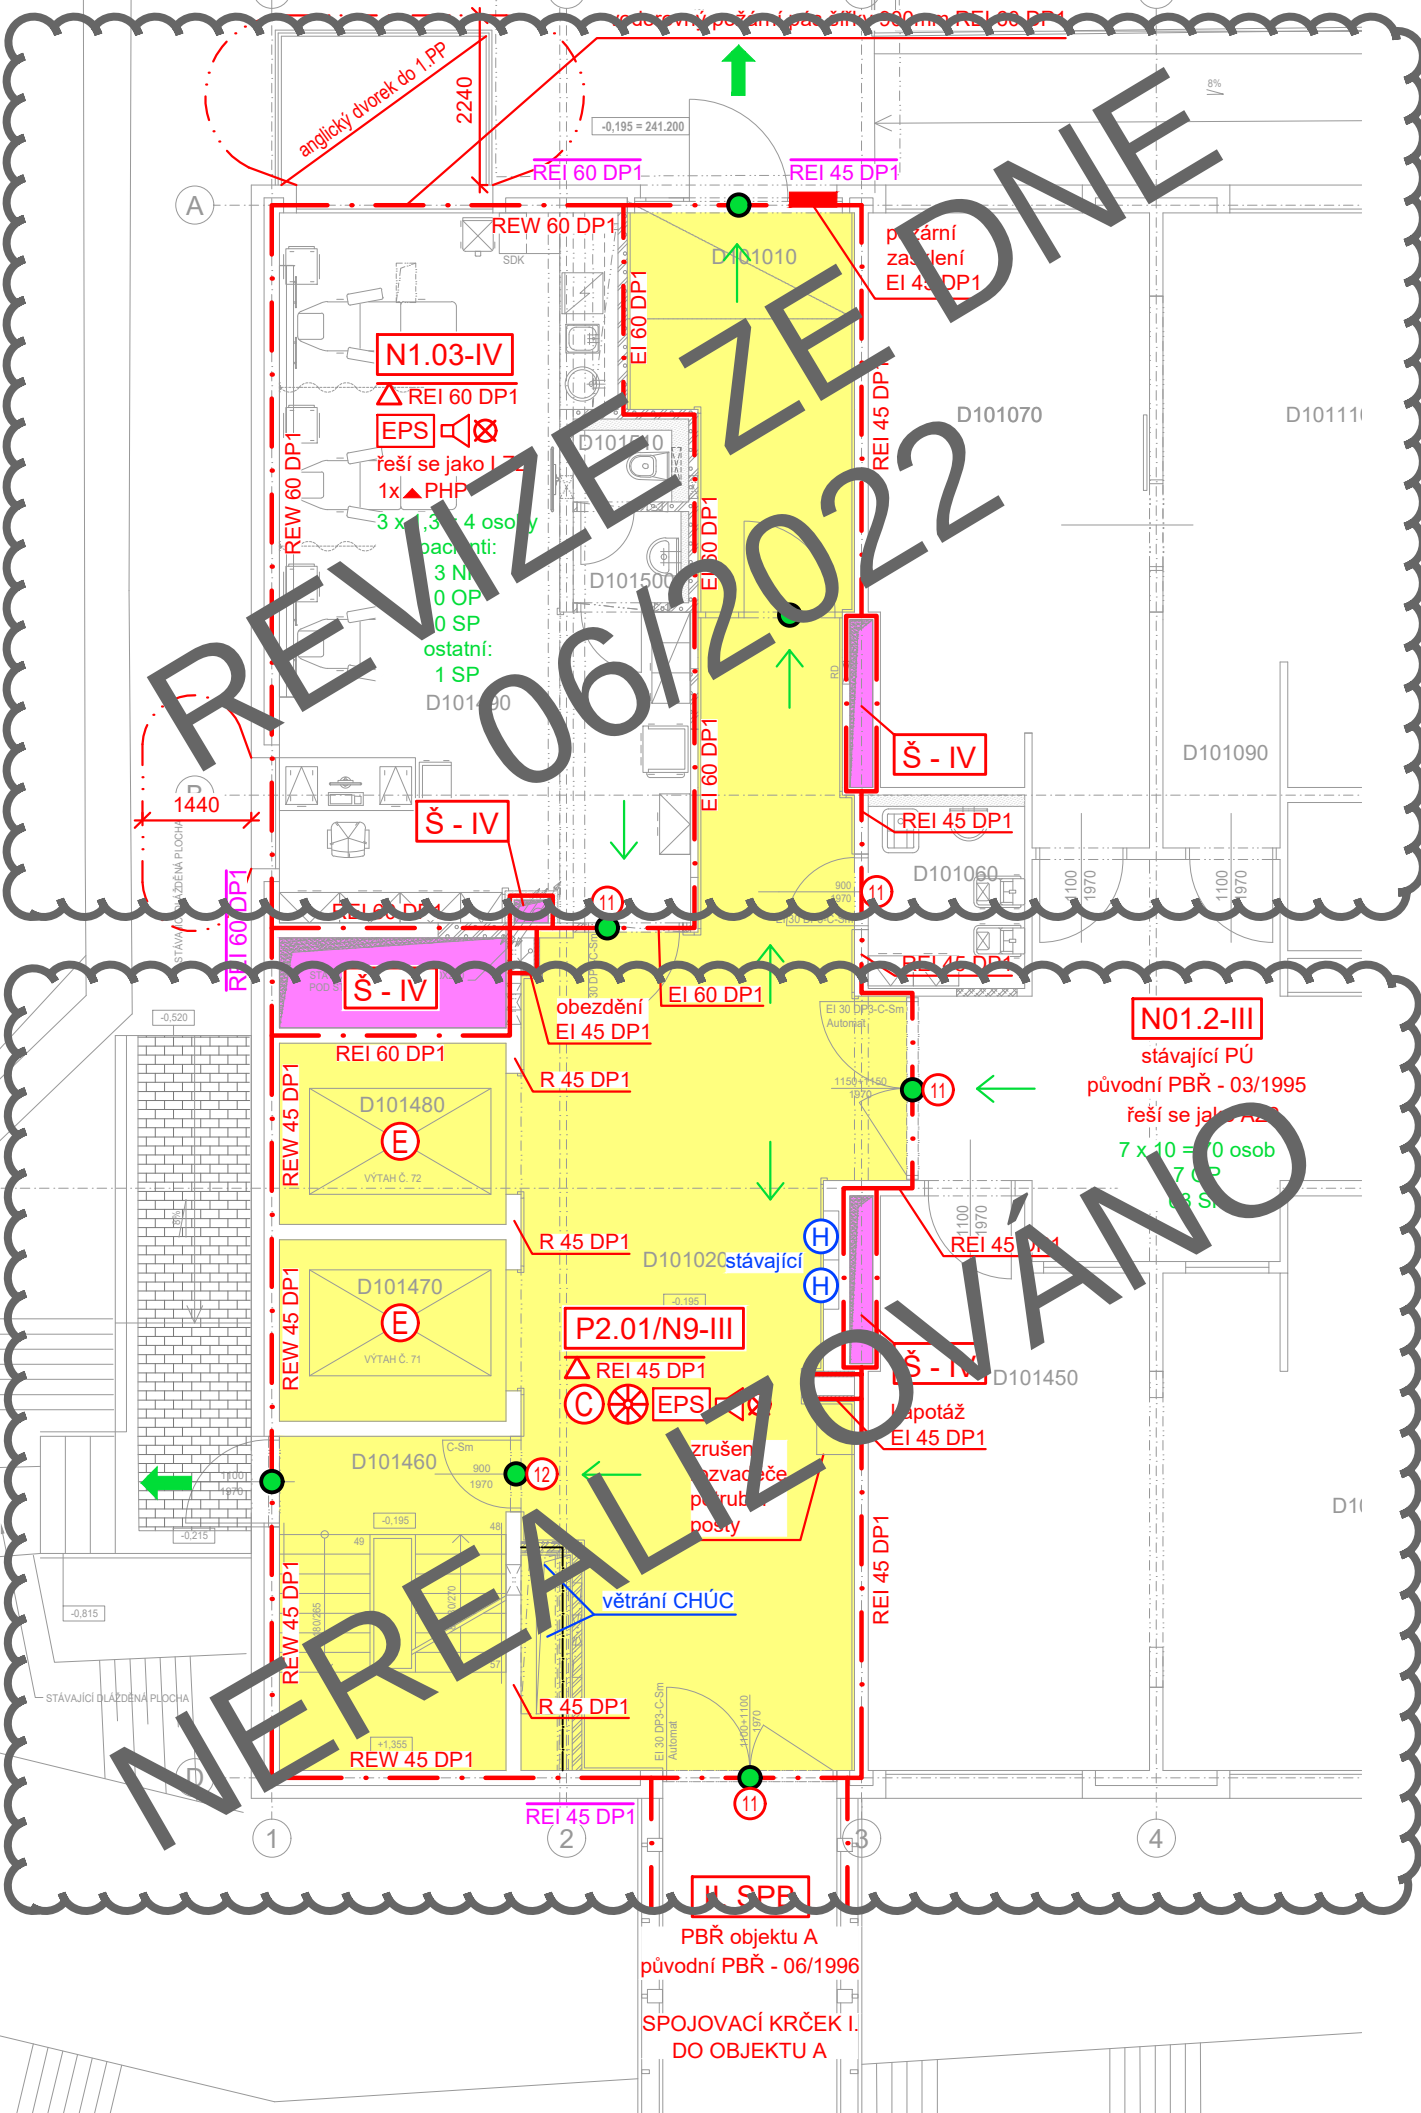

STŘEDNÍ SCHODIŠTĚ

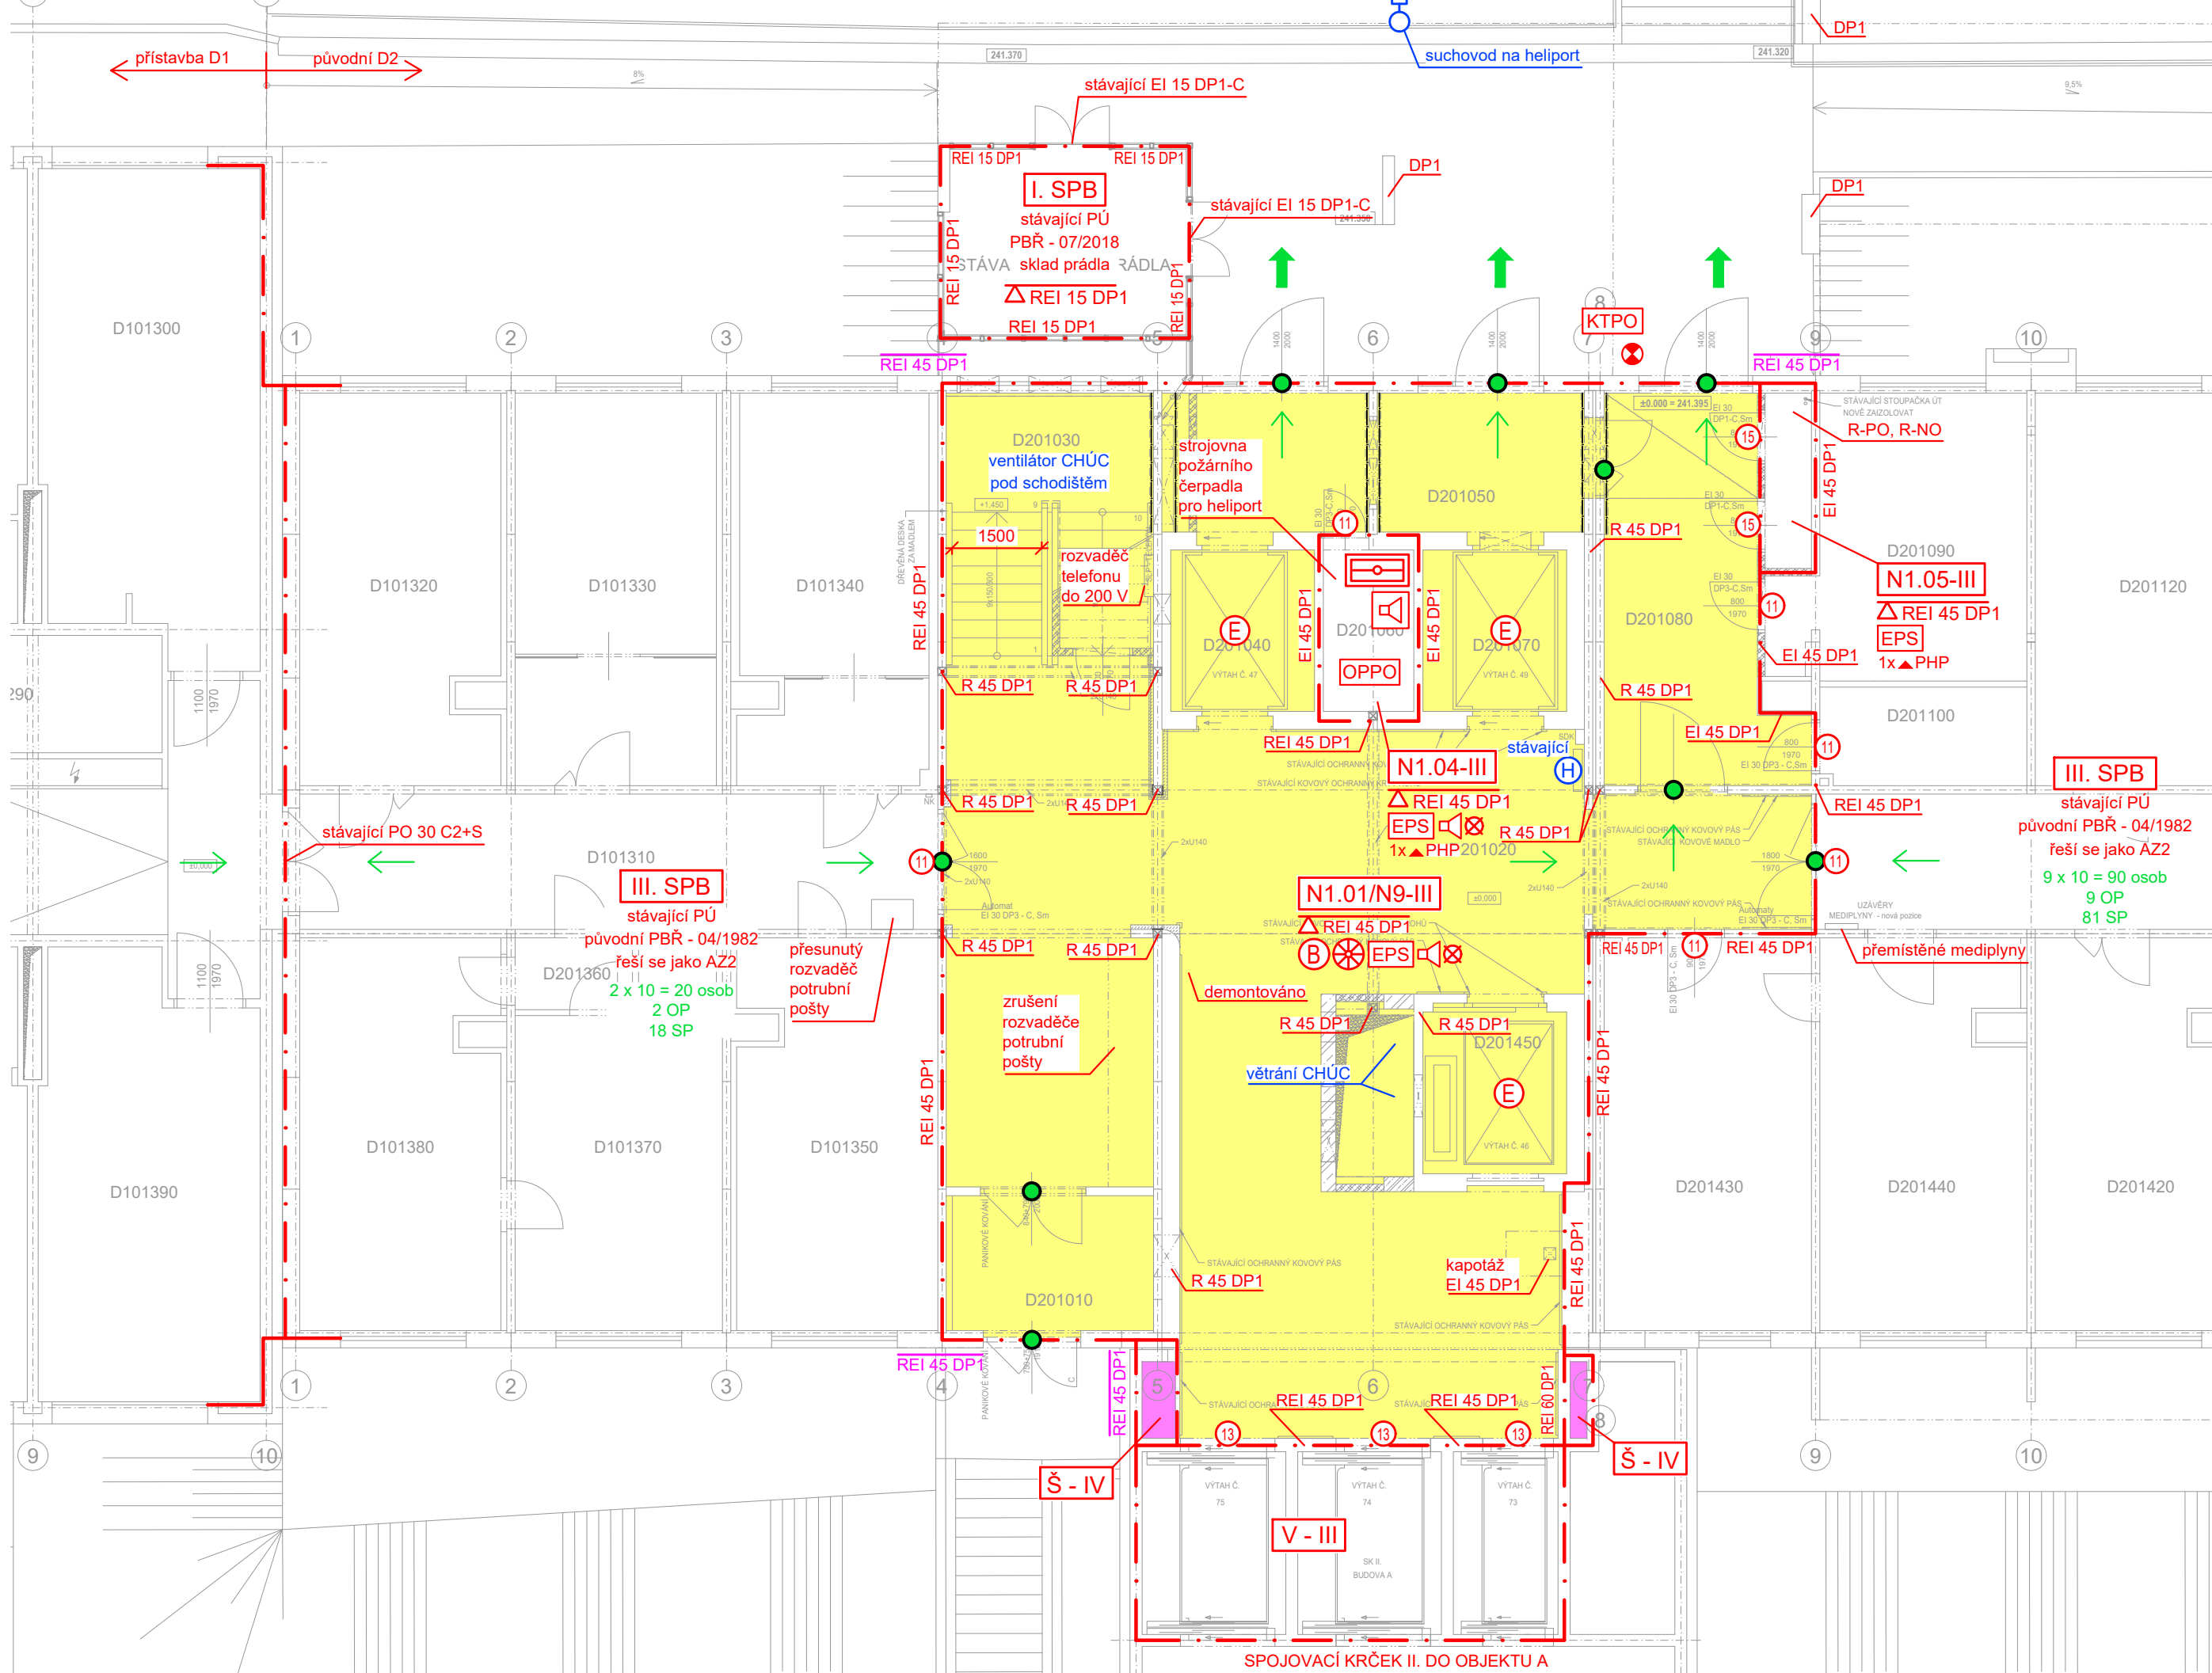

PRAVÉ SCHODIŠTĚ

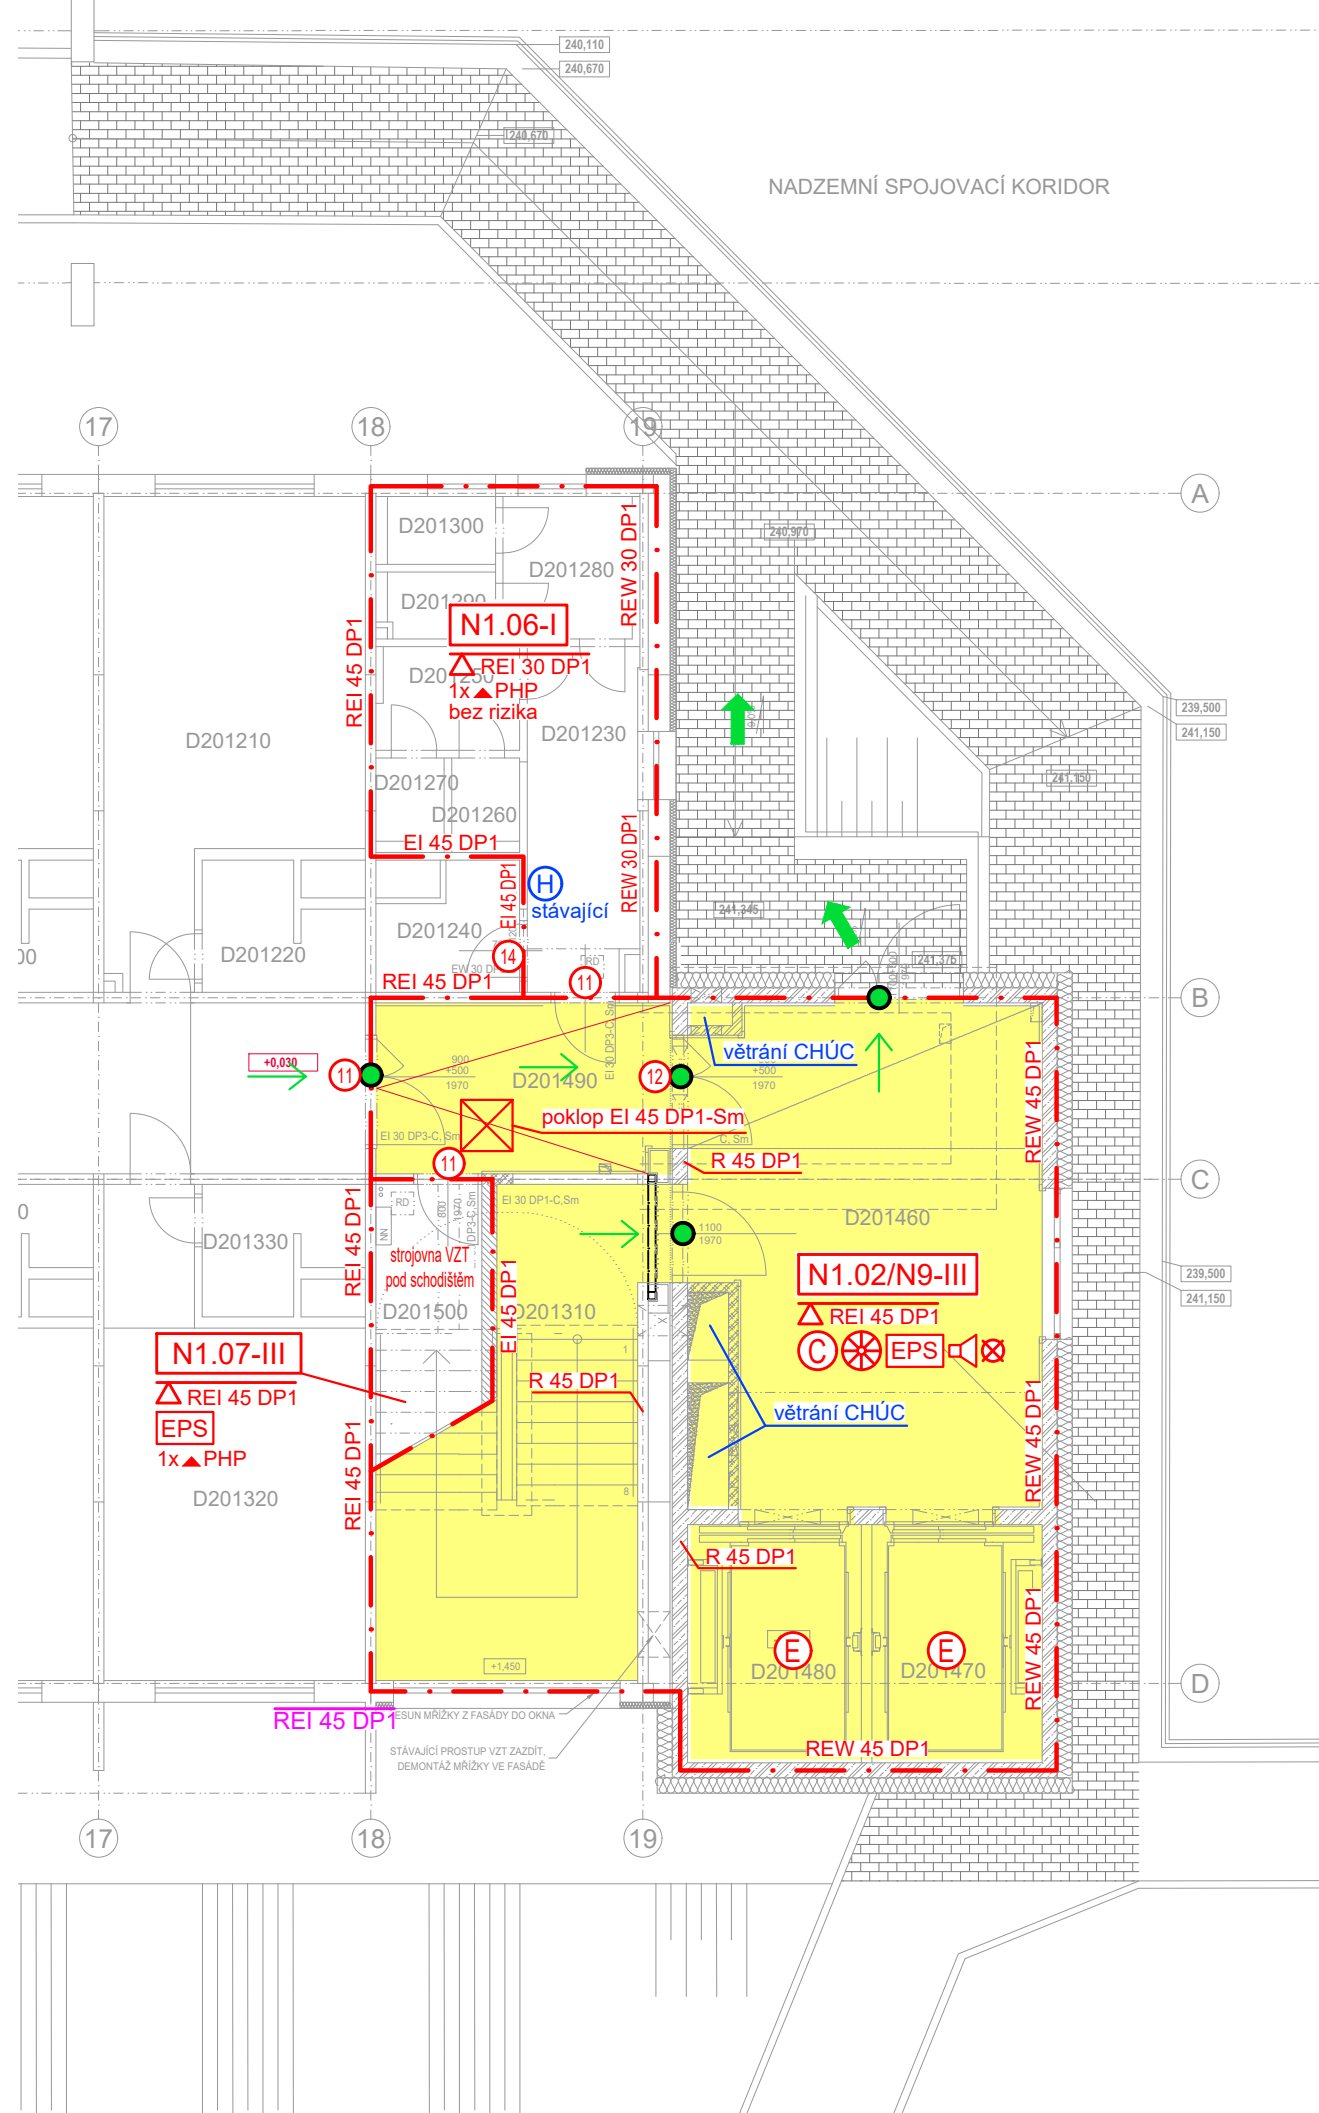

LEGENDA MÍSTNOSTÍ D1

Č.M.	NÁZEV MÍSTNOSTI	m²
D101010	CHODBA	13,8
D101020	CHODBA	55,6
D101030	NEOBSAZENO	
D101040	NEOBSAZENO	
D101050	CHODBA	94,0
D101060	UKLIDOVÁ MÍSTNOST	5,3
D101070	VÝŠETŘOVNA I.	29,1
D101080	NEOBSAZENO	
D101090	PŘEDSÍŇ	3,8
D101100	SKLAD	25,2
D101110	VÝŠETŘOVNA II.	25,2
D101120	SKLAD PRÁDLA	9,1
D101130	PŘEDSÍŇ	7,4
D101140	SKLAD	3,0
D101150	VÝŠETŘOVNA EEG	13,4
D101160	VÝŠETŘOVNA III.	19,6
D101170	UMYVÁRNA	6,8
D101180	WC	1,1
D101190	WC	1,1
D101200	WC	4,7
D101210	UMYVÁRNA	6,8
D101220	WC	1,1
D101240	WC	4,7
D101250	PŘEDSÍŇ	7,4
D101260	INSP. POKOJ LÉKAŘŮ	19,6
D101270	ODBĚROVÁ MÍSTNOST	18,8
D101280	SKLAD	3,3
D101290	ŠÁTNĚ	9,1
D101300	ARYTMOLOGICKÁ AMBULANCE	29,0
D101310	CHODBA	24,4
D101320	ODDĚLENÍ KLIN. STUDIÍ	21,5
D101330	AMBULANCE LSS I.	22,0
D101340	AMBULANCE LSS II.	20,3
D101350	EVIDENCE VZP	21,5
D101360	PŘEDSÍŇ	2,4
D101370	ŠÁTNĚ	19,9
D101380	PRACOVNA VRCHNÍ SESTRY	21,6
D101390	VÝUKOVÁ MÍSTNOST	26,2
D101400	TELEMEDICÍNSKÉ CENTRUM	26,2
D101410	ECHOKARDIE III.	26,4
D101420	ECHOKARDIE II.	26,4
D101430	ECHOKARDIE I.	22,1
D101431	KABINA - ECHOKARDIE I.	4,1
D101440	DENNÍ MÍSTNOST	52,9
D101450	KANCELÁŘ PŘIJÍMACÍ	52,9
D101460	SCHODIŠTĚ	13,4
D101470	VÝTAHOVÁ ŠACHTA č. 71	7,2
D101480	VÝTAHOVÁ ŠACHTA č. 72	7,2
D101490	DENNÍ STACIONÁŘ	43,2
D101500	PŘEDSÍŇ	1,8
D101510	WC	1,4

LEGENDA MÍSTNOSTÍ D2

Č.M.	NÁZEV MÍSTNOSTI	m²
D201010	HALA	7,6
D201020	CHODBA	105,6
D201030	SCHODIŠTĚ	15,2
D201040	VÝTAHOVÁ ŠACHTA č. 47	6,5
D201050	PROSTOR ZA VÝTAHEM	16,2
D201060	ROZVODNA	4,2
D201070	VÝTAHOVÁ ŠACHTA č. 48	6,5
D201080	ČEKÁRNA CHODBA	20,5
D201090	TECHNIK	18,0
D201100	ROZVODNA NN	5,7
D201110	CHODBA	79,4
D201120	PRACOVNA PŘEDNOSTY	22,7
D201130	PRACOVNA PRIMÁŘE	21,5
D201140	SEKRETARIÁT	20,2
D201150	SOCIÁLNÍ ZAŘÍZENÍ	1,3
D201160	VÝŠETŘOVNA	15,2
D201170	AMBULANCE KARDIOCHIR.	22,1
D201180	VÝŠETŘOVNA ECHO	22,1
D201190	AMBULANCE KARDIOLOG.	17,7
D201200	SOCIÁLNÍ ZAŘÍZENÍ	3,1
D201210	PRACOVNA SESTER	18,3
D201220	SOCIÁLNÍ ZAŘÍZENÍ	3,1
D201230	PŘEDSÍŇ	6,6
D201240	UKLIDOVÁ KOMORA	2,8
D201250	UMYVÁRNA	2,5
D201260	WC	1,1
D201270	WC	1,1
D201280	UMYVÁRNA	3,2
D201290	WC	1,2
D201300	WC	1,3
D201310	SCHODIŠTĚ	23,3
D201320	PRACOVNA LÉKAŘE	18,4
D201330	SOCIÁLNÍ ZAŘÍZENÍ	3,1
D201340	PRACOVNA LÉKAŘE KDCH	17,7
D201350	SOCIÁLNÍ ZAŘÍZENÍ	3,1
D201360	VÝŠETŘOVNA 3 - ERGOMETRIE	22,1
D201370	VÝŠETŘOVNA 2 - HUT-TEST	21,6
D201380	VÝŠETŘOVNA 1 - HOLTHER	21,4
D201390	EXPEKTAČNÍ POKOJ	18,4
D201400	WC	2,5
D201410	PREVENTIVNÍ KARDIO. I.	20,9
D201420	PREVENTIVNÍ KARDIO. II.	22,0
D201430	UČEBNA	22,6
D201440	VÝŠETŘOVNA	22,0
D201450	VÝTAHOVÁ ŠACHTA č. 46	6,8
D201460	PŘEDSÍŇ	29,7
D201470	VÝTAHOVÝ ŠACHTA č. XX	7,5
D201480	VÝTAHOVÝ ŠACHTA č. XX	7,3
D201490	CHODBA	8,9
D201500	PROSTOR POD SCHODIŠTĚM	13,1

LEGENDA PO:

- VNITŘNÍ ODBĚRNÉ MÍSTO
- DVEŘNÍ KRÍDLO BEZ ZÁMKU NEBO OPATŘENÉ PANIKOVÝM KOVÁNÍM DLE ČSN EN 179
- SMĚR ÚNIKU
- VÝCHOD NA VOLNÉ PROSTRAVNOSTI
- PROSTOR INSTALAČNÍ ŠACHTY
- PROSTOR CHŮC
- POŽÁRNÍ FILTR DLE 8.1.5 ČSN 73 0835
- 15h NASOBNÁ VÝMĚNA VZDUCHU ZA 1h
- PROSTOR DLE 8.4.1.2 ČSN 73 0835, DO KTERÉHO SMĚŘUJE EVAKUAČE
- POŽÁRNÍ PÁSY
- REI 45 DP1
- Δ REI 45 DP1
- REW 45 DP1
- R 30 DP1
- 1x ▲ PHP
- N1.01-I
- B
- C
- EPS
- OPPO
- KTPO
- Z
- E
- Š - IV
- V - III
- 11
- 12
- 13
- 14
- 15

VEDOUcí PROJEKTU	Ing. HUF		
VYPRACOVAL	Ing. NOVÁK		
KONTROLOVAL	Ing. HUF		
KRESLIL	Ing. NOVÁK		
INVESTOR	Fakultní nemocnice Olomouc, IČ: 00098892, I. P. Pavlova 185/6, 779 00 Olomouc	DATUM	01 / 2022
Budova D		FORMÁT	5x44
		ČÍSLO ZAKÁZKY	334-LH19
		STUPEŇ	DPS - revize 1
		SOUBOR	334-LH19
		MĚŘITKO	ČÍS. VÝKRESU
			1:100
			103

FAKULTNÍ NEMOCNICE OLMOUC
STAVEBNÍ ÚPRAVY OBJEKTU "D" - ÚNIKOVÉ CESTY

Půdorys 1.NP